CITTA' DI TORINO

PALAZZO CIVICO – P.zza Palazzo di Citta' N°1

OPERE DI ADEGUAMENTO NORMATIVO, FUNZIONALE E TECNICO DI PARTE DEGLI IMPIANTI ELETTRICI DI PALAZZO CIVICO

Titolare dell' attivita'

AEM AZIENDA ENERGETICA METROPOLITANA TORINO S.p.A.
LA DIREZIONE – SERVIZI TECNICI COMUNALI

Il Progettista :

collaboratori al progetto :
UFFICIO TECNICO PERUCCA S.R.L.

AS–BUILT

OGGETTO

IMPIANTO F.M. e ILLUMINAZIONE
PIANTA PIANO INTERRATO – zona "A"

NOME–FILE | Scala Plot
RIFERIMENTO 0000
SCALA

REV	MODIFICHE	DATA	DISEGNATORE
0	EMISSIONE	LUG. 2003	
1			
2			
3			
4			
5			

ELABORATO 1

A TERMINI DI LEGGE QUESTO DISEGNO E' DI NS/PROPRIETA' E NON POTRA' ESSERE COMUNICATO A TERZI O RIPRODOTTO SENZA NS. ESPLICITA AUTORIZZAZIONE

LEGENDA SIMBOLI
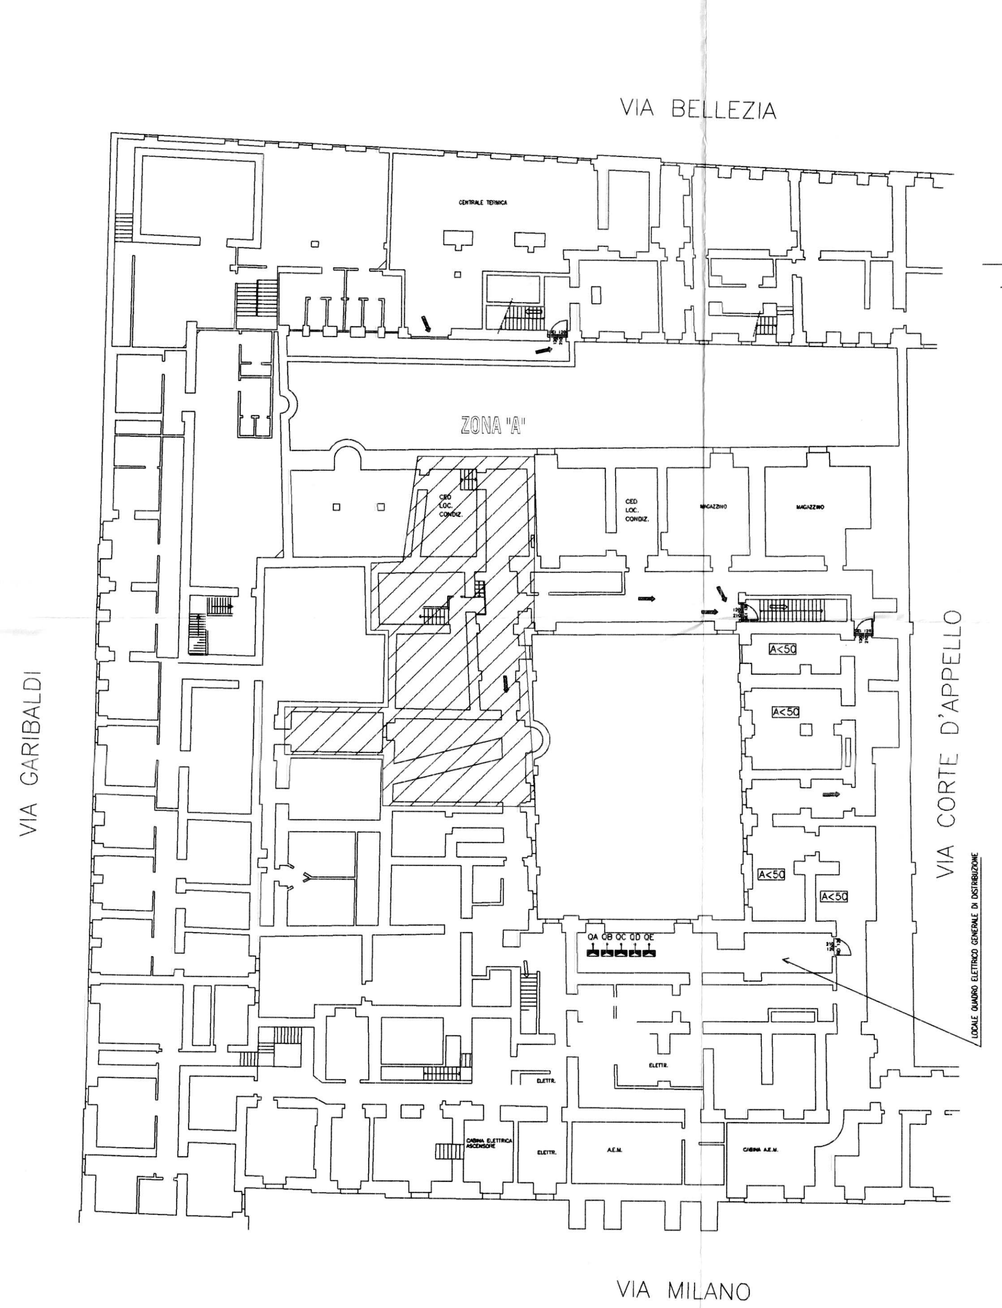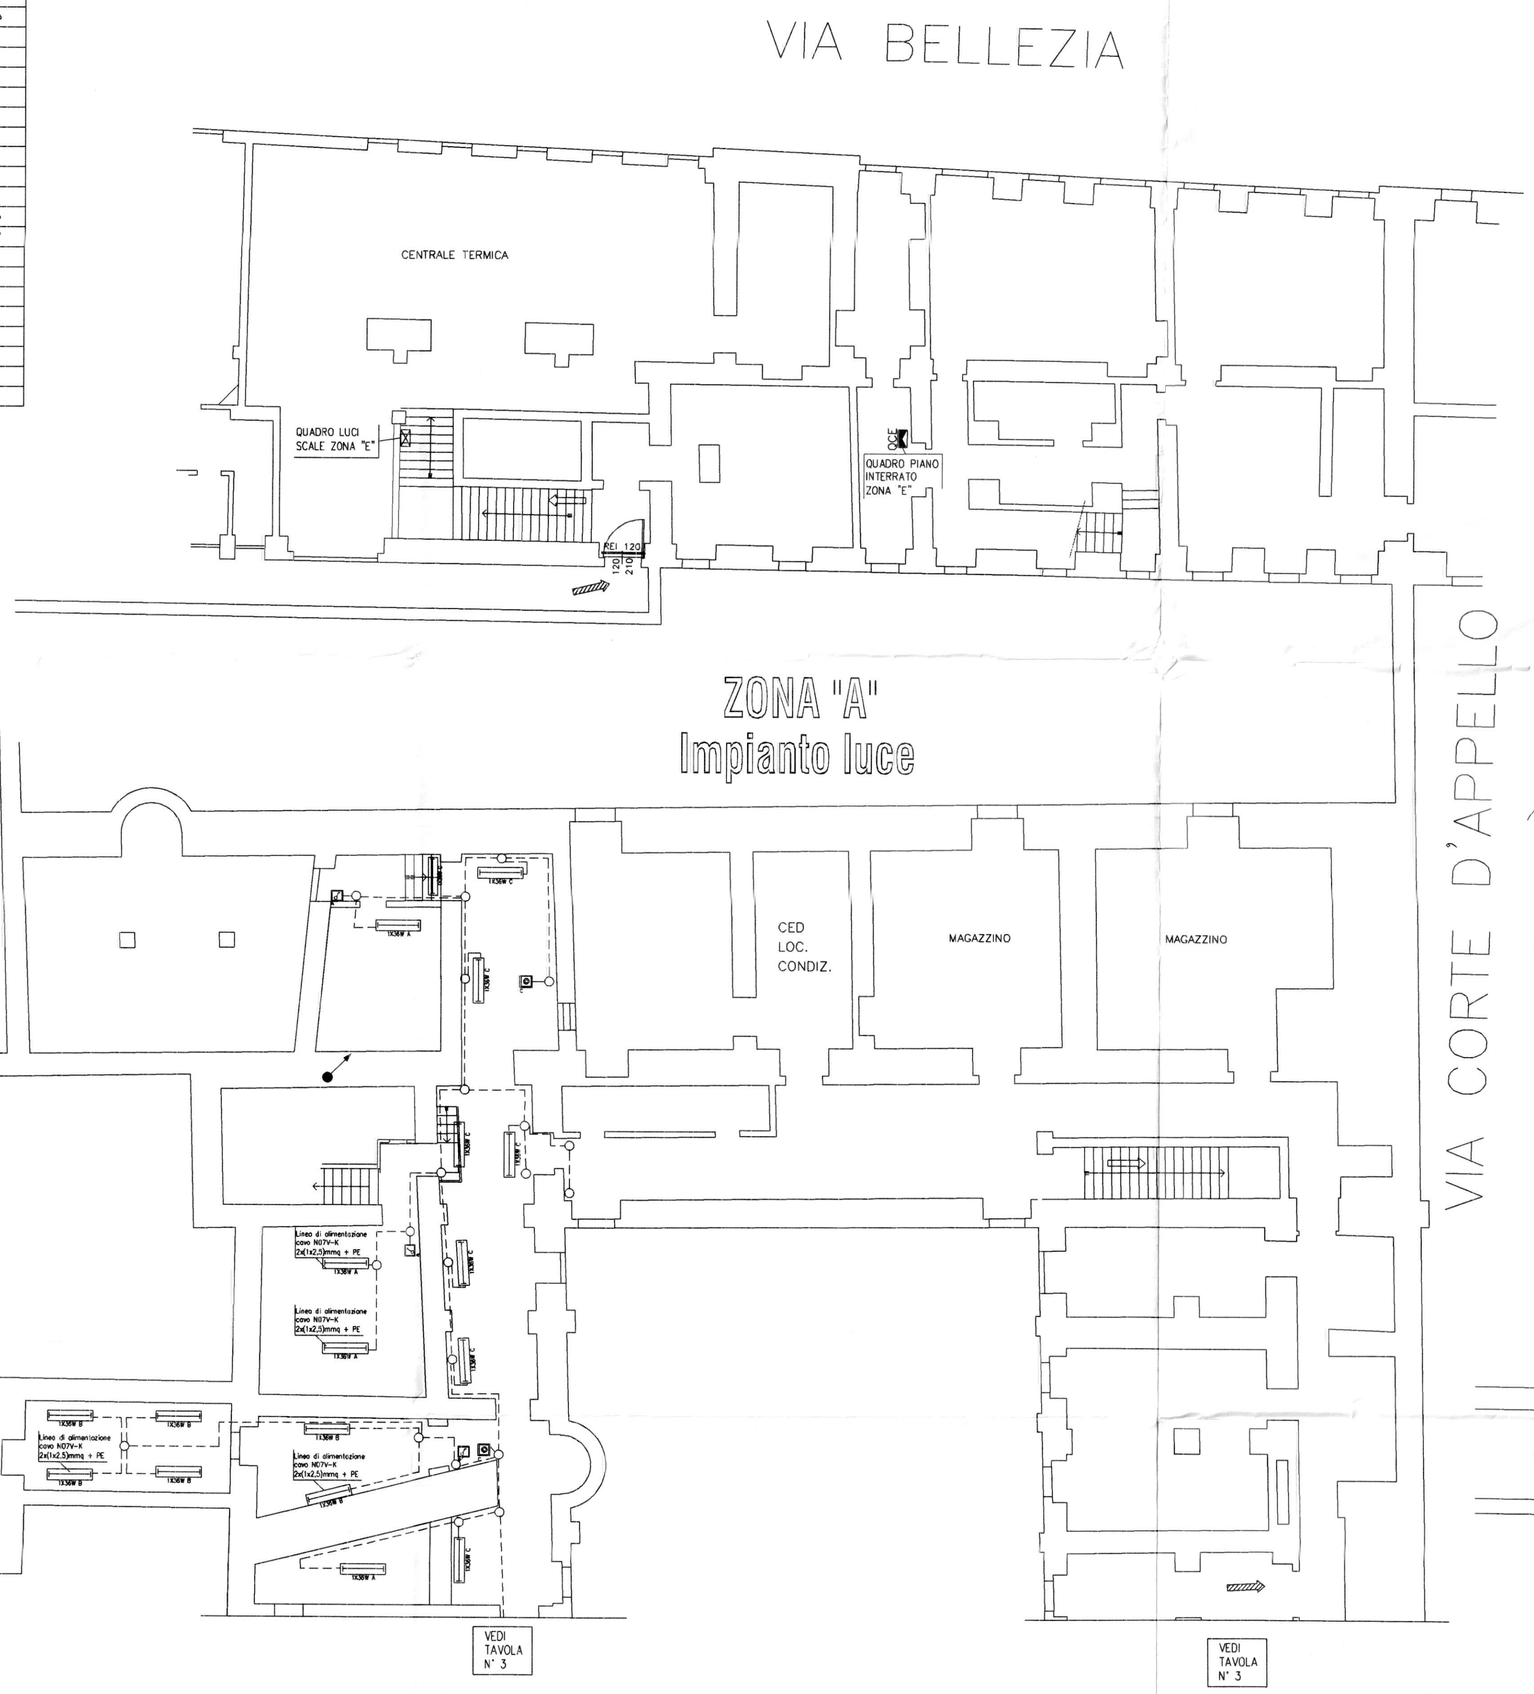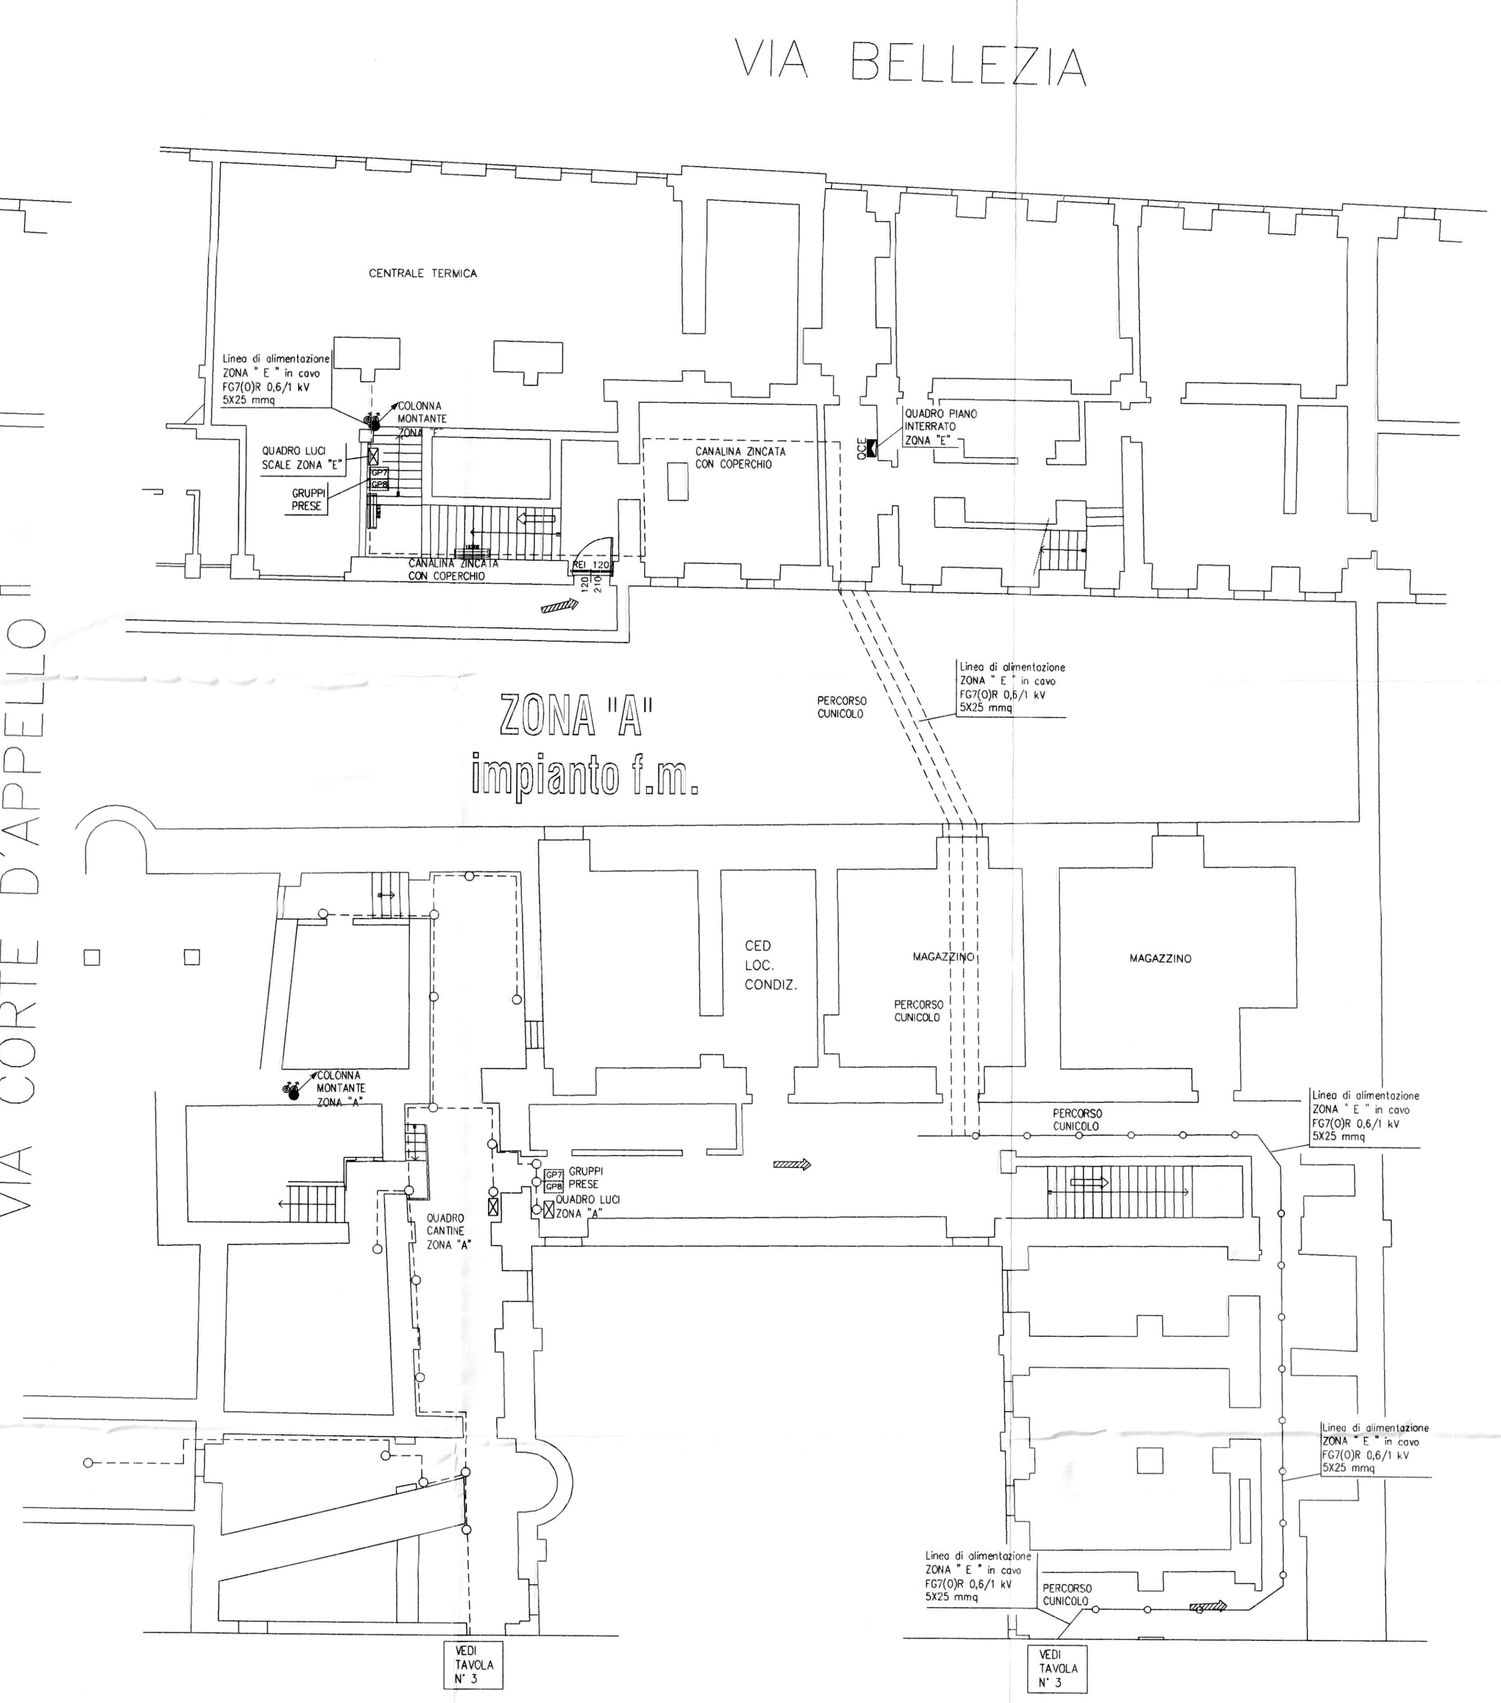
Simbolo	
	Quadro di distribuzione piano zona " E "
	Quadro generale di locale
	Quadro generale di alimentazione luci comdoso
	Quadro generale di alimentazione armadio pc
	Scatola portafrutto incassata con n° 3 interruttori unipolari
	Scatola portafrutto incassata con n° 2 interruttori unipolari
	Scatola portafrutto incassata con n° 1 interruttore unipolare
	Scatola portafrutto stagno IP55 con n° 3 interruttori unipolari
	Scatola portafrutto stagno IP55 con n° 2 interruttori unipolari
	Scatola portafrutto stagno IP55 con n° 1 interruttore unipolare
	Scatola portafrutto stagno IP55 con n° 1 pulsante luminoso
	Plafoniera lamellare con ottica Dark 1x58W
	Plafoniera lamellare 1x36W
	Apparecchio d'illuminazione con corpo e cappa in policarbonato 1x58W IP 55
	Apparecchio d'illuminazione con corpo e cappa in policarbonato 1x36W IP 55
	Apparecchio d'illuminazione con corpo e cappa in policarbonato 1x18W IP 55
	Corpo illuminante con lampada ad incandescenza 60W tipo Intelaruga
	Canale metallico portaparecchi
	Canale in PVC per distribuzione linee dorsali
	Tubazione a vista in PVC per distribuzione linee
	Cassetta di derivazione per distribuzione linee
	Cassetta di derivazione 100x100 IP55 per distribuzione linee
GP1	Gruppi prese GP1 linea dorsale f.m. (vedi tavola n° 8)
GP2	Gruppi prese GP2 linea dorsale privilegiata (vedi tavola n° 8)
GP3	Gruppi prese GP3 dati e telefono(vedi tavola n° 8)
GP4	Gruppi prese GP4 composti da n° 1 int. magnetotermico e n°1 presa schuko
GP5	Gruppi prese GP5 composti da n° 1 int. magnetotermico e n°3 presa schuko e n° 1 presa CEE 3F+N IP 55
GP7	Gruppi prese GP7 composti da n° 1 presa CEE 3F+N IP 55
GP8	Gruppi prese GP8 composti da n° 1 presa CEE F+N 16 A IP 55 e n° 3 presa 10/16 A
	Montante ascendente
	Montante discendente
	Impianto videosifonico
	Serratura elettrica
	Armadio PC
	Quadro piano interrato zona "E"