


LEGENDA

	Radiatore		Mandata cust-uff Buonarroti
	Colonna montante		Ritorno cust-uff Buonarroti
	Mandata aule Buonarroti		Ritorno Palestra Buonarroti
	Ritorno aule Buonarroti		Mandata Palestra Vico
	Mandata aule Vico		Ritorno Palestra Vico
	Ritorno aule Vico		Valvola a sfera
	Mandata custode-uffici Vico		Collettore
	Ritorno custode-uffici Vico		
	Mandata corridoi Vico		
	Ritorno corridoi Vico		

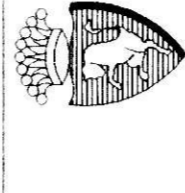

CITTA' DI TORINO
**IMPIANTI TERMICI E DI CONDIZIONAMENTO
 DEL COMUNE DI TORINO E DELLA
 AZIENDA ENERGETICA METROPOLITANA**

SMI BUONARROTI
TORINO - Via P. Paoli 15

**RACCOLTA E INFORMATIZZAZIONE DATI
 NELL'AMBITO DELL'APPALTO DEI SERVIZI
 GESTIONALI E MANUTENTIVI E DEGLI INTERVENTI
 PER LA RIDUZIONE DEI CONSUMI ENERGETICI**




TAMOIL PETROLI S.p.A.

Commissio: IT026	Verificato:	Oggetto ELABORATI GRAFICI	Data:
Code Imp. A.E.M.: 09.10.191.11	Validato:	PIANTA PIANO INTERRATO	Data:
Code Imp. S.T.I.: COM2-35	Agg.:	Tavola: 1/6	Data: 26.01.99
Doc.:	Scale:	1:100	
EC2-35			

PROGETTO



Titolare dell'Attività

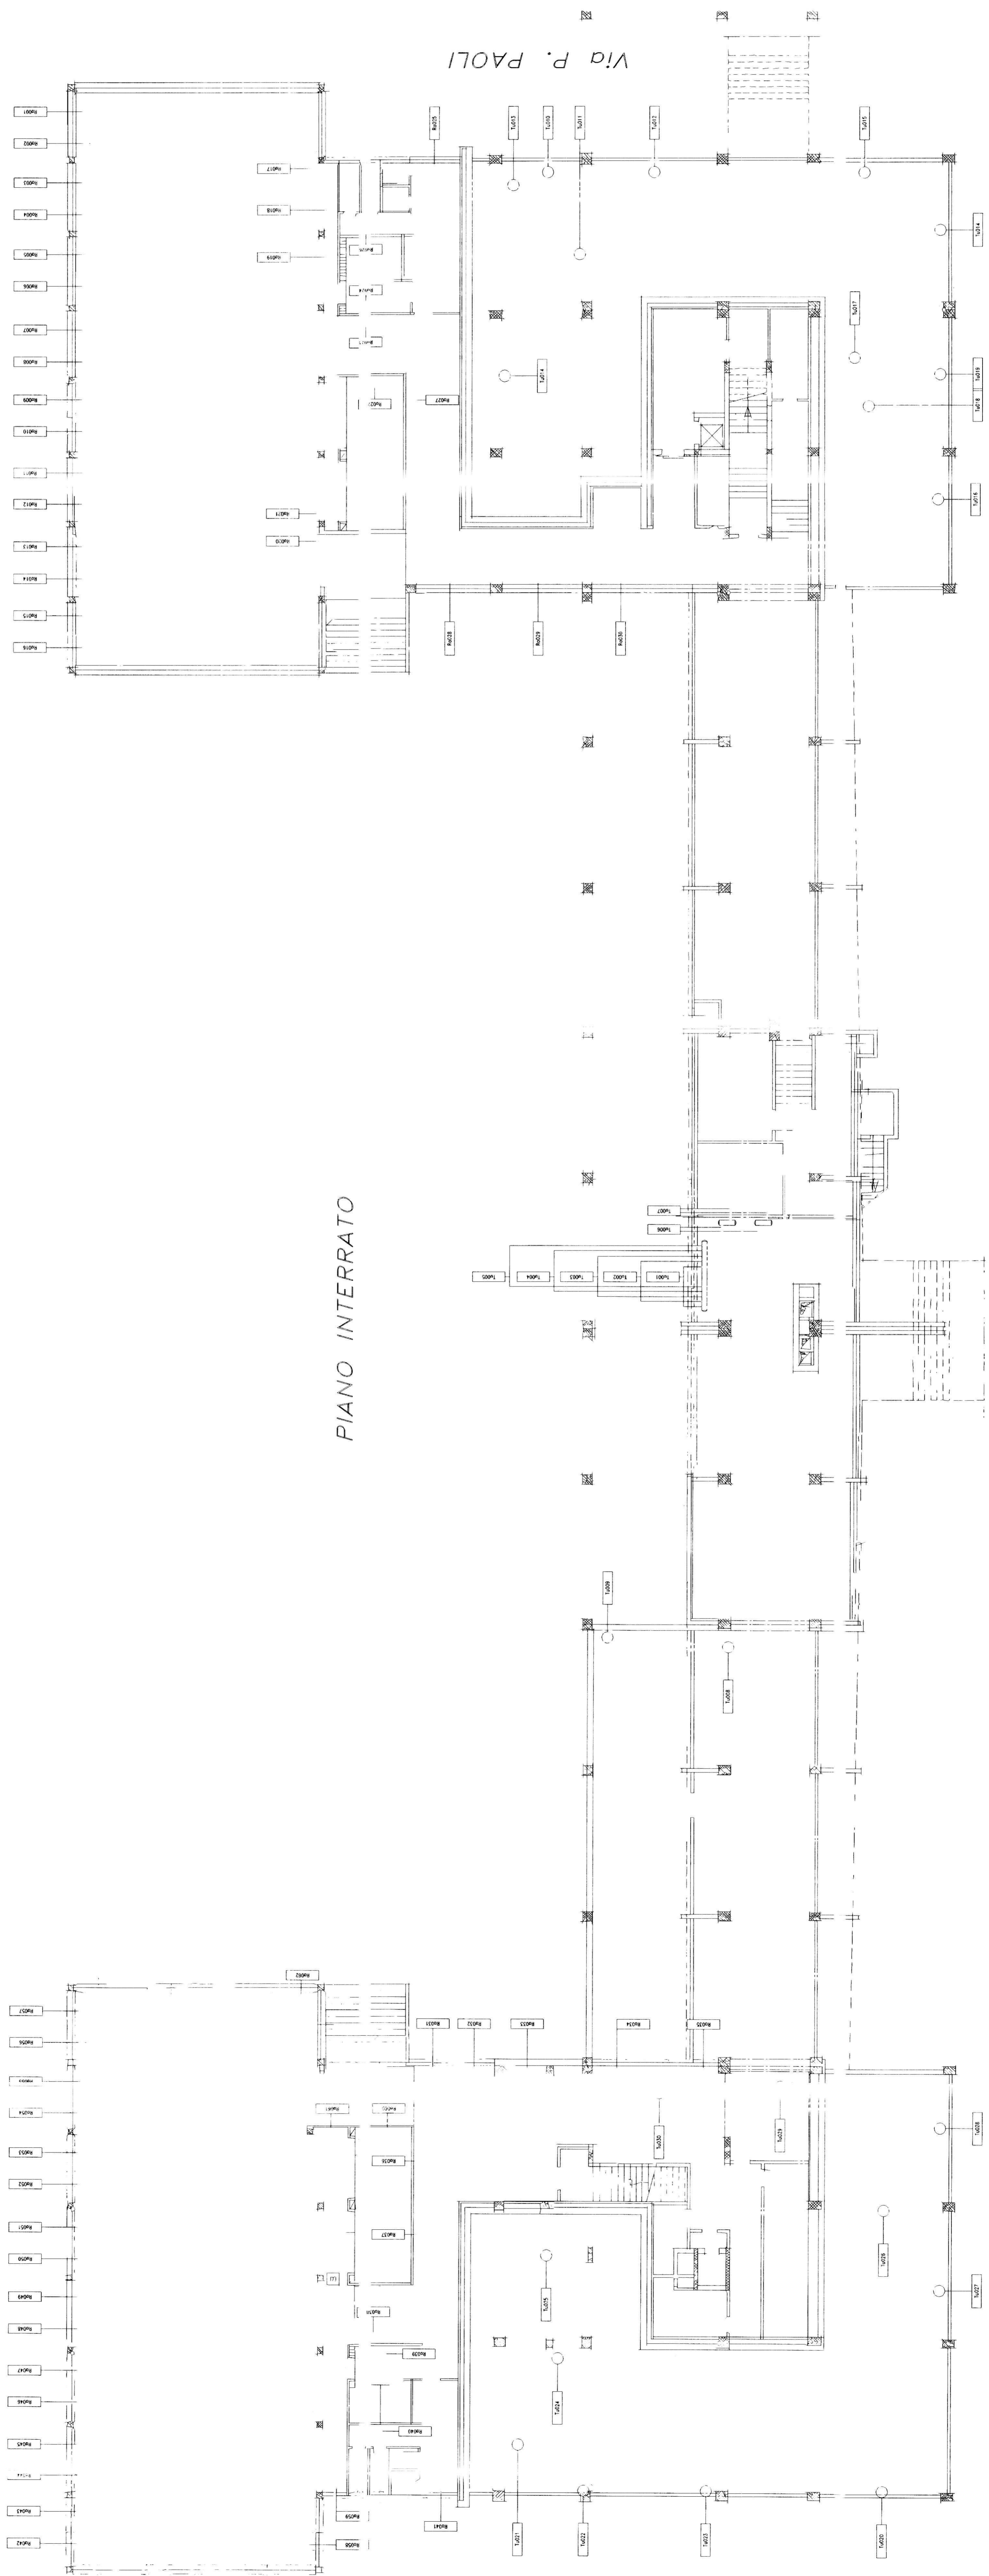

PIANO INTERRATO

Via P. PAOLI

Via TUNISI