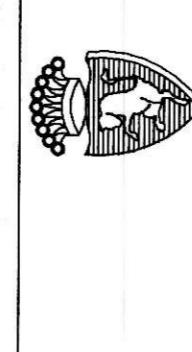



**LEGENDA**

—	Radiatore
○	Colonna montante
○	Circolo mandata / ritorno paralleli
○	Circolo mandata / ritorno placato
○	Circolo mandata / ritorno passante nuovo
○	Circolo mandata / ritorno passante esistente
○	Circolo mandata / ritorno radiatori complesso scolastico
○	Circolo mandata / ritorno abitazione turbide
○	Condotti aria polverosa
○	Condotti aria placata
○	Aeratori
○	Diffusore di mandata aria
○	Diffusore di ripresa aria


**CITTA' DI TORINO**  
**IMPIANTI TERMICI E DI CONDIZIONAMENTO DEL COMUNE DI TORINO E DELLA AZIENDA ENERGETICA METROPOLITANA**

**COMPLESSO "E-13"**  
**TORINO - Strada Castello di Mirafiori, 45**

**RACCOLTA E INFORMATIZZAZIONE DATI NELL'AMBITO DELL'APPALTO DEI SERVIZI GESTIONALI E MANUTENTIVI E DEGLI INTERVENTI PER LA RIDUZIONE DEI CONSUMI ENERGETICI**


**TAMOI PETROLI S.P.A.**

Commissario:	Oggetto:
ITDZE	LABORATORI GRAFICI
Code Imp. A.E.M.:	10.23.031.11
Code Imp. S.I.L.:	COM2-90
Rec.:	ES2-90
App.:	2/5
Scale:	1:100
Intero:	29.10.98

Titolare dell'Attilio  
