LEGENDA SIMBOLI

SIMBOLO TAVOLA	SIMBOLO CEI	VISTA INDICATIVA	DESCRIZIONE
			Quadro elettrico
			Canalina metallica entro controsoffitto dimensioni 200x75mm per distribuzione impianto di illuminazione
			Linea di distribuzione impianto luce normale
			Linea di distribuzione impianto luce di emergenza
			Linea di distribuzione bus dimmerazione luci
			Apparecchio illuminante a luce fluorescente 2x18W, ottica lamellare per posa a plafone
			Apparecchio illuminante a luce fluorescente asimmetrica 1x36W a forma trapezoidale, realizzato in alluminio, con schermo in metacrilato ed elemento di supporto per posa a parete, reattore elettronico, elemento strutturale di raccordo e grado di protezione IP40
			Apparecchio illuminante a luce fluorescente asimmetrica 1x58W a forma trapezoidale, realizzato in alluminio, con schermo in metacrilato ed elemento di supporto per posa a parete, reattore elettronico, elemento strutturale di raccordo e grado di protezione IP40
			Apparecchio illuminante a luce fluorescente 2x18W, schermo in policarbonato, posa ad incasso a controsoffitto e grado di protezione IP>= a 54
			Apparecchio illuminante a luce fluorescente 1x18W, tubo di protezione trasparente per posa su cornice
			Apparecchio illuminante per specchiera, con corpo in alluminio estruso, schermo in plexigas, completo di lampada fluorescente 1x18W e grado di protezione IP>=40
			Faretto da plafone con corpo in alluminio e ottica sfaccettata metallizzata, completo di lampada fluorescente compatta 2x18W e grado di protezione IP>=43
			Faretto da incasso a controsoffitto, con corpo ed anello in policarbonato, ottica metallizzata, completo di lampade fluorescenti compatte 2x32W, dissipatore di calore in alluminio alettato, reattore elettronico, anello decorativo in metallo cromato e grado di protezione IP>=43
			Faretto da incasso a controsoffitto, con corpo ed anello in policarbonato, ottica metallizzata, completo di lampade fluorescenti compatte 2x32W, dissipatore di calore in alluminio alettato, reattore elettronico, anello decorativo con vetro di chiusura serigrafato e grado di protezione IP>=44
			Faretto da incasso a controsoffitto, con corpo ed anello in policarbonato, ottica metallizzata, completo di lampade fluorescenti compatte 2x32W, dissipatore di calore in alluminio alettato, reattore elettronico, griglia con ottica dark-light e grado di protezione IP>=43
			Apparecchio illuminante con lampada alogena dicroica da 20W 38° 12V, per posa in controsoffitto, completo di trasformatore elettronico 230/12V 60W e anello decorativo
			Faretto da incasso a controsoffitto, con corpo ed anello in policarbonato, ottica metallizzata, completo di lampade fluorescenti compatte 2x32W, dissipatore di calore in alluminio alettato, reattore elettronico di dimmerazione, griglia con ottica dark-light e grado di protezione IP>=43
			Apparecchio illuminante per posa a plafone [illegible]

LEGENDA SIMBOLI

SIMBOLO TAVOLA	SIMBOLO CEI	VISTA INDICATIVA	DESCRIZIONE
E			Apparecchio illuminante dotato di gruppo autonomo autoricaricabile di emergenza autonomia 1h, del tipo in emergenza permanente
SE			Apparecchio illuminante di sicurezza tipo SE, con una lampada fluorescente 1x8W, completo di gruppo autonomo autoricaricabile autonomia 1h, con sistema di autotest e grado di protezione IP>= a 44
US			Apparecchio illuminante di sicurezza tipo SA, con una lampada fluorescente 1x18W, completo di gruppo autonomo autoricaricabile, autonomia 1h e sistema di autotest, pittogramma indicante "uscita di sicurezza" e grado di protezione IP>= a 44
			Interruttore comando luci entro scatola da incasso
			Interruttore comando luci entro scatola da incasso con grado di protezione IP>= a 54
			Deviatore comando luci entro scatola da incasso con grado di protezione IP>= a 54
			Pulsante accensione luci entro scatola da incasso
D			Pulsantiera di comando per dimmerazione posata entro scatola da incasso costituita da due doppi pulsanti per regolazione dei singoli circuiti e da un pulsante di spegnimento totale
D			Pulsantiera di comando per dimmerazione posata entro scatola da incasso costituita da tre doppi pulsanti per regolazione dei singoli circuiti e da un pulsante di spegnimento totale
			Ricevitore IR per montaggio a controsoffitto
			Gruppo di dispositivi di regolazione dell'intensita' luminosa

A Canalina metallica portacavi 200x75mm e contenente:
- FG70R 3G2.5mmq alim. circuito luce corridoio sx zona management e sala apparati
- FG70R 3G2.5mmq alim. circuito luce corridoio sx zona servizi
- FG70R 3G2.5mmq alim. circuito luce zona quadri elettrici e corridoio sx
- FG70R 3G2.5mmq presenza tensione linea d'emergenza luce corridoio sx
- FG70R 3G2.5mmq alim. circuito luce zona management sala apparati e ripostiglio
- FG70R 3G2.5mmq alim. circuito luce servizi e locale disponibile
- FG70R 3G2.5mmq alim. circuito luce lampade di emergenza
- FG70R 3(2x1.5)mmq pulsanti accensione luci

B Canalina metallica portacavi 200x75mm e contenente:
- FG70R 3G2.5mmq alim. circuito luce corridoio zona destra
- FG70R 3G2.5mmq alim. circuito luce zona relax
- FG70R 3G2.5mmq presenza tensione linea d'emergenza luce corridoio dx
- FG70R 3G2.5mmq alim. circuito luce zona quadri elettrici e corridoio sx
- FG70R 3G2.5mmq alim. circuito luce filtro di ingresso
- FG70R 3G2.5mmq presenza tensione linea d'emergenza luce corridoio sx
- FG70R 3G2.5mmq alim. circuito luce ufficio dati int., sala briefing, loc. ristoro e guardaroba
- FG70R 3G4mmq alim. circuito luce sale riunioni
- FG70R 3G2.5mmq alim. circuito luce ufficio amministrativo e area call taker
- FG70R 3G2.5mmq alim. circuito luce locale grandi eventi e responsabile di centrale
- FG70R 3G4mmq alim. circuito luce area dispatcher e loc. capoturno e sala apparati
- FG70R 3G2.5mmq alim. circuito luce lampade di emergenza
- FG70R 4(2x1.5)mmq pulsanti accensione luci

C Tubo PVC ø20mm contenente:
- N07V-K 2x1x2.5mmq alim. circuito luce
- N07V-K 1x2.5mmq PE

D Tubo PVC ø25mm contenente:
- N07V-K 2x1x2.5mmq alim. circuito luce
- N07V-K 2x1x2.5mmq presenza tensione
- N07V-K 1x2.5mmq PE

E Tubo PVC ø20mm contenente:
- N07V-K 2x1x2.5mmq alim. circuito luce lampade di emergenza
- N07V-K 1x2.5mmq PE

F Tubo PVC ø20mm contenente:
- N07V-K 3x1x2.5mmq interruttori di comando luce

G Tubo PVC ø20mm contenente:
- N07V-K 2x1x1.5mmq pulsanti per comando luce

H Tubo PVC ø20mm contenente:
- N07V-K 2x1x2.5mmq linea di regolazione intensita' luminosa

I Tubo PVC ø25mm contenente:
- N07V-K 2x1x4mmq alim. circuito luce
- N07V-K 1x4mmq PE

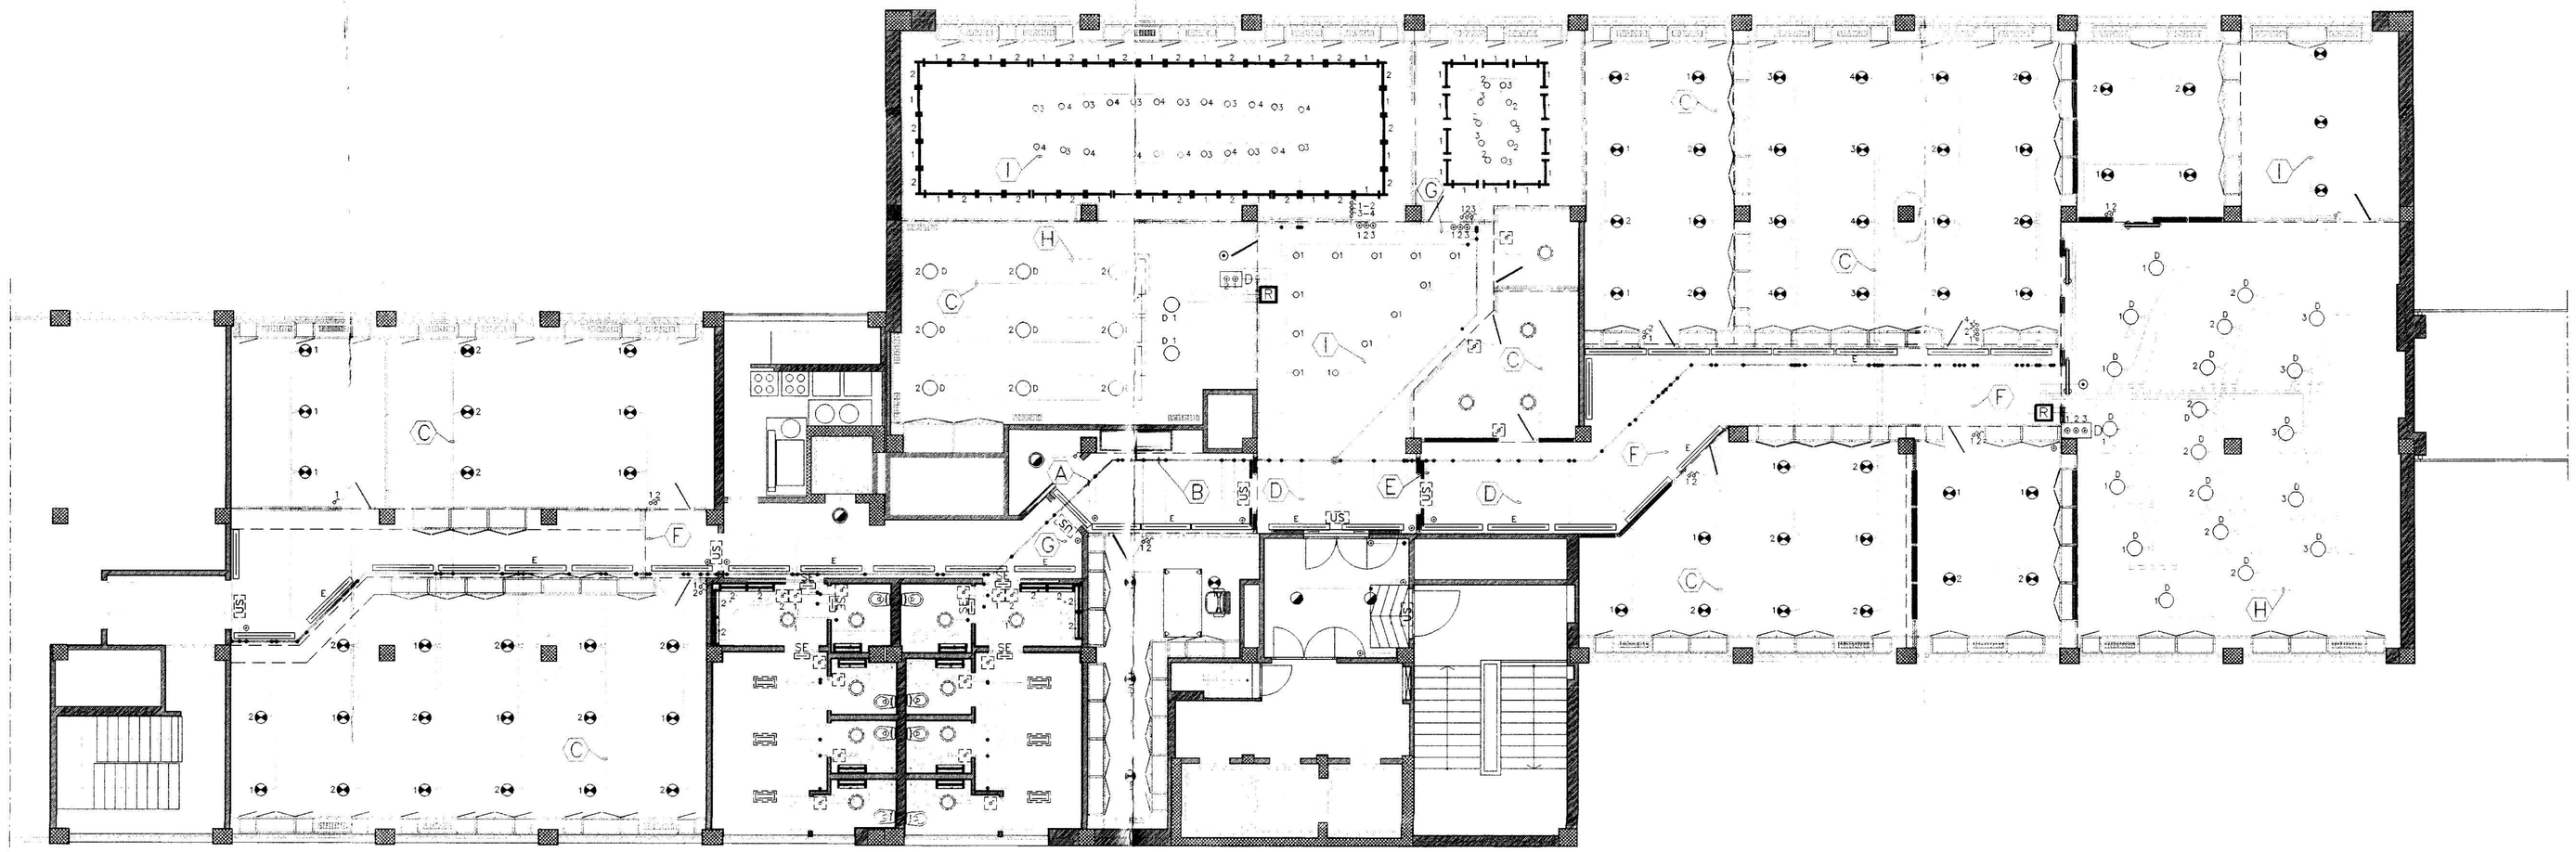

TEKIND srl

N.B.
QUESTO DISEGNO NON E' VALIDO AI FINI DELLA CERTIFICAZIONE PER LA FORNITURA E POSA IN OPERA DEI CORPI ILLUMINANTI

6		
5		
4		
3	As-built	05/2005
2	Aggiornamento	06/2004
1	Aggiornamento	02/2004
	MODIFICHE	Data

COMMITTENTE

CITTA' DI TORINO
CORPO DI POLIZIA MUNICIPALE
Settore Comando

PROGETTO

IMPIANTI ELETTRICI E SPECIALI
NUOVA CENTRALE OPERATIVA DI VIA BOLOGNA 74
DEL CORPO DI POLIZIA MUNICIPALE DI TORINO

TITOLO

PIANO OTTAVO LOTTO B
IMPIANTO DI ILLUMINAZIONE

DISEGNATO	FILE	DATA	SCALA
	luce.dwg	Novembre 2003	1:100
CONTROLLATO	FORMATO	SERIE	N° DISEGNO
			EL003

TEKIND
Tekind s.r.l. Tecnologie Industriali
10044 Pianezza - (TO) - Via Collegno, 45 bis
Tel. ++39 011 9661027 (r.a.) - Fax ++39 011 9664021
E-mail ufficio.tecnico@tekindsrl.it