


**LEGENDA**

|  |                             |  |                             |
|--|-----------------------------|--|-----------------------------|
|  | Radiatore                   |  | Mandata cust-uff Buonarroti |
|  | Colonna montante            |  | Ritorno cust-uff Buonarroti |
|  | Mandata aule Buonarroti     |  | Mandata Palestra Buonarroti |
|  | Ritorno aule Buonarroti     |  | Ritorno Palestra Buonarroti |
|  | Mandata aule Vico           |  | Mandata Palestra Vico       |
|  | Ritorno aule Vico           |  | Ritorno Palestra Vico       |
|  | Mandata custode-uffici Vico |  | Valvola a sfera             |
|  | Ritorno custode-uffici Vico |  | Collettore                  |
|  | Mandata corridoi Vico       |  |                             |
|  | Ritorno corridoi Vico       |  |                             |

**PIANO RIALZATO**

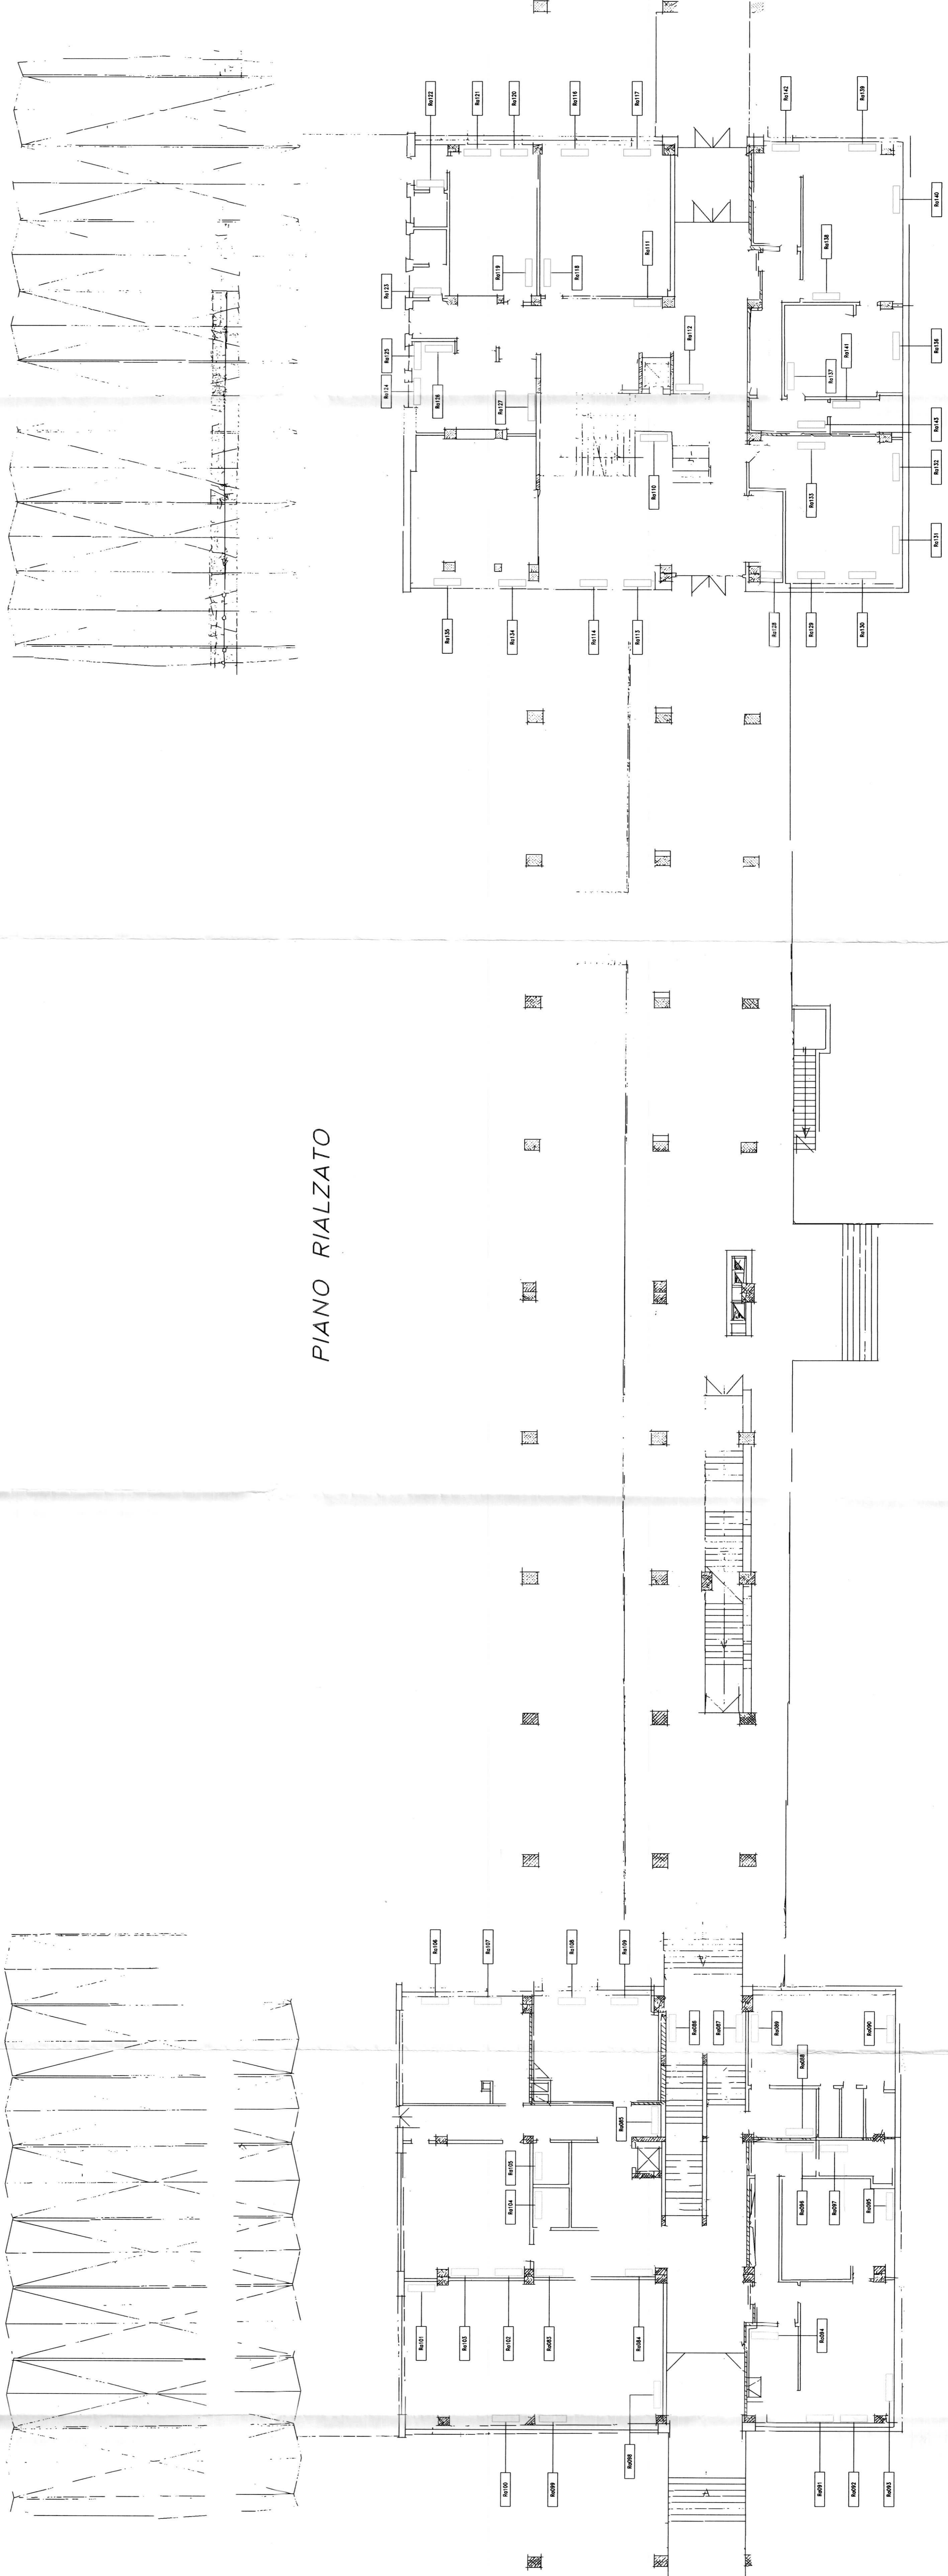

**CITTA' DI TORINO**

**IMPIANTI TERMICI E DI CONDIZIONAMENTO  
DEL COMUNE DI TORINO E DELLA  
AZIENDA ENERGETICA METROPOLITANA**

**SMI BUONARROTI**

**TORINO - Via P. Paoli 15**

**RACCOLTA E INFORMATIZZAZIONE DATI  
NELL'AMBITO DELL'APPALTO DEI SERVIZI  
GESTIONALI E MANUTENTIVI E DEGLI INTERVENTI  
PER LA RIDUZIONE DEI CONSUMI ENERGETICI**

**TAMOIL PETROLI S.p.A.**

|                   |              |             |                   |
|-------------------|--------------|-------------|-------------------|
| Commissa:         | IT026        | Oggetto:    | ELABORATI GRAFICI |
| Code Imp. A.E.M.: | 09.10.191.11 | Verificato: |                   |
| Code Imp. S.T.I.: | COM2-35      | Data:       | 26.01.99          |
| Doc.:             | EG2-35       | Validato:   |                   |
|                   |              | Data:       |                   |
|                   |              | Agg.:       |                   |
|                   |              | Tavola:     | 2/6               |
|                   |              | Scala:      | 1:100             |
|                   |              | Data:       | 26.01.99          |

**PROGETTO**

**Titolare dell'Attività\***

AZIENDA ENERGETICA METROPOLITANA TORINO S.p.A.  
SUBORDINAZIONE CONSORZIO CONSUMI A.T.T. DEL 1984