PROGETTISTA E DD.LL.
ROBERTO DAL DEGAN
ARCHITETTO
VIA MAGENTA, 36 - 10128 Torino - Tel. 011-536.500

COMMITTENTE:
Organizing Commettee for the XX Olympic Games
Torino 2006
via Nizza 262/58 - 10126 Torino

TIPO di LAVORO:
Manutenzione straordinaria del fabbricato sito in Torino, C.so Novara n.96

TAVOLA:
IMPIANTO LUCE NORMALE/EMERGENZA

TAV. 280-03

SCALA: 1:100

DATA: 28/04/2003

AGGIORNAMENTI:
AS BUILT 31-12-03

PROGETTISTA E DD.LL. IMPIANTI TERMO-MECCANICI
simtec
Progettazione, Consulenze, Direzioni Lavori Impianti Tecnologici Civili ed Industriali
C.so ROSSELLI n°66 - 10129 TORINO - TEL.011/58.059.77
Fax 011/56.96.730 info@simtec.it - Partita IVA 07408570011

PROGETTISTA E DD.LL. IMPIANTI ELETTRICI
STUDIO TECNICO PROFESSIONALE DI C. CAPEZZI
VIA MAPPANO, 31 - 10070 MAPPANO (TO)
TEL. 0120021 - P. IVA 04588500010
C. C. I. A. A. N. 795615
email: capizzi@everyday.com

PROGETTISTA E DD.LL. PER LA RISTORAZIONE
STUDIO ASSOCIATO
DANTE BALETTI ARCHITETTO
40096 San Giorgio di Piano (BO) Via IV Novembre, 2 Tel. 051-663.33.54 Fax 89.72.88
EMAIL: D.BALETTI@STUDIOASSOCIATO.COM C. F. BLT DNT 55C23 H294T - P. IVA 00396420209

ESECUZIONE IMPIANTI ELETTRICI
TEKIND
Tekind s.r.l. Tecnologie Industriali
10044 Pianezza - (TO) - Via Collegno, 45 bis
Tel. ++39 011 9661027 (r.a.) - Fax ++39 011 9664021
E-mail tekind1@tin.it

QUESTA TAVOLA E' VALIDA SOLO PER L'IMPIANTO ELETTRICO

STRALCIO PIANTA PIANO TERRA

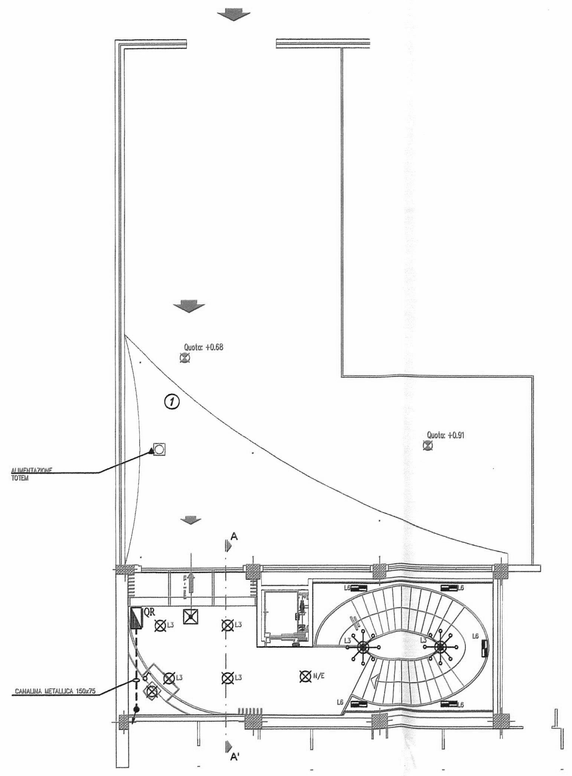

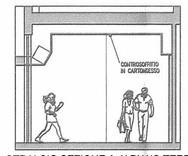

STRALCIO SEZIONE A-A' PIANO TERRA
INGRESSO SCALA 1:50

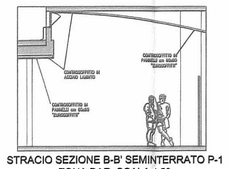

STRACIO SEZIONE B-B' SEMINTERRATO P-1
ZONA BAR SCALA 1:50

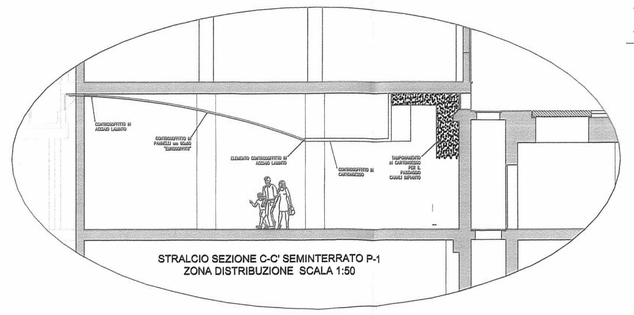

STRALCIO SEZIONE C-C' SEMINTERRATO P-1
ZONA DISTRIBUZIONE SCALA 1:50

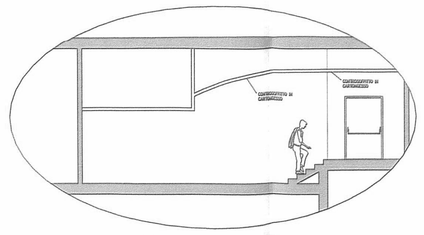

STRALCIO SEZIONE D-D' SEMINTERRATO P-1
ZONA FORESTERIA SCALA 1:50

STRALCIO PIANTA PIANO SEMINTERRATO P-2

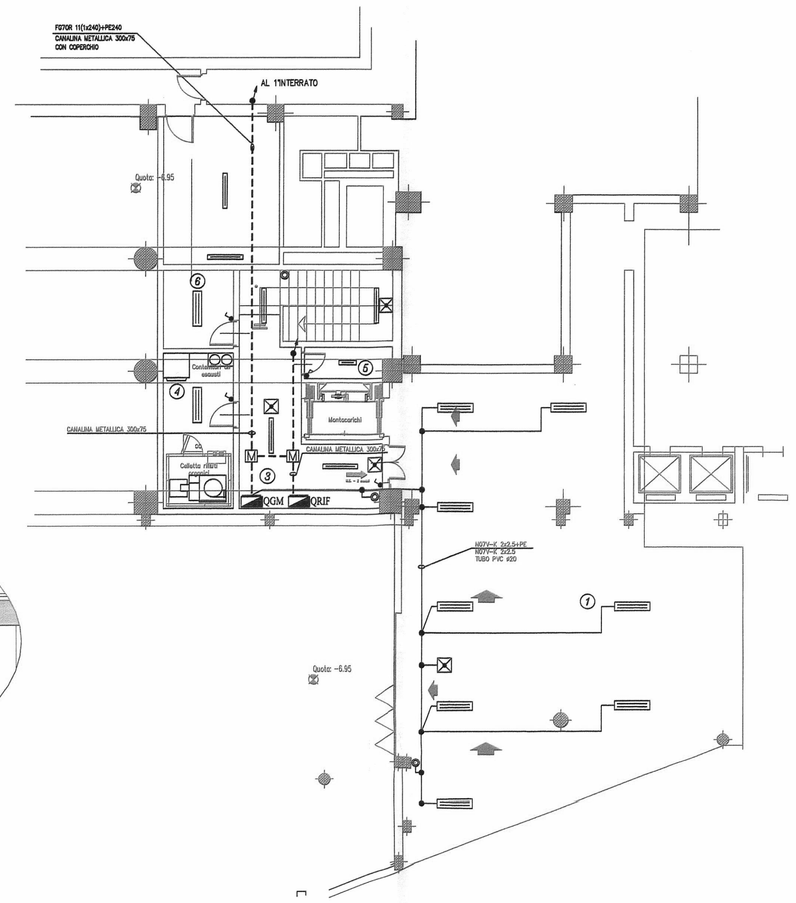

PIANTA PIANO SEMINTERRATO P-1
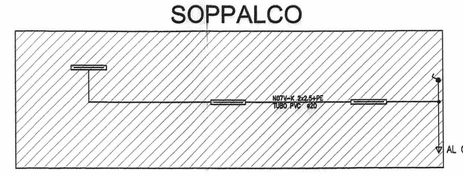
SOPPALCO