3393 (cell)

CITTA' DI TORINO
PALAZZO CIVICO
PIAZZA PALAZZO DI CITTA' 1

IMPIANTI ELETTRICI

STATO DI FATTO

titolo del lavoro
IMPIANTI ELETTRICI PRIMO PIANO ZONA A

planimetria
PRIMO PIANO – ZONA A

committente
CITTA' DI TORINO – SETTORE XIX – VIA VIGONE 80

ditta esecutrice dei lavori	progettista
BRONDOLO S.r.l. VIA SAN DONATO N. 79 – TORINO	P.E. UGO BERNARDI

tavola	data	scala	scala di plot / nome file
3	settembre 1997	1 : 85	1:1 / PC-1A

aggiornamenti	data	aggiornamenti	data

LEGENDA

BRONDOLO s.r.l. TORINO

- QUADRO ELETTRICO DI DISTRIBUZIONE DI PIANO E DI ZONA
- CONDUTTURA ELETTRICA
- CONFINE DI ZONA ELETTRICA
- CASSETTA DI TRANSITO COLONNA MONTANTE
- COLONNA MONTANTE ASCENDENTE
- COLONNA MONTANTE PASSANTE
- SCATOLA DI DERIVAZIONE
- TORRETTA A PAVIMENTO – COMPOSIZIONE BIFACCIALE: N. 1 INT. MGT 2P 10A + + N. 2 PRESE SHUKO 2P/TL 10A + N. 1 BIPRESA 2P/T 10/16 A
- PRESE LINEA NORMALE IN SCATOLA 503 INCASSATA – COMPOSIZIONE: N. 1 INT. MGT 2P 16A + N. 2 BIPRESA 2P/T 10/16 A
- PRESE LINEA PC – COMPOSIZIONE: N. 1 INT. MGT 2P 10A + + N. 2 PRESE SHUKO 2P/TL 10A + N. 1 BIPRESA 2P/T 10/16 A
- PRESE LINEA NORMALE – COMPOSIZIONE: N. 1 INT. MGT 2P 16A + + N. 2 PRESE SHUKO 2P/TL 10A + N. 1 BIPRESA 2P/T 10/16 A
- QL.. QUADRO DI LOCALE – GEWISS 40229 IP 40 12 MOD. – INCASSATO
- INTERRUTTORE UNIPOLARE
- INTERRUTTORE BIPOLARE
- INTERRUTTORE UNIPOLARE IP>44
- PULSANTE
- 1040 5XT0 CONDUTTURA IN TUBO PROTETTIVO INCASSATA E DATI DIMENSIONALI
- LAMPADA INCANDESCENZA
- 1x36W PLAFONIERA CON UNA LAMPADA A FLUORESCENZA
- 2x36W PLAFONIERA CON DUE LAMPADE A FLUORESCENZA
- 1x36W PLAFONIERA IP >55 CON UNA LAMPADA A FLUORESCENZA
- 2x36W PLAFONIERA IP >55 CON DUE LAMPADE A FLUORESCENZA
- 1X24W PLAFONIERA DI EMERGENZA AUTOALIMENTATA CON LAMP. FLUORESCENTE
- 2x36W PLAFONIERA LAMELLARE CON DUE LAMPADE DI FLUORESCENTI
- 3x18W PLAFONIERA LAMELLARE CON TRE LAMPADE FLUORESCENTI
- 4x18W PLAFONIERA LAMELLARE CON QUAATTRO LAMPADE FLUORESCENTI
- ASPIRATORE
- BOILER
- SERRATURA ELETTRICA
- AEROTERMO ELETTRICO

ZONA ALIMENTATA DAL QUADRO ELETTRICO DI PIANO PRIMO A (QP1A)

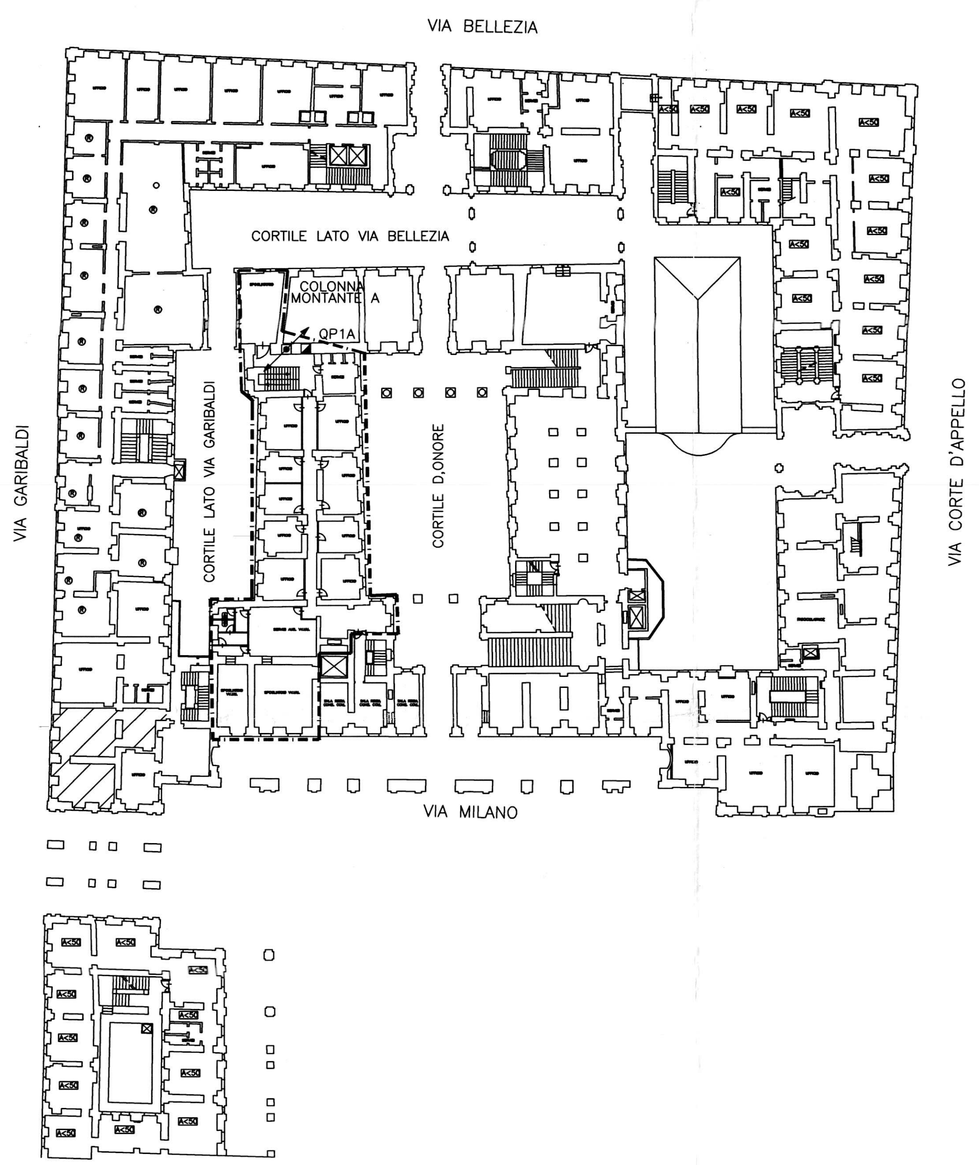

QUADRO DI LOCALE – SCHEMA TIPO

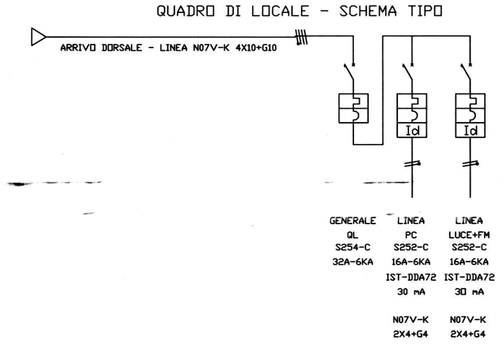

DISTRIBUZIONE ELETTRICA E PUNTI PRESA

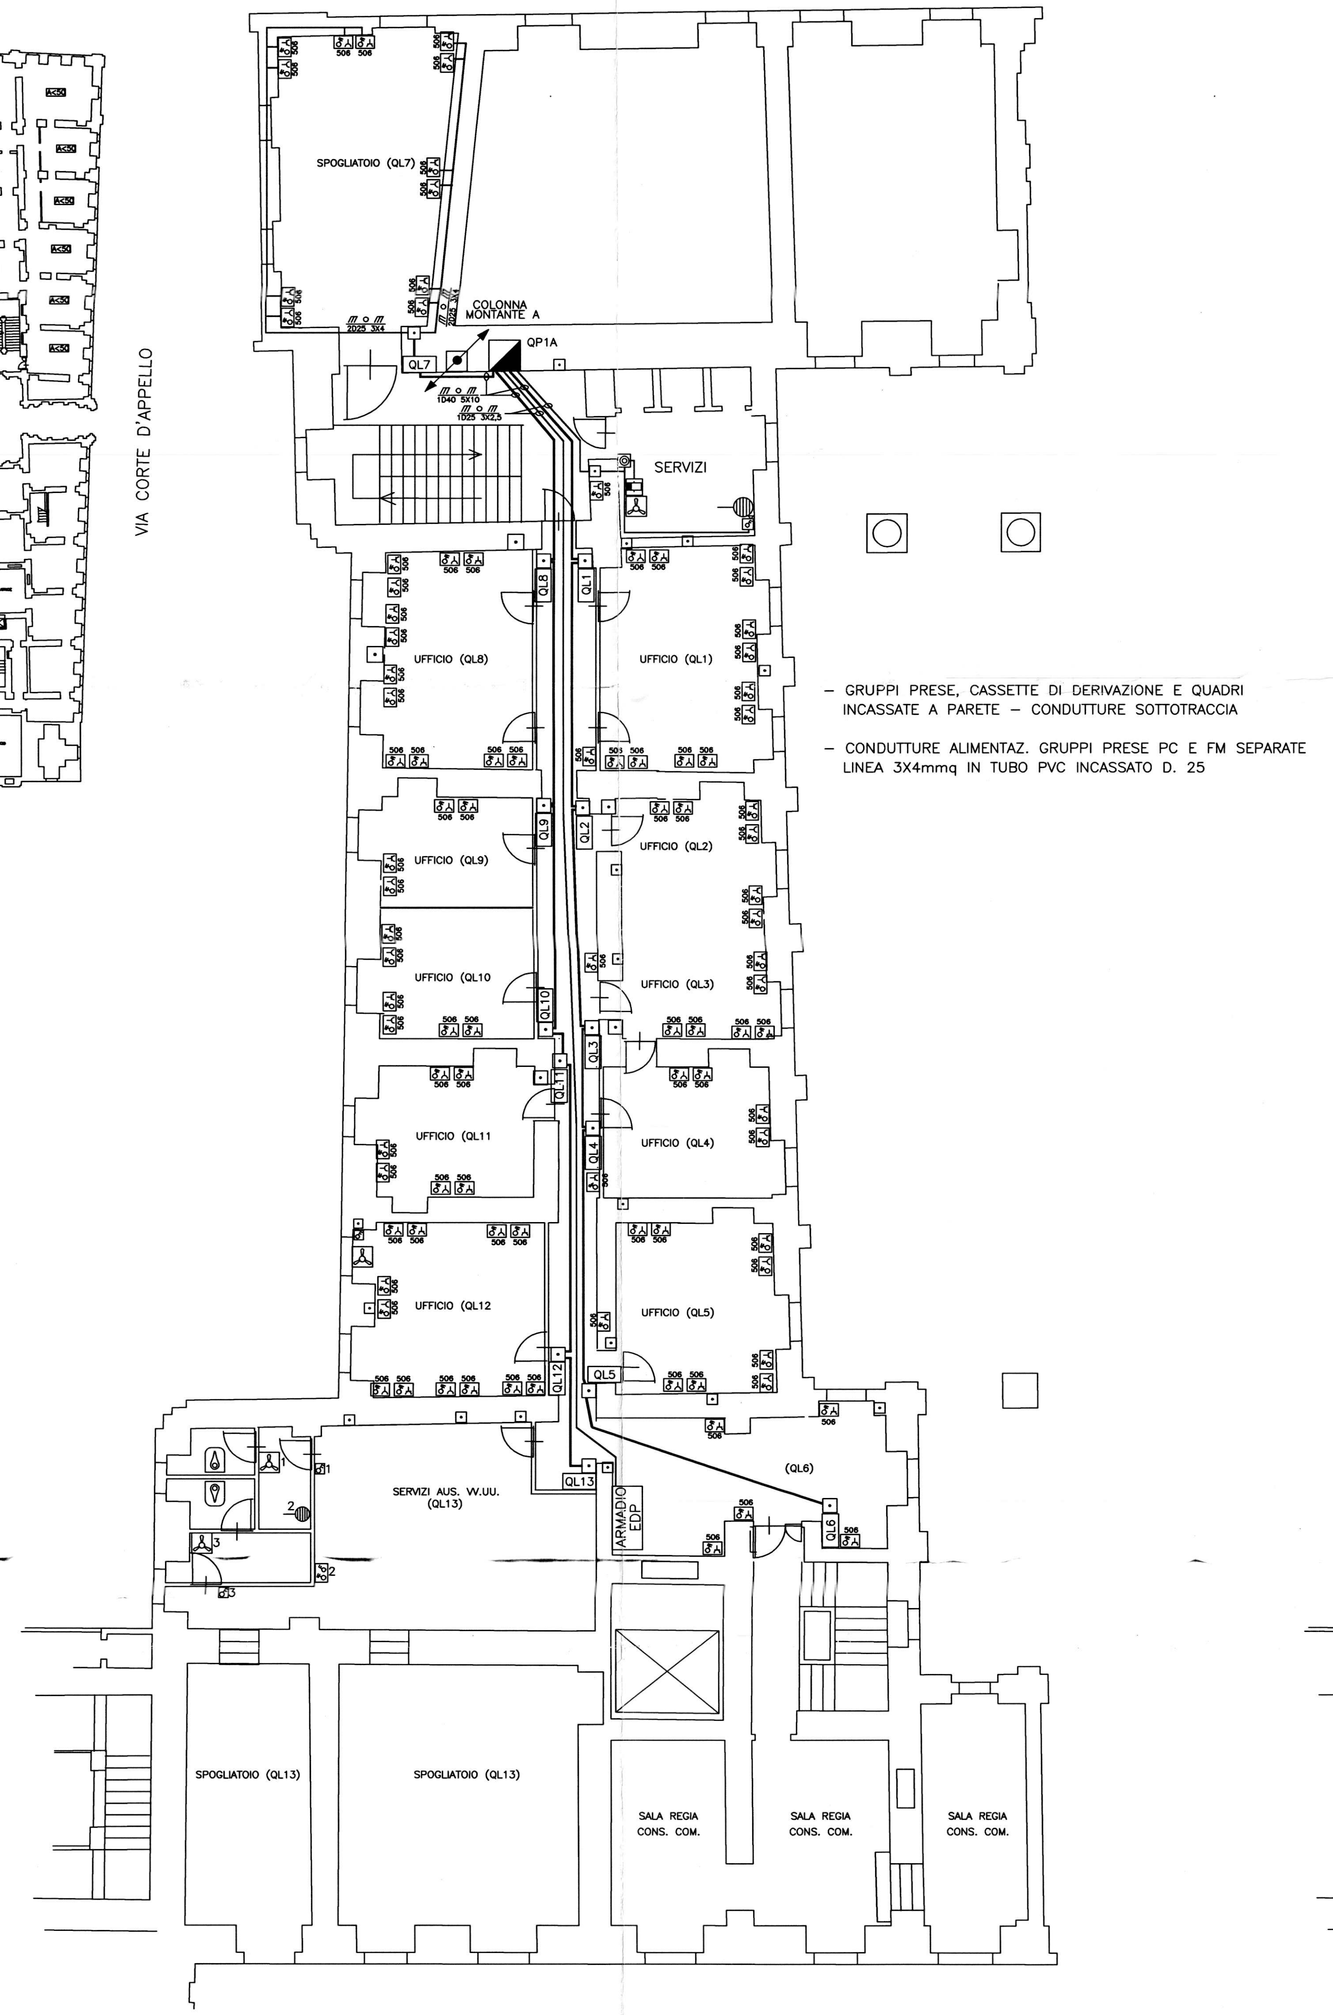

- GRUPPI PRESE, CASSETTE DI DERIVAZIONE E QUADRI INCASSATE A PARETE – CONDUTTURE SOTTOTRACCIA
- CONDUTTURE ALIMENTAZ. GRUPPI PRESE PC E FM SEPARATE LINEA 3X4mmq IN TUBO PVC INCASSATO D. 25

ILLUMINAZIONE ORDINARIA E DI EMERGENZA

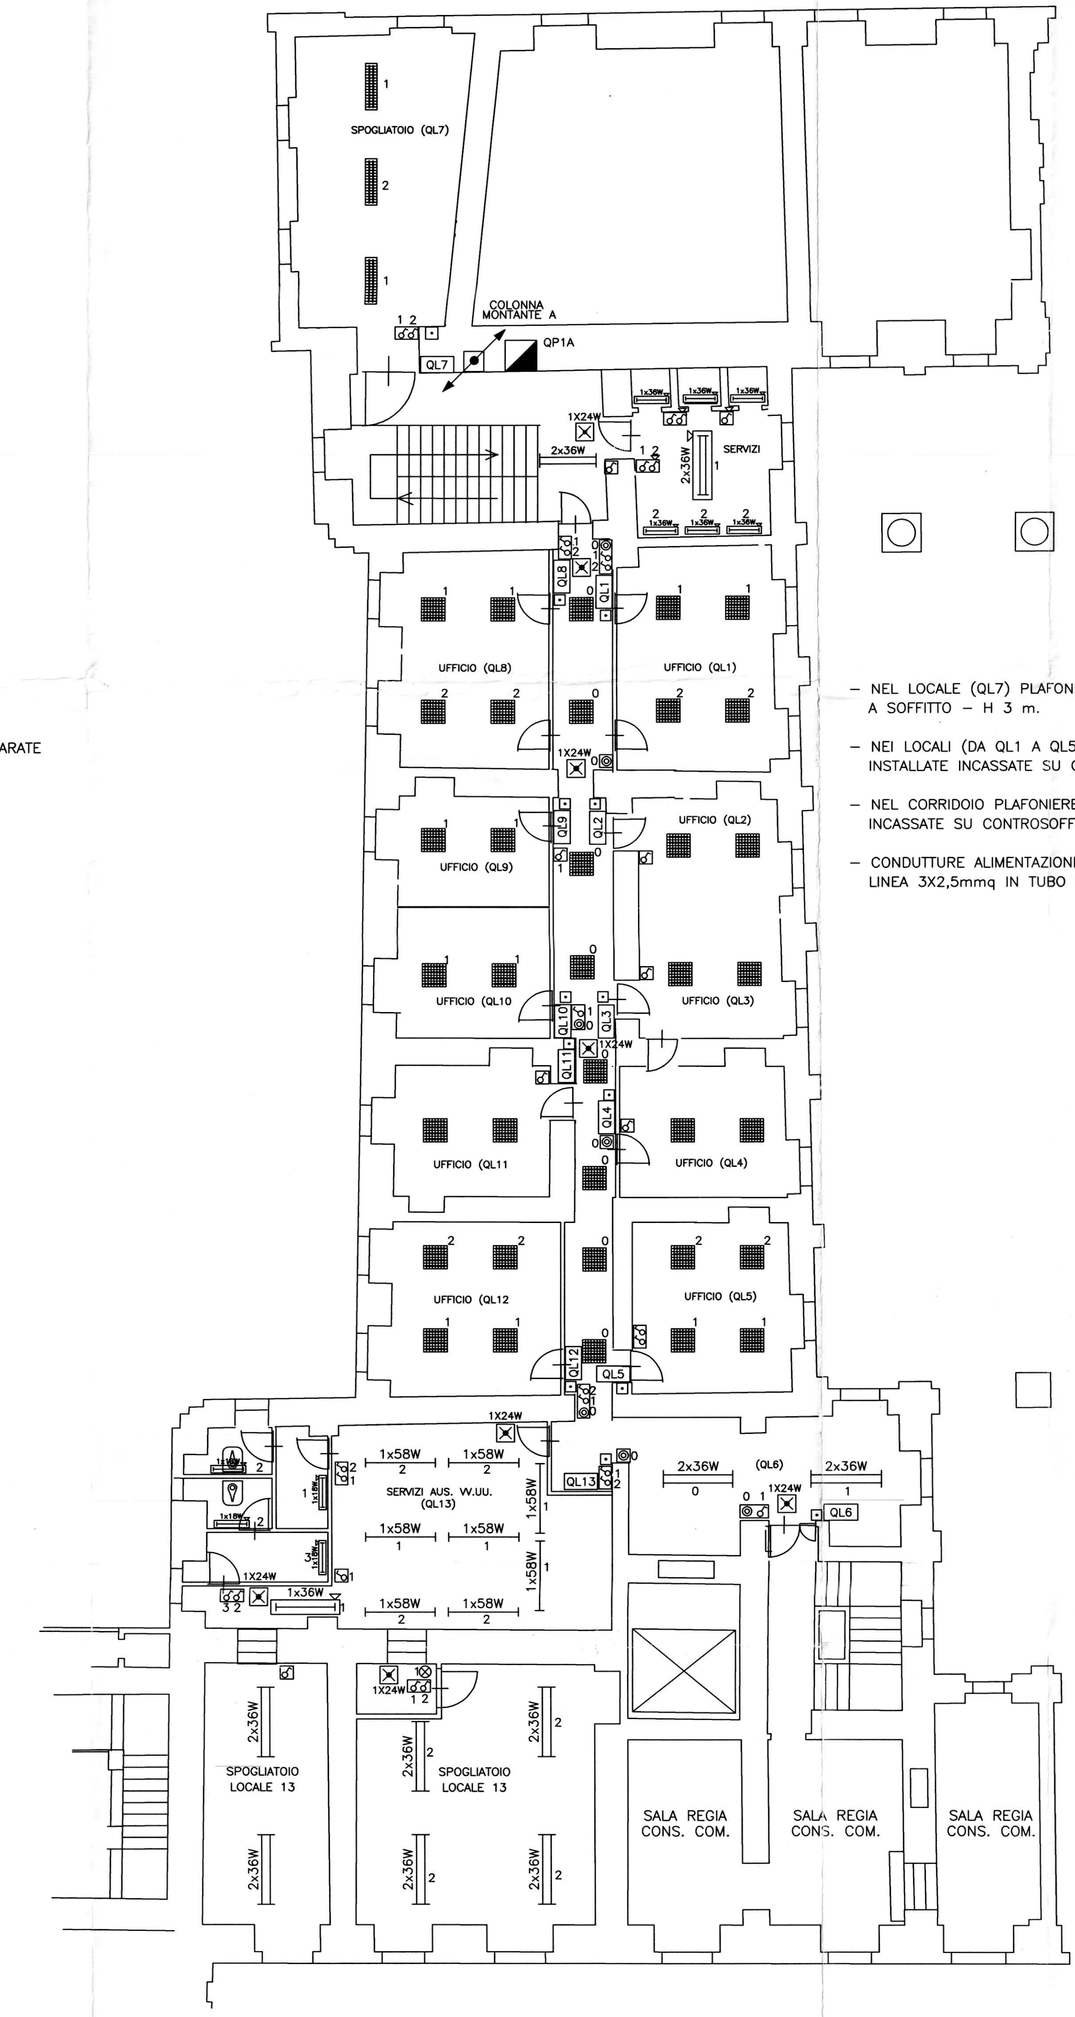

- NEL LOCALE (QL7) PLAFONIERE INSTALLATE A SOFFITTO – H 3 m.
- NEI LOCALI (DA QL1 A QL5 E DA QL8 A QL 12) INSTALLATE INCASSATE SU CONTROSOFFITTO 600X6
- NEL CORRIDOIO PLAFONIERE INSTALLATE INCASSATE SU CONTROSOFFITTO 600X600 – H 3
- CONDUTTURE ALIMENTAZIONE PLAFONIERE CON LINEA 3X2,5mmq IN TUBO PVC INCASSATO D. 20