STRALCIO PIANTA PIANO SEMINTERRATO P-2 SCALA 1:100

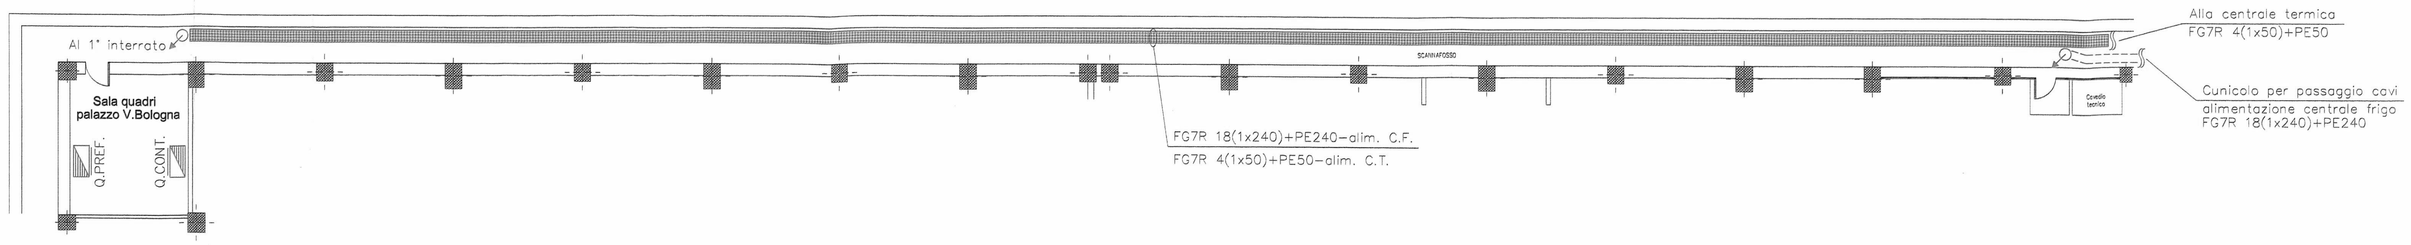

STRALCIOPIANTA PIANO SEMINTERRATO P-2 SCALA 1:50
(CENTRALE TERMICA E FRIGORIGENA)

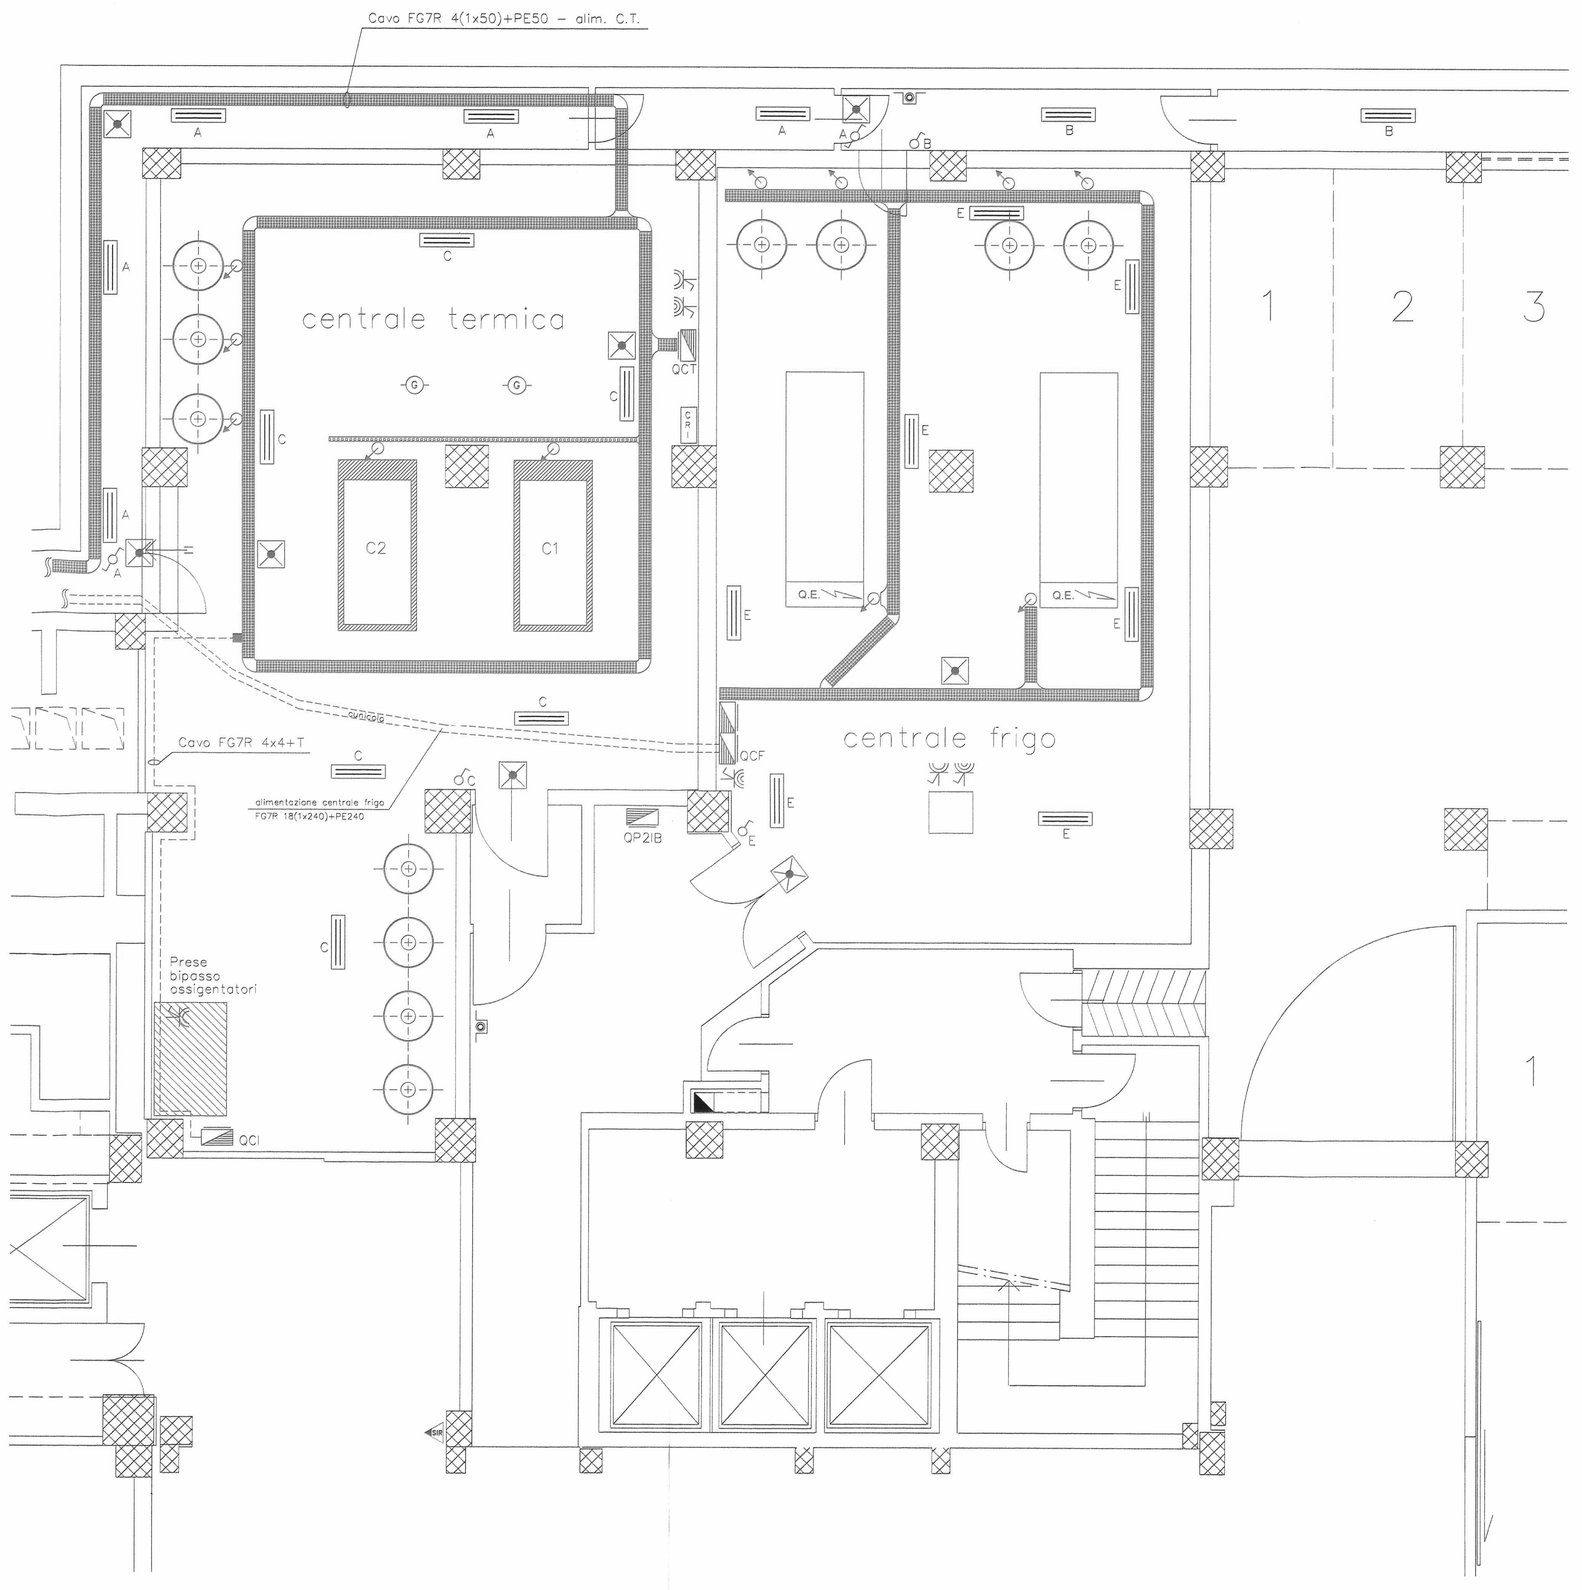

LEGENDA SIMBOLI

	CANALINA METALLICA DIMENSIONI 150x85 mm
	CANALINA METALLICA DIMENSIONI 200x85 mm
	CANALINA METALLICA DIMENSIONI 400x85 mm
	TUBO PVC RIGIDO Ø 32 mm
	SCATOLA DI DERIVAZIONE IP55
	QUADRO ELETTRICO
	PLAFONIERA CON CORPO E SCHERMO IN POLICARBONATO 2X36W - IP65
	PLAFONIERA CON CORPO E SCHERMO IN POLICARBONATO1X18W COMPLETA DI ALIMENTAZIONE A BATTERIA IN TAMPONE, AUTONOMIA SUPERIORE AD 1h
	PULSANTE UNIPOLARE IN CASSETTA IP55
	INTERRUTTORE UNIPOLARE IN CASSETTA IP55
	DEVIATORE UNIPOLARE IN CASSETTA IP55
3P+T	PRESA CEE INTERBLOCCATA CON FUSIBILI 3P+T
3P+T	PRESA CEE INTERBLOCCATA CON FUSIBILI 3P+T
	PULSANTE SOTTOVETRO CON DISPOSITIVO ATTO A SEGNALARE L'INTEGRITA' DEL CIRCUITO
	RILEVATORE DI GAS
	SIRENA CON LAMPEGGIANTE PER IMP. ALLARMI

PROGETTISTA E DD.LL.

ROBERTO DAL DEGAN

ARCHITETTO

VIA MAGENTA, 36 -10128 Torino - Tel. 011-538.500

COMMITTENTE:

torino 2006

Organizing Commettee for the XX Olympic Games
Torino 2006
via Nizza 262/58 - 10126 Torino

TIPO di LAVORO:

Manutenzione straordinaria del fabbricato sito in Torino, Via Bologna n° 78

TAVOLA:

IMPIANTO FM E ILLUMINAZIONE CENTRALE FRIGO

TAV.

290-03

SCALA : 1:100/1:50

DATA: 20/09/2003

AGGIORNAMENTI :

22/11/2004 AS-BUILT

PROGETTISTA E DD.LL. IMPIANTI ELETTRICI

simtec

Progettazione, Consulenza, Direzione Lavori Impianti Tecnologici Civili ed Industriali

C.so ROSSELLI n°66 - 10129 TORINO -TEL.011/58.059.77 Fax 011/56.90.730 info@simtec.it

PROGETTISTA E DD.LL. IMPIANTI ELETTRICI

STUDIO TECNICO

PROFESSIONALE DI C. CAPIZZI

VIA MAPPANO, 51 - 10070 MAPPANO (TO)

TEL. 0338051 - P. IVA 06855500010

C. C. I. A. A. N. 795513

email: ccapizzi@everyday.com

ESECUZIONE IMPIANTI ELETTRICI

TEKIND

Tekind s.r.l. Tecnologie Industriali
10044 Pianezza - (TO) - Via Collegno, 45 bis
Tel. ++39 011 9661027 (r.a.) - Fax ++39 011 9664021
E-mail tekind1@tin.it