

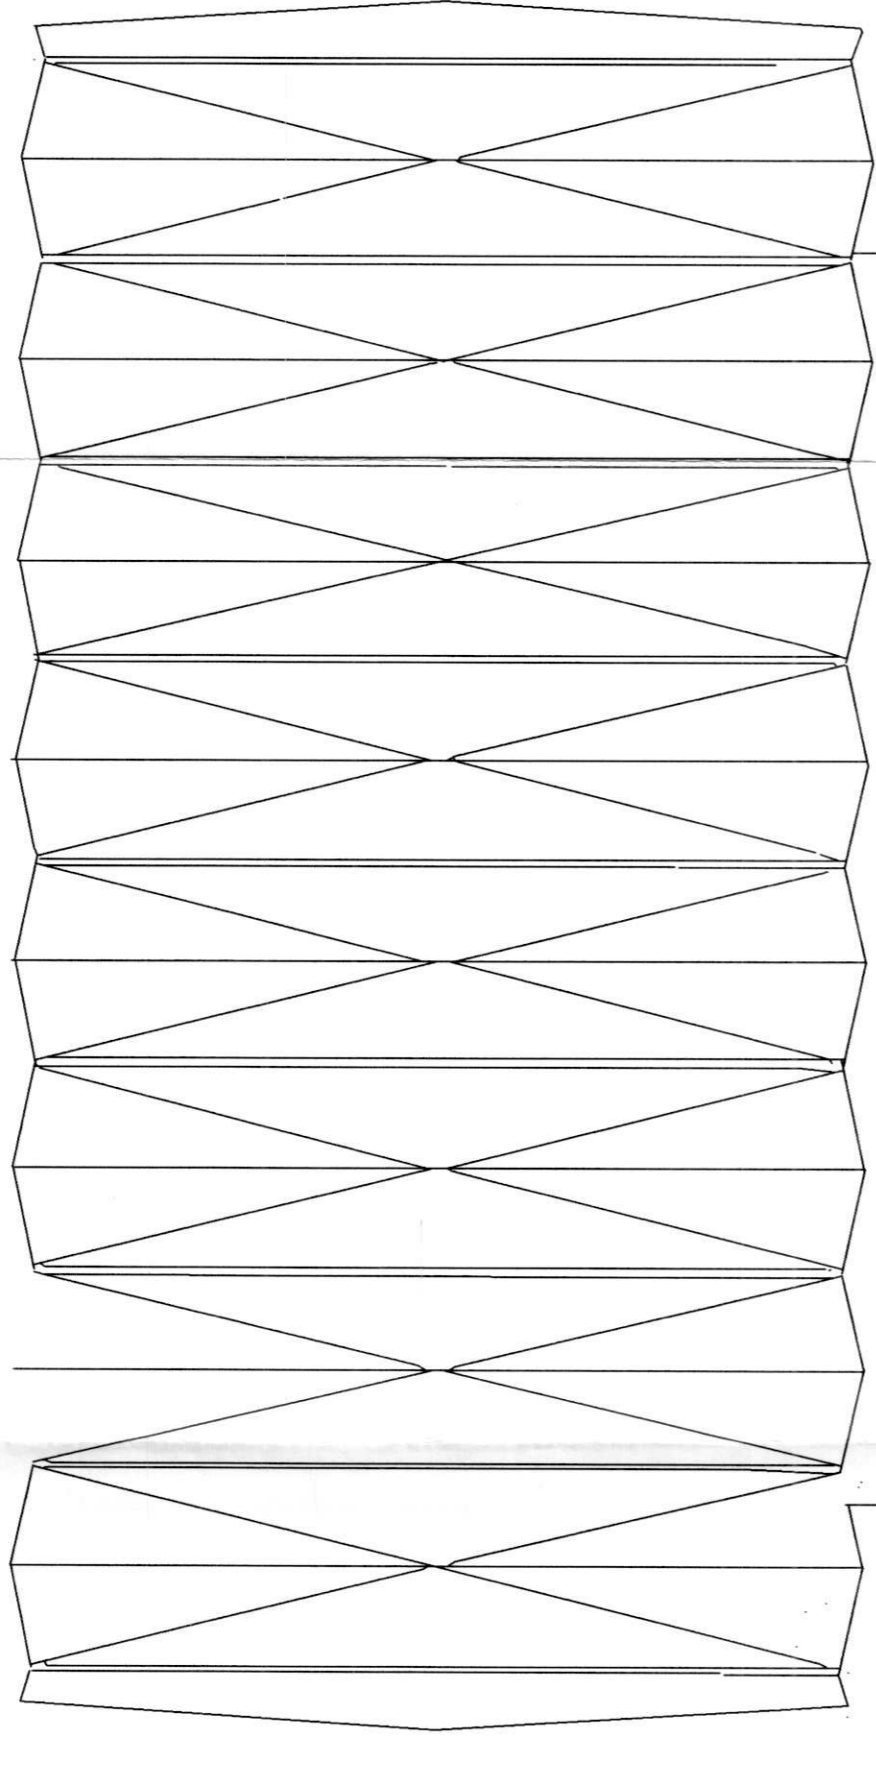
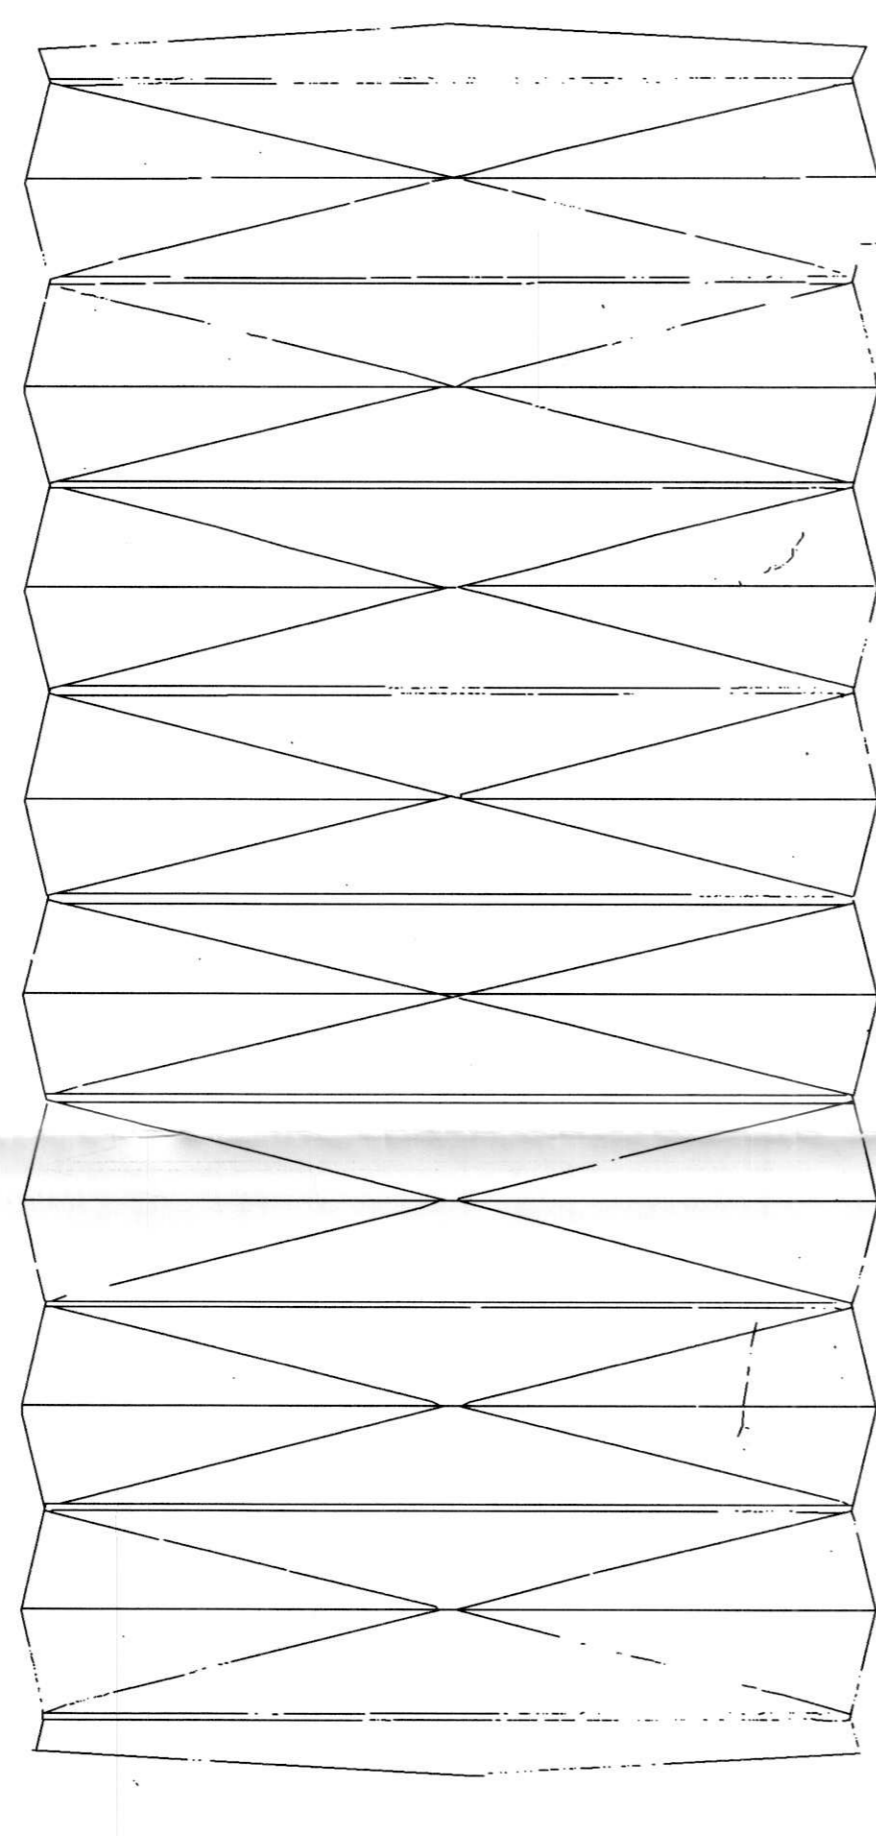


LEGENDA

—	Radiatore	—	Mandata cust-uff Buonarroti
⊕	Colonna montante	—	Ritorno cust-uff Buonarroti
—	Mandata aule Buonarroti	—	Mandata Palestra Buonarroti
—	Ritorno aule Buonarroti	—	Ritorno Palestra Buonarroti
—	Mandata aule Vico	—	Mandata Palestra Vico
—	Ritorno aule Vico	—	Ritorno Palestra Vico
—	Mandata custode-uffici Vico	—	Valvola a sfera
—	Ritorno custode-uffici Vico	—	Collettore
—	Mandata corridoi Vico		
—	Ritorno corridoi Vico		

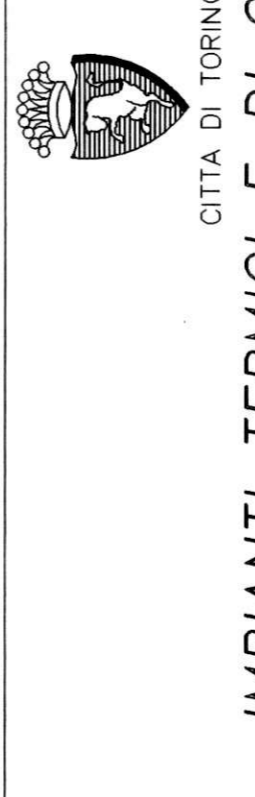


PIANO PRIMO

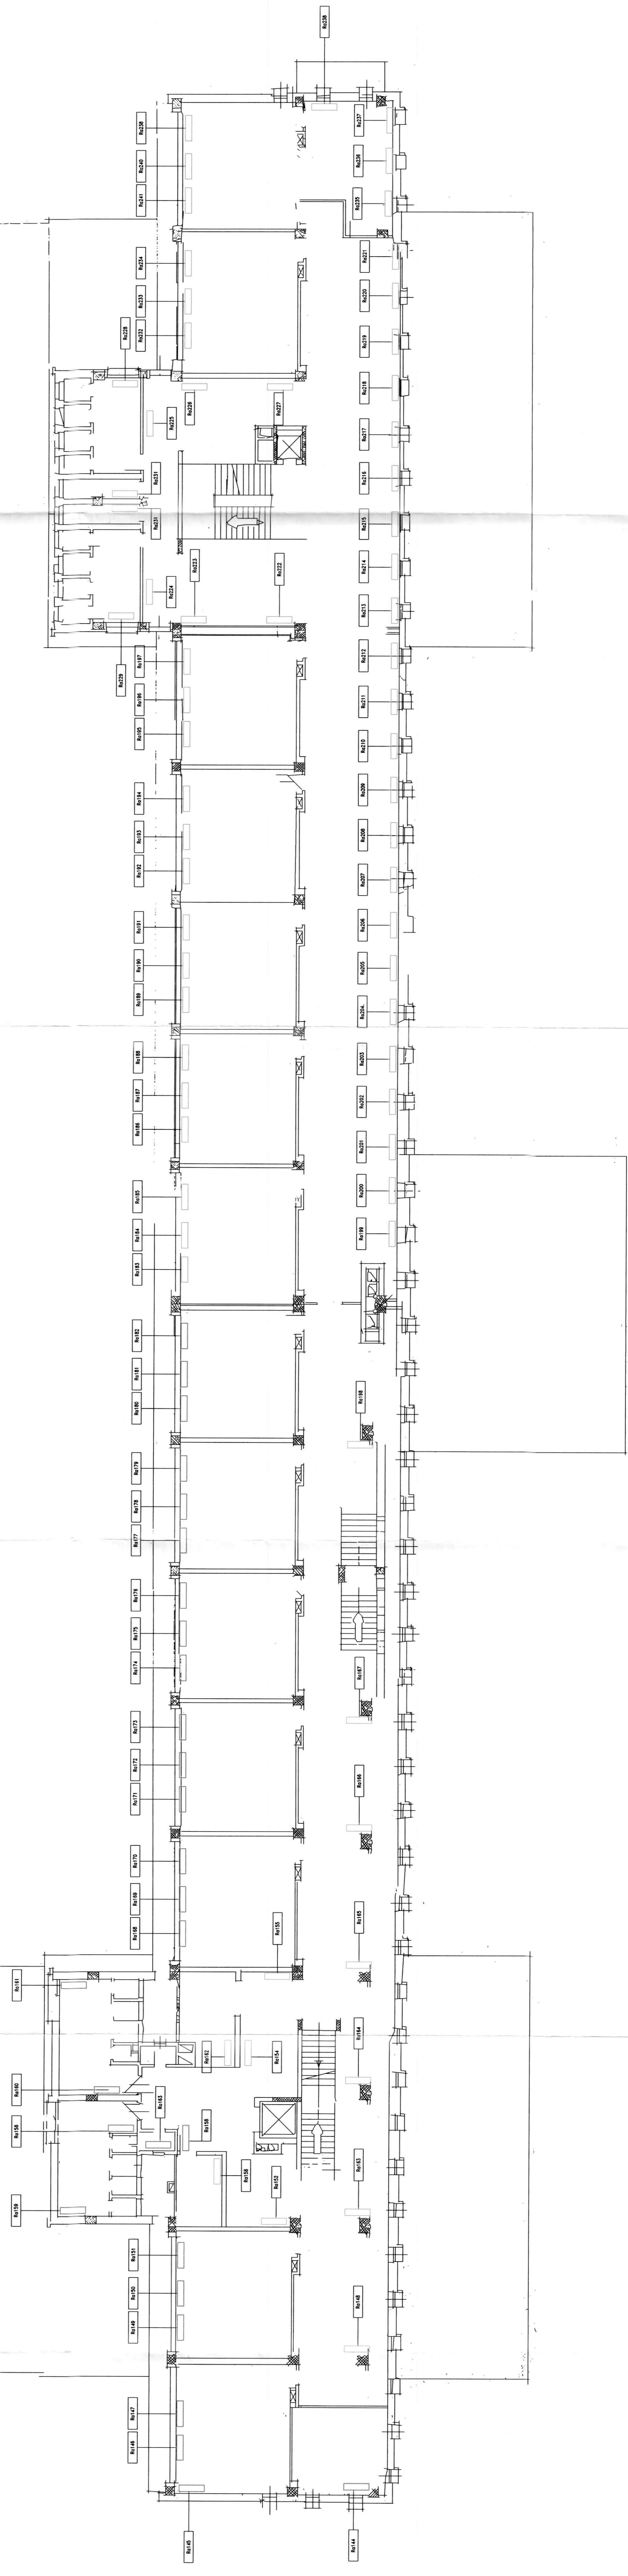

IMPIANTI TERMICI E DI CONDIZIONAMENTO
DEL COMUNE DI TORINO E DELLA
AZIENDA ENERGETICA METROPOLITANA

SMI BUONARROTI
TORINO - Via P.Paoli 15

RACCOLTA E INFORMATIZZAZIONE DATI
NELL'AMBITO DELL'APPALTO DEI SERVIZI
GESTIONALI E MANUTENTIVI E DEGLI INTERVENTI
PER LA RIDUZIONE DEI CONSUMI ENERGETICI

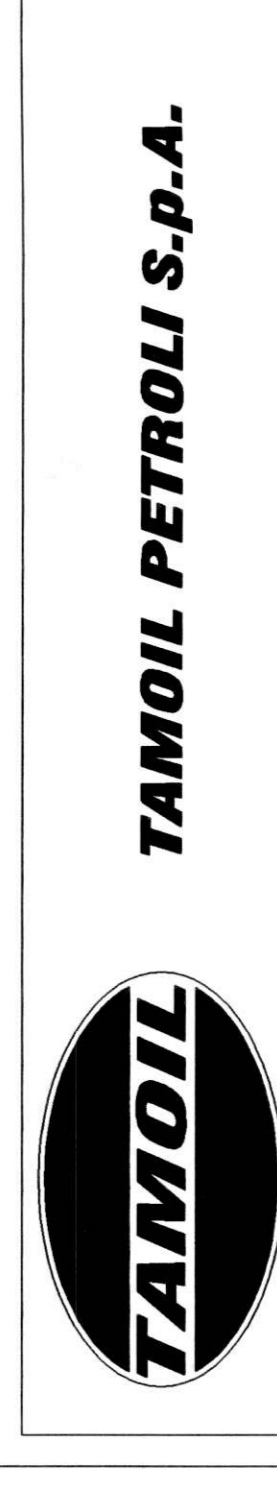

Commissio:	IT026	Verificato:	
Code Imp. A.E.M.:	09.10.191.II	Data:	26.01.99
Code Imp. S.T.I.:	COM2-35	Validato:	
Doc.:	EG2-35	Data:	
		Agg.:	
		Scala:	1:100
		Tavola:	3/6
		Data:	26.01.99
Oggetto		ELABORATI GRAFICI	
PIANTA PIANO PRIMO			
PROGETTO		Titolare dell'Attività	