Lavoro:

COMUNE DI TORINO
BANDO N°S_3/2008
MANUTENZIONE STRAORDINARIA NON SPECIFICA DEGLI IMPIANTI ELETTRICI E SPECIALI DEGLI EDIFICI COMUNALI

BIBLIOTECA
OdL N° 3873893 - C.so Orbassano, 200 - 10100 TORINO

Il Committente: IRIDE SERVIZI — IRIDE SERVIZI S.p.A. C.so Svizzera, 95 10143 – Torino (TO)

Responsabile del procedimento: ALTARE Per. Ind. Giuseppe

Direttore lavori: CIMINO Ing. Massimo

Progettazione costruttiva e realizzazione impianti elettrici e speciali:

P.S.P. S.p.A.

P.S.P. S.p.A. – C.so Unione Sovietica, 612 INT. 15/B – 10135 TORINO – tel. 011/3470111 fax. 011/3283543

N° Commessa:	N° documento:	Titolo:
P8006	E03	DISPOSIZIONE TOPOGRAFICA APPARECCHI INSTALLATI INTEGRAZIONE IMPIANTO ANTINTRUSIONE PIANTA PIANO TERRENO
Revisione: AS-BUILT		
Data: 08.02.2010	Scala: 1:50	

Aggiornamenti:

Rev:	Data:	Descrizione:
		IRIDE Aggiornamento documentale N. 2479

Disegnato:	Validato:	Respons. di commessa:	Respons. Tecnico:
CARDARDO Per. Ind. Michele	Dott. SCIASCIA Ing. Domenico	GRANATA Vincenzo	LATELLA Per. Ind. Paolo

LEGENDA DEI PRINCIPALI SIMBOLI ELETTRICI ADOPERATI

	SIRENA 24V PIEZOELETTRICA MOD. NET COD. SP201
	CUSTODIA PORTA APPARECCHI DA PARETE 2 MODULI IP 40 MODELLO BTICINO OROBOX COD. 25402 EQUIPAGGIATA CON N°1 INTERRUTTORE UNIPOLARE MOD. BTICINO SERIE MATIX COD. AM5001 (DEDICATO ALLA TACITAZIONE DELLA SIRENA), PIU' N°1 SPIA VERDE DOTATA DI LAMPADINA MOD. BTICINO SERIE MATIX COD. AM5065V INTERRUTTORE DEDICATO ALL'ESCLUSIONE DELL'IMPIANTO A SERVIZIO DELLE PORTE P1 E P2
	CUSTODIA PORTA APPARECCHI DA PARETE 8 MODULI IP 40 MODELLO BTICINO OROBOX COD. 25408 EQUIPAGGIATA CON N°4 INTERRUTTORI UNIPOLARI MOD. BTICINO SERIE MATIX COD. AM5001 PIU' N°4 SPIE VERDI DOTATE DI LAMPADINE MOD. BTICINO SERIE MATIX COD. AM5065V INTERRUTTORI DEDICATI ALL'ESCLUSIONE DELL'IMPIANTO A SERVIZIO DELLE PORTE IDENTIFICATE CON LA DIZIONE GR1, GR2, GR3, GR4.
GR.3	CONTATTO MAGNETICO DA ESTERNO IN ALLUMINIO
	SCATOLE DI DERIVAZIONE IN PVC CON PARETI LISCE 22x17 DEDICATE AL CONTENIMENTO DEL TRASFORMATORE 230/24V, PIU SCHEDE RELE' PER LA GESTIONE DEL SISTEMA
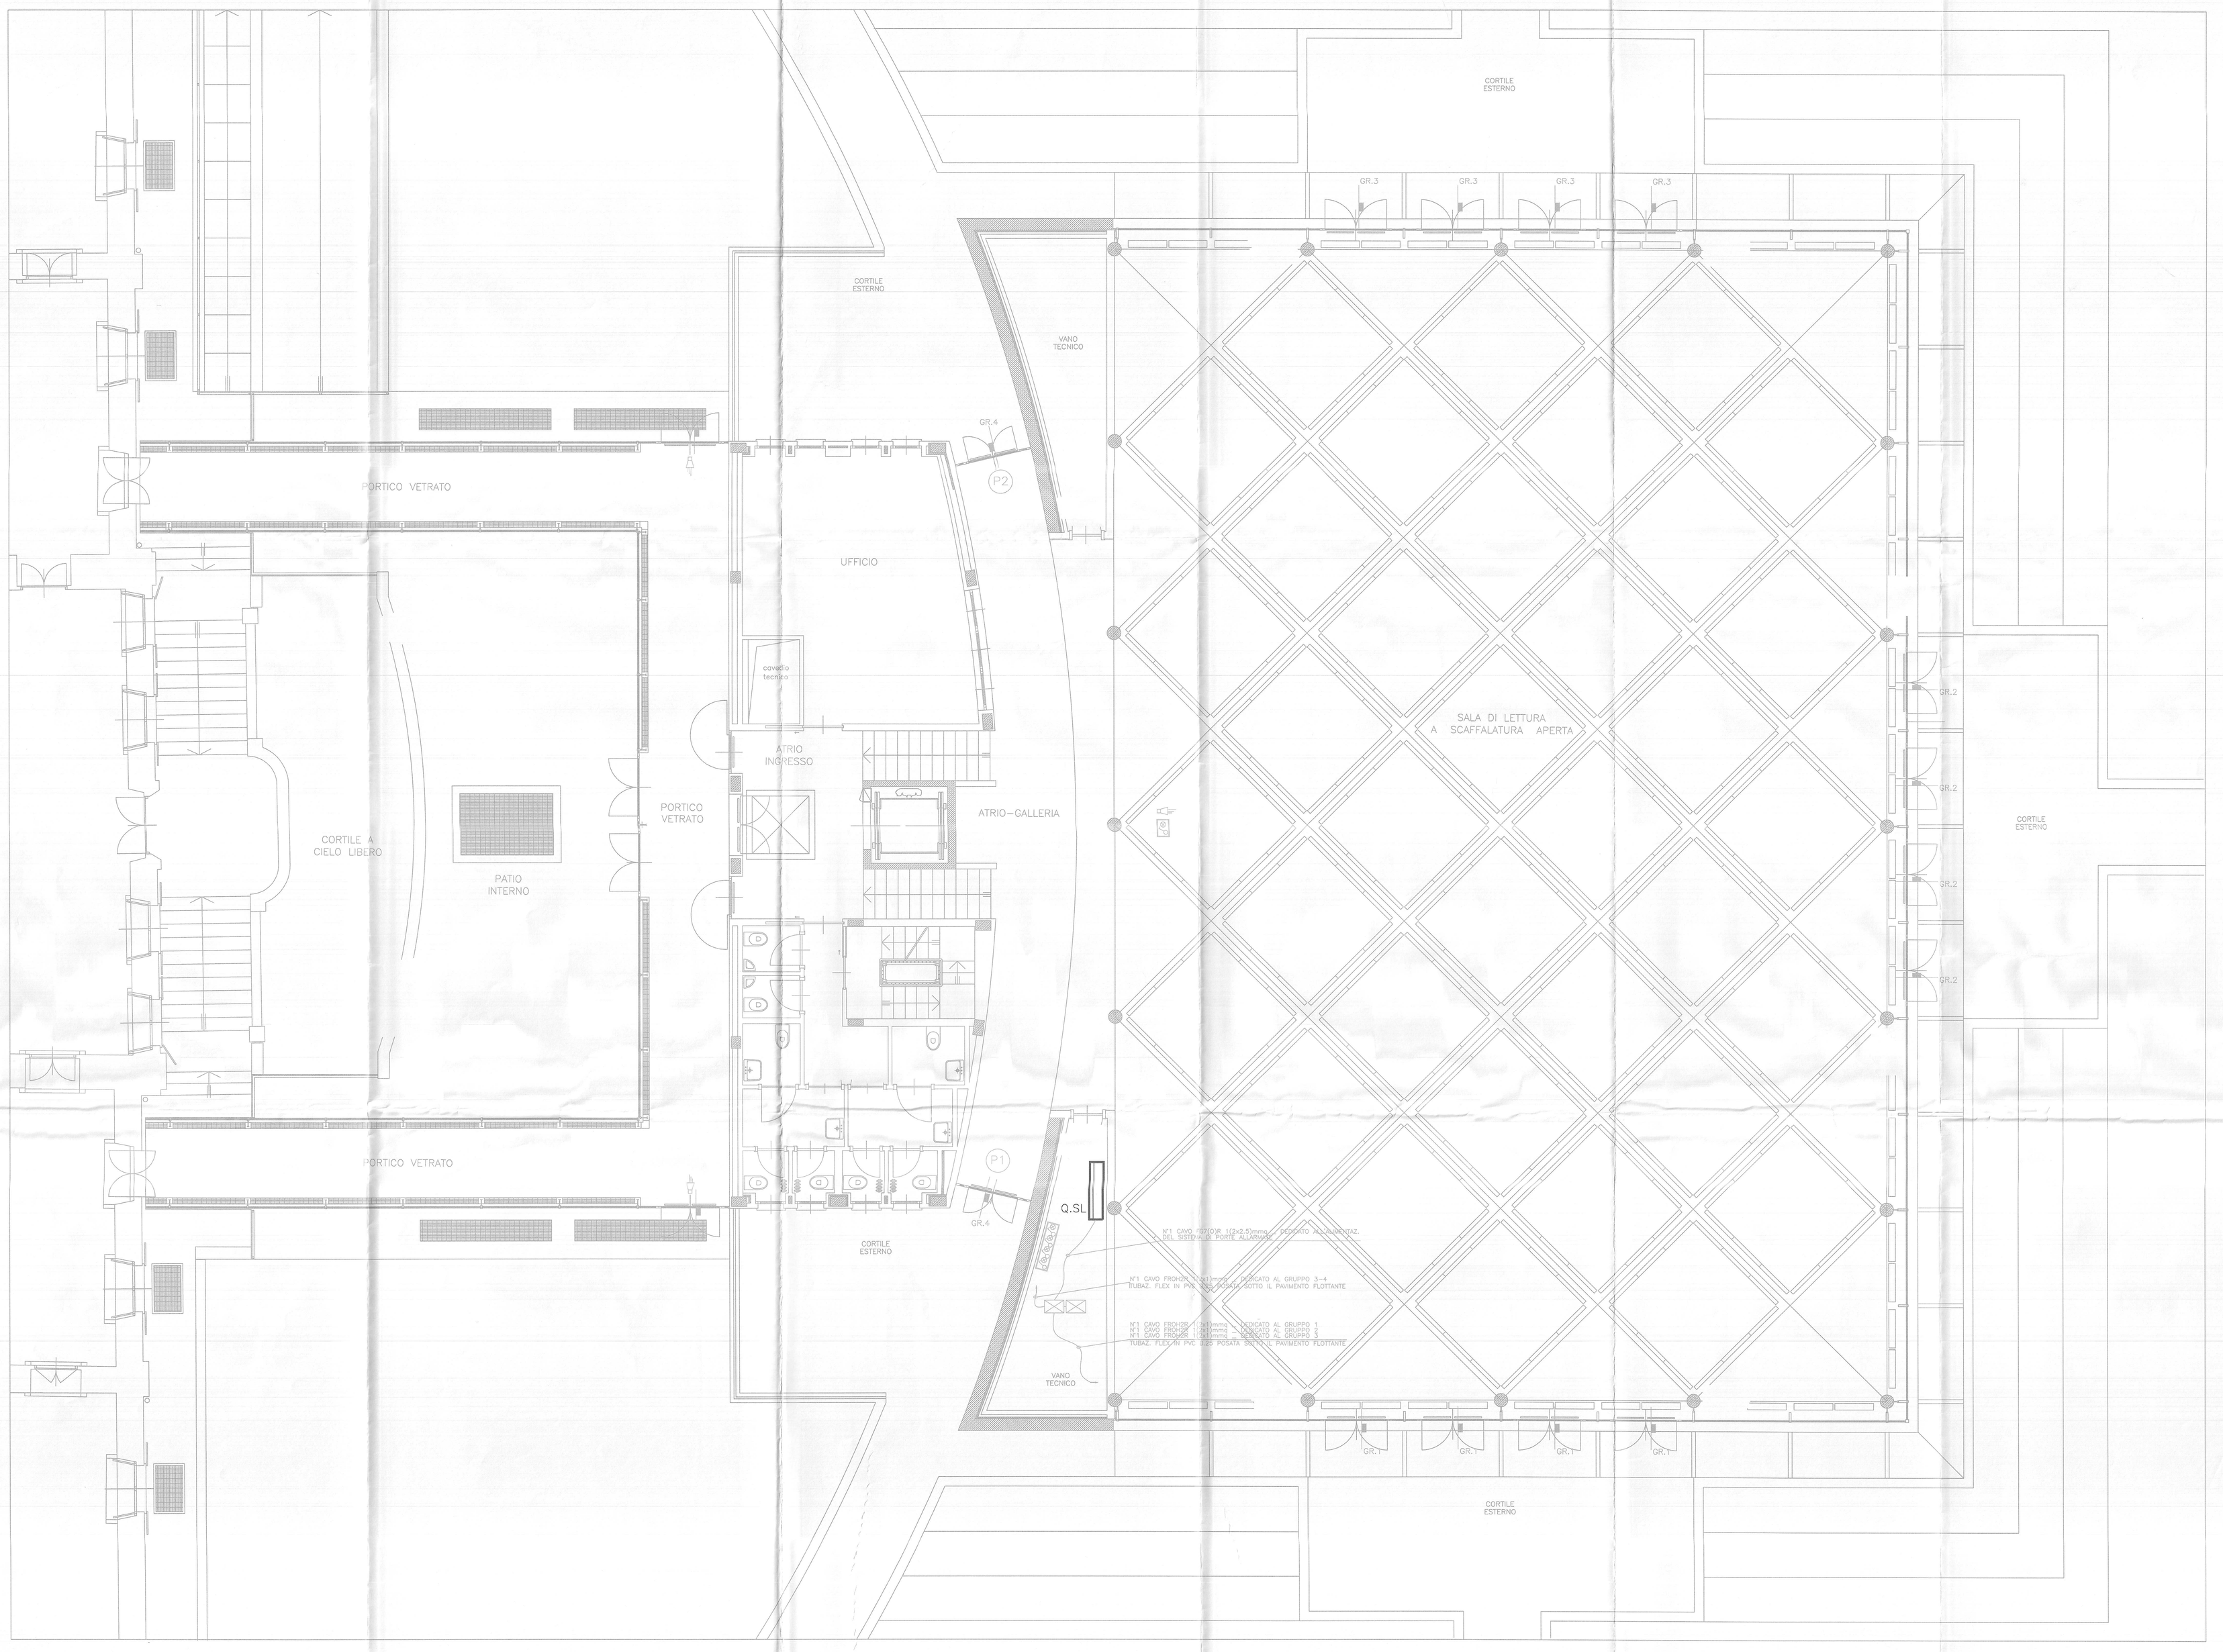
N.B. IL SISTEMA DI PORTE ALLARMATE E' ALIMENTATO DA INTERRUT. MGT DIFF., ESISTENTE BTICINO COD. FB1MM/16+G23/32AC, IL CIRCUITO E' COSTITUITO DA CAVO FG7(O)R 1(3G2.5)mmq