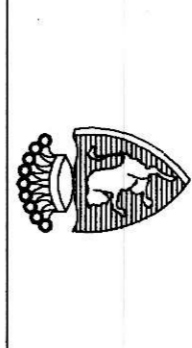


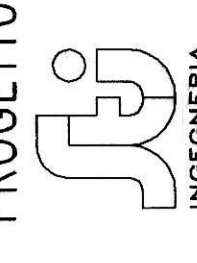
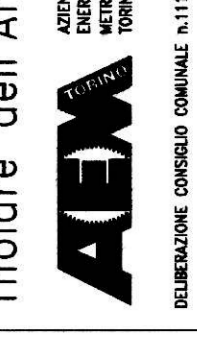
LEGENDA

○	Redditi
⊕	Colonna montante
⊖	Circolo mandata / ritorno paraventi
⊙	Circolo mandata / ritorno plancia
⊚	Circolo mandata / ritorno plancia nuova
⊛	Circolo mandata / ritorno plancia esistente
⊜	Circolo mandata / ritorno radiatori complesso scolastico
⊝	Circolo mandata / ritorno abitazione custode
⊞	Canali aria pulitura
⊟	Canali aria plancia
⊠	Aerometri
⊡	Diffusore di mandata aria
⊢	Diffusore di ripresa aria


CITTA' DI TORINO
IMPIANTI TERMICI E DI CONDIZIONAMENTO
DEL COMUNE DI TORINO E DELLA
AZIENDA ENERGETICA METROPOLITANA
COMPLESSO "E-13"
TORINO - Strada Castello di Mirafiori, 45
RACCOLTA E INFORMATIZZAZIONE DATI
NELL'AMBITO DELL'APPALTO DEI SERVIZI
GESTIONALI E MANUTENTIVI E DEGLI INTERVENTI
PER LA RIDUZIONE DEI CONSUMI ENERGETICI

TAMOILOIL S.P.A.

Commissario:	ITD26	Oggetto:	LABORATORI GRAFICI
Coop. Imp. A.E.M.:	10.23.031.JI	Elaborato da:	LABORATORI GRAFICI
Coop. Imp. S.I.I.:	COM2-90	Data:	28/07/87
Doc.:	EG2-90	Intervista:	PIANTA PIANO PRIMO
		Scale:	1:100
		Foglio:	4/5
		Data:	29.10.85

PROGETTO


AEM
