DATA: 22/5/85 AGG: Aggiornamento Fine lavori 9/12/85 13/06/86 SCALA: 1:100	**BRONDOLO PIETRO** **IMPIANTI ELETTRICI** Via Amedeo Peyron 9 - 10143 - Torino tel. 75.82.95 - 75.20.98	
NOTE: Approvato dalla D.L. 6/6/85 DIS: 1E	COMMITTENTE: COMUNE DI TORINO - RIP. IIª CANTIERE: MESSA A NORME IMP. ELETTR. ALBERGO CIMAROSA IMPIANTO: PIANO SEMINTERRATO IMPIANTI ILLUMINAZIONE	mi affido a Brondolo e non brontolo piu'

SIMBOLOGIA

- Plafoniera rotonda ad incandescenza
- " a fluorescenza 2 x 40W con schermo prismato
- " " " 1 x 20W stagna IP 55 in policarbonato
- " " " 2 x 20W " " "
- " " " 1 x 40W " " "
- " " " 2 x 40W " " "
- " " " 2 x 65W " " "
- E " " " 1 x 20W di emergenza
- interruttore
- deviatore
- pulsante
- gruppo prese composto da : 1 int. aut. magn. 2x16A, 1 presa 2 x 10A, 1 da 2x16A
- " " " " : 1 int. aut. magn. diff. 2x16A/0,03A, 3 prese schuko
- gruppo presa interbloccato a norme CEE monofase 2 x 16 A + T
- " " " " " trifase 3 x 16 A + T
- citofono con alimentatore ed apriporta
- presa TV
- presa telefono
- quadretto di zona
- scatola di derivazione
- aspiratore
- presa per aspiratore con interruttore di comando

PIANTA SEMINTERRATO SCALA 1:100

H = 3.05

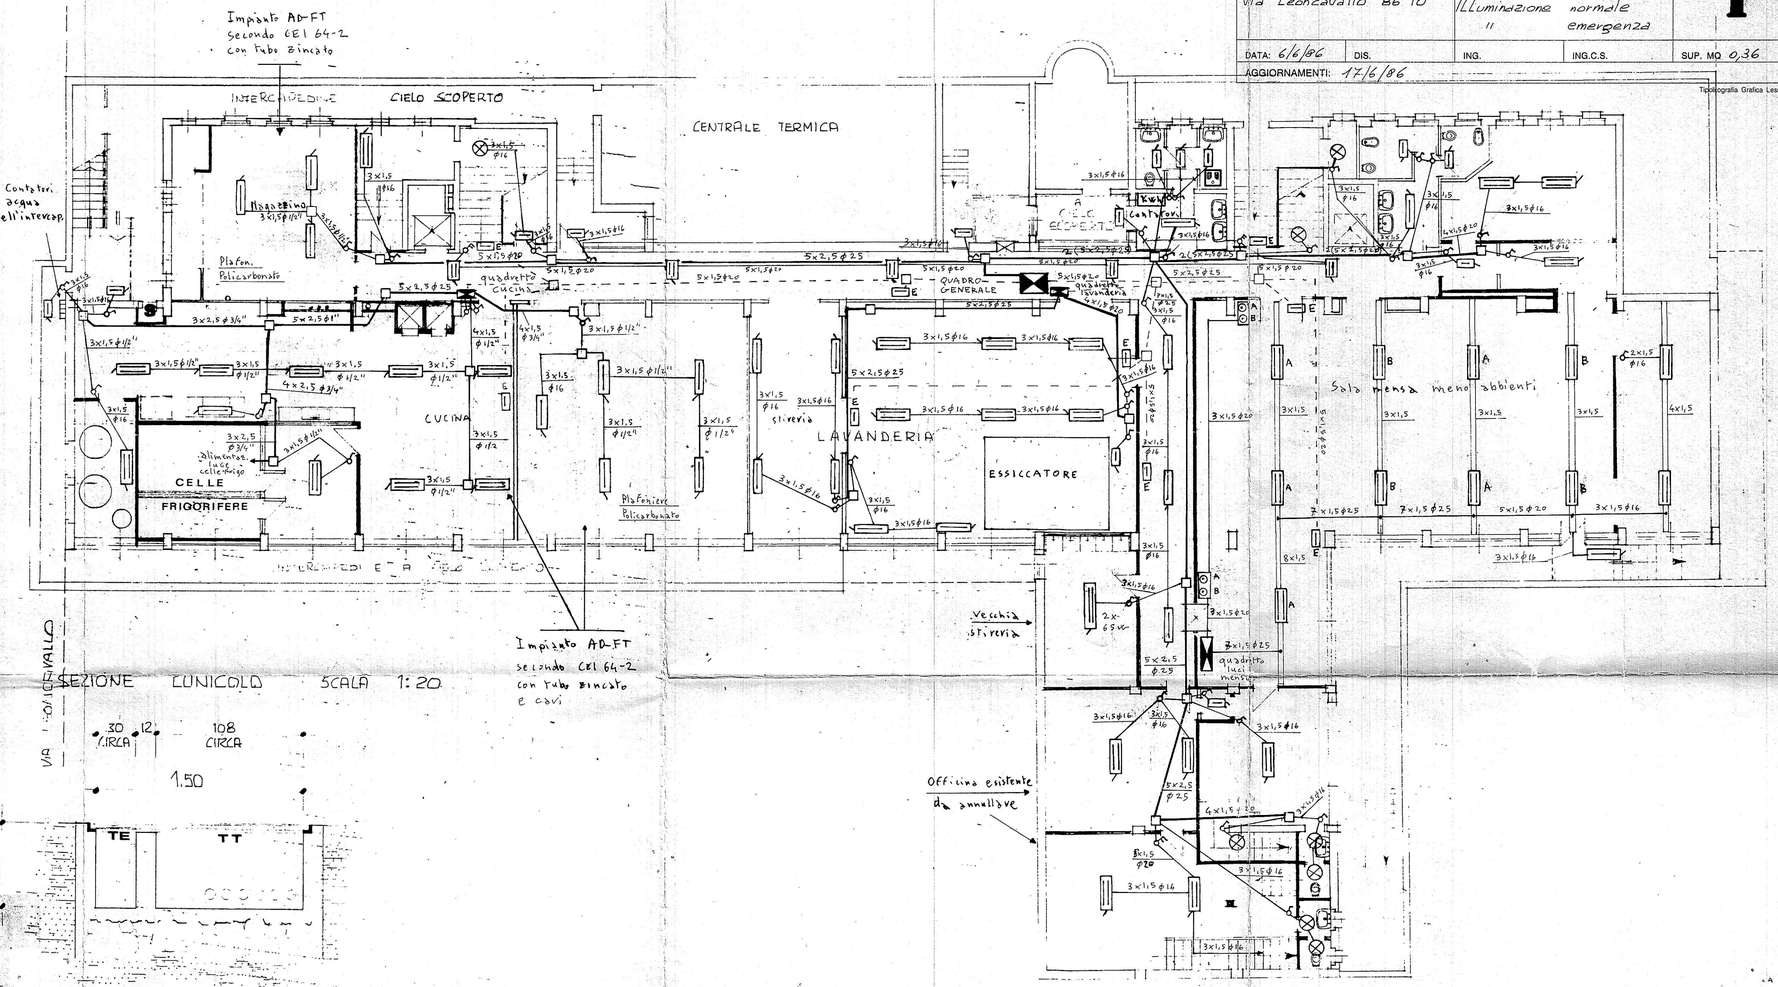

SEZIONE LUNICOLO SCALA 1:20

CITTÀ DI TORINO - UFFICIO TECNICO LL.PP.
SETTORE TECNICO I°

OGGETTO: Albergo — Cimarosa — Via Leoncavallo 86 TO	DENOMINAZIONE DELLA TAVOLA: Piano Seminterrato Illuminazione normale " emergenza		1
DATA: 6/6/86 DIS.	ING.	ING.C.S.	SUP. MQ 0,36
AGGIORNAMENTI: 17/6/86			

Tipolitografia Grafica Lessona