


VIA PADOVA

VIA BOLOGNA



	Centralino citofonico
	Pulsante apriorita
	Pozzetto
	Citofono (posto interno)
	Citofono (posto esterno)

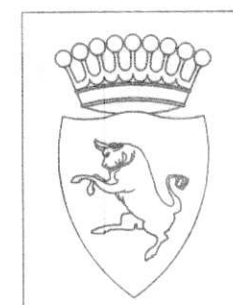

CITTA' DI TORINO

IMPIANTO CITOFONICO  
VIA PADOVA 29 - TORINO

Titolare dell' attivita'

Impresa esecutrice:  
I.R.M.E. S.r.l.  
Strada Settimo 388/15  
10156 - Torino

**I.R.M.E.** S.r.l.

AS-BUILT

OGGETTO		NOME-FILE		Scala	Plot
DISPOSIZIONE COMPONENTI				1:1	
RIFERIMENTO					
SCALA				1:50	
REV	MODIFICHE	DATA	DISEGNATORE	ELABORATO	
0	emissione	09.12.2011		E-01	
1					
2					
3					
4					
5					