

**COMUNE DI TORINO
 BANDO N°S 3/2008
 MANUTENZIONE STRAORDINARIA NON SPECIFICA
 DEGLI IMPIANTI ELETTRICI E SPECIALI DEGLI
 EDIFICI COMUNALI**


BIBLIOTECA
 O.d.L. N° 387/3893 - C.so Obassano, 200 - 10100 TORINO

Il Committente:
IRIDE
 IRIDE SERVIZI S.p.A.
 C.so Svizzera, 99
 10149 - Torino (TO)

Responsabile del procedimento:
 ALTARE Par. Ind. Giuseppe

Direttore lavori:
 CIMINO Ing. Massimo

Progettazione costruttiva e realizzazione impianti elettrici e speciali:

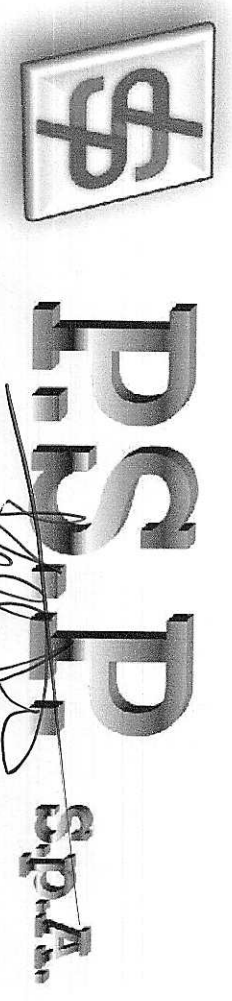

P.S.P. S.p.A. - Cas. Unione Sveltesco, 812 MT. 15/8 - 10135 TORINO - Tel. 011/2470111 fax. 011/2353343

N° Commessa: P8006

Titolo: E02

**DISPOSIZIONE TOPOGRAFICA
 APPARECCHI INSTALLATI
 INTEGRAZIONE IMPIANTO
 ANTINTRUSIONE
 PIANTA PIANO TERRENO**

Revisione: AS-BUILT

Scale: 1:50

Data: 08.02.2010

Aggiornamenti:

Rev:

IRIDE Aggiornamento
 documentale
 N. 2479

Disegnato:
 CARLOSABO Par. Ind. Michele

Validato:
 DALLI SCARISA Ing. Domenico

Respons. di commessa:
 GRANATA Vincenzo

Respons. Tecnico:
 LATELLA Par. Ind. Paolo

LEGENDA DEI PRINCIPALI SIMBOLI ELETTRICI ADEPERATI

	AREA NON OGGETTO AREA DI INTERVENTO
	SCATOLA DI DERIVAZIONE LISCA (PSE 100A/100G) MODELLO BOCCHIOTTI (PSE 01/1W COD. 04841, ENEC) EQUIPAGATA CON RICEVITORE RADIO MOD. NET
	SCATOLA DI DERIVAZIONE LISCA (PSE 12A/12V) MOD. NET COD. 5P-330, ENEC) EQUIPAGATA CON RICEVITORE RADIO MOD. NET
AREA NON OGGETTO
 AREA DI INTERVENTO

