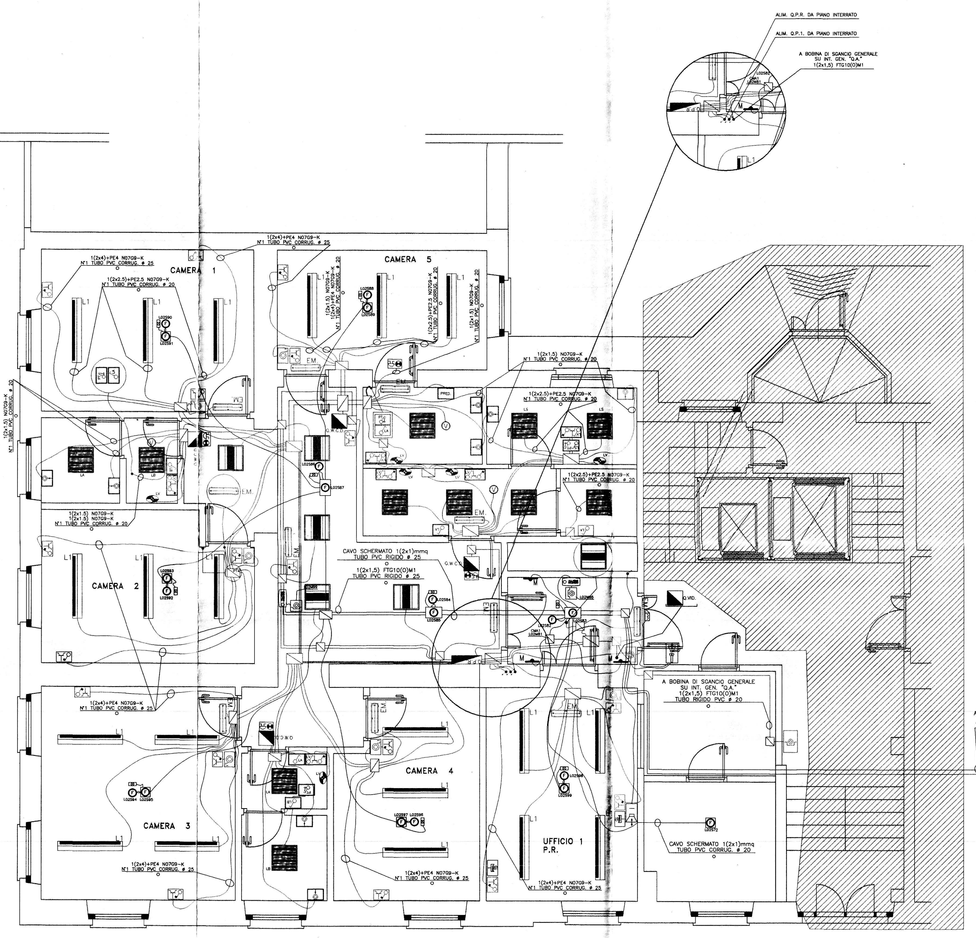

LEGENDA DEI PRINCIPALI SIMBOLI ELETTRICI ADOPERATI _ PARTE C	
	RIVELATORE OTTICO DI FUMO AUTOINDIRIZZATO MODELLO NOTIFIER COD. SDX 751 ME COMPLETO DI BASE MODELLO NOTIFIER COD. B501
	RIVELATORE OTTICO DI FUMO AUTOINDIRIZZATO MODELLO NOTIFIER COD. SDX 751 ME COMPLETO DI BASE MODELLO NOTIFIER COD. B501
	RIPETITORE OTTICO DI ALLARME PER RIVELATORI DI INCENDIO, MOD. NOTIFIER COD. INDICATOR
ALLARME INCENDIO	PANNELLO OTTICO ACUSTICO ALLARME INCENDIO MOD. NOTIFIER COD. PAN-1EN NON AUTOALIMENTATO.
M	ELETTROMAGNETE PER BLOCCO PORTE TAGLIAFUOCO DOTATO DI PULSANTE MANUALE DI SBLOCCO PER 50Kg EFFETTIVI MODELLO NOTIFIER COD. EM05
I	POSTAZIONE INTERNA CITOFONICA CON CABLAGGIO 2 FILI MODELLO BTICINO TIPO LINEA 2000 MONOFAMILIARE COD. 365311 DOTATA DI VIDEOCITOFONO SPRINT COD. 344342.
E	POSTAZIONE ESTERNA CITOFONICA CON CABLAGGIO 2 FILI MODELLO BTICINO TIPO LINEA 2000 COD. 365311 DOTATA DI PULSANTIERA LINEA 2000 MONOFAMILIARE VIDEO COLORE ALLUMINIO COD. 342951.
	PULSANTE MANUALE A ROTTURA DI VETRO AUTOINDIRIZZATO MODELLO NOTIFIER COD. M700K+M.1
	CASSETTA DI DERIVAZIONE "PT4" IP40 DA INCASSO DOTATA DI COPERCHIO COLOR BIANCO RAL 9016 DIMENSIONI 196x152x70mm (LxHxP), MOD. GEWISS SERIE 48PT COD. GW48006.
CENTRALINO	CENTRALINO DA PARETE IP40 210x200x103 8 MODULI MODELLO BOCCHIOTTI DSG08W COD.04083 EQUIPAGGIATO CON N°1 INTERRUTTORE MAGNETICOTERMICO DIFFERENZIALE 2P 16A 6kA 30 mA CLASSE A MODELLO ABB COD. S465908+B427954 A PROTEZIONE DELL' ALIMENTATORE CITOFONICO MODELLO BTICINO TERRANEO LINEA 2000.
CMA1	MODULO DOTATO DI UN CONTATTO DI USCITA (RELE' CON CONTATTI LIBERI DA POTENZIALE MOD. NOTIFIER COD. CMA1 DEDICATO AL COMANDO DEI PANNELLI OTTICO ACUSTICI E PER LO SGANCIO DEGLI ELETTROMAGNETI IN CASO DI ALLARME INSTALLATO ALL'INTERNO DI CASSETTA DI DERIVAZ. NELLE IMMEDIATE VICINANZE DEI DISPOSITIVI DA COMANDARE
	EQUIPAGGIATO CON UN ALIMENTATORE MODELLO LINEA 2000 COD. 346000, PIU' N°1 ADATTATORE VIDEO MODELLO LINEA 2000 COD. 346830. COD. GW48006.
	COLONNA MONTANTE PASSANTE
	COLONNA MONTANTE ASCENDENTE
	COLONNA MONTANTE DISCENDENTE

NB:
- LA CENTRALE DI RIVELAZIONE FUMI NON E' DI NOSTRA FORNITURA (PERTANTO LA PROGRAMMAZIONE DEI COMPONENTI DI NUOVA FORNITURA RISULTA A CARICO DEL COMMITTENTE)

	LEGENDA DEI PRINCIPALI SIMBOLI ELETTRICI ADOPERATI – PARTE B
	SCATOLA DA INCASSO 3 POSTI MOD. BTICINO COD. 503E CON COPERCHIO PROTETTO IP55 MODELLO BITICINO SERIE IDROBOX COD. 25603 EQUIPAGGIATA CON N°1 INTERRUTTORE 1P MOD. BTICINO SERIE MATIX COD. AM5001, PIU' N°1 PRESA 2P+T 10/16A 250V MOD. BTICINO SERIE MATIX COD. AM5180.
	SCATOLA DA INCASSO 3 POSTI MOD. BTICINO COD. 503E EQUIPAGGIATA CON N°1 SUPPORTO 3 MODULI MOD. ABB SERIE ELOS SMART COD. 2CSE 1603 EL PIU' N°1 PRESA BIVALENTE 10/16A MOD. ABB SERIE ELOS SMART 2CSE 1601 EL. PIU' N°2 FALSI POLO MOD. ABB SERIE ELOS SMART COD. 2CSE 1601 EL. PIU' N°1 PLACCA IN TECNOPOLIMERO COLORE GRIGIO ARDESIA MOD. ABB COD. 2CSE 0305 SFP.
PROG.	SCATOLA DA INCASSO 3 POSTI MOD. BTICINO COD. 503E EQUIPAGGIATA CON SUPPORTO 3 MODULI MOD. ABB SERIE ELOS SMART COD. 2CSE 1603 EL PIU' N°3 FALSI POLO MOD. ABB SERIE ELOS SMART COD. 2CSE 1601 EL. PIU' N°1 PLACCA IN TECNOPOLIMERO COLORE GRIGIO ARDESIA MOD. ABB SERIE ELOS SMART COD. 2CSE 0305 SFP. SCATOLA DI F.M. PREDISPOSTA PER EVENTUALI AMPLIAMENTI FUTURI.
	SCATOLA DA INCASSO 3 POSTI MOD. BTICINO COD. 503E EQUIPAGGIATA CON N°1 SUPPORTO 3 MODULI MOD. ABB SERIE ELOS SMART COD. 2CSE 1603 EL PIU' N°1 INTERRUTTORE PIU' N°1 INTERRUTTORE MAGNETOTERMICO 1P+N C 10A MOD. ABB SERIE ELOS SMART COD. 2CSE 1305 EL PIU' N°1 PRESA LINEL 10/16A-T MOD. ABB SERIE ELOS SMART COD. 2CSE 1109 EL PIU' N°1 FALSO POLO MOD. ABB SERIE ELOS SMART COD. 2CSE 1601 EL.PIU' N°1 PLACCA IN TECNOPOLIMERO COLORE GRIGIO ARDESIA MOD. ABB SERIE ELOS SMART COD. 2CSE 0305 SFP.
	SCATOLA DA INCASSO 3 POSTI MOD. BTICINO COD. 503 EQUIPAGGIATA CON N°1 SUPPORTO 3 MODULI MOD. ABB SERIE ELOS SMART COD. 2CSE 1603 EL PIU' N°2 PULSANTI UNIPOLARI 10A NO MOD. ABB SERIE ELOS SMART COD. 2CSE 1005 SM, PIU' N°1 FALSO POLO MOD. ABB SERIE ELOS SMART COD. 2CSE 1601 EL. PIU' N°1 PLACCA IN TECNOPOLIMERO COLORE GRIGIO ARDESIA MOD. ABB SERIE ELOS SMART COD. 2CSE 0305 SFP.
L1	SCATOLA DA INCASSO 3 POSTI MOD. BTICINO COD. 503 EQUIPAGGIATA CON N°1 SUPPORTO 3 MODULI MOD. ABB SERIE ELOS SMART COD. 2CSE 1603 EL PIU' N°1 INTERRUTTORE UNIPOLARE 16A MOD. ABB SERIE ELOS SMART COD. 2CSE 1001 SM, PIU' N°2 FALSI POLO MOD. ABB SERIE ELOS SMART COD. 2CSE 1601 EL. PIU' N°1 PLACCA IN TECNOPOLIMERO COLORE GRIGIO ARDESIA MOD. ABB SERIE ELOS SMART COD. 2CSE 0305 SFP.
	SCATOLA DA INCASSO 3 POSTI MOD. BTICINO COD. 503E EQUIPAGGIATA CON N°1 SUPPORTO 3 MODULI MOD. ABB SERIE ELOS SMART COD. 2CSE 1603 EL PIU' N°1 RONZATORE 12V 50Hz 8VA 80dB/1m MOD. ABB SERIE ELOS SMART COD. 2CSE 1317 EL PIU' N°1 SPIA DI SEGNALAZIONE ROSSA 12V CON ATTACCO PER LAMPADA A SILURO 12V 2W 56x36mm MOD. ABB SERIE ELOS SMART CODICI 2CSE 1312 EL PIU' N°1 FALSO POLO MOD. ABB SERIE ELOS SMART COD. 2CSE 1601 SM. PIU' N°1 PLACCA IN TECNOPOLIMERO COLORE GRIGIO ARDESIA MOD. ABB COD. 2CSE 0305 SFP.
	CENTRALINO PER SGANCIO DI EMERGENZA DOTATO DI PULSANTE LUMINOSO SOTTO VETRO FRANGIBILE DIM. 120x120x50 IP55 MOD. GEWISS COD. GW42201
Q.W.C.S.	CENTRALINO DA PARETE IP40 300x250x113 12 MODULI MODELLO BOCCHIOTTI DSG12W COD. 04084 EQUIPAGGIATO CON N°1 INTERRUTTORE MAGNETOTERMICO 2P, 6A, 6kA MODELLO ABB COD. S465502, PIU' N°1 TRASFORMATORE 230/12/24Vac 40VA MOD. ABB TM40/24 COD. EA 265 8, PIU' N°1 INTERRUTTORE MAGNETOTERMICO 2P, 10A, 6kA MODELLO ABB COD. S465601, PIU' N°1 CONTATTORE 16A 12V 0NA MODELLO ABB ESB 20-20/12 COD. EL 879 3, DEDICATO ALLA CHIAMATA WC DISABILI
Q.G.	QUADRO ELETTRICO GENERALE (Q.G.)_N°MATR.: PSP P6019_044 (VEDASI SCHEMA ELETTRICO UNIFILARE ALLEGATO)
Q.A.	QUADRO ELETTRICO ARRIVO (Q.A.)_N°MATR.: PSP P6019_043 (VEDASI SCHEMA ELETTRICO UNIFILARE ALLEGATO)
Q.P.1.	QUADRO ELETTRICO PIANO PRIMO (Q.P.1.)_N°MATR.: PSP P6019_046 (VEDASI SCHEMA ELETTRICO UNIFILARE ALLEGATO)
Q.P.R.	QUADRO ELETTRICO PIANO RIALZATO (Q.P.R.)_N°MATR.: PSP P6019_045 (VEDASI SCHEMA ELETTRICO UNIFILARE ALLEGATO)
	SCATOLA DI DERIVAZIONE IN PVC IP55 DIM. 100x100x50 MODELLO BOCCHIOTTI COD. 04841
	SCATOLA DI DERIVAZIONE IN PVC IP55 DIM. 150x110x50 MODELLO BOCCHIOTTI COD. 04843
	CASSETTA DI DERIVAZIONE "PT4" IP40 DA INCASSO DOTATA DI COPERCHIO COL. BIANCO RAL 9016, DIMENSIONI 152x98x70mm (LxHxP), TIPO GEWISS SERIE 48PT COD. GW48004
	CASSETTA DI DERIVAZIONE "PT6" IP40 DA INCASSO DOTATA DI COPERCHIO COLOR BIANCO RAL 9016 DIMENSIONI 196x152x70mm (LxHxP), MOD. GEWISS SERIE 48PT COD. GW48006.
	VENTOLA DI ASPIRAZIONE CON MOTORE A POLI SCHERMATI, DIAM. ASPIRAZ. 120mm DIAM. SCARICO 99mm, CLASSE II, IPX4, Vn: 230Va.c., POT. ASS. PARI A 18W PORTATA 90mc/h, DIM. 159x160x100mm (bxhxp) MOD. VORTICE M100/4"T COD. 11211
EQUIPOTENZIALE	PIASTRA EQUIPOTENZIALE MT
400 V / 230 V	TRASFORMATORE ESISTENTE 400/230V AC (NON DI NOSTRA FORNITURA)
	COLONNA MONTANTE ASCENDENTE

	LEGENDA DEI PRINCIPALI SIMBOLI ELETTRICI ADOPERATI – PARTE A
	TUBAZIONE RIGIDA IN PVC #25-#20-#32 A SECONDA DEI CASI
	APPARECCHIO DI ILLUMINAZIONE DA INCASSO IN CONTROSOFFITTO (MODULO DA 600) IP200. STRUTTURA PORTANTE IN VISTA. EMISSIONE DIRETTA, OTTICA IN LAMIERA PARABOLATA E VERNICIATA, CABLAGGIO ELETTRONICO "CAE", 230V, 50Hz, DOTATA DI TUBI FLUORESCENTI 2x55W 2011, MODELLO IDEALLUX ILLUMINAZIONE CONTROLUCE FLAT COD. 76.2/25/BS/CAE
	APPARECCHIO DI ILLUMINAZIONE DA INCASSO CON CORPO IN LAMIERA DI ACCIAIO VERNICIATO ALLE POLVERI DI COLORE BIANCO RAL 9003, DOTATA DI LASTRA PIANA IN METACRILATO PRISMATIZZATO IP40 596x596x596, 230V, 50Hz, DOTATA DI TUBI FLUORESCENTI 4x18W, MODI. BEGHELLI ILLUMINA ES 30-064 T8 3G COD. 18044
	APPARECCHIO DI ILLUMINAZIONE A SOSPENSIONE CON CORPO IN LAMIERA DI ACCIAIO ZINACATA PREVERNIESTITA DI COLORE GRIGIO, APPARECCHIO BILAMPADA A LUCE DIRETTA E INDIRETTA, TESTATE IN POLICARBONATO AUTOESTINGUENTE V2 DI COLORE COORDINATO CON IL CORPO, CABLAGGIO ELETTRONICO DIMMERABILE DIGITALE 230V, 50Hz. ENTRAMBI I CORPI DI EMISSIONE SONO EQUIPAGGIATI CON SCHERMO IN POLICARBONATO AUTOESTINGUENTE V2 TRASPARENTI E RIGATI, SOSPENSIONE REALIZZATA CON FILI DI ACCIAIO DOTATI DI FERMAFILO MOD. NOVALUX ILLUMINAZIONE TIPO EASY LIGHT CODICI ED12111GR, A1004, A1001, A1000.
2x36W	PLAFONIERA IN POLICARBONATO AUTOESTINGUENTE IP65 1280x170x95 230V 50Hz DOTATA DI LAMPADA FLUORESCENTE T8 2X36W CABLATA CON REATTORE ELETTRONICO MODELLO BEGHELLI TIPO ILLUMINA BS 100 COD. 3619PR
EM	PLAFONIERA PER ILLUMINAZIONE DI SICUREZZA IP65 720x178x91 230V 50Hz DI TIPO NON PERMANENTE (SE) CENTRAL TEST AUTONOMIA 1h CON BATTERIE AL NiCd 6V 4Ah MODELLO BEGHELLI OFFICE 0GL626CT-18SE1N COD. 23935
EM	PLAFONIERA PER ILLUMINAZIONE DI SICUREZZA IP65 680x128x89 230V 50Hz DI TIPO NON PERMANENTE (SE) AUTOALIMENT. AUTONOMIA 1h CON BATTERIE AL NiCd 6V 1,8Ah MODELLO BEGHELLI EURONORMA STAGNA 919-18ATSE1N/RM COD. 2264
	APPARECCHIO DI ILLUMINAZIONE CON BASE ED ANELLO IN TECNOPOLIMERO, DIFFUSORE IN POLICARBONATO, GUARNIZIONE DI TENUTA PER IP65 IN SILICONE AD ELEVATO RITORNO ELASTICO, 230V, 50Hz, DOTATA DI LAMPADA E27 1x60W INC. MOD. LOMBARDO ILLUMINAZIONE ARF PLUS OVALE 300 COD. LB84121
	SCATOLA DA INCASSO 3 POSTI MOD. BTICINO COD. 503E CON COPERCHIO PROTETTO IP55 MOD. BTICINO SERIE IDROBOX COD. 25603 EQUIPAGGIATA CON N°1 PULSANTE A TIRANTE (P/NO) 10A MOD. BTICINO SERIE MATIX COD. AM5006, PIU' N°2 FALSI POLO MOD. BTICINO SERIE MATIX COD. AM5000.
	SCATOLA DA INCASSO 3 POSTI MOD. BTICINO COD. 503E CON COPERCHIO PROTETTO IP55 MODELLO BTICINO SERIE IDROBOX COD. 25603 EQUIPAGGIATA CON N°1 INTERRUTTORE A CHIAVE 2P MOD. BTICINO SERIE MATIX COD. AM5007, PIU' N°2 FALSI POLO MOD. BTICINO SERIE MATIX COD. AM5000.
	SCATOLA DA INCASSO 3 POSTI MOD. BTICINO COD. 503E CON COPERCHIO PROTETTO IP55 MODELLO BTICINO SERIE IDROBOX COD. 25603 EQUIPAGGIATA CON N°1 INTERRUTTORE 1P MOD. BTICINO SERIE MATIX COD. AM5001, PIU' N°2 FALSI POLO MOD. BTICINO SERIE MATIX COD. AM5000.
	SCATOLA DA INCASSO 3 POSTI MOD. BTICINO COD. 503E CON COPERCHIO PROTETTO IP55 MODELLO BTICINO SERIE IDROBOX COD. 25603 EQUIPAGGIATA CON N°1 DEVIATORE 1P 16A MOD. BTICINO SERIE MATIX COD. AM5003, PIU' N°2 FALSI POLO MOD. BTICINO SERIE MATIX COD. AM5000.
	SCATOLA DA INCASSO 3 POSTI MOD. BTICINO COD. 503E CON COPERCHIO PROTETTO IP55 MODELLO BTICINO SERIE IDROBOX COD. 25603 EQUIPAGGIATA CON N°1 INTERRUTTORE 1P MOD. BTICINO SERIE MATIX COD. AM5001, PIU' N°1 INTERRUTTORE MAGNETOTERMICO 2P 10A MOD. BTICINO SERIE MATIX COD. AM52105, PIU' N°1 PRESA 2P+T 10/16A 250V MOD. BTICINO SERIE MATIX COD. AM5180.

Lavoro:

ASTA PUBBLICA N.27/2006
COMUNE DI TORINO
OPERE DI ADEGUAMENTO NORMATIVO FUNZIONALE E TECNICO DEGLI IMPIANTI ELETTRICI E SPECIALI

DORMITORIO
-Via Ghedini, 6-
TORINO

Il Committente: IRIDE SERVIZI

IRIDE SERVIZI S.p.A.
C.so Svizzera, 95
10143 – Torino (TO)

Responsabile del procedimento: ALTARE Per. Ind. Giuseppe

Direttore lavori: POLLANO Per. Ind. Roberto

Progettazione costruttiva e realizzazione impianti elettrici e speciali:

P.S.P. S.r.l.

Per. Ind. LATELLA PAOLO n. iscrizione 3305

P.S.P. S.r.l. – C.so Unione Sovietica, 612 INT. 15/B – 10135 TORINO – tel. 011/3470111 fax. 011/3283543

N° Commessa:	N° documento:	Titolo:
P6019	E02	IMPIANTI DI ILLUMINAZIONE FORZA MOTRICE E SPECIALI PIANTA PIANO RIALZATO
Revisione: AS-BUILT		
Data: 20/05/2009	Scala: 1:50	

Aggiornamenti:

Rev.	Data:	Descrizione:

Disegnato:	Validato:	Respons. di commessa:	Respons. Tecnico:
CARDASCIO Per. Ind. Michele	Dott. SCIASCIA Ing. Domenico	GRANATA Vincenzo	LATELLA Per. Ind. Paolo