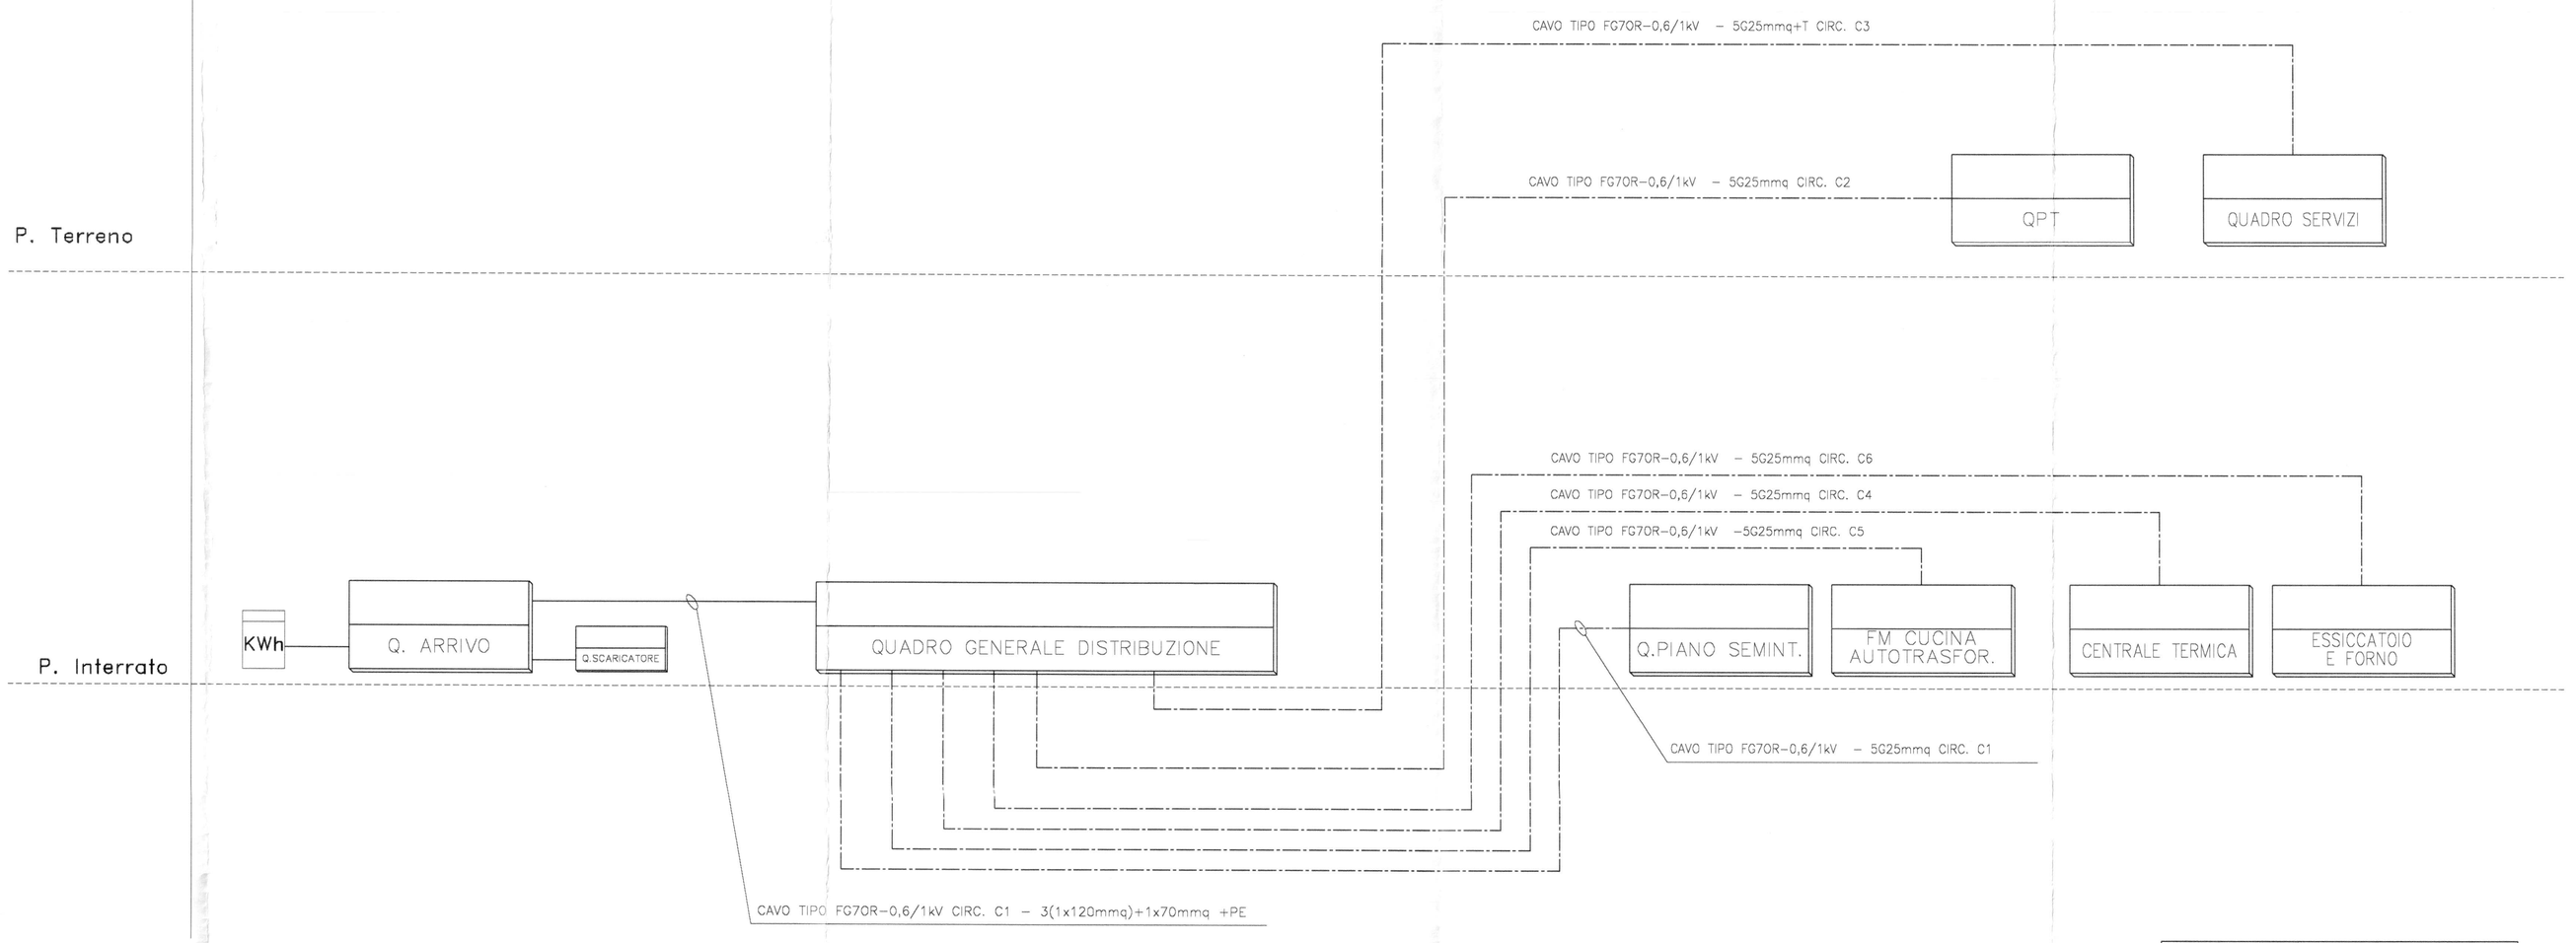

N.B. LA CERTIFICAZIONE DA PARTE DI LIBERO PROFESSIONISTA E' INERENTE ALLE MODIFICHE ESEGUITE SULLE PARTI DELL'IMPIANTO CHE DIFFERISCONO DAL PROGETTO ESECUTIVO INIZIALE

CITTA' DI TORINO

ASILO NIDO
"LE COCCINELLE"
C.SO SICILIA 28 - TORINO

OPERE DI ADEGUAMENTO NORMATIVO
FUNZIONALE E TECNICO
DEGLI IMPIANTI ELETTRICI

Titolare dell'Attività :
AEM TORINO
AZIENDA ENERGETICA METROPOLITANA TORINO S.p.A.
DIREZIONE SERVIZI - SETTORE IMPIANTI ELETTRICI

Il progettista :
teksystem
STUDIO ASSOCIATO DI PROGETTAZIONE E CONSULENZA DEL PROF. R. PONTE
SEDE OPERATIVA: 10129 TORINO - CORSO GENERALE GIOVANE, 18 - TEL. 011/3032037-3019011

La ditta esecutrice:
IMPIANTI ELETTRICI
COSTRUZIONI ELETTROMECCANICHE
via F.lli Garrone, 9 Nuovo Grosso (TO)
ciet S.r.l
Tel 011/9230222 - Fax 011/9230270
E-mail: ciet@ciet.it

PROGETTO AS-BUILT — PROGETTO CIET N°03P28

OGGETTO

DISTRIBUZIONE PRIMARIA
SCHEMA A BLOCCHI

NOME FILE: S02045-E06 — SCALA PLOT: 1=1
RIFERIMENTO
SCALA: /

REV	MODIFICHE	DATA	DISEGNATORE
0	EMISSIONE	MAR. 2002	
01	AS-BUILT	FEB. 2004	CIET

ELABORATO: E06

A TERMINI DI LEGGE QUESTO DISEGNO E' DI NS.PROPRIETA' E NON POTRA' ESSERE COMUNICATO A TERZI O RIPRODOTTO SENZA NS. ESPLICITA AUTORIZZAZIONE