

CITTA' DI TORINO
PALAZZO CIVICO
PIAZZA PALAZZO DI CITTA' 1
IMPIANTI ELETTRICI

STATO DI FATTO

titolo del lavoro
IMPIANTI ELETTRICI PRIMO PIANO ZONA A

plantinista
PRIMO PIANO - ZONA A

committente
CITTA' DI TORINO - SETTORE XIX - VIA VIGONE 80

ditto esecutore dei lavori
BRONDOLO S.r.l.
VA SAN DONATO N. 79 - TORINO

Progettista
P.E. UGO BERNARDI

numero di fogli 1/18
data del foglio - D.C. - V.A.

lavoro
3
data settembre 1997
scala 1 : 85

approvazioni
data
approvazioni
data



LEGENDA BRONDOLO S.r.l.
TORINO

QUADRO ELETTRICO DI DISTRIBUZIONE DI PIANO E DI ZONA

CONDUZIONE ELETTRICA

CONLINE DI ZONA ELETTRICA

CASSERA DI TRANSITO COLONNA MONTANTE

COLONNA MONTANTE ASCENDENTE

COLONNA MONTANTE PASSANTE

SCATOLA DI DERIVAZIONE

TORRETTA A PAVIMENTO - COMPOSIZIONE BRACOLE: N. 1 INT. MGT 2P 10A + N. 2 PRESE SHIKO 2P/7L 10A + N. 1 BRPESA 2P/7/10/16 A

PRESE LINEA NORMALE IN SCATOLA 503 INCASSATA - COMPOSIZIONE: N. 1 INT. MGT 2P 10A + N. 2 BRPESA 2P/7/10/16 A

PRESE LINEA PC - COMPOSIZIONE: N. 1 INT. MGT 2P 10A + N. 2 PRESE SHIKO 2P/7L 10A + N. 1 BRPESA 2P/7/10/16 A

PRESE LINEA NORMALE - COMPOSIZIONE: N. 1 INT. MGT 2P 10A + N. 2 PRESE SHIKO 2P/7L 10A + N. 1 BRPESA 2P/7/10/16 A

QUADRO DI LOCALE - GENISS 40229 IP 40 12 MOD. - INCASSATO

INTERRITTORE UNIPOLARE

INTERRITTORE BIPOLARE

INTERRITTORE UNIPOLARE IP-44

PULSANTE

CONDUZIONE IN TUBO PROTETTO INCASSATA E DATI DIMENSIONALI

LAMPADA INCASSATA

PLAFONIERA CON UNA LAMPADA A FLUORESCENZA

PLAFONIERA CON DUE LAMPAD A FLUORESCENZA

PLAFONIERA IP >55 CON UNA LAMPADA A FLUORESCENZA

PLAFONIERA IP >55 CON DUE LAMPAD A FLUORESCENZA

PLAFONIERA DI EMERGENZA AUTOALIMENTATA CON LAMP. FLUORESCENTE

PLAFONIERA LAMELARE CON DUE LAMPAD DI FLUORESCENTI

PLAFONIERA LAMELARE CON TRE LAMPAD FLUORESCENTI

PLAFONIERA LAMELARE CON QUATTRO LAMPAD FLUORESCENTI

ASPIRATORE

BOILER

SERRATURA ELETTRICA



AEROTERMO ELETTRICO



ZONA ALIMENTATA DAL QUADRO
ELETTRICO DI PIANO PRIMO A (QP1A)

DISTRIBUZIONE ELETTRICA E PUNTI PRESA


ILLUMINAZIONE ORDINARIA E DI EMERGENZA

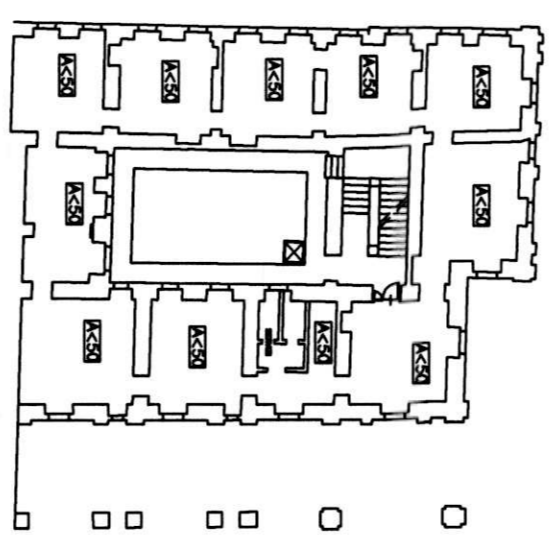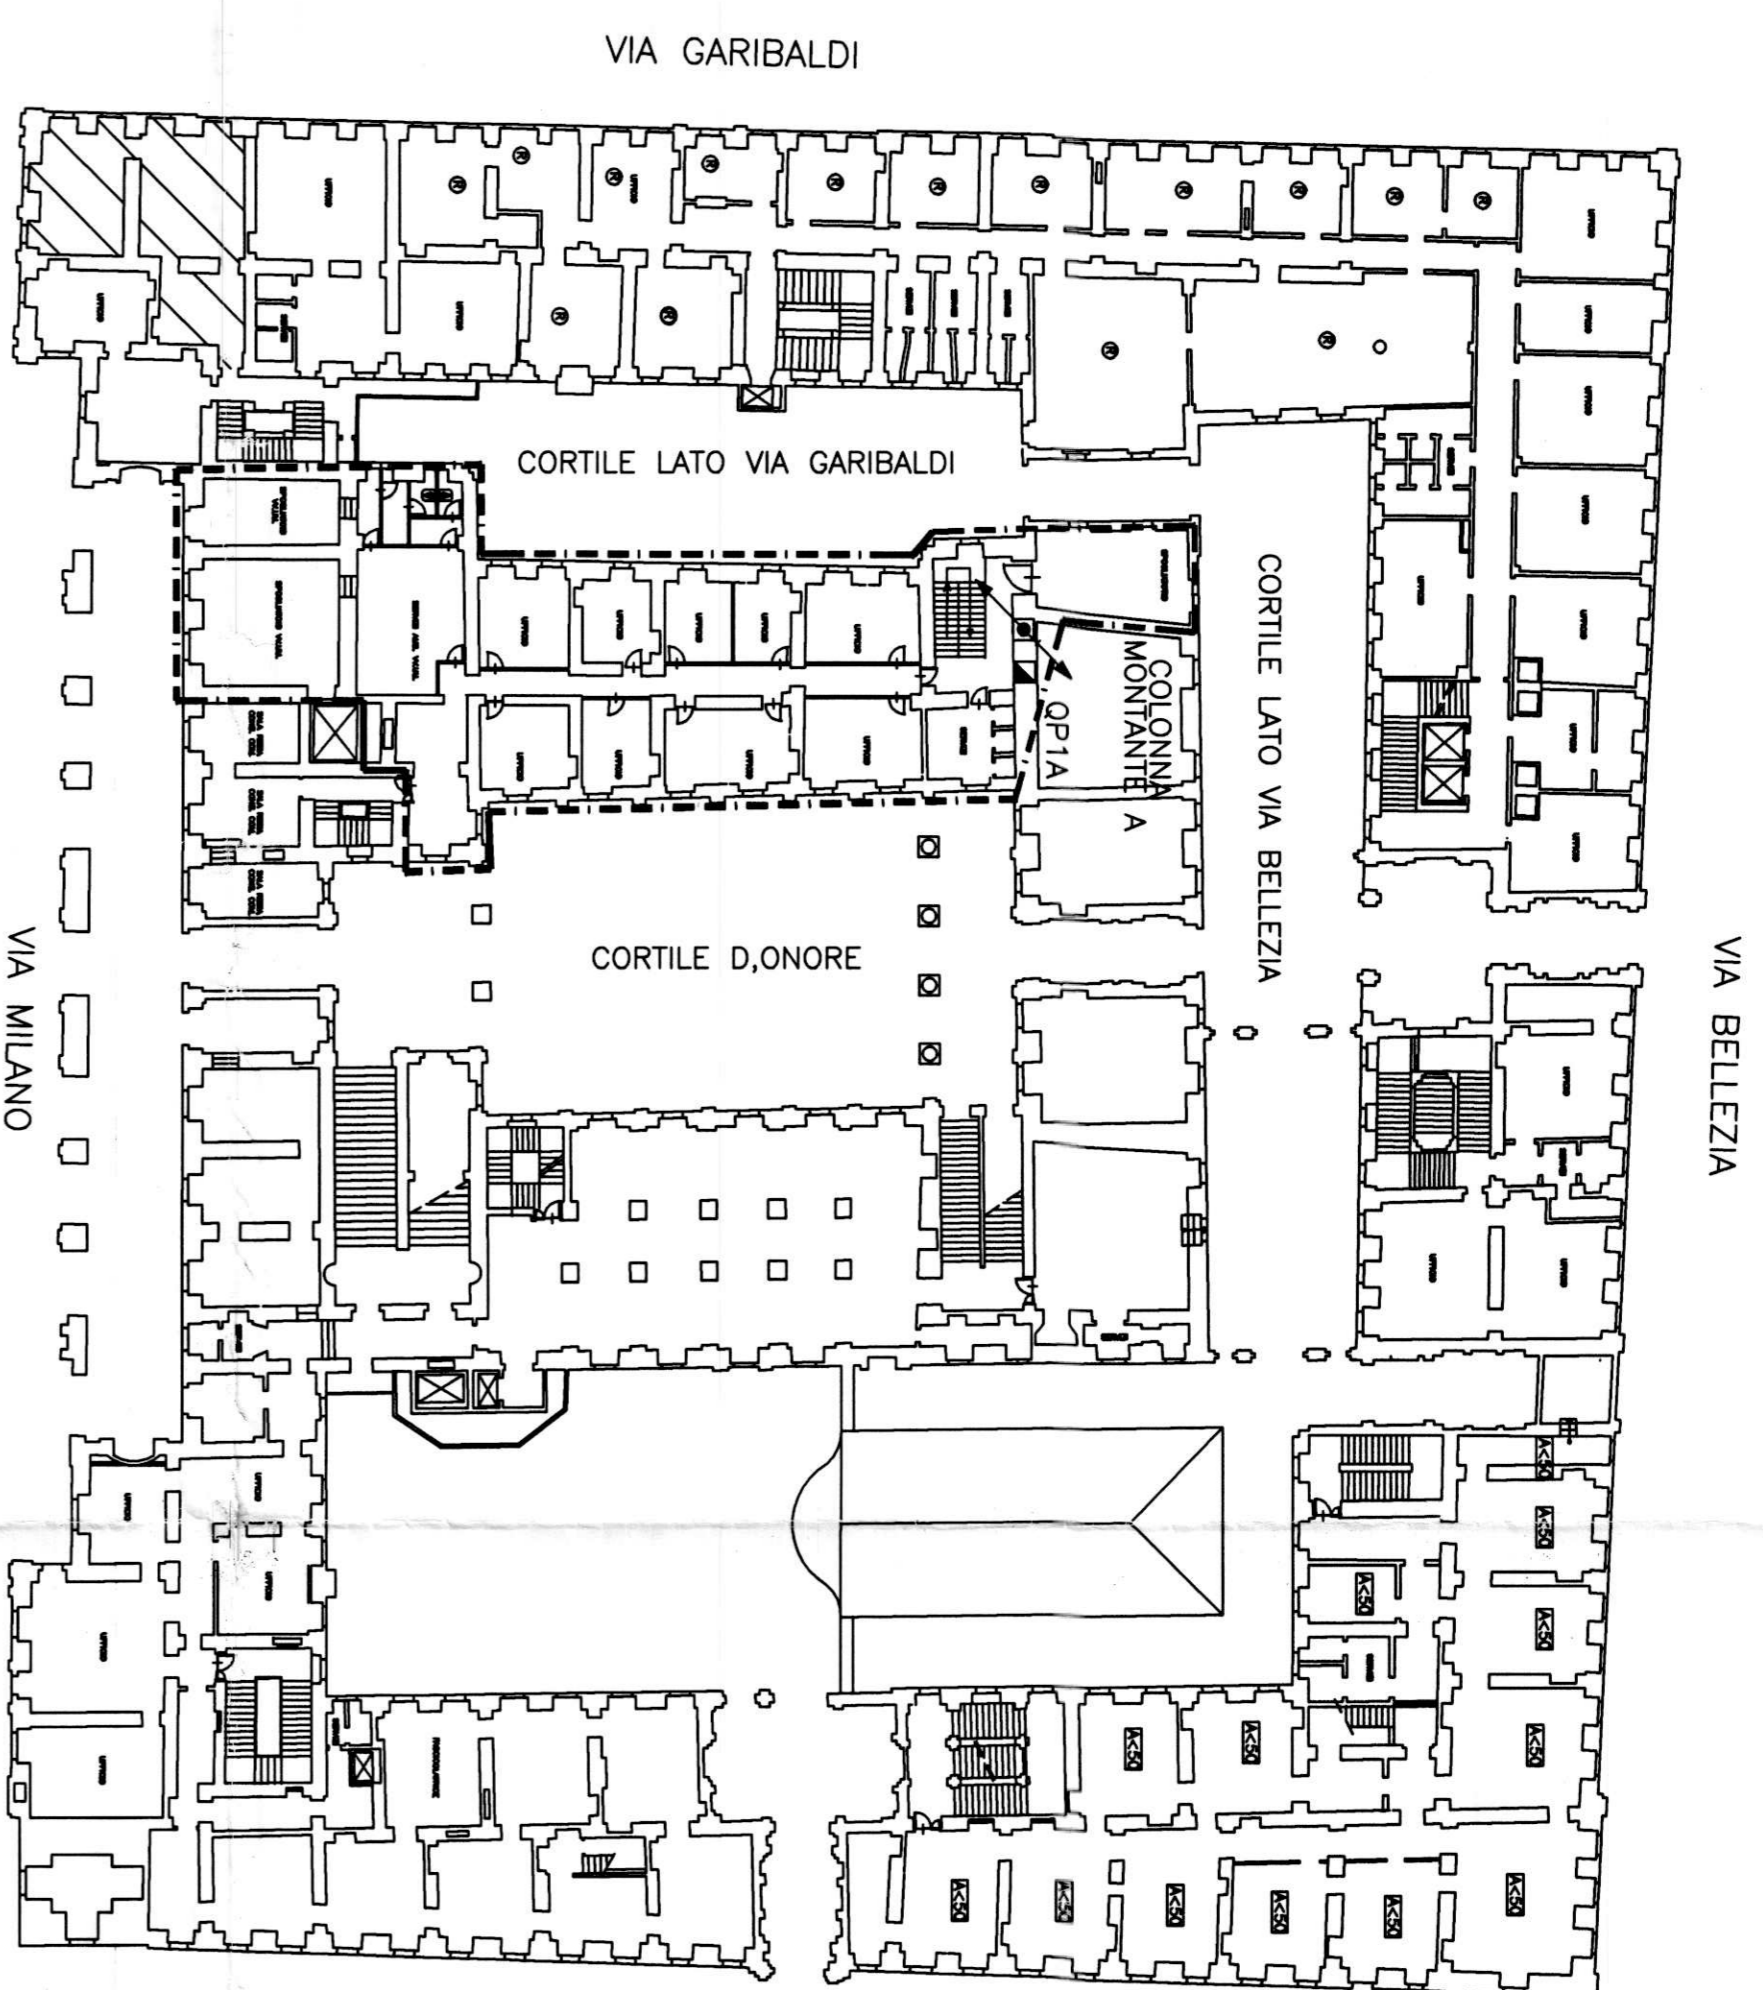


QUADRO DI LOCALE - SCHEMA TIPO



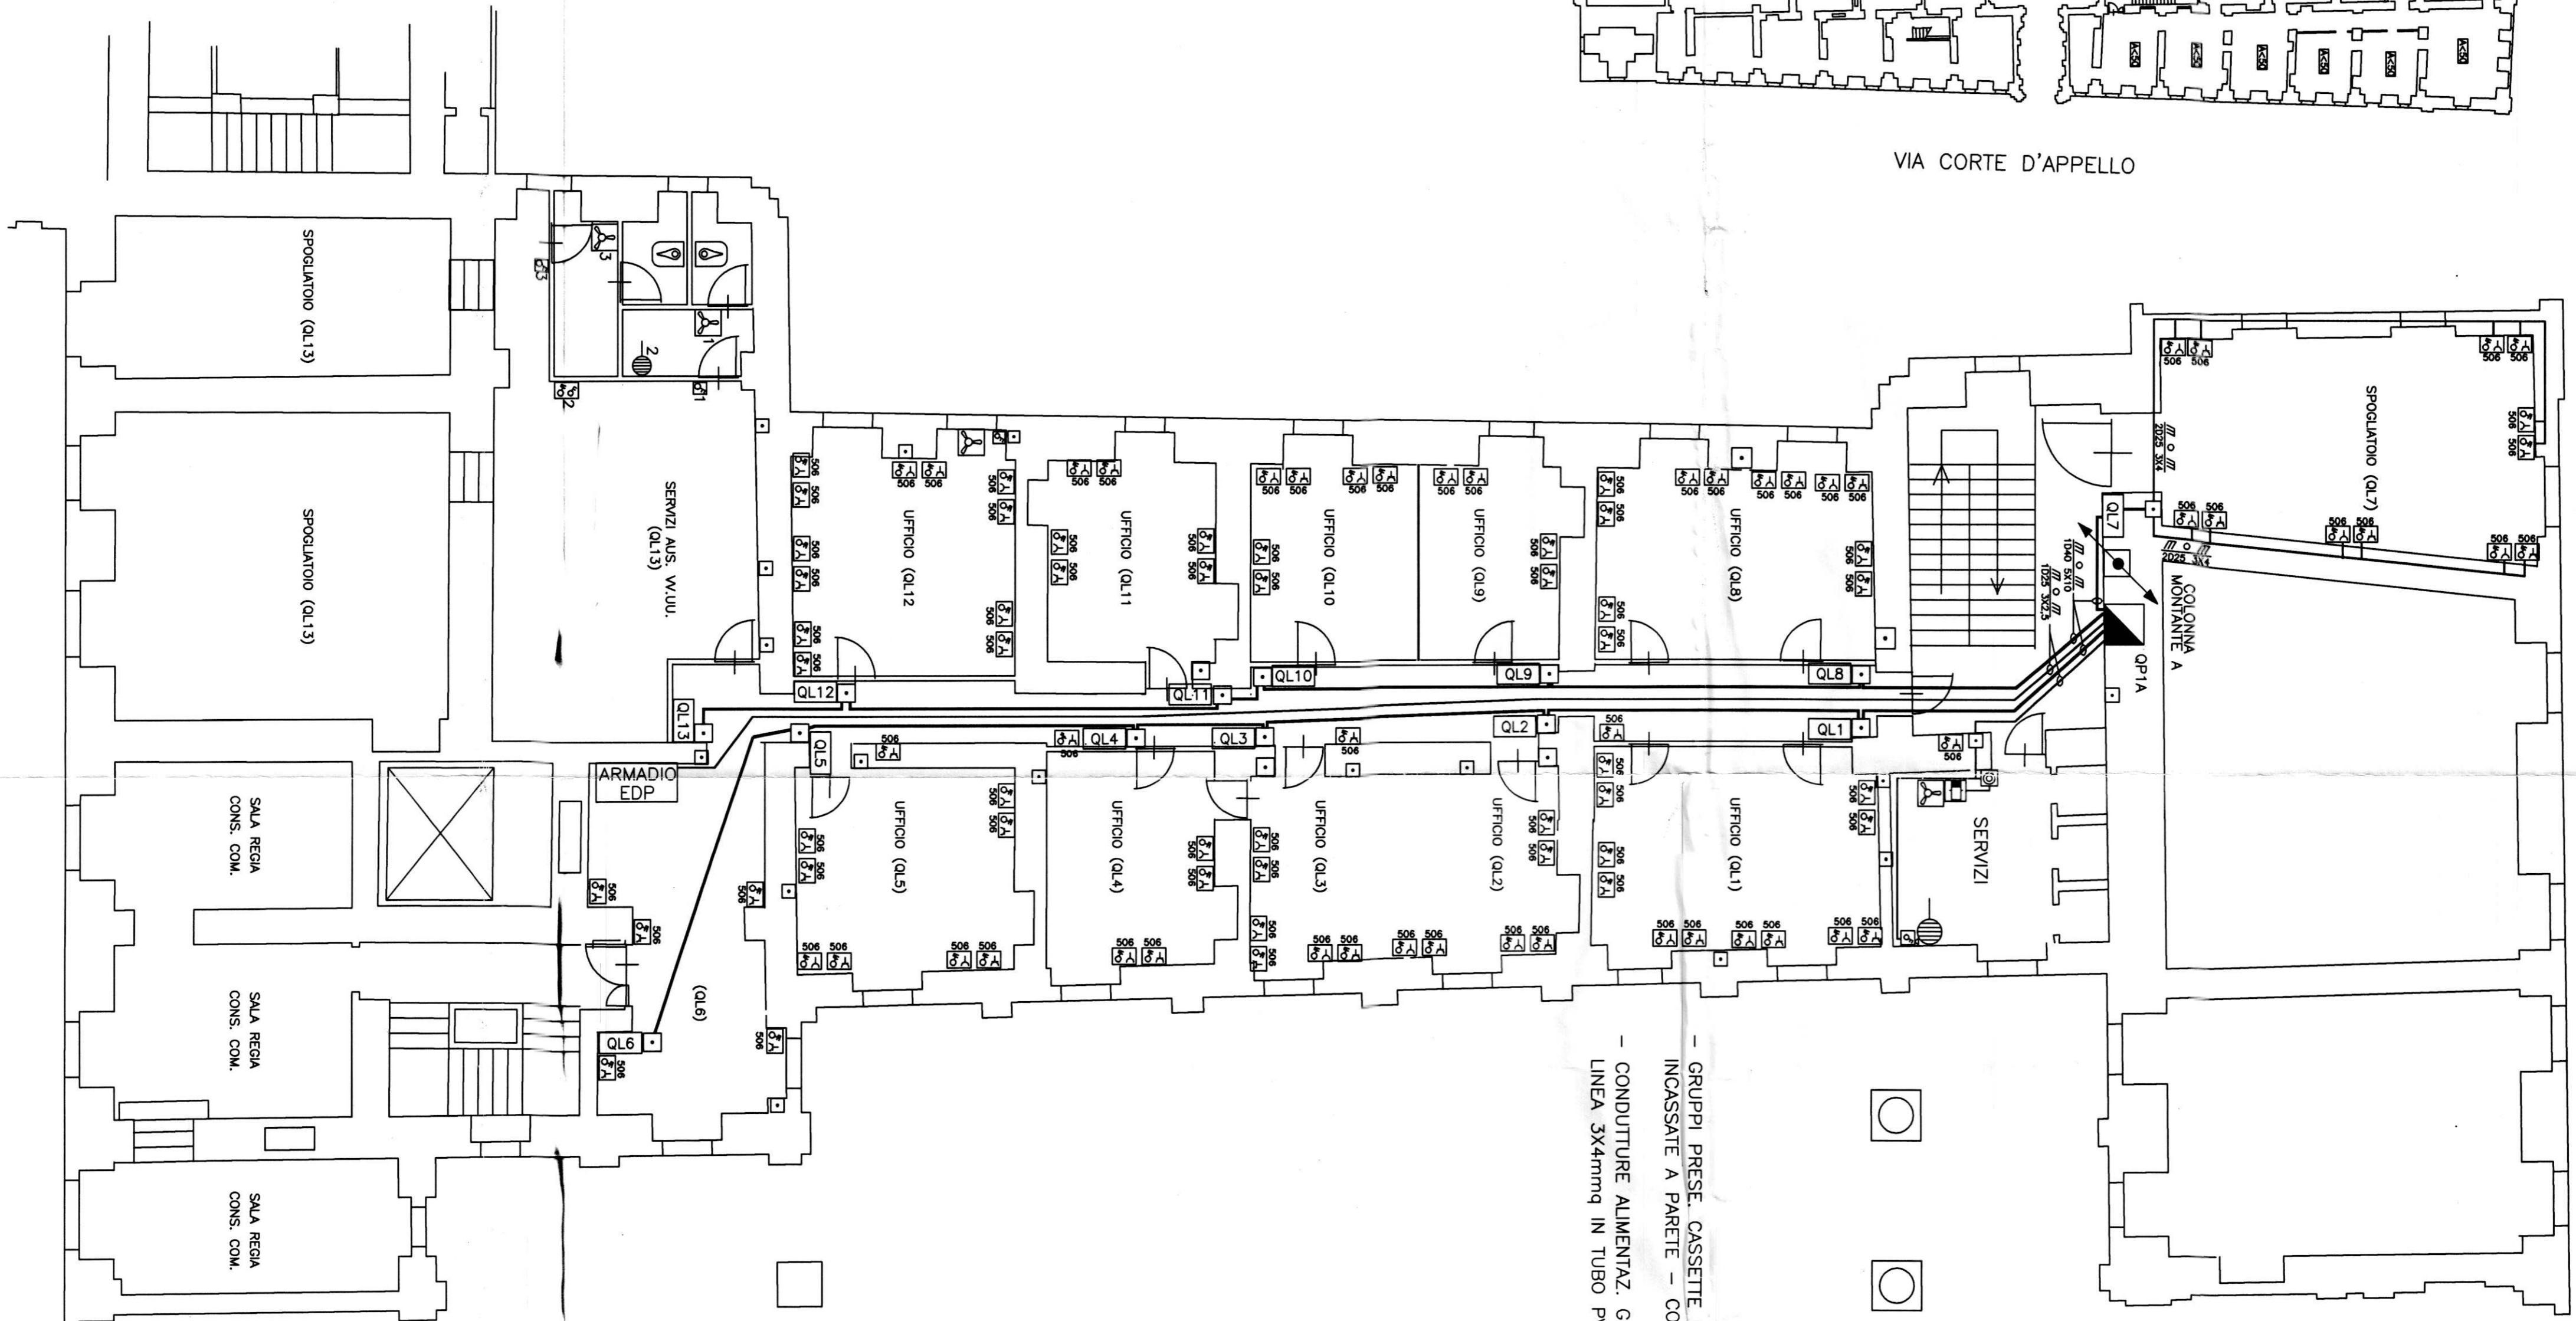

- GRUPPI PRESE, CASSETTE DI DERIVAZIONE F. QUADRO INCASSATE A PARETE - CONDUZIONE SOTTORACCA
- CONDUZIONE ALIMENTAZ. GRUPPI PRESE PC E FM SEPARATE
- LINEA 3x4mmq IN TUBO PVC INCASSATO D. 25

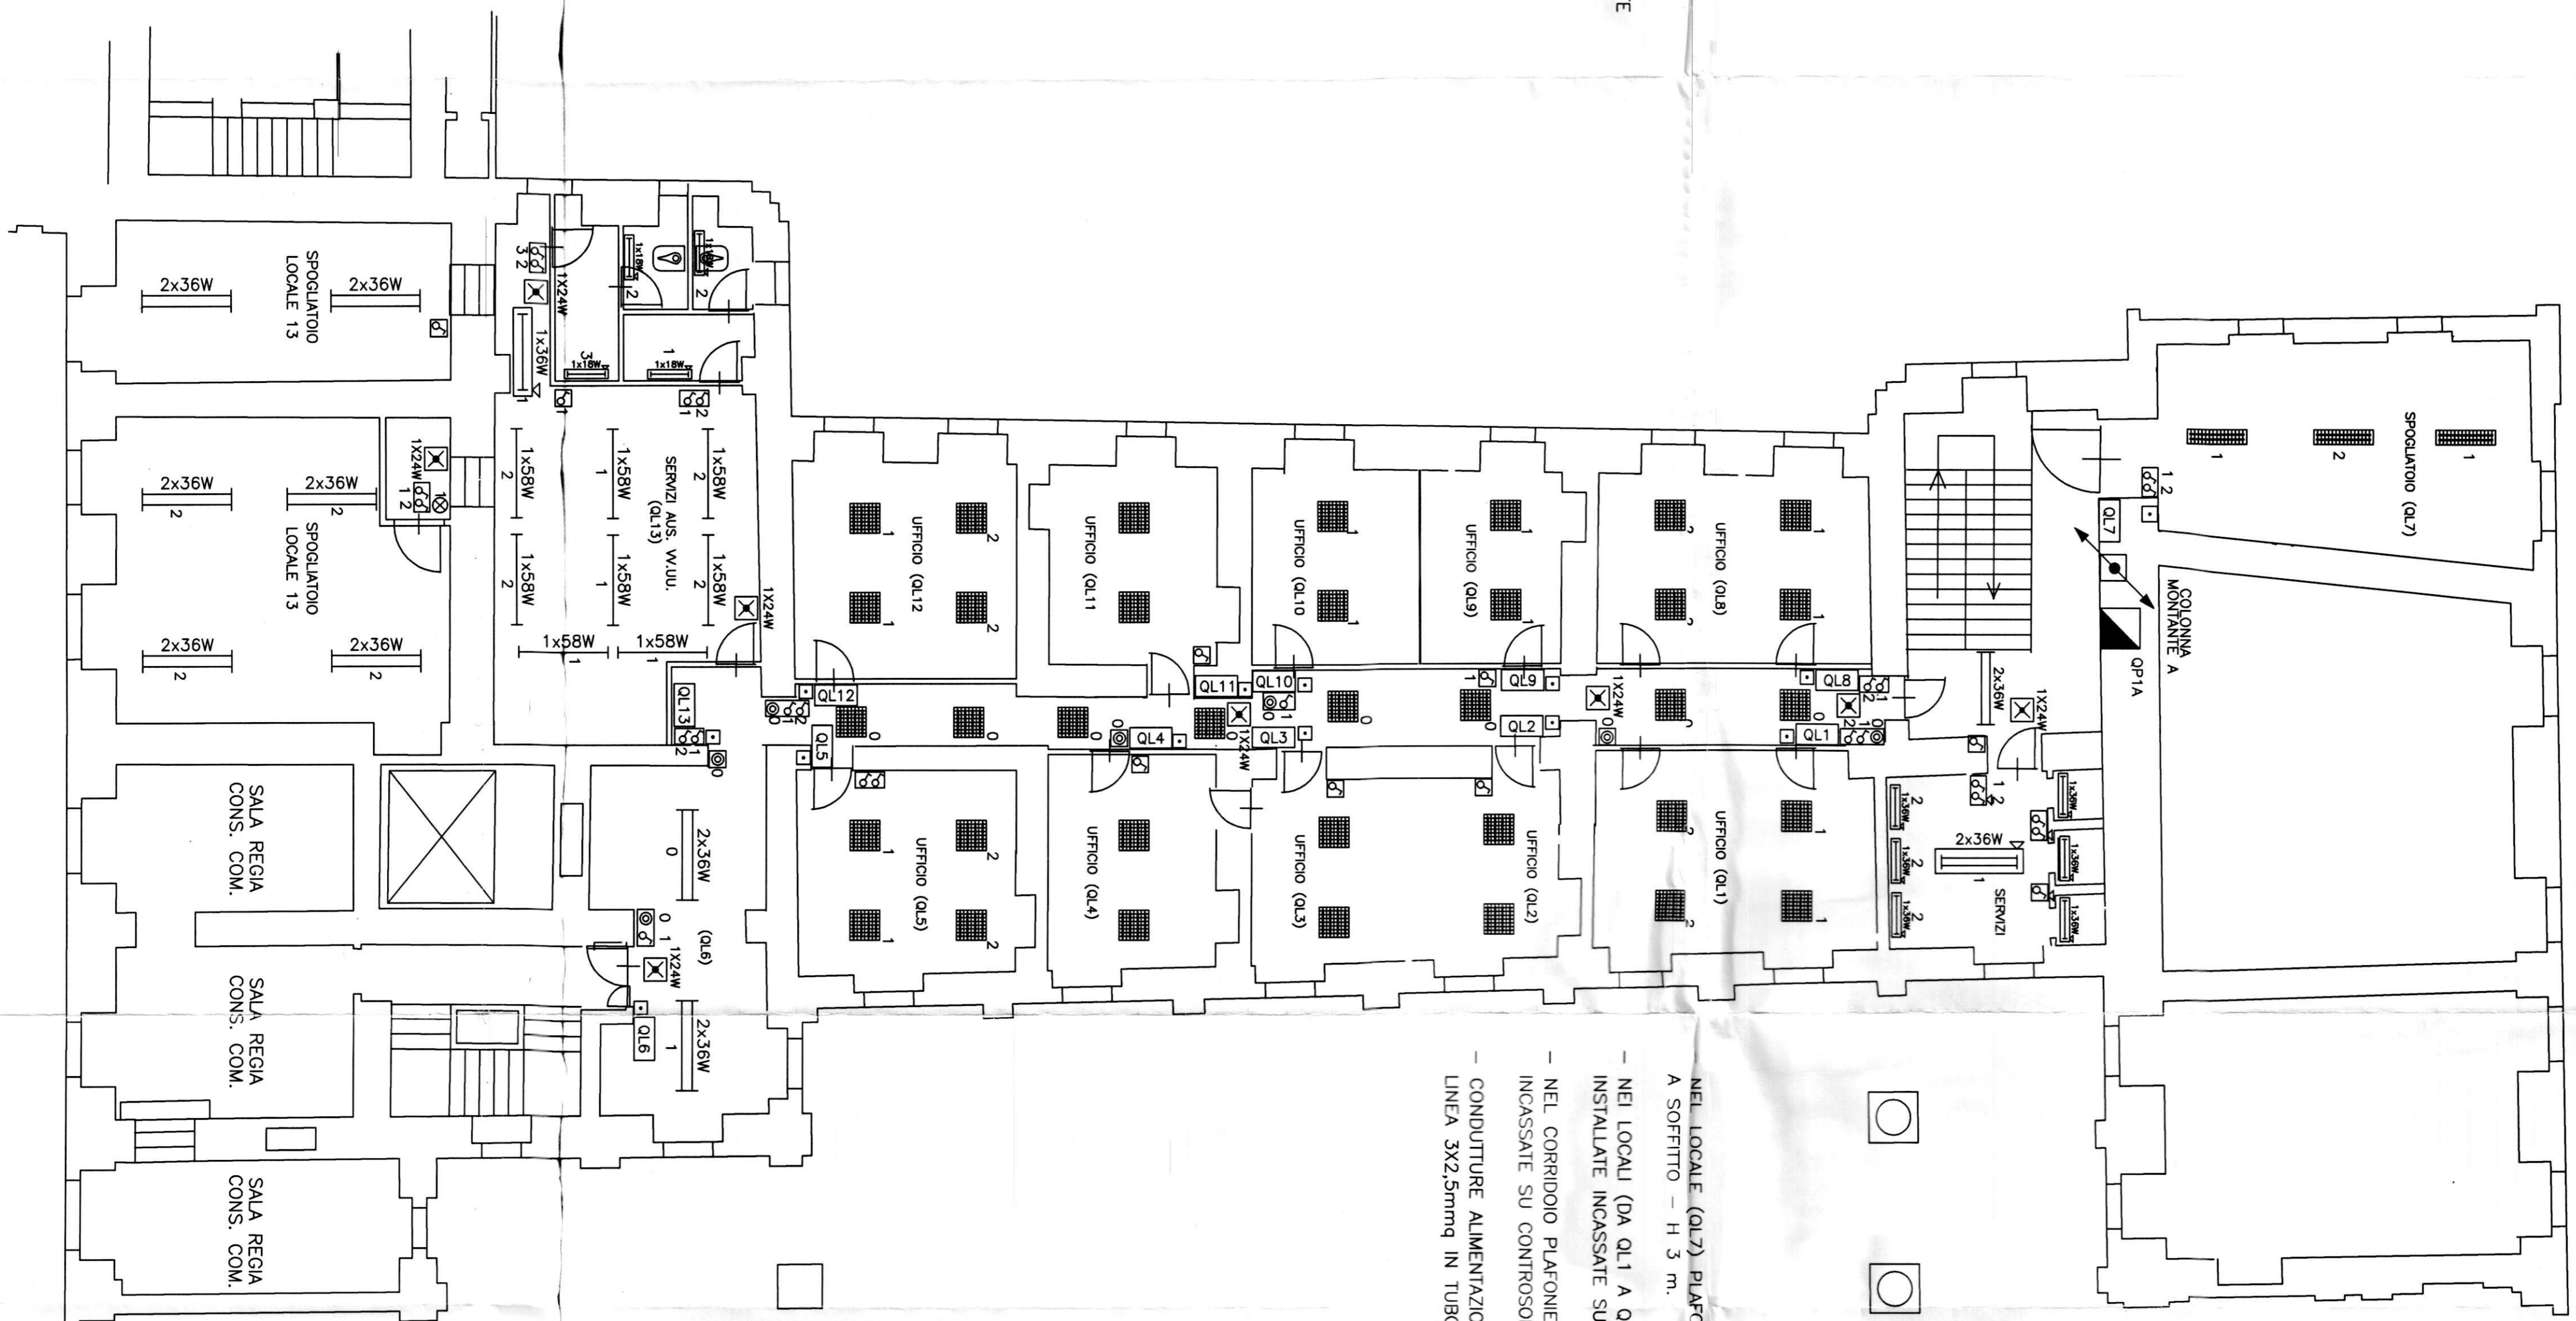

- NEI LOCALI (DA Q.11 A Q.15 E DA Q.18 A Q.12) INSTALLATE INCASSATE SU CONTROSOFFITTO 600x60
- NEL CORRIDORIO PLAFONIERE INSTALLATE INCASSATE SU CONTROSOFFITTO 600x600 - H 3
- CONDUZIONE ALIMENTAZIONE PLAFONIERE CON LINEA 3x2,5mmq IN TUBO PVC INCASSATO D. 20