DATA: 22/5/85	**BRONDOLO PIETRO**
AGG: Aggiornamento Fine lavori 5/12/85 17/6/86	**IMPIANTI ELETTRICI**
SCALA: 1:100	Via Amedeo Peyron 9 - 10143 - Torino
NOTE: approvato D.L. 6/6/85	tel. 75.82.95 - 75.20.98
DIS: 2E	COMMITTENTE: COMUNE DI TORINO - RIP. 12ª
	CANTIERE: MESSA A NORME IMP. ELETTR. ALBERGO CIMAROSA
	IMPIANTO: PIANO SEMINTERRATO IMPIANTI F. M.

mi affido a Brondolo

e non brontolo piu'

SIMBOLOGIA

- ⊗ Plafoniera rotonda ad incandescenza
- ▭ " a fluorescenza 2 x 40W con schermo prismato
- ▭ " " 1 x 20W stagna IP 55 in policarbonato
- ▭ " " 2 x 20W " " "
- ▭ " " 1 x 40W " " "
- ▭ " " 2 x 40W " " "
- ▭ " " 2 x 65W " " "
- ▭ E " " 1 x 20W di emergenza
- ○ interruttore
- ○ deviatore
- ⊙ pulsante
- [P] gruppo prese composto da : 1 int. aut. magn. 2x16A, 1 presa 2 x 10A, 1 da 2x16A
- [P] " " " : 1 int. aut. magn. diff. 2x16A/0,03A, 3 prese schuko
- [CEE M] gruppo presa interbloccato a norme CEE monofase 2 x 16 A + T
- [CEE P] " " " " " trifase 3 x 16 A + T
- citofono con alimentatore ed apriporta
- [TV] presa TV
- [T] presa telefonica
- quadretto di zona
- scatola di derivazione
- aspiratore
- presa per aspiratore con interruttore di comando

PIANTA SEMINTERRATO SCALA 1:100

H = 3.05

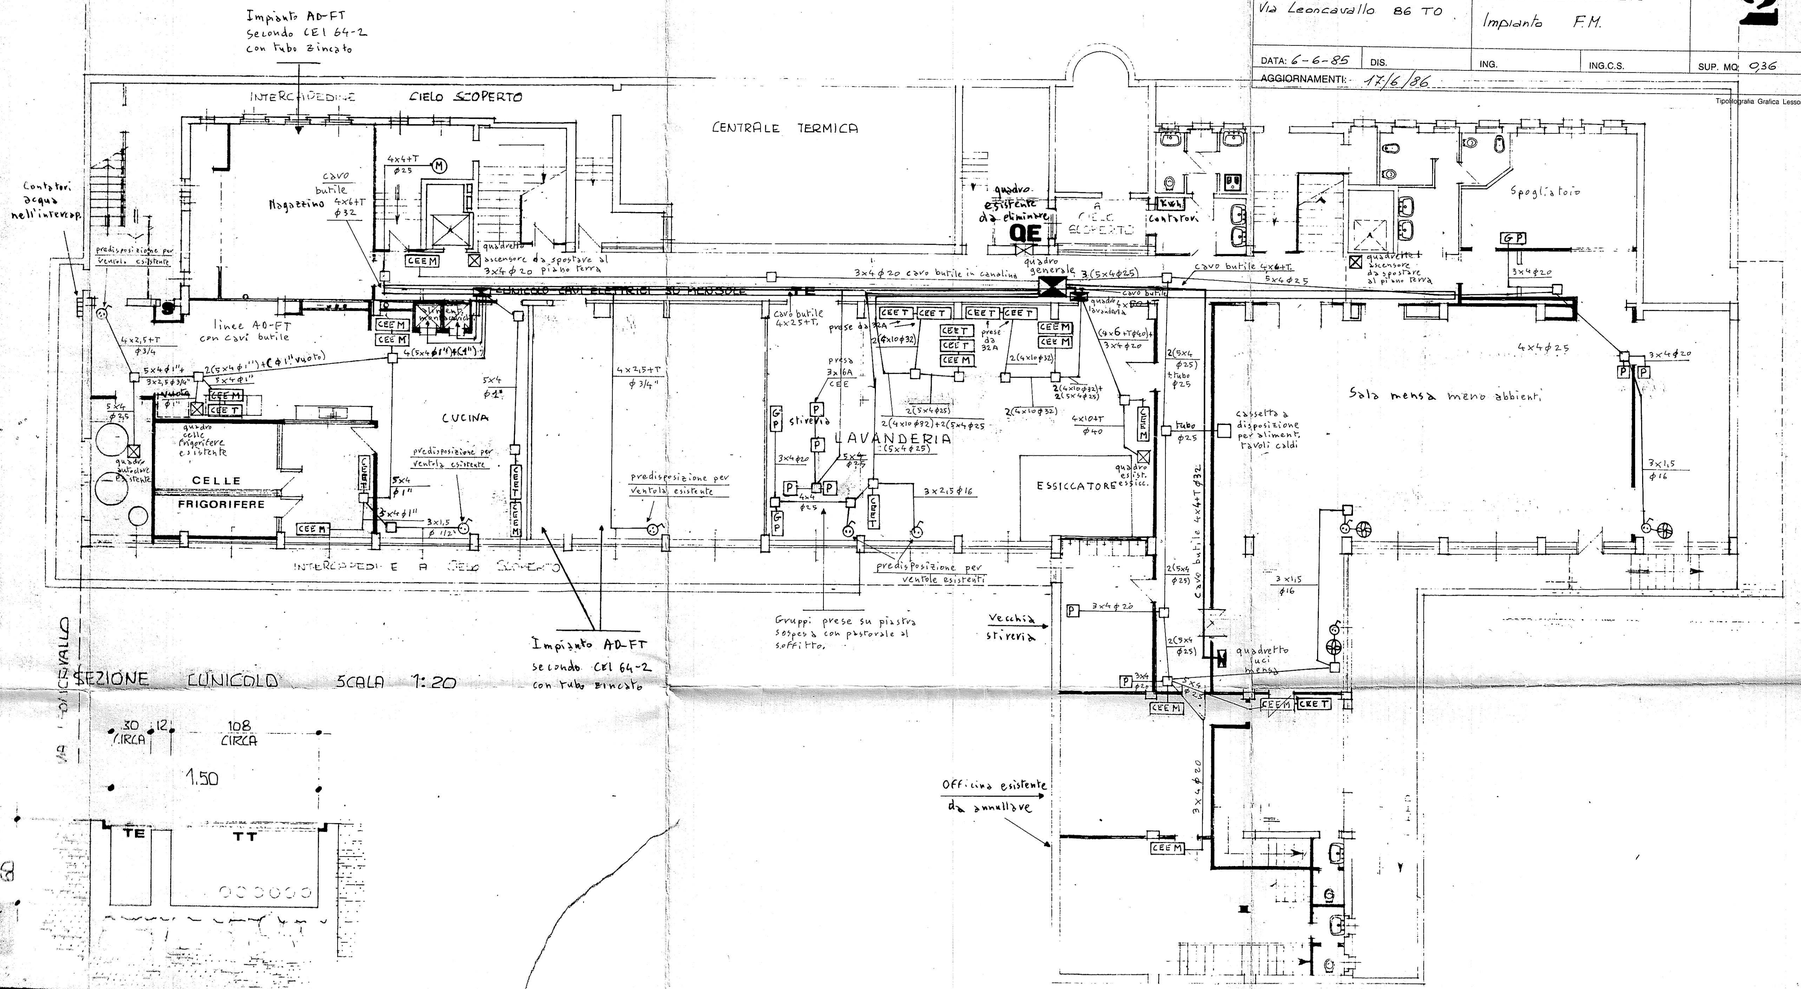

SEZIONE CUNICOLO SCALA 1:20

CITTÀ DI TORINO - UFFICIO TECNICO LL.PP.
SETTORE TECNICO 1°

OGGETTO: Albergo - Cimarosa - Via Leoncavallo 86 TO	DENOMINAZIONE DELLA TAVOLA: Piano Seminterrato Impianto F.M.			2
DATA: 6-6-85	DIS.	ING.	ING.C.S.	SUP. MQ. 936
AGGIORNAMENTI: 17/6/86				

Tipolitografia Grafica Lessona