
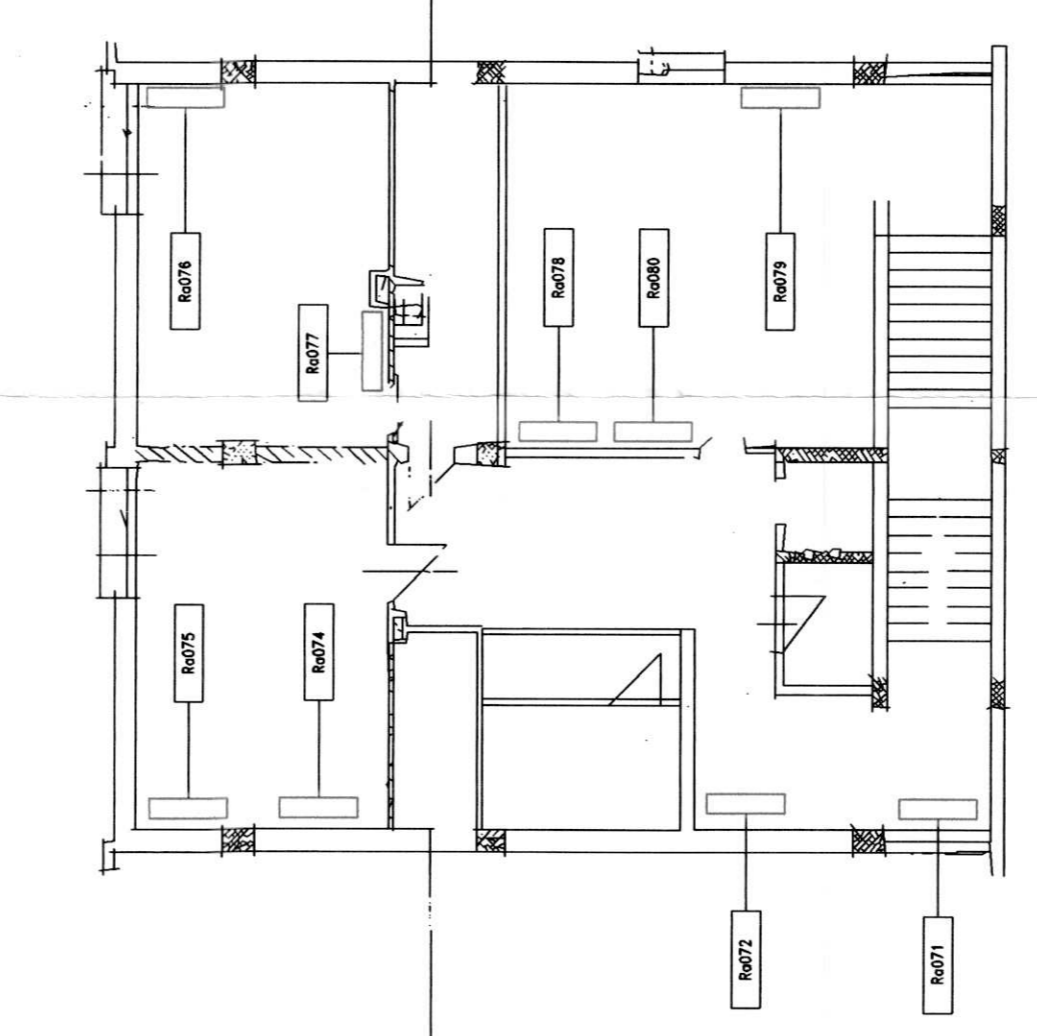



PIANO ATTICO

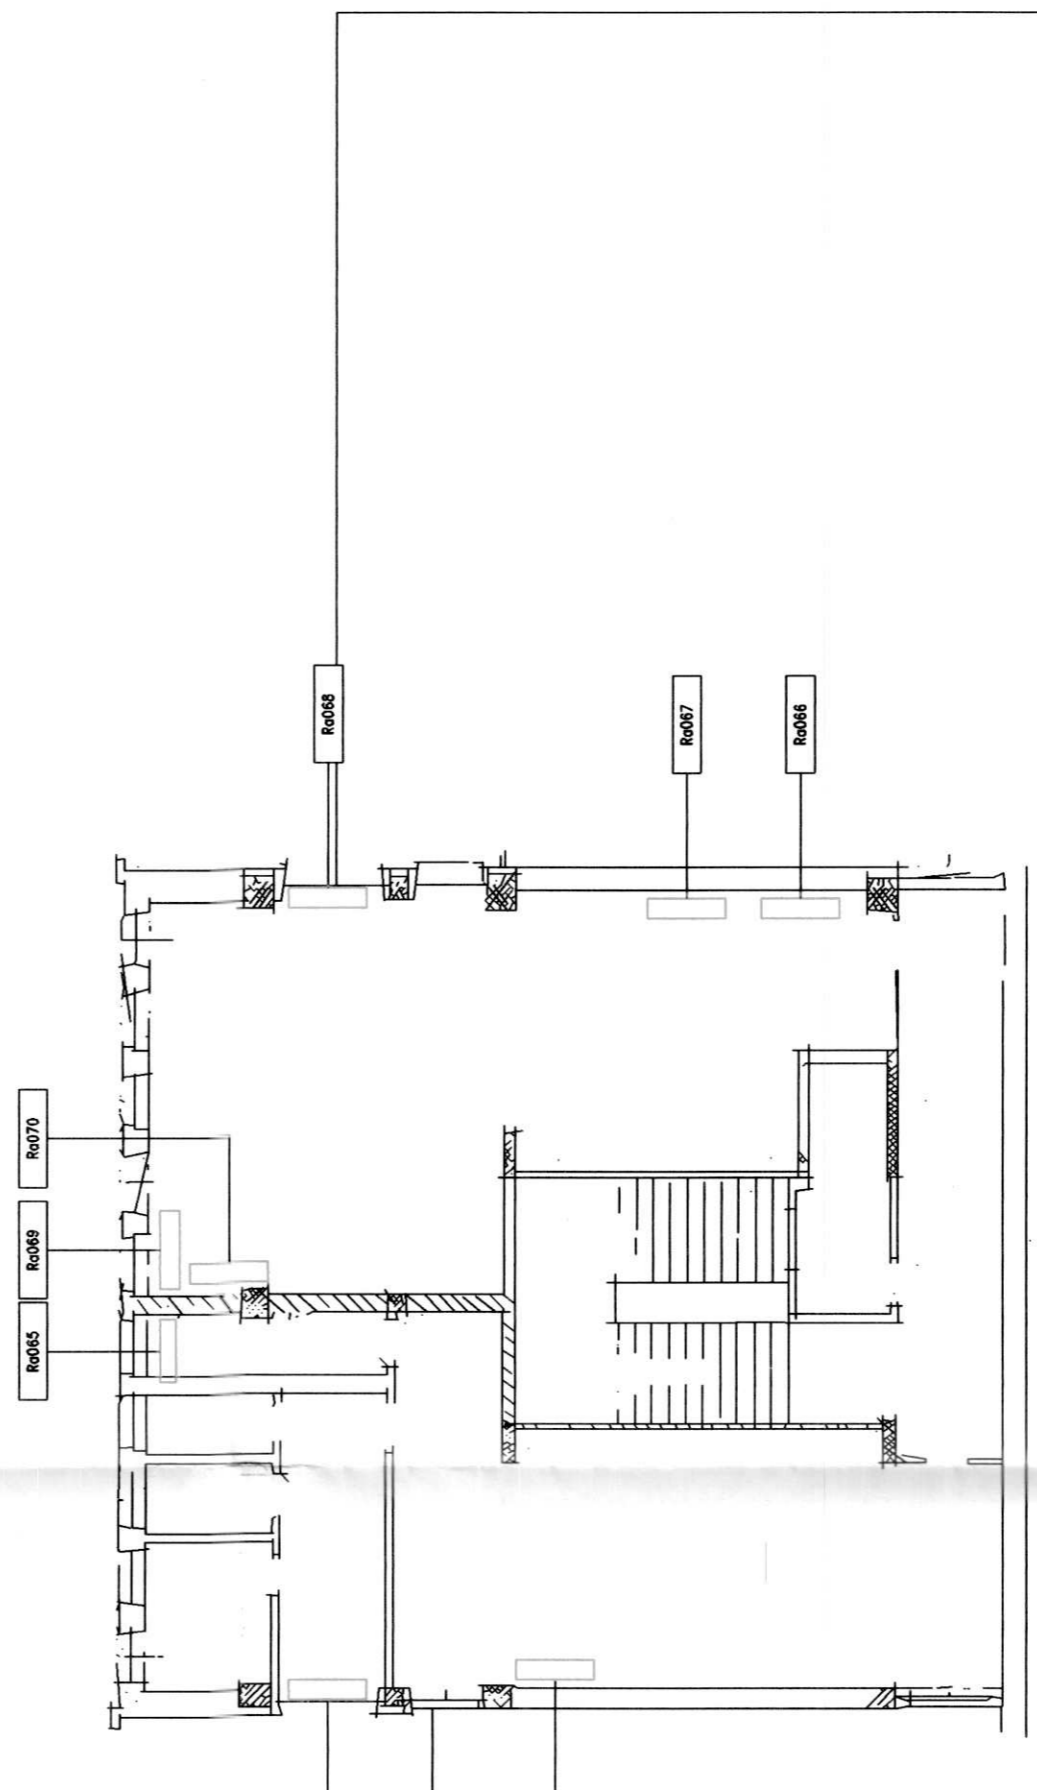

LEGENDA


	Radiatore		Mandata cust-uff Buonarroti
	Colonna montante		Ritorno cust-uff Buonarroti
	Mandata aule Buonarroti		Mandata Palestra Buonarroti
	Ritorno aule Buonarroti		Ritorno Palestra Buonarroti
	Mandata aule Vico		Mandata Palestra Vico
	Ritorno aule Vico		Ritorno Palestra Vico
	Mandata custode-uffici Vico		Valvola a sfera
	Ritorno custode-uffici Vico		Collettore
	Mandata corridoi Vico		
	Ritorno corridoi Vico		


 CITTÀ DI TORINO  
**IMPIANTI TERMICI E DI CONDIZIONAMENTO  
 DEL COMUNE DI TORINO E DELLA  
 AZIENDA ENERGETICA METROPOLITANA**  
**S.M.I. BUONARROTI**  
**TORINO - Via P. Paoli 15**

**RACCOLTA E INFORMATIZZAZIONE DATI  
 NELL'AMBITO DELL'APPALTO DEI SERVIZI  
 GESTIONALI E MANUTENTIVI E DEGLI INTERVENTI  
 PER LA RIDUZIONE DEI CONSUMI ENERGETICI**



Commissa:	ITO26	Verificato:	
Code imp. A.E.M.:	09.10.191.11	Data:	26.01.99
Code imp. S.I.I.:	COM2-35	Validato:	
Doc.:	EG2-35	Data:	
Oggetto:	ELABORATI GRAFICI	Agg.:	
PIANTA PIANO ATTICO		Data:	26.01.99
Tavola:	6/6	Scala:	1:100
Titolare dell'Attività:			

**PROGETTO**  
  
 AZIENDA ENERGETICA METROPOLITANA TORINO S.p.A.  
 DIREZIONE GENERALE CORNALE 10135 TORINO