

CITTA' DI TORINO

PALAZZO CIVICO - P.zza Palazzo di Citta' N°1
OPERE DI ADEGUAMENTO NORMATIVO, FUNZIONALE E TECNICO
DI PARTE DEGLI IMPIANTI ELETTRICI DI PALAZZO CIVICO

Titolare dell'attività:
AEM AZIENDA
ENERGIA
ELETTRICA
ELETTRICI
TORINO S.P.A.

collaboratori al progetto:
UFFICIO TECNICO PERIODICA S.R.L.



AS-BUILD

	PIANTA PIANO SECONDO - zona "E" - "C"	PRESELEZIONATO		
		SCALE		
REV	MODIFICHE	DATA	DESCRIZIONE	ELABORATO
0	ESABORAZIONE	LUG. 2003		7
1				
2				
4				
5				



LEGENDA SIMBOLI

◇	Gruppo prese G11 linea dorsale (vedi tavola n° 8)
◇	Gruppo prese G12 linea dorsale parallela (vedi tavola n° 8)
◇	Gruppo prese G14 composti da n° 1 in magnetotermico e n°1 presa spulato e n° 2 prese 10/18 A
◇	Montante descendente
◇	Montante ascendente
◇	Armadio PC

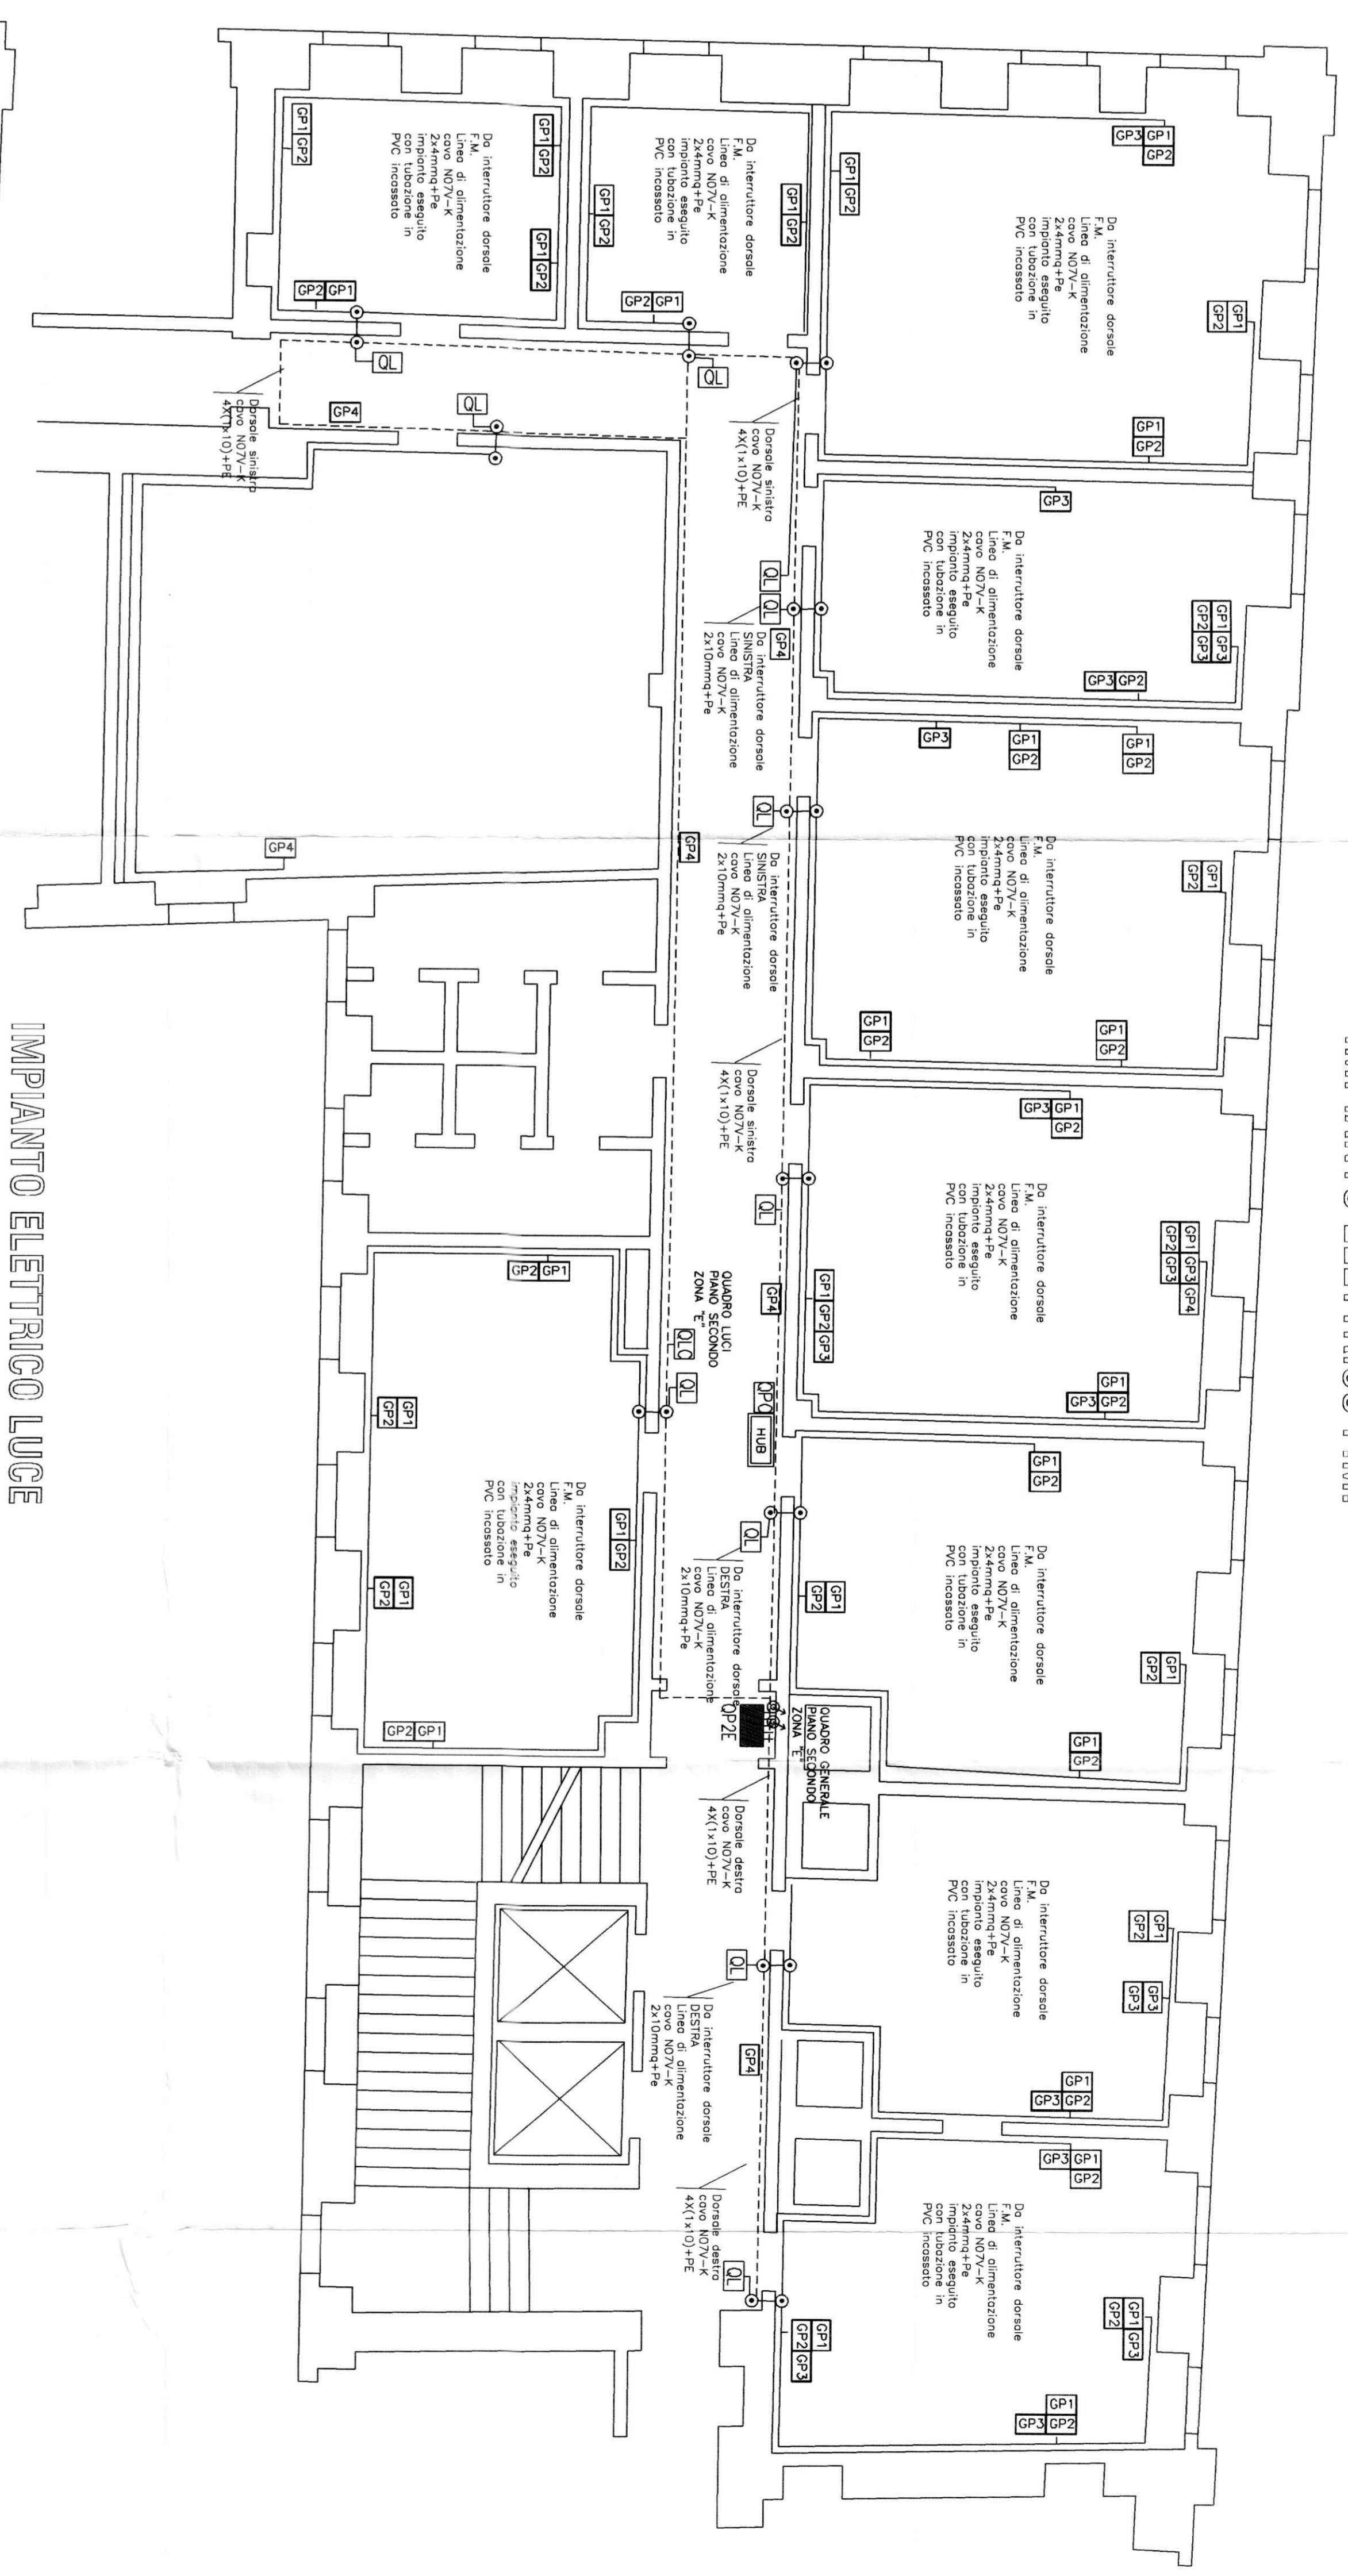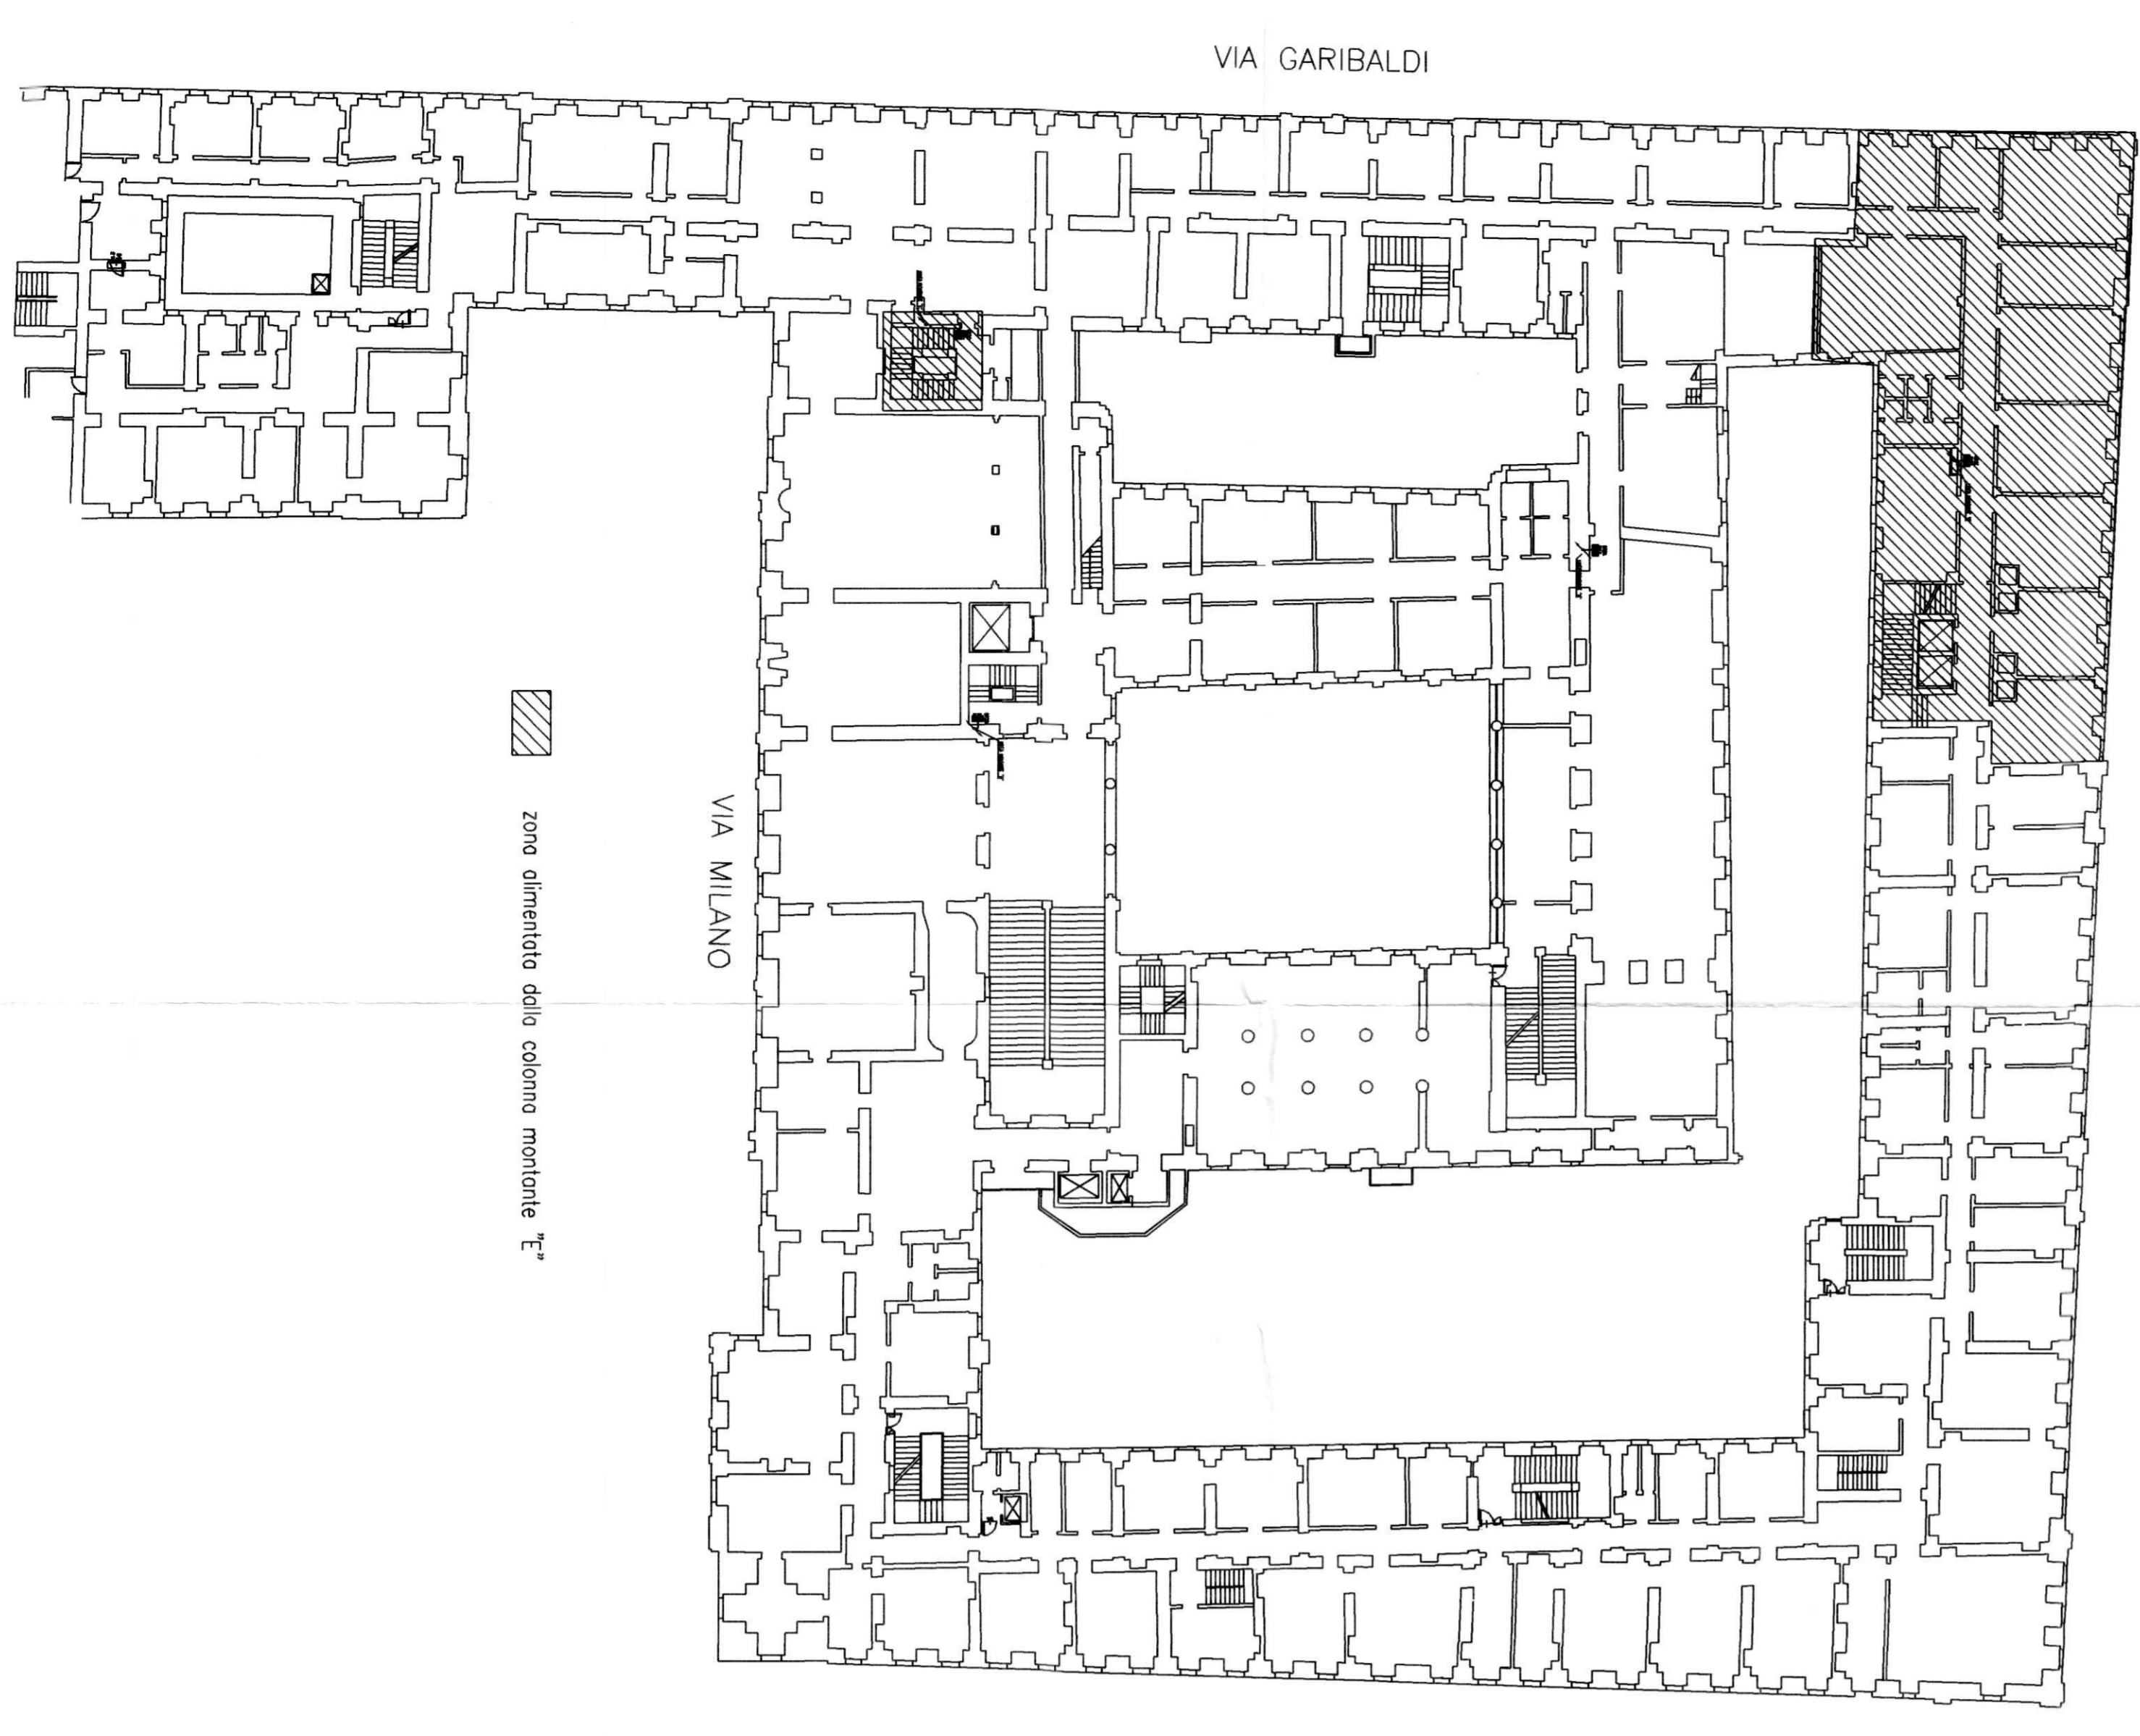


IMPIANTO ELETTRICO F.M.

IMPIANTO ELETTRICO LUCE

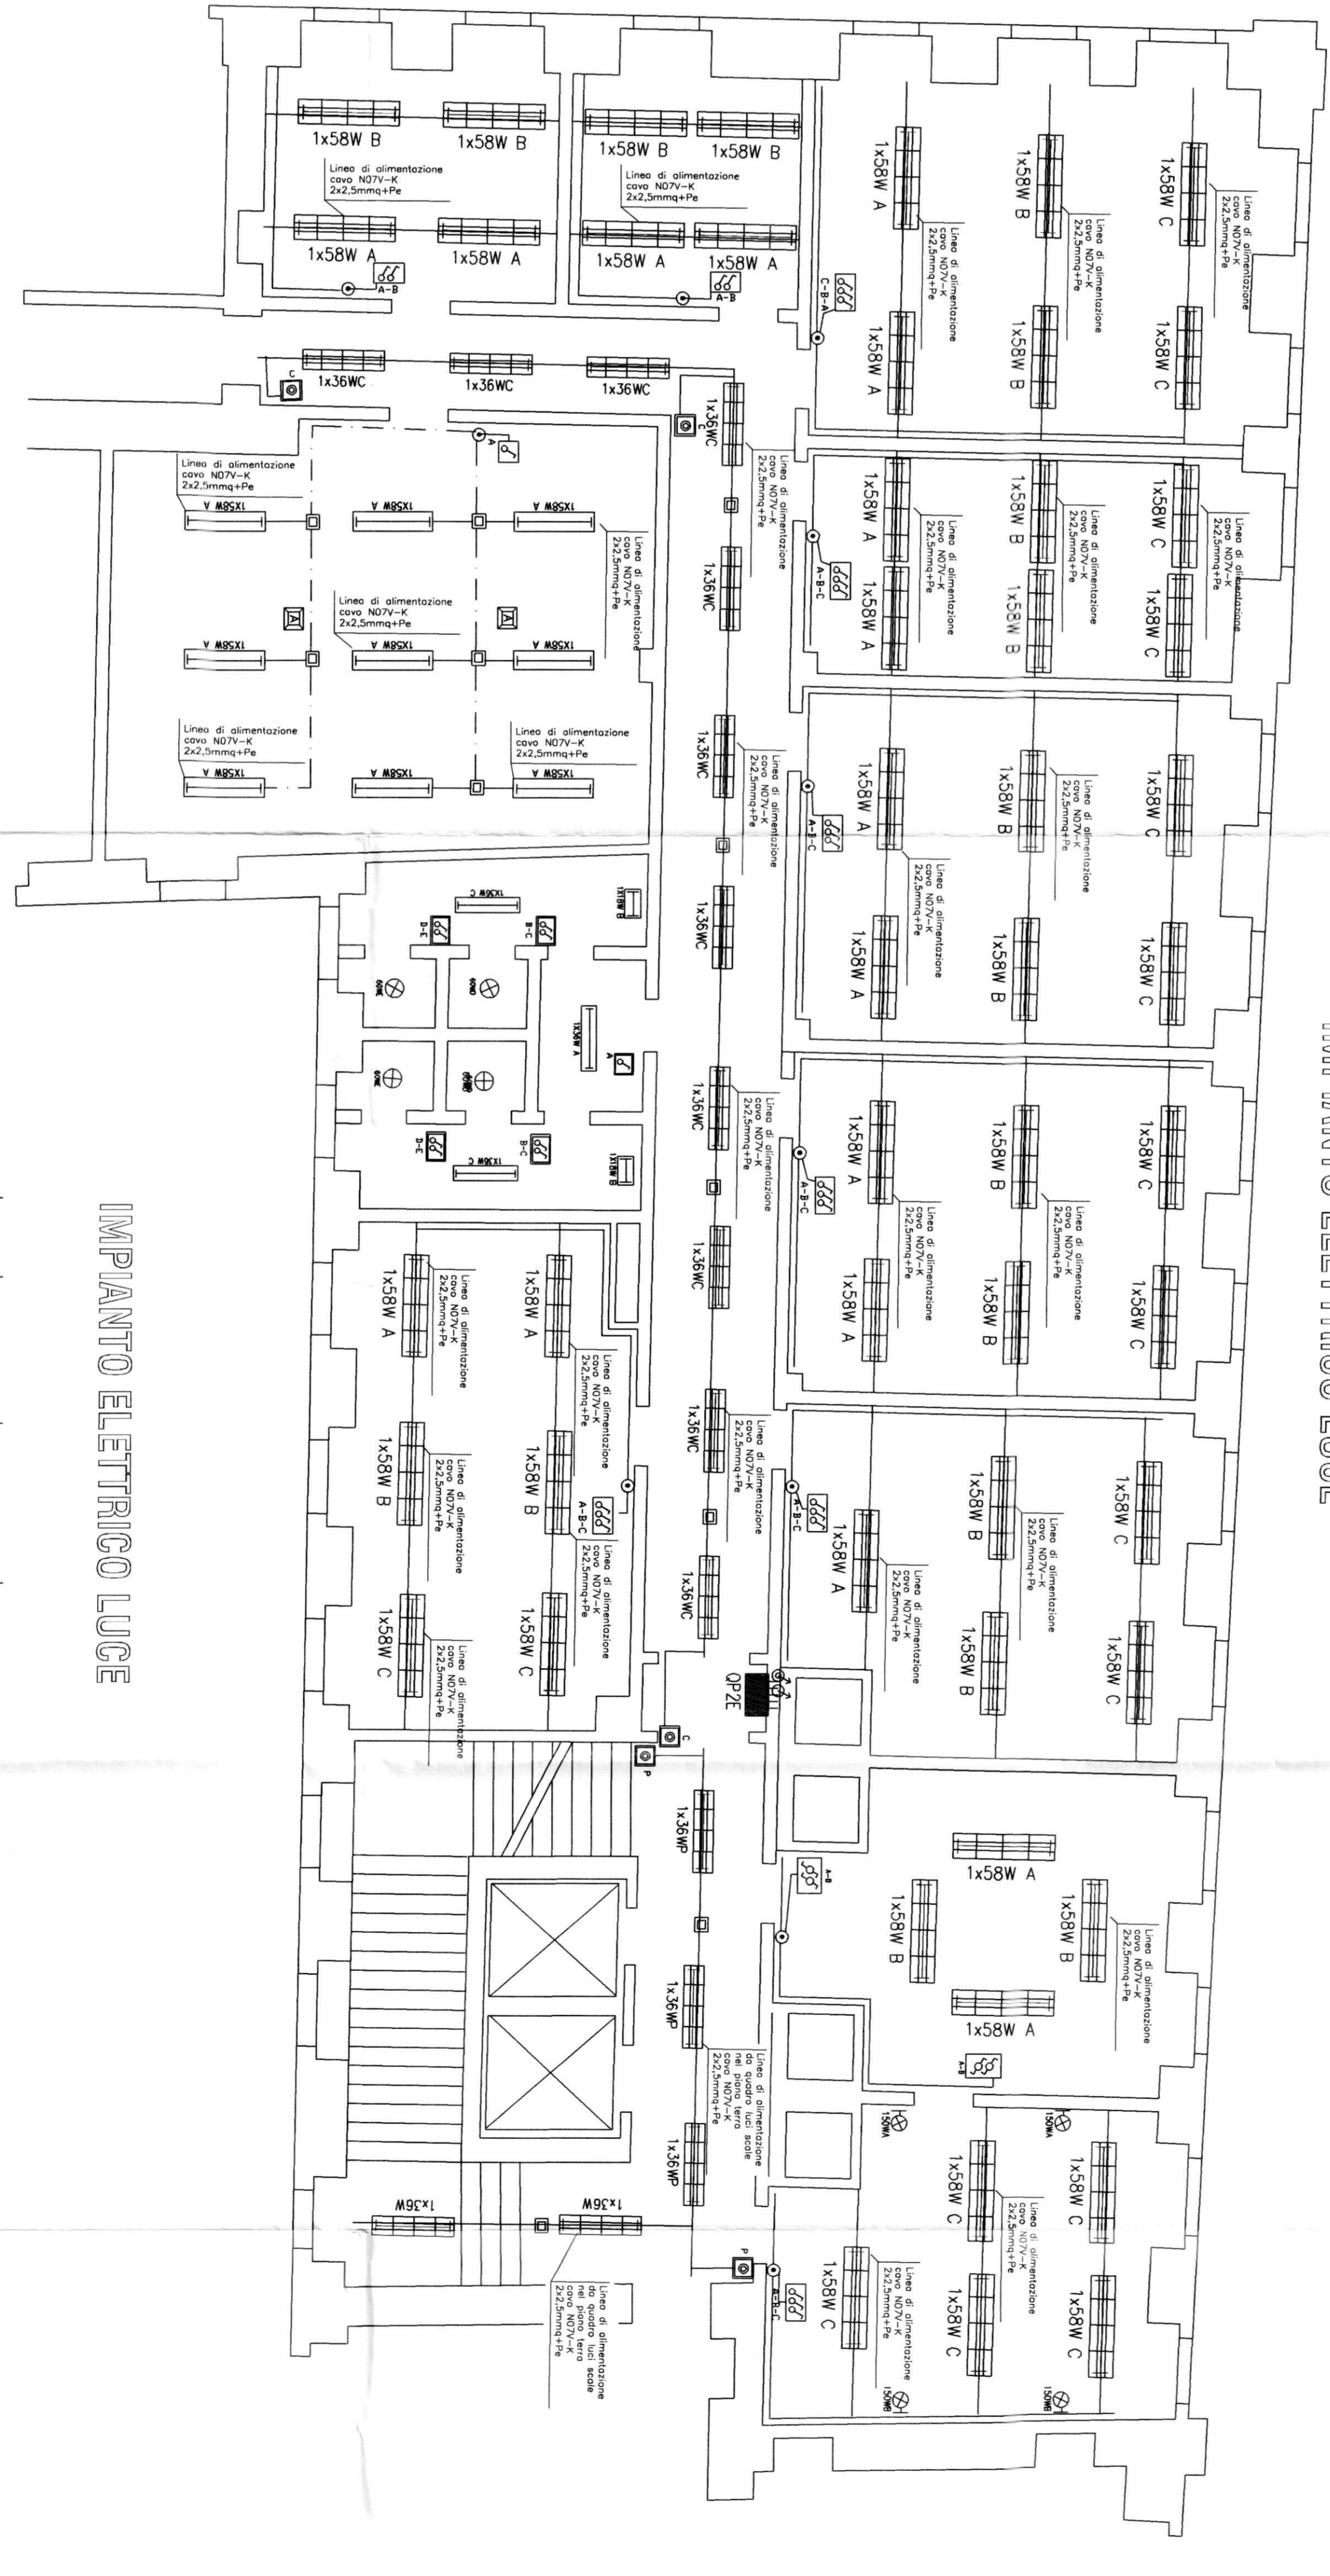

IMPIANTO ELETTRICO LUCE

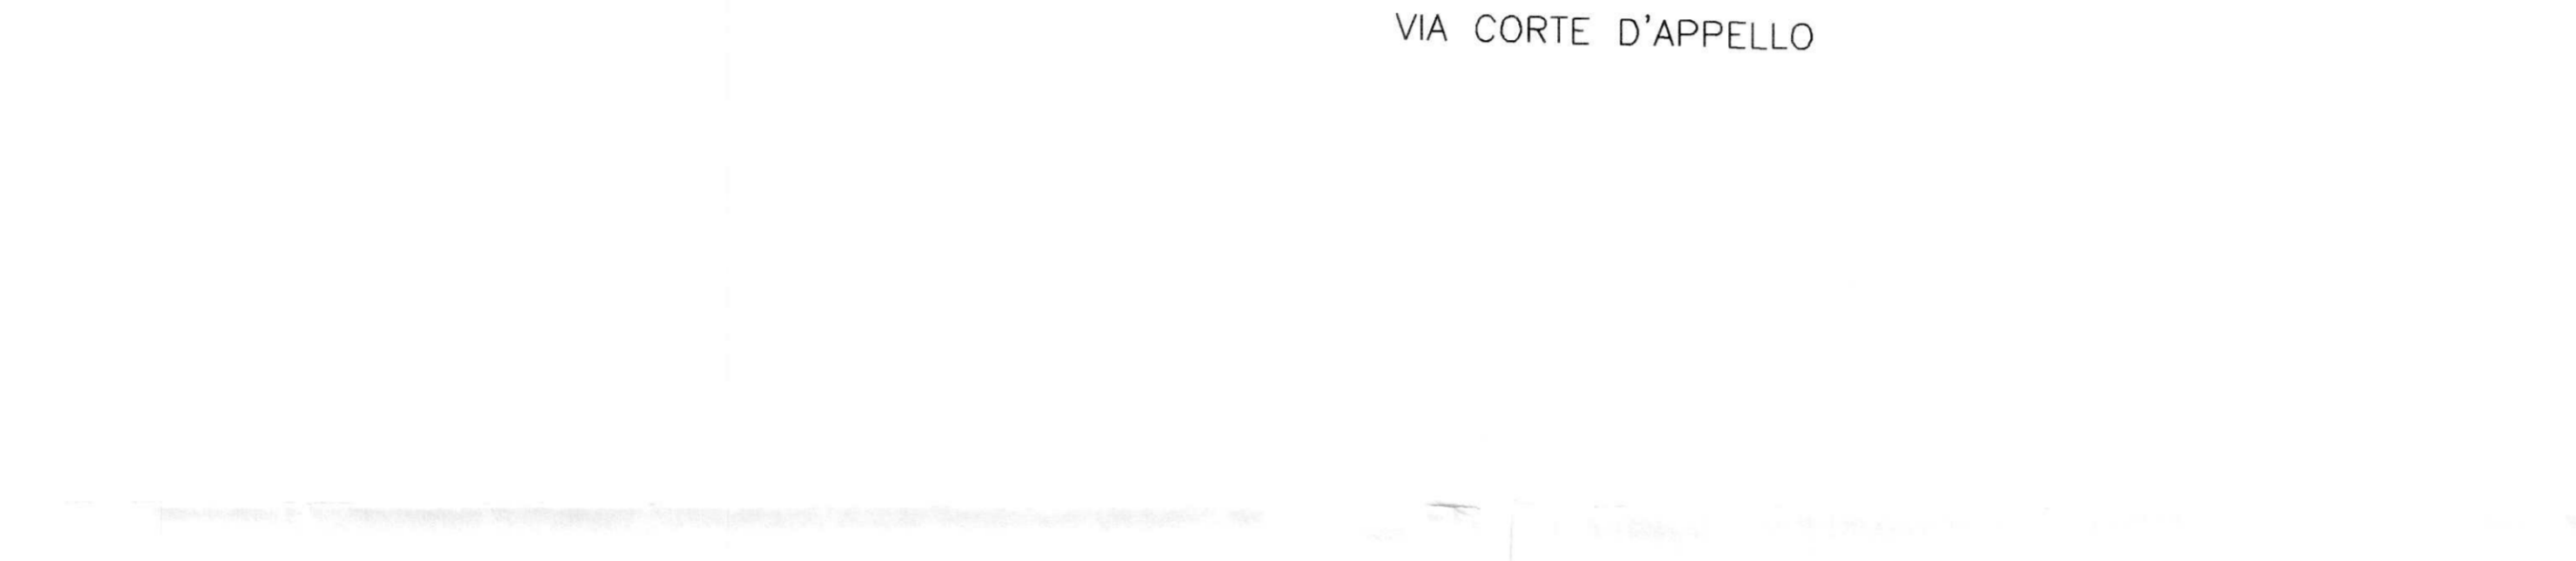

zona alimentata dalla colonna montante "E"