

DATA: 22/5/85  
 AGO: Aggiornamento fine lavori 3/12/85 17/06/86  
 SCALA: 1:100  
 NOTE: approvato D.L. 6/6/85  
 DIS: 2E

**BRONDOLO PIETRO**  
**IMPIANTI ELETTRICI**  
 Via Amedeo Peyron 9-10143-Torino  
 tel. 75.82.95-75.20.98

COMITENTE: COMUNE DI TORINO - RIR I.A.  
 CANTIERE: MESSA A NORME IMP. ELETTR. ALBERGO CIMAROSA  
 IMPIANTO: PIANO SEMINTERRATO IMPIANTI F.M.

mi affido a Brondolo  
 e non brontolo piu'


**SIMBOLOGIA**

	Plafoniera rotonda ad incandescenza
	" a fluorescenza 2x40W con schermo prismato
	" " 1x20W stagna IP 55 in policarbonato
	" " 2x20W " " " "
	" " 1x40W " " " "
	" " 2x40W " " " "
	" " 2x65W " " " "
	" " 1x20W di emergenza
	interruttore
	deviatore
	pulsante
	gruppo prese con gruppo da : 1 int. aut. magn. 2x16A, 1 presa 2x10A, 1 da 2x16A
	" " " " : 1 int. aut. magn. diff. 2x16A/003A, 3 prese schuko
	gruppo presa interbloccato a norme CEE monofase 2x16A+T
	" " " " " " trifase 3x16A+T
	citofono con alimentatore ed apriporta
	presa TV
	presa telefono
	scatola di derivazione
	aspiratore
	presa per aspiratore con interruttore di comando


PIANTA SEMINTERRATO SCALA 1:100

H = 3.05

Impianto AD-FT  
 Secondo CEI 64-2  
 con tubo zincato

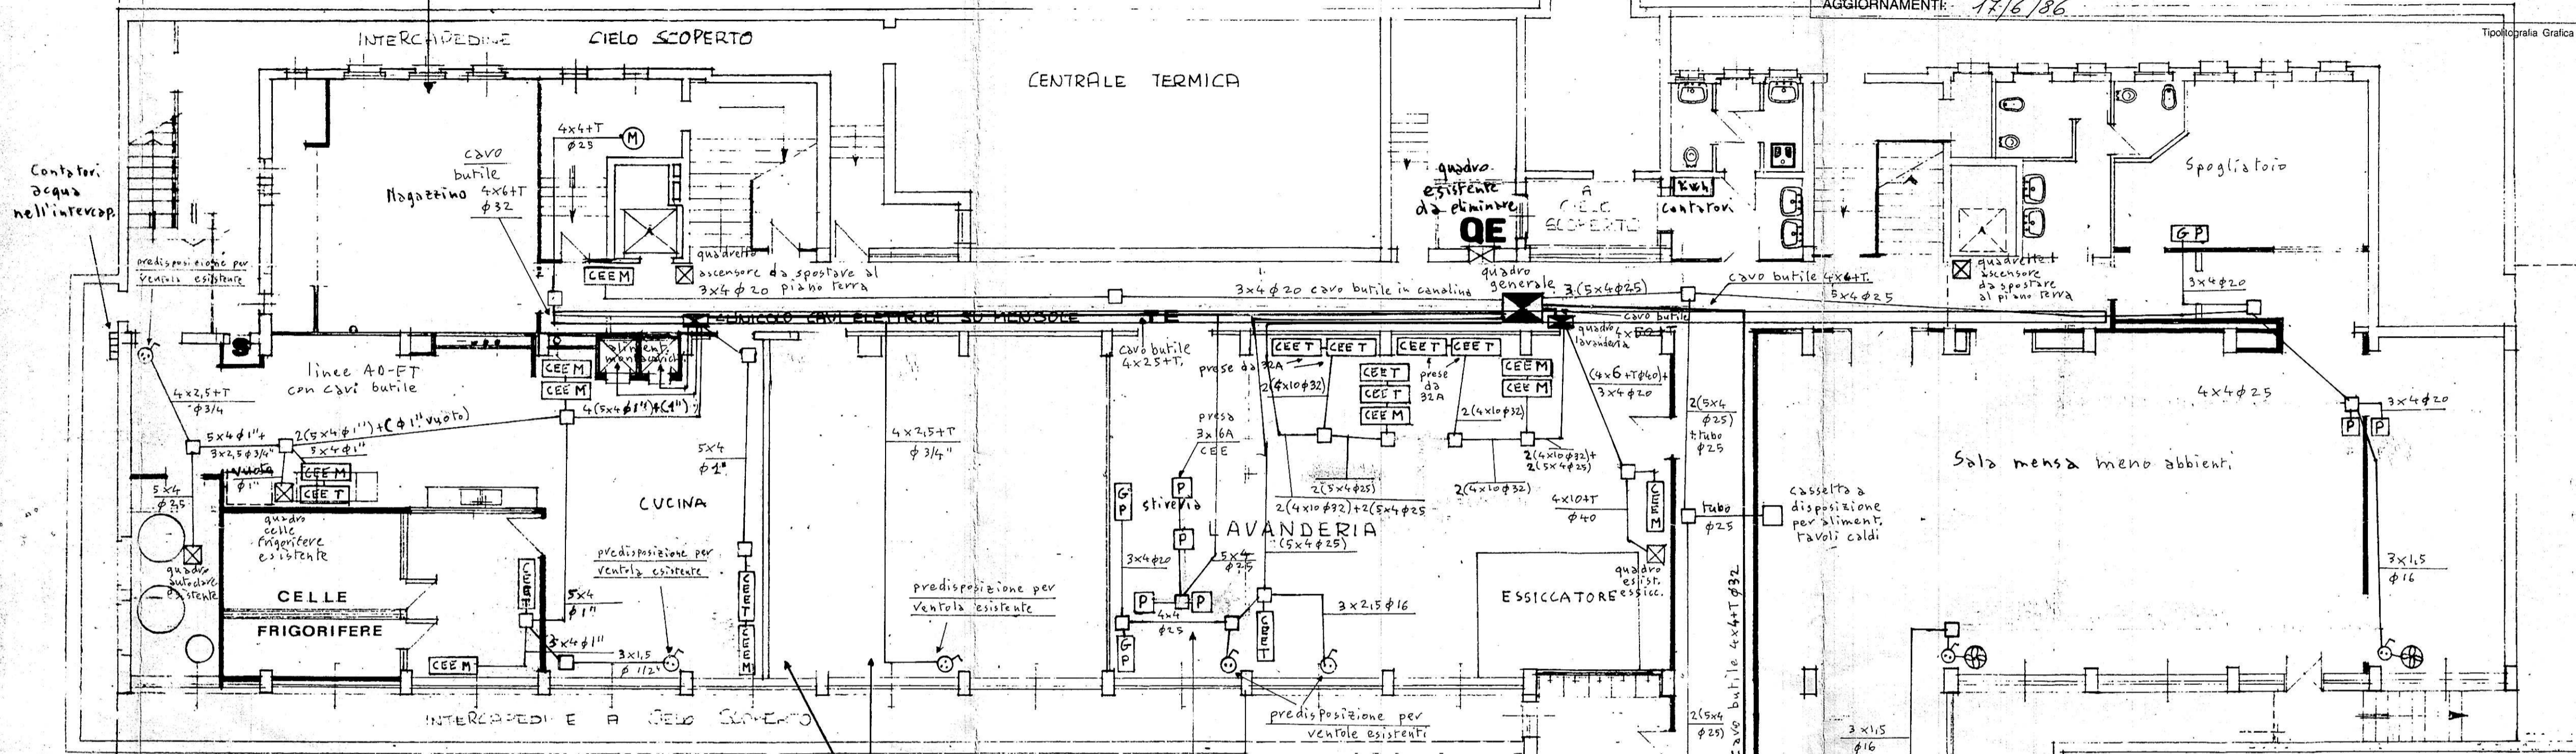

SEZIONE LUNICOLA SCALA 1:20

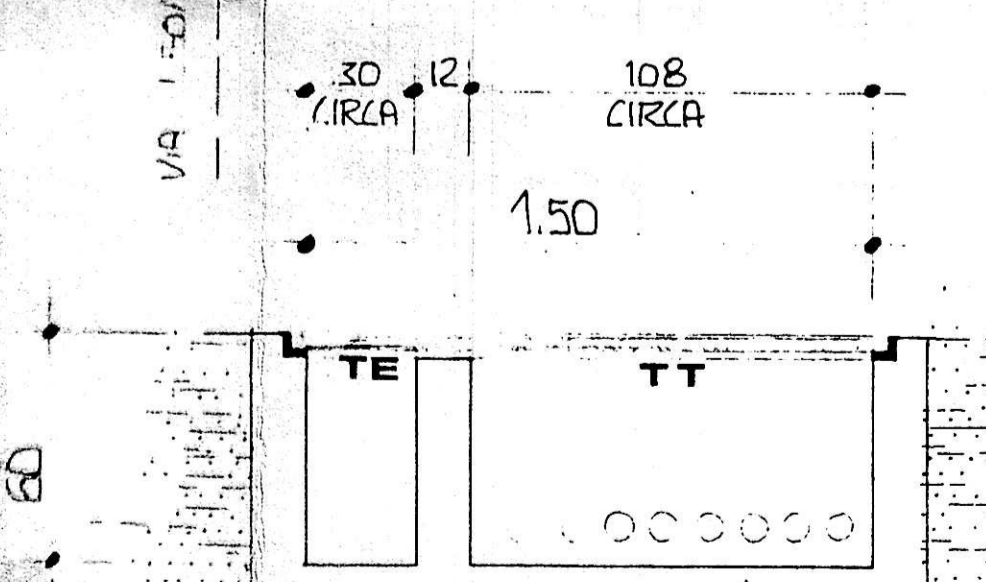

Impianto AD-FT  
 secondo CEI 64-2  
 con tubo zincato

Gruppi prese su piastra sospesa con pastorelle al soffitto.

Officina esistente da smaltire

CITTÀ DI TORINO - UFFICIO TECNICO LL.PP.  
 SETTORE TECNICO I°

OGGETTO: Albergo Cimarsosa - Via Leoncavallo 86 TO  
 DENOMINAZIONE DELLA TAVOLA: Piano Seminterrato Impianto F.M.

DATA: 6-6-85 DIS. ING. ING.C.S. SUP. MQ. 036  
 AGGIORNAMENTI: 17/6/86

Tipografia Grafica Lessona

12