PROGETTISTA E DD.LL.

ROBERTO DAL DEGAN

ARCHITETTO

VIA MAGENTA, 36 –10128 Torino – Tel. 011-538.500

COMMITTENTE:

torino 2006

Organizing Commettee for the XX Olympic Games Torino 2006 via Nizza 262/58 – 10126 Torino

TIPO di LAVORO:

Manutenzione straordinaria del fabbricato sito in Torino, C.so Novara n.96

TAVOLA: **SOTTOCENTRALE CONDIZIONAMENTO - PIANO P-2 IMPIANTO ILLUMINAZIONE E F.M.**

TAV.

280 – 08

SCALA : 1:100

DATA: 28/04/2003

AGGIORNAMENTI :

AS BUILT 31-12-0

PROGETTISTA E DD.LL. IMPIANTI TERMO-MECCANICI

simtec engineering

Progettazione, Consulenze, Direzioni Lavori Impianti Tecnologici Civili ed Industriali

C.so ROSSELLI n°66 – 10129 TORINO - TEL.011/58.059.77

Fax 011/56.90.730 info@simtec.it - Partita IVA 07608570011

PROGETTISTA E DD.LL. IMPIANTI ELETTRICI

STUDIO TECNICO PROFESSIONALE DI C. CAPIZZI

VIA MAPPANO, 31 – 10070 MAPPANO (TO)
TEL. 2629051 – P. IVA 06285500010
C. C. I. A. A. N. 795813
email: ccapizzi@everyday.com

PROGETTISTA E DD.LL. PER LA RISTORAZIONE

STUDIO ABACUS

DANTE BALETTI ARCHITETTO
40016 San Giorgio di Piano (BO) Via IV Novembre, 2 Tel. 051-663.01.54 Fax 89.72.88
EMAIL: G.BALETTI@STUDIOABACUS.COM C. F. BLT DNT 55C23 H896T - P. IVA 00016410209

ESECUZIONE IMPIANTI ELETTRICI

TEKIND

Tekind s.r.l. Tecnologie Industriali
10044 Pianezza – (TO) – Via Collegno, 45 bis
Tel. ++39 011 9661027 (r.a.) – Fax ++39 011 9664021
E-mail tekind1@tin.it

LEGENDA SIMBOLI
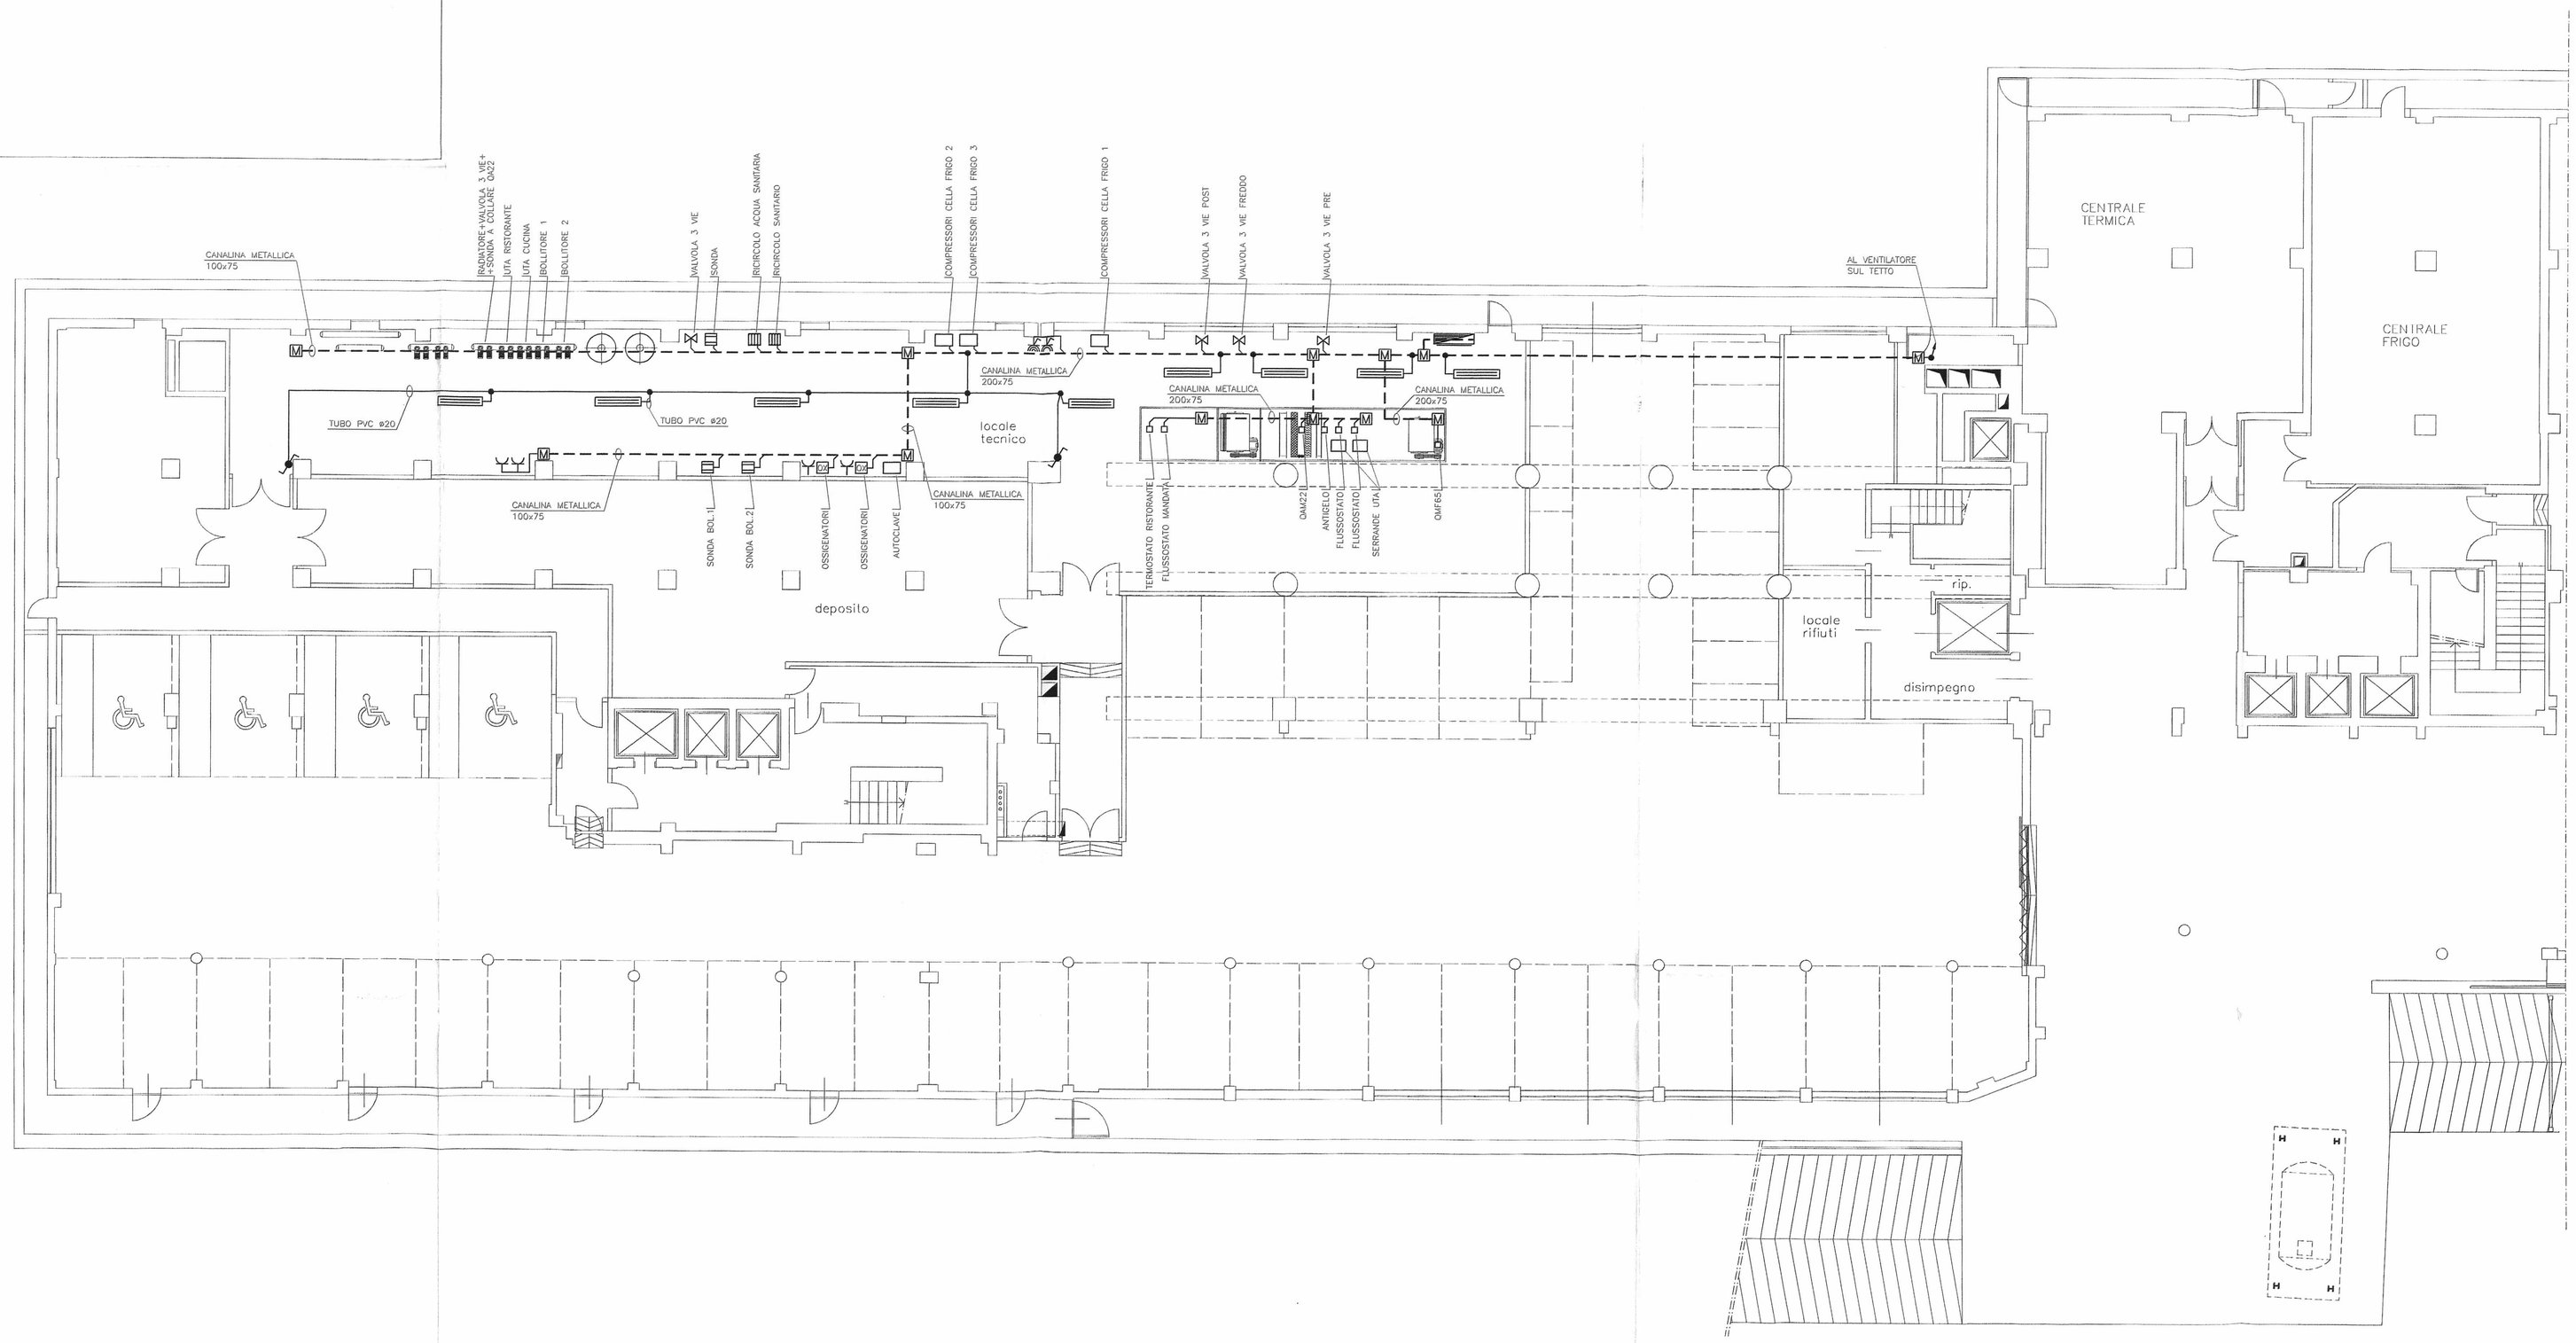
SIMBOLO	DESCRIZIONE
	QUADRO ELETTRICO (SIMBOLO GENERALE)
	PLAFONIERA CON CORPO E SCHERMO IN POLICARBONATO 2x58W – IP65
	DEVIATORE UNIPOLARE DA ESTERNO IN CASSETTA IP44 MIN.
	PRESA CEE INTERBLOCCATA CON FUSIBILI 2P+T-16A
	PRESA CEE INTERBLOCCATA CON FUSIBILI 3P+T-16A – 380V
	PRESA 2P+T-16A DA INCASSO E/O DA ESTERNO
M – – – – M	CANALINA METALLICA ZINCATA DI NUOVA POSA
	LINEA IN TUBO PVC POSATO A VISTA
•	SCATOLA DI DERIVAZIONE IP44