PROGETTISTA E DD.LL.

ROBERTO DAL DEGAN

ARCHITETTO

VIA MAGENTA, 36 -10128 Torino - Tel. 011-538.500

COMMITTENTE:

torino 2006

Organizing Commettee for the XX Olympic Games Torino 2006 via Nizza 262/58 - 10126 Torino

TIPO di LAVORO:

Manutenzione straordinaria del fabbricato sito in Torino, Via Bologna n° 78

TAVOLA:

PIANTA PIANO 2° INTERRATO - IMPIANTO DI TERRA

TAV.

290-04

SCALA : 1:100

DATA: 28/04/2003

AGGIORNAMENTI :

22/11/2004 AS-BUILT

PROGETTISTA E DD.LL. IMPIANTI ELETTRICI

simtec Progettazione, Consulenze, Direzione Lavori Impianti Tecnologici Civili ed Industriali

C.so ROSSELLI n°66 - 10129 TORINO -TEL.011/58.059.77
Fax 011/56.90.730 info@simtec.it

PROGETTISTA E DD.LL. IMPIANTI ELETTRICI

STP STUDIO TECNICO PROFESSIONALE DI C. CAPIZZI

VIA MAPPANO, 31 - 10070 MAPPANO (TO)
TEL. 2629061 - P. IVA. 06285500016
C. C. I. A. N. 7 9 5 6 1 5
email: ccapizzi@everyday.com

ESECUZIONE IMPIANTI ELETTRICI

TEKIND

Tekind s.r.l. Tecnologie Industriali
10044 Pianezza - (TO) - Via Collegno, 45 bis
Tel. ++39 011 9661027 (r.a.) - Fax ++39 011 9664021
E-mail tekind1@tin.it

QUESTA TAVOLA E' VALIDA SOLO PER L'IMPIANTO ELETTRICO

L E G E N D A S I M B O L I
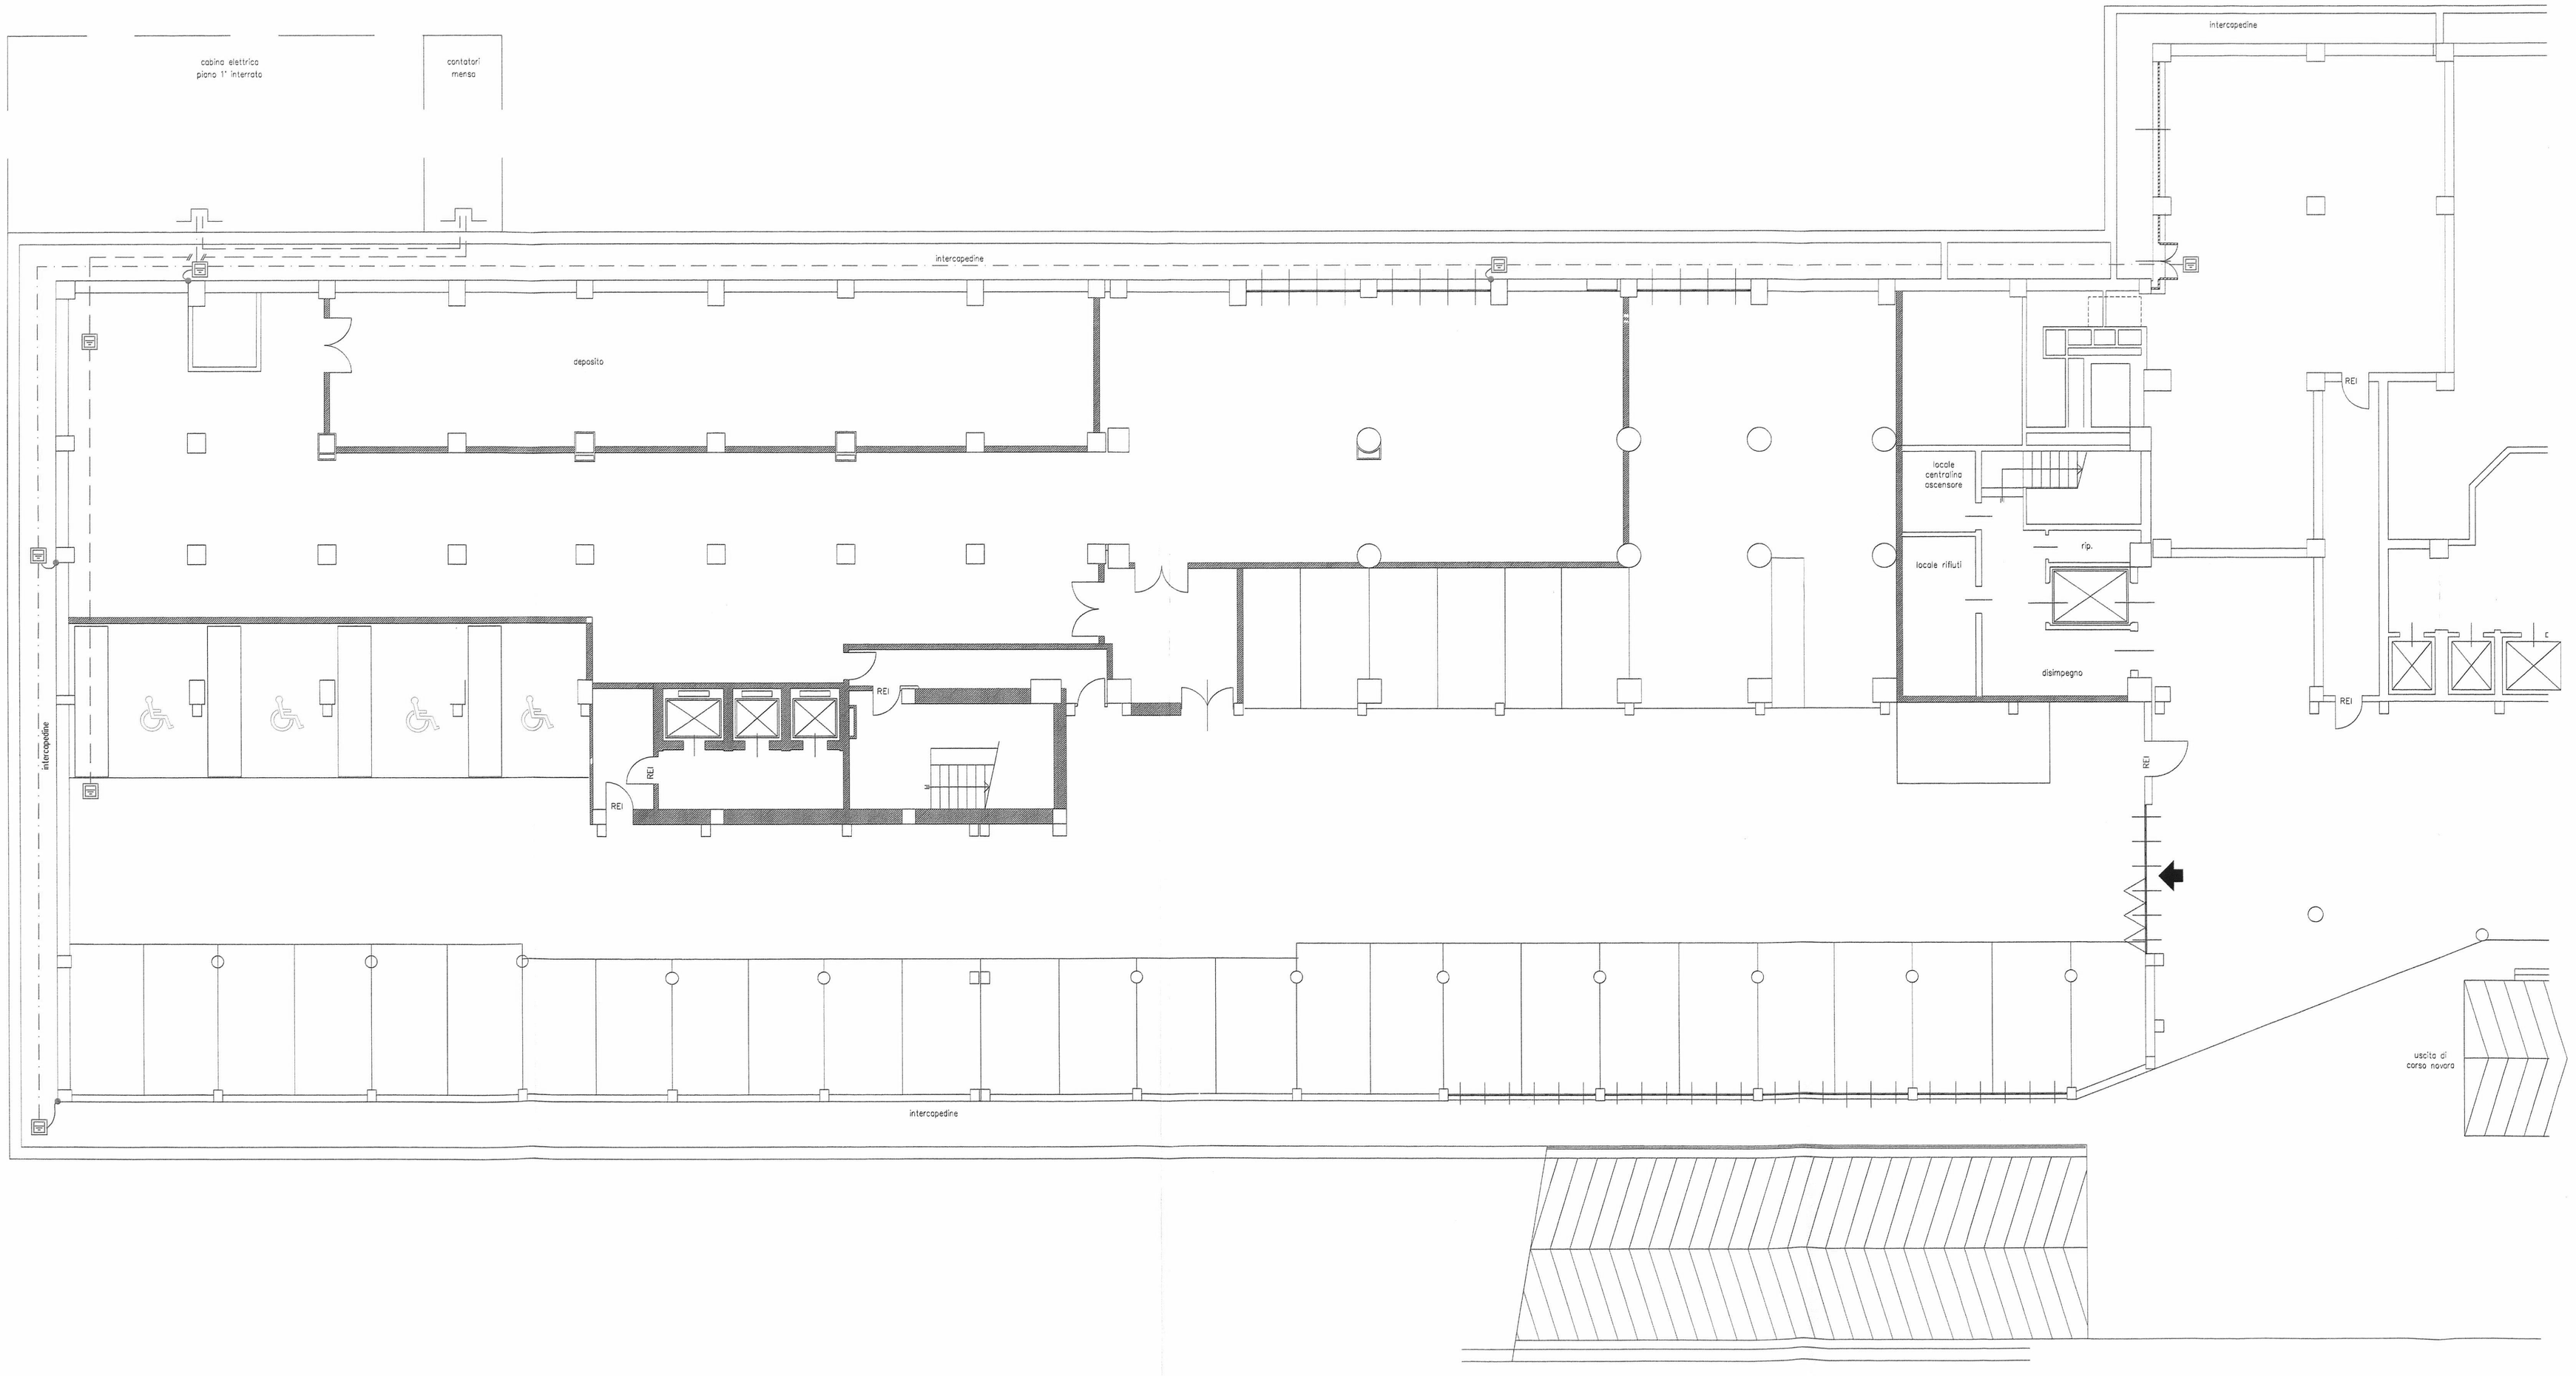
SIMBOLO	DESCRIZIONE
— — — —	CORDA GIALLO-VERDE 240 mmq NUOVA POSA
— — — —	CORDA GIALLO-VERDE 95 mmq ESISTENTE
— · — · —	CORDA IN RAME NUDA 95mmq INTERRATA ESISTENTE
	POZZETTO DI TERRA CON DISPERSORE ESISTENTE
	PIASTRA EQUIPOTENZIALE