

COMUNE DI TORINO
BANDO N°S. 3/2008
MANUTENZIONE STRAORDINARIA NON SPECIFICA
DEGLI IMPIANTI ELETTRICI E SPECIALI DEGLI
EDIFICI COMUNALI


BIBLIOTECA
OdL N° 3873893 - C.50 Orbassano, 200 - 10100 TORINO

Il Committente:
IRIDE SERVIZI S.p.A.
Sede: Orbassano, 200 (TO)
10143 - 0110 (TO)

Responsabile del procedimento: ALTARE Per. Ind. Giuseppe
CIMINO Ing. Massimo

Direttore lavori: CIMINO Ing. Massimo

Progettazione costruttiva e realizzazione impianti elettrici e speciali:

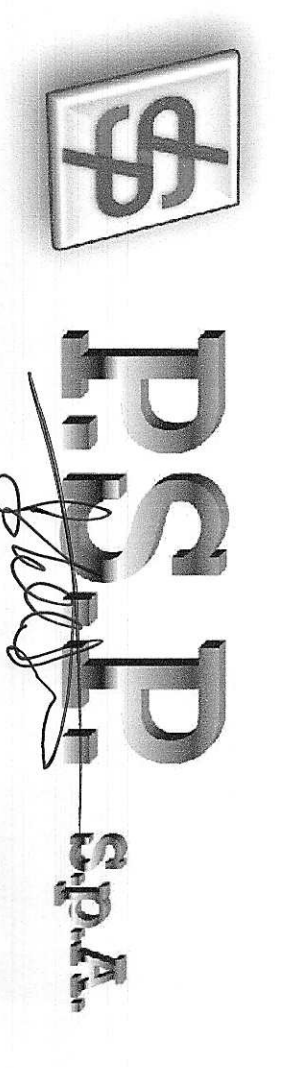

P.S.P. S.p.A. - Cas Ubiera Sovetica, 812 N°/B - 10135 TORINO - tel. 011/267011 fax. 011/2828343

N° Commessa: N° documento: Titolo:
P8006 E02 **DISPOSIZIONE TOPOGRAFICA
APPARECCHI INSTALLATI
INTEGRAZIONE IMPIANTO
ANTINTRUSIONE
PIANTA PIANO TERRENO**

Revisione: A.S-BULL T
Data: 08.02.2010
Scale: 1:50

Aggiornamenti:
Rev: Data: Descrizione:

IRIDE Aggiornamento
documentale
N. 2479

Respons. di commessa: Respons. Tecnico:
Data: S.M.S.A. Ing. Domenico GRANATA Varesina
LATELLA Per. Ind. Paolo

Validato:
Data: S.M.S.A. Ing. Domenico GRANATA Varesina

LEGENDA DEI PRINCIPALI SIMBOLI ELETTRICI ADDEPRATI	
	SCHEMA DI DERIVAZIONE (BUCCHIONI P56 01/11/01 COD. 04841, EQUIPAGGIA CON SERIE A 12V PREZIOELETTRICA MOD. NET COD. SP2000 LA SCOTOLA DI DERIVAZIONE CONTIENE ALIMENTATORE 230/72V MOD. NET COD. SP2000 L'ALIMENTAZIONE A 230V DEL SISTEMA E' DERIVATA DAL PUNTO PRESA ADICENTE
	LINEE CONDUTTORI (BUCCHIONI MOD. A-21/22/23) TRINIA
	CAVI (BUCCHIONI MOD. SP5502 EQUIPAGGIA CON KIT INTERRUPTORE BIPOLARE A CHIAVE MOD. BRONCO SERIE MAXI COD. A45697 (GEODICO ALLA TAGLIAZIONE DELLA SERENA), PUN. N°1 TRASSO POCO MOD. STENO SERIE MAXI COD. A45698
	SCOTOLA DI DERIVAZIONE (BUCCHIONI P56 01/11/01 COD. 04841, EQUIPAGGIA CON RECELTORIO RADIO MOD. NET
	TRASMETTITORE RADIO

N.B. AREA NON OGGETTO
DI INTERVENTO

