



DATI CATASTALI: -

VARIANTE IN CORSO D'OPERA
RISTORANTE AZIENDALE TOROC

Spazio per U.S.L.

Spazio per U.T.C.

ELENCO DEGLI ELABORATI

ELAB.	OGGETTO DELLA TAVOLA	SCALA
AR - REL.1	Relazione Tecnica	
STATO AUTORIZZATO		
AR - PR.1	Pianta Piano Terra e Seminterrato P-2	1:100
AR - PR.2	Pianta Seminterrato P-1	1:100
AR - PR.3	Prospetti Garcerch - Prospetti e Sestori	1:200/1:100
VARIANTE IN CORSO D'OPERA		
AR - VA.1	Pianta Piano Terra e Seminterrato P-2	1:100
AR - PR.1	Pianta Seminterrato P-1	1:100
AR - PR.2	Prospetti e Sestori	1:50/1:100
AR - VA.2	Lav - Cui - Anodi e Arretratura	1:50
TAVOLE INTERVENTI		
AR - IN.1	Pianta Piano Terra e Seminterrato P-2	1:100
AR - PR.1	Pianta Seminterrato P-1	1:100
AR - PR.2	Prospetti e Sestori	1:100

CITTA' DI TORINO
19 NOV. 2003
SPORTELLO UNICO
SOLIDITA' PRIVATA



Il Progettista e DD.LL. Generale
ROBERTO DAL DEGAN Architetto
10126 Torino (TO)
Via Nuberto, 26 tel. 011-53.85.00 fax 011-53.71.50
e-mail: studio@robertodaldegan.it
P. Inv. 08458940015

Il Progettista e DD.LL. delle opere meccaniche
Ing. GUIDO NCELLI
10129 Torino (TO)
C.so Roselli, 66 tel. 011-580977-81 fax 011-5690730
e-mail: info@simtec.it, www.simtec.it
C.F. - P. IVA 07608570011



Il Committente:
Organizing committee for
the XX Olympic Winter
Games Torino 2006
Via Nave, 26/2/58
10126 Torino Italia


Il Progettista e DD.LL. per la ristorazione:
DANTE BAILETTI Architetto
40016 Snc, Giorgio di Porto (BO)
Via IV Novembre, 2 tel. 059-234997-234997-72.88
e-mail: d.bailetti@studioabacus.com
C.F. B.T. DNT 552248647 P. IVA 00016411209

Il Progettista e DD.LL. delle opere elettriche
C. CARZI
10070 Mosonara di Biagno (TO)
Via Mosonara, 31 tel. e fax 011-2629051
e-mail: carzi@weberday.com
P. IVA 06285500010

Elaborazione grafica STUDIO ABACUS S.a.s. San Giorgio di Piano (BO) Via IV Novembre n. 2 - E-mail: d.bailetti@studioabacus.com

ELABORATO: AR - PR 2	SCALA 1:100
PIANTA	DATA 30.09.2003
SEMINTERRATO P - 1	Nome file PROG P-1
	Pos. Arch. Dis.

A TERMINI DI LEGGE SI RISERVA LA PROPRIETA' DI QUESTO DISEGNO CON DIVIETO DI RIPRODURLO O RENDERSI COMUNIQUE NOTO A TERZI SENZA AUTORIZZAZIONE SCRITTA

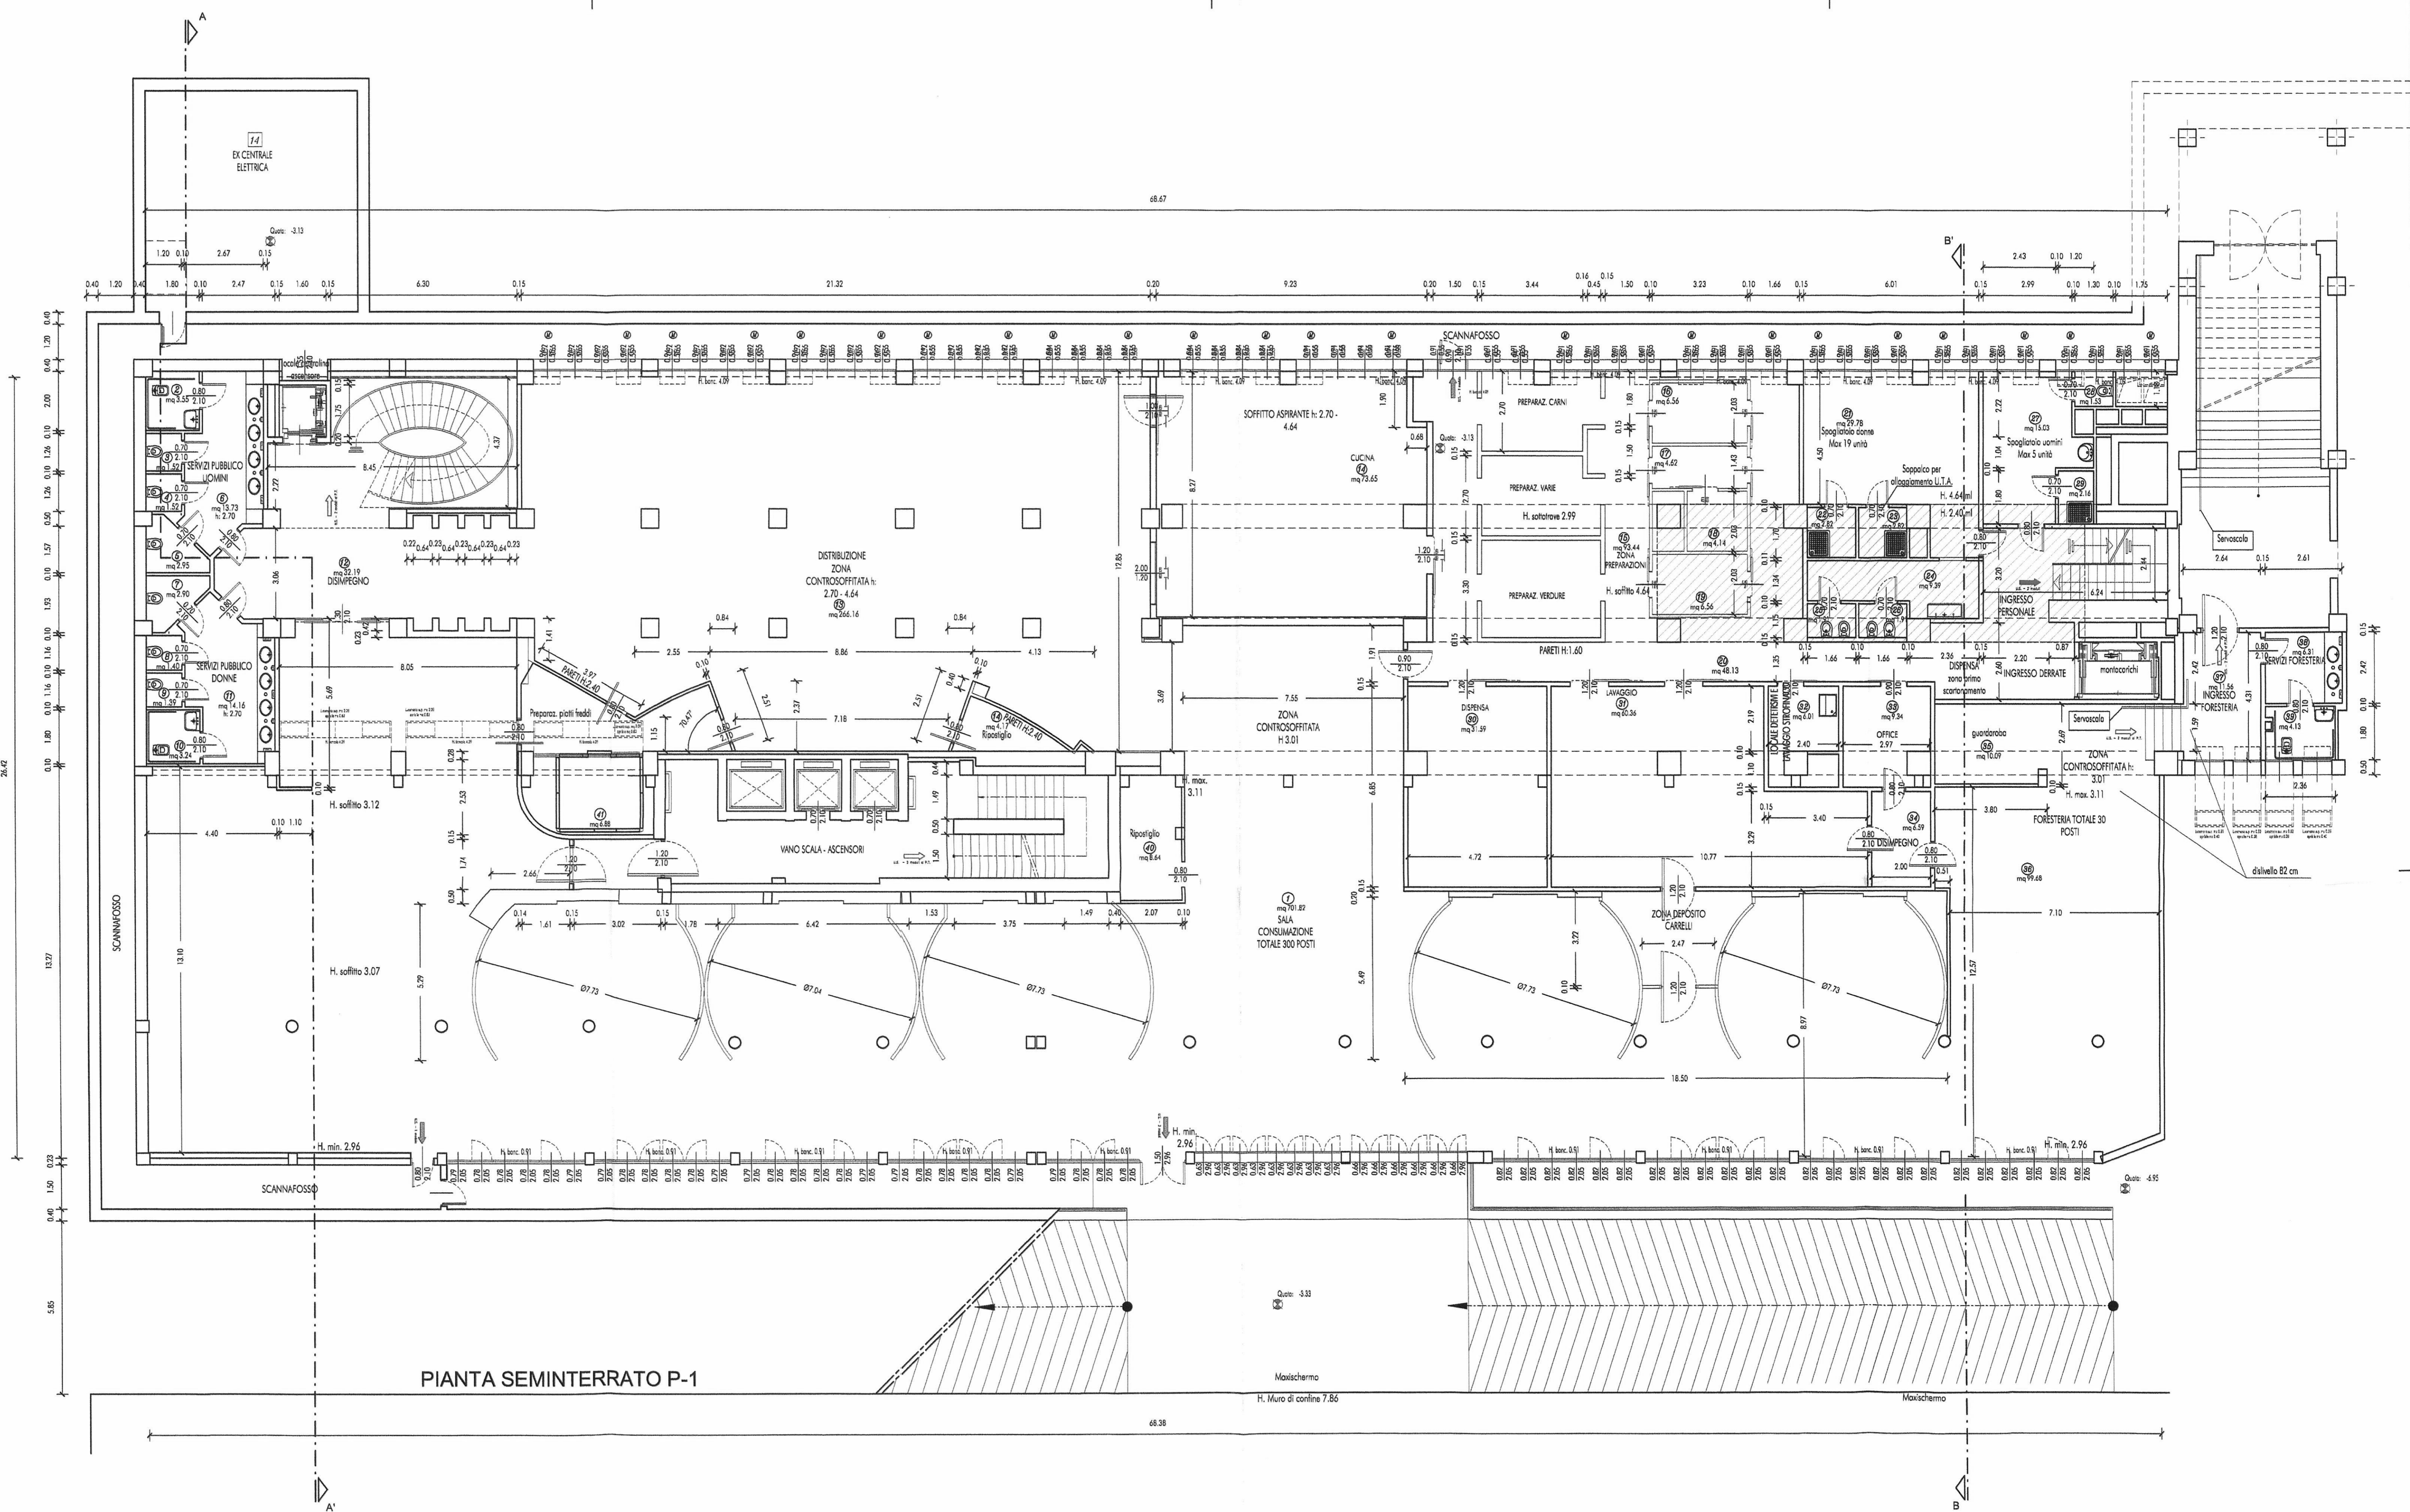

PIANTA SEMINTERRATO P-1