




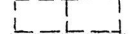

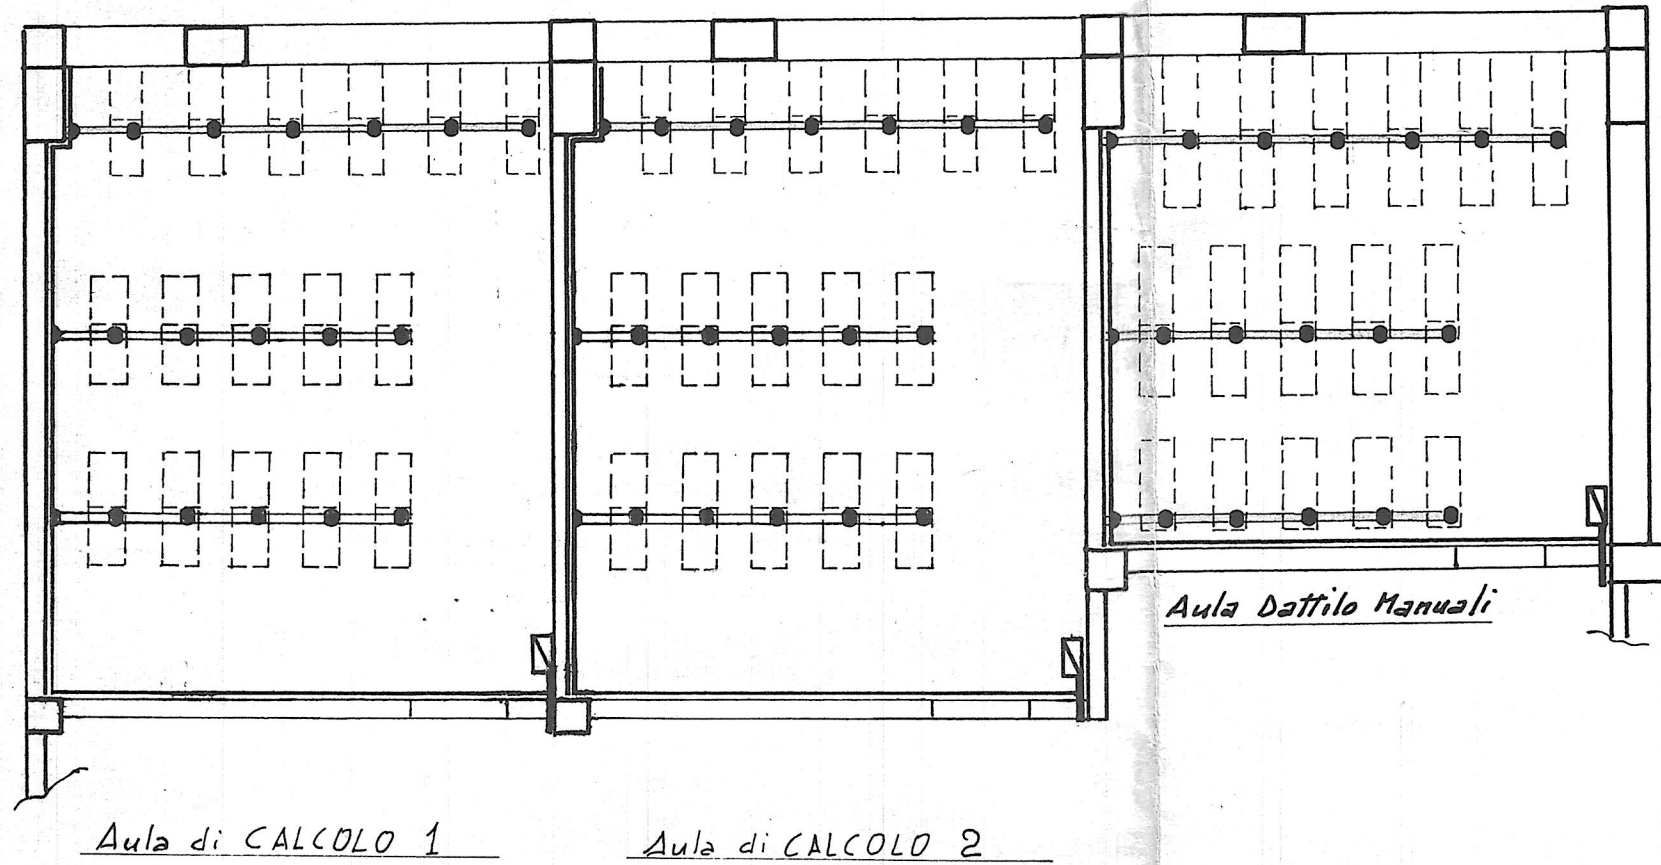


LEGENDA

-  Canalina metallica a pavimento
-  Torrette a pavimento
-  Canalina P.V.C. di distribuzione
-  Canalina P.V.C. 200x60 Esistente
-  Quadretto di protezione con differenziali
-  Banchi scolastici
-  Calata verticale



1	AGGIORNATO DOPO COSTRUZ.						7/3/86												
QUAN.	FIG.	MATERIALE e DIMENSIONI o DENOMINAZ.	PESO Kg.	FINITURA	PROCESSI	ATTREZZO o MODELLO	ORIGINE												
I		CITTA' DI TORINO SCUOLA ELEMENTARE "8 MARZO" Disposizione Torrette a pavimento Aule piano + 1,80																	
						<table border="1"> <tr> <th colspan="2">MODIFICHE</th> </tr> <tr> <td>A</td> <td>F</td> </tr> <tr> <td>B</td> <td>G</td> </tr> <tr> <td>C</td> <td>H</td> </tr> <tr> <td>D</td> <td>I</td> </tr> <tr> <td>E</td> <td>L</td> </tr> </table>		MODIFICHE		A	F	B	G	C	H	D	I	E	L
MODIFICHE																			
A	F																		
B	G																		
C	H																		
D	I																		
E	L																		
DATA	26.7.85	DATA		SCALE	1:100	5884	26 P												
DISEGNATO	<i>Ar.</i>	CONTROLLATO																	
SAIE		SOCIETA' AZIONARIA IMPIANTI ELETTRICI TORINO - MILANO		IL PRESENTE DISEGNO E DI NSI PROPRIETA' INTELLETTUALE. RIPRODUZIONE E USO VIETATI A TERMINI DI LEGGE SENZA NSI AUTORIZZAZIONE.		