

DATA: 22/5/85

BRONDOLO PIETRO
IMPIANTI ELETTRICI
 Via Amedeo Peyron 9 - 10143 - Torino
 tel. 75.82.95 - 75.20.98

NOTE:
 approvato da D.L. 6/6/85
 DIS: 3E

COMITENTE:
 COMUNE DI TORINO - RIP. 12

CANTIERE:
 MESSA A NORME IMP. ELETTR.
 ALBERGO CIMAROSA

IMPIANTI:
 PIANO SEMINTERRATO
 IMPIANTI VARI

mi affido a Brondolo
 e non brontolo più!


SIMBOLOGIA

	Plafoniera rotonda ad incandescenza
	" a fluorescenza 2x40W con schermo prismato
	" " 1x20W stagna IP 55 in policarbonato
	" " 2x20W " " " "
	" " 1x40W " " " "
	" " 2x40W " " " "
	" " 2x65W " " " "
	" " 1x20W di emergenza
	interruttore
	deviatore
	pulsante
	gruppo prese composto da: 1 int. aut. magn. 2x16A, 1 presa 2x10A, 1 da 2x16A
	" " " " " " 1 int. aut. magn. diff. 2x16A/003A, 3 prese schuko
	gruppo presa interbloccato a norme CEE monofase 2x16A + T
	" " " " " " trifase 3x16A + T
	citofono con alimentatore ed apriporta
	presa TV
	presa telefono
	quadretto di zona
	scatola di derivazione
	aspiratore
	presa per aspiratore con interruttore di comando


PIANTA SEMINTERRATO SCALA 1:100

H = 3.05

Impianto AD-FT secondo CEI 64-2 con tubo zincato

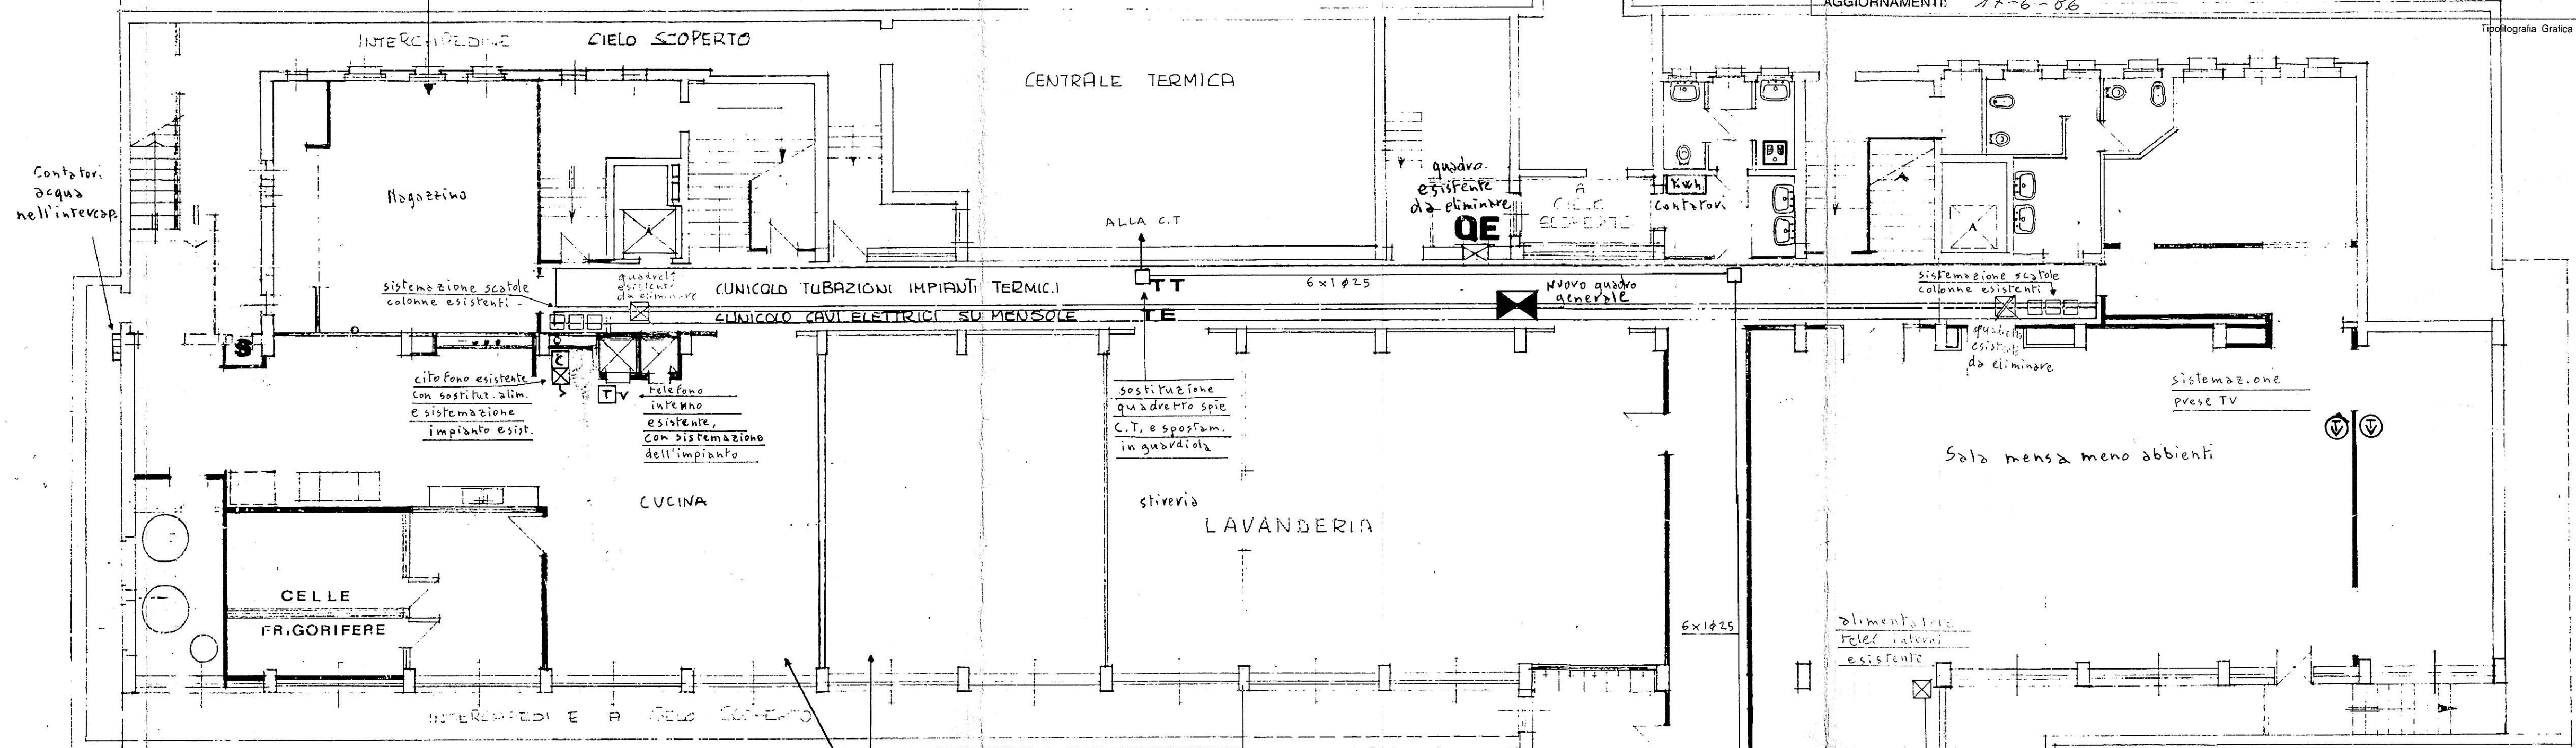

SEZIONE CUNICOLI SCALA 1:20

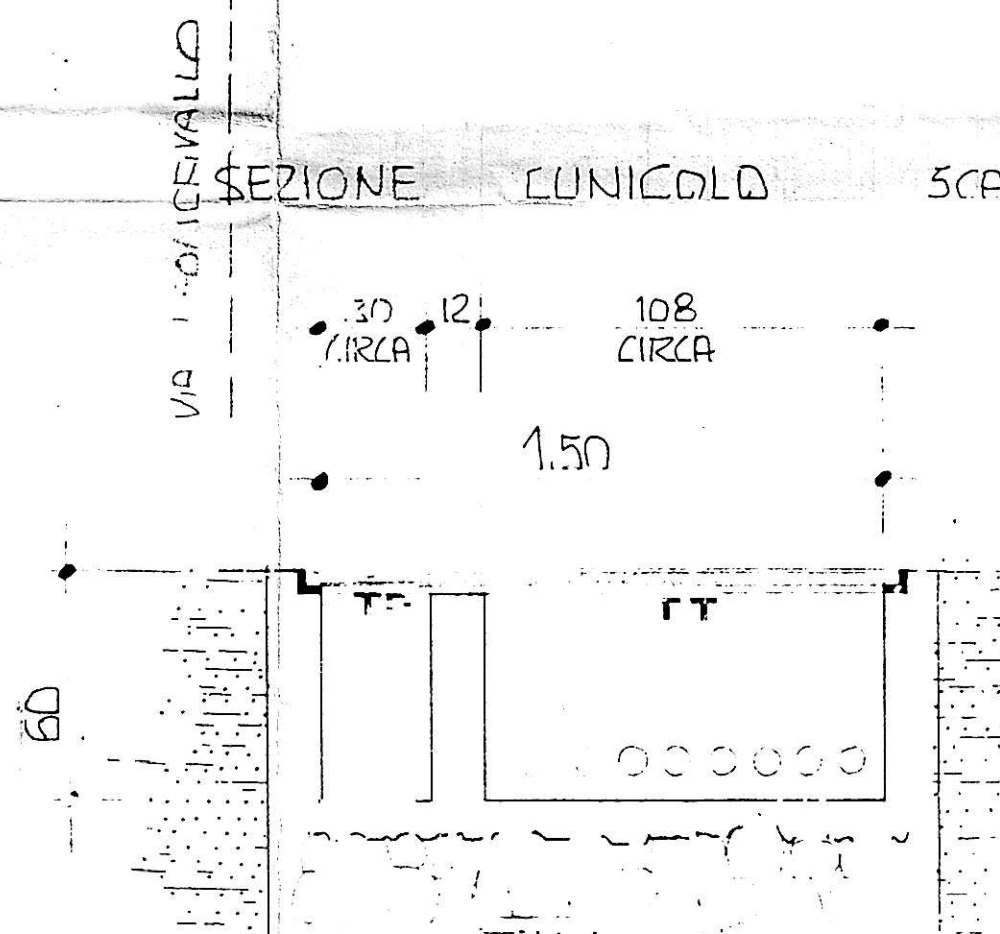

Impianto AD-FT secondo CEI 64-2 con tubo zincato

CITTÀ DI TORINO - UFFICIO TECNICO LL.PP.
 SETTORE TECNICO 1°

OGGETTO: Albergo - Cimarosa - Via Leoncavallo 86 TO	DENOMINAZIONE DELLA TAVOLA: Piano Seminterrato Impianti Vari (citofoni TV, S.I.P.)	5			
DATA: 6/6/85	DIS.		ING.	ING.C.S.	SUP. MQ 036
AGGIORNAMENTI: 17-6-86					

Tipografia Grafica Lessona