PROGETTISTA E DD.LL.
ROBERTO DAL DEGAN ARCHITETTO
Via Santa Teresa 15 - 10121 Torino
tel. 011.538.500/fax 011.537.150
E.mail: studio@archidaldegan.it

COMMITTENTE:
Organizing Committee for the XX Olympic Winter Games
Torino 2006
C.so Novara 96 - 10152 Torino

TIPO di LAVORO:
Ristrutturazione per allestimento uffici del fabbricato in Torino, Via Bologna n.74

TAVOLA:
Planta piano settimo
Impianto integration lab

TAV. 292-68

SCALA: 1:100

DATA: 07.06.2004

AGGIORNAMENTI:
AS-BUILT
LATO "A" 07.09.2004
LATO "B" 07.09.2004

PROGETTISTA E DD.LL. IMPIANTI TERMO-MECCANICI
simtec Progettazione, Consulenza, Direzione Lavori Impianti Tecnologici Civili ed Industriali
C.so ROSSELLI n°66 - 10129 TORINO -TEL.011/58.059.77 Fax 011/56.90.730 info@simtec.it

PROGETTISTA E DD.LL. IMPIANTI ELETTRICI
STP STUDIO TECNICO PROGETTAZIONE S.r.l. CAPITALE SOCIALE € 100.000 i.v.
VIA MAPPANO, 81 - 10070 GERMAGNANO (TO)
TEL. 011/8698081 - P. IVA e C.F. 08134210019
e-mail: stp.ds2@tiscalinet.it

ESECUZIONE IMPIANTI ELETTRICI
TEKIND Tekind srl
Tekind s.r.l. Tecnologie Industriali
10044 Pianezza - (TO) - Via Collegno, 45 bis
Tel. ++39 011 9661027 (r.a.) - Fax ++39 011 9664021
E-mail: info@tekindsrl.it

QUESTA TAVOLA E' VALIDA SOLO PER L'IMPIANTO ELETTRICO

LEGENDA SIMBOLI

SIMBOLO	DESCRIZIONE
	QUADRO ELETTRICO (SIMBOLO GENERALE)
	CANALINA IN PVC A PAVIMENTO – DISTRIBUZIONE F.M.
	CANALINA IN PVC A PAVIMENTO – DISTRIBUZIONE DATI
M M	CANALINA METALLICA ZINCATA
	SCATOLA DI DERIVAZIONE
	CANALIZZAZIONE VERSO L'ALTO/VERSO IL BASSO
	PRESA BIPASSO 2P+T 10/16A DA INCASSO E/O DA ESTERNO
	PRESA CEE INTERBLOCCATA CON FUSIBILI 2P+T-16A – 230V
	PRESA CEE INTERBLOCCATA CON FUSIBILI 3P+T-16A – 380V
	TORRETTA TRIFACCIALE TIPO CANAPLAST MONOIN EQUIPAGGIATA CON: n°2 INTERRUTORI MAGNETOTERMICI 2x16A, n°2 BIPRESE 2P+T-10/16A, n°2 PRESE SCHUKO 2P+T-16A. PREDISPOSIZIONE PER LINEA DATI
	BOILER ELETTRICO
	INTERRUTTORE BIPOLARE DA INCASSO
	SEGNALATORE OTTICO ACUSTICO DI RICHIESTA SOCCORSO BAGNO DISABILI
	PULSANTE A TIRANTE DI RICHIESTA SOCCORSO BAGNO DISABILI
F.C.	FAN-COIL
	POZZETTO PASSAGGIO CAVI
DOOR	VIDEOCITOFONO
	PUNTO DI ALIMENTAZIONE GENERICO

LEGENDA SIMBOLI

SIMBOLO	DESCRIZIONE
	BOX TRIFILARE
T	N°3 TORRETTE: N° 1 TORRETTA ELETTRICA BIFACCIALE ENERGIA PREFERENZIALE EQUIPAGGIATA CON: –N°1 INTERRUTTORE MAGNETOTERMICO 6X10A –N°1 PRESA SCHUKO 2P+T-16A –N°3 BIPRESE 2P+T-10/16A N° 1 TORRETTA ELETTRICA BIFACCIALE ENERGIA CONTINUITA' EQUIPAGGIATA CON: –N°1 INTERRUTTORE MAGNETOTERMICO 6X10A –N°1 PRESA SCHUKO 2P+T-16A –N°3 BIPRESE 2P+T-10/16A N° 1 TORRETTA ELETTRICA BIFACCIALE PREDISPOSTA PER LINEA DATI
	CANALINA TRIFILARE IN PVC 72X33 INCASSATA A PAVIMENTO: –ENERGIA CONTINUITA' –ENERGIA PREFERENZIALE –TRASMISSIONE DATI
	SCATOLA DI DERIVAZIONE CON MORSETTIERA
	PRESA CEE INTERBLOCCATA SENZA FUSIBILI 2P+T-16A – 230V
	PRESA SCHUKO 2P+T-16A – 230V
	PULSANTE DI SGANCIO

Scrivanie a 3 piani (2530x800x2200 mm)
Scrivanie a 2 piani (2530x800x2200 mm)
Scrivanie ad 1 piano (1800x800 mm)

via Padova

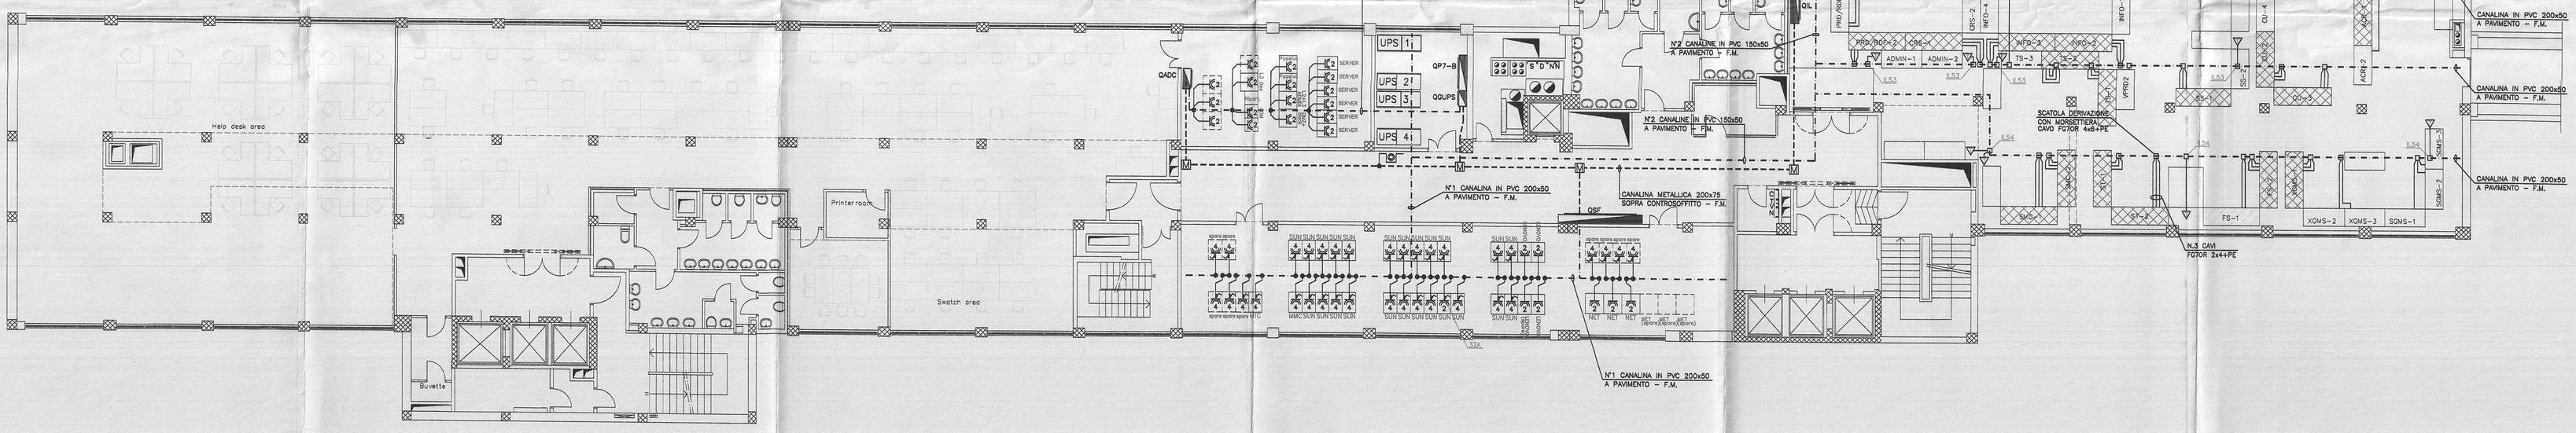

via Bologna

corte