

PROGETTISTA E IDLL

ROBERTO DAL DEGAN

ARCHITETTO

VIA MACENTIA, 36 - 10128 TORINO - TEL. 011-538.500

COMMITTENTE

Organizing Committee for the XX Olympic Games
Torino 2006
torino2006
VIA NIZZA 262/58 - 10126 TORINO

TIPO DI LAVORO:

Manutenzione straordinaria del fabbricato sito in Torino, Via Bologna n° 78

TAVOLA:

PIANTA PIANO 2° INTERRATO - IMPIANTO DI TERRA

TAV.

290-04

SCALA: 1:100


AGGIORNAMENTI:

22/11/2004 AS-BULTI

DATA: 28/04/2003

PROGETTISTA E IDLL IMPIANTI ELETTRICI



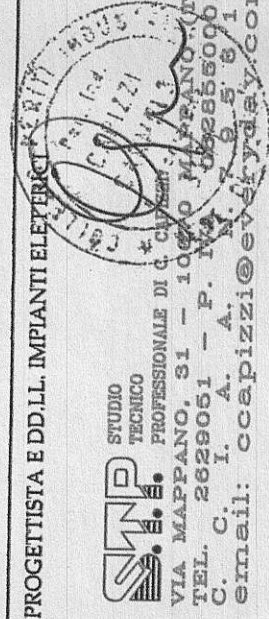

ESECUZIONE IMPIANTI ELETTRICI



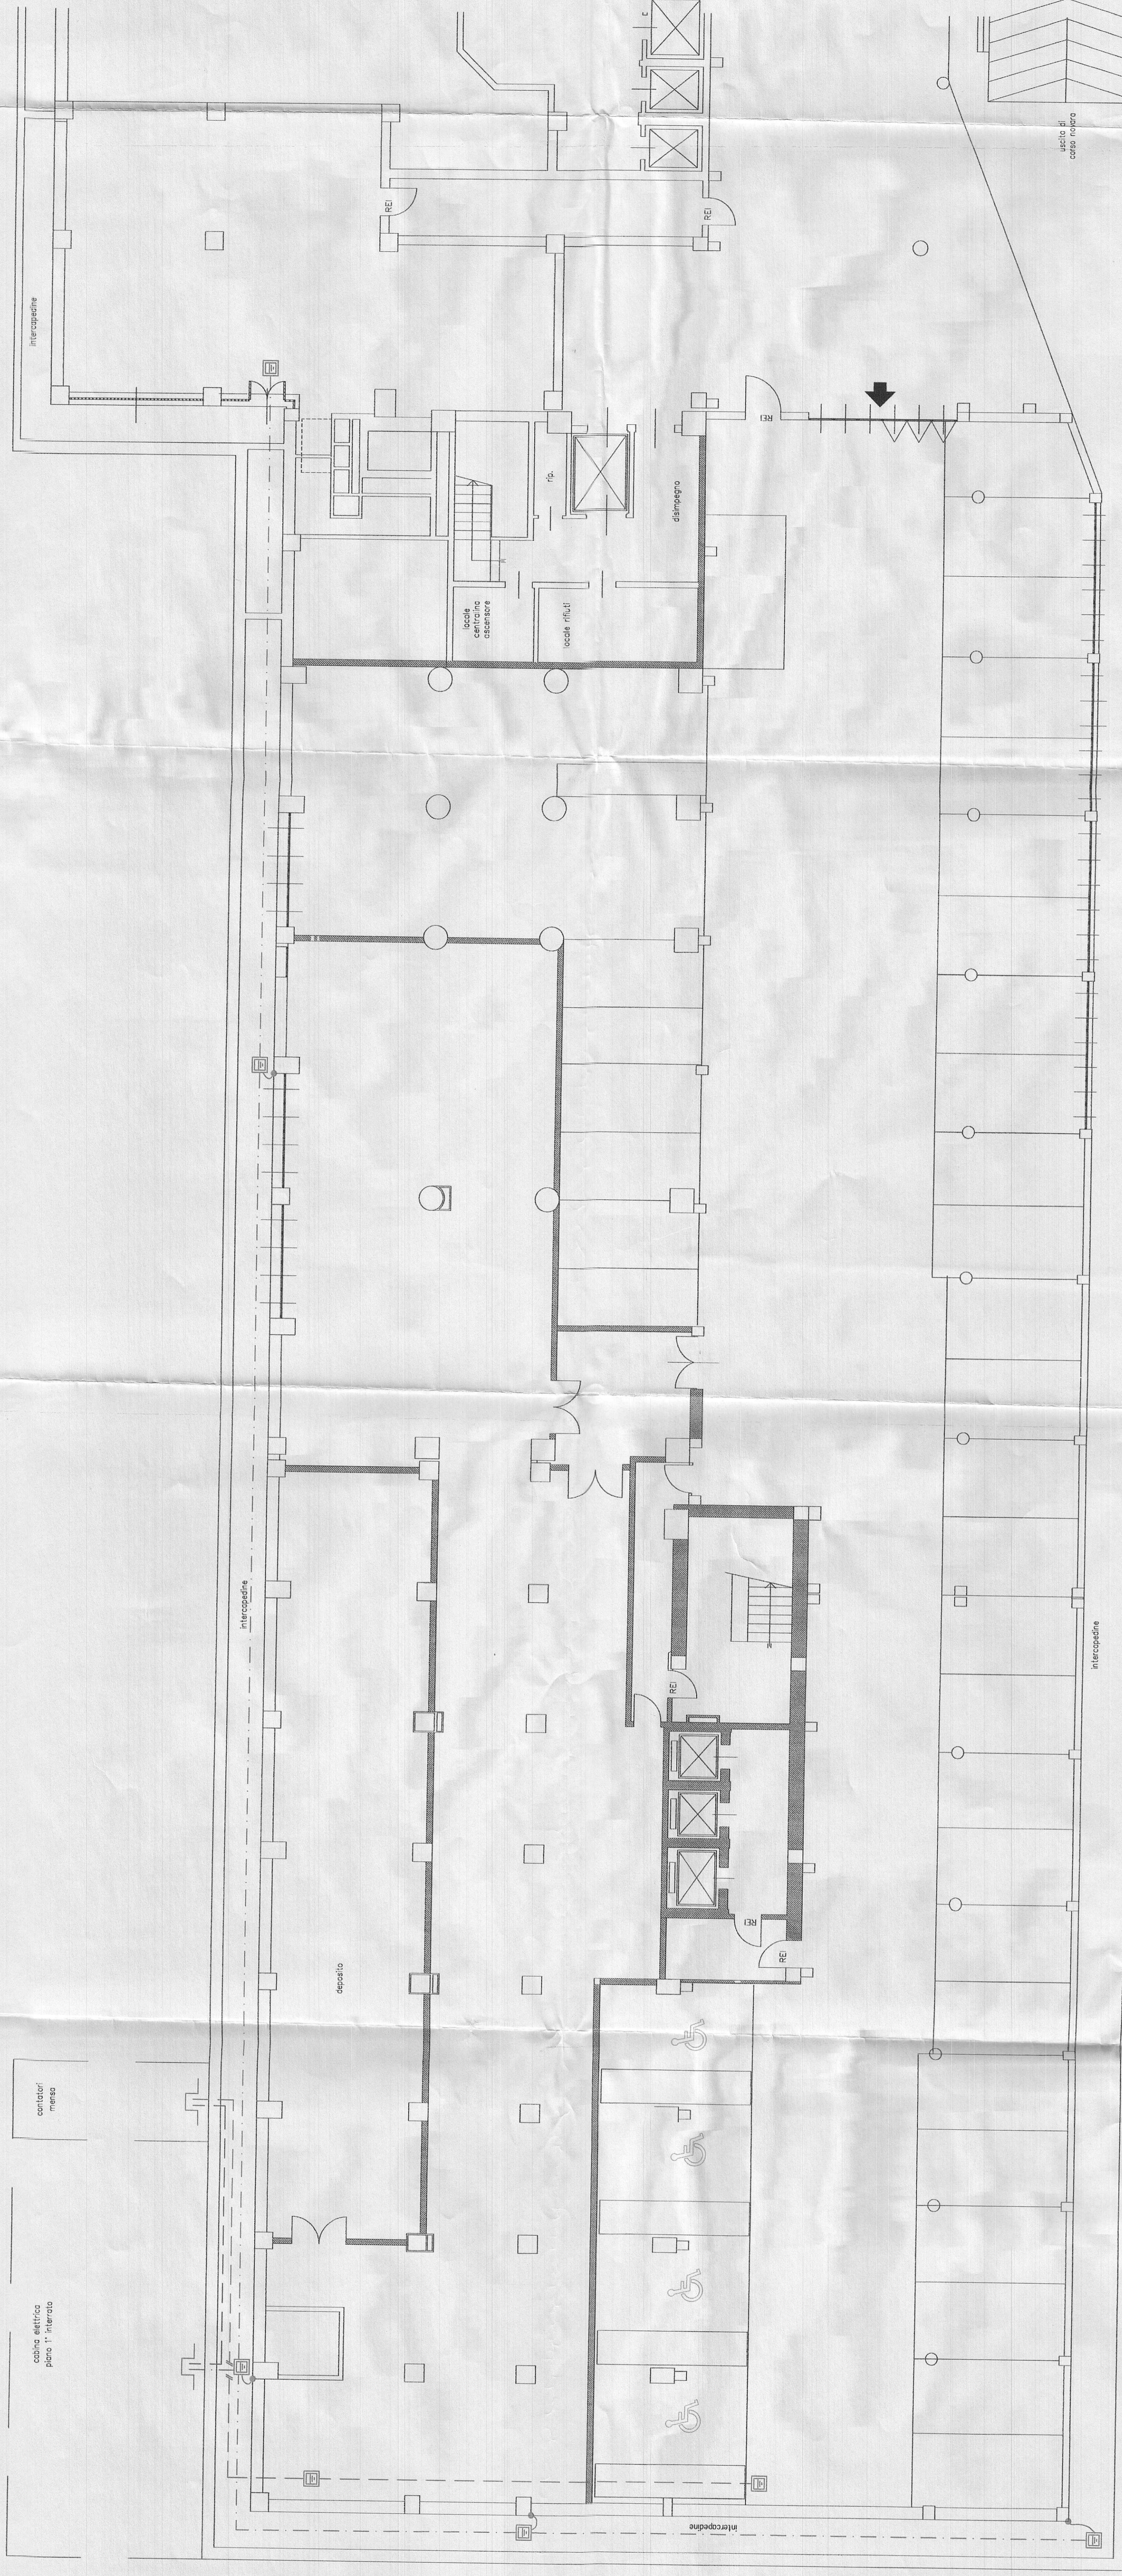

QUESTA TAVOLA E' VALIDA SOLO PER L'IMPIANTO ELETTRICO

LEGENDA SIMBOLI	
SIMBOLO	DESCRIZIONE
---	CORDA GIALLO-VERDE 240 mmq NUOVA POSA
---	CORDA GIALLO-VERDE 95 mmq ESISTENTE
---	CORDA IN RAME NUDA 95mmq INTERRATA ESISTENTE
[E]	FOZZETTO DI TERRA CON DISPERSORE ESISTENTE
[T]	PIASTRA EQUIPOTENZIALE