

DATA: 22/5/85
 Aggiornamenti fine lavori: 9/12/85
 SCALA: 1:100
 NOTE: approvato da D.L. 6/6/85
 4E

BRONDOLO PIETRO
IMPIANTI ELETTRICI
 Via Amedeo Peyron 9 - 10143 - Torino
 tel. 75.82.95 - 75.20.98

COMMITTENTE: COMUNE DI TORINO - RIP 1^a
 CANTIERE: MESSA A NORME IMP. ELETTR.
 ALBERGO CIMAROSA

mi affido a Brondolo
 e non brontolo piu'

CITTÀ DI TORINO - UFFICIO TECNICO LL.PP.
 SETTORE TECNICO 1°

OGGETTO: Albergo - Cimarosa -
 Via Leoncavallo 86 TO


DENOMINAZIONE DELLA TAVOLA:
 Piano Seminterrato
 Quadro Generale e di Zona

4

DATA: DIS. ING. ING.C.S. SUP. MQ
 AGGIORNAMENTI:


Tipografia Grafica Lessona

MODIFICHE AL QUADRO GENERALE

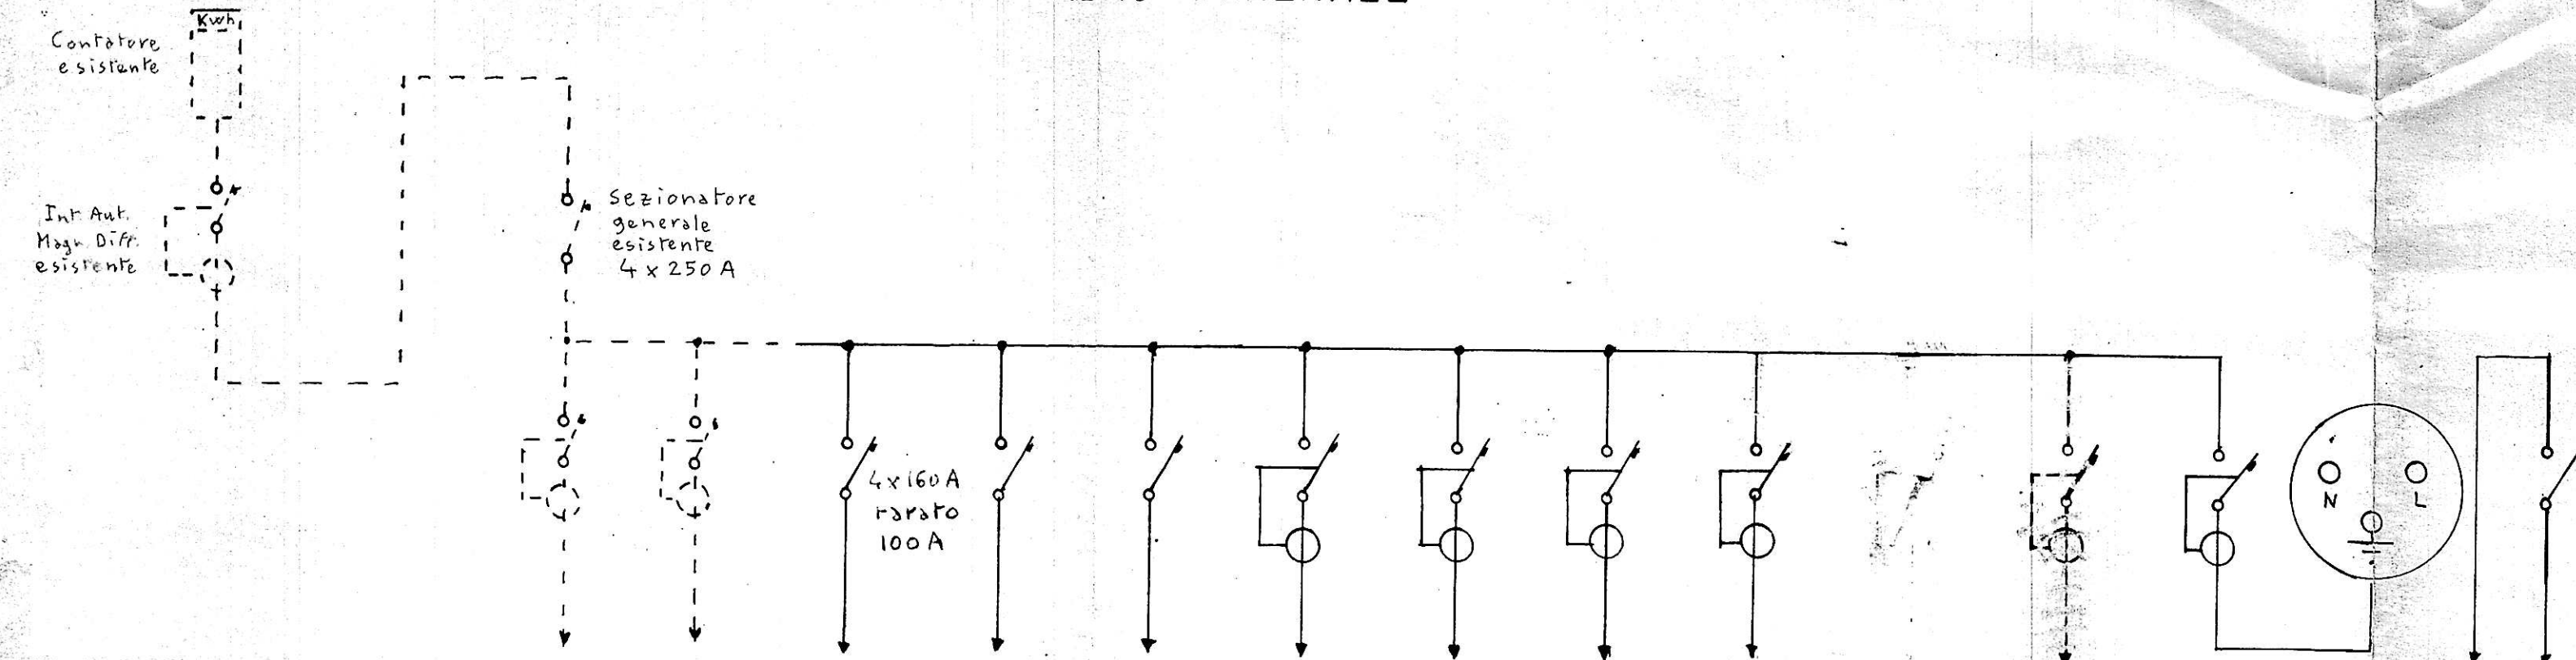


CALIBRO INTERRUPTORE	4x160A	4x60A	4x25A	4x10/0,3A	4x10/0,3A	4x16/0,5A	4x16/0,5A	Solo predispos.	2x16/0,5	CEE 2x16/T	1x10A	4x15/0,3A	2x10	2x10	2x10				
Riferimento Tabella 1	1	2	3	4	5	6	7		5				8	9	10				
Riferimento Tabella 2																			
SEZIONE LINEA	3 1/2 x 50+T	4 x 25+T	4 x 4+T	4 x 2,5+T	4 x 2,5+T	4 x 4+T	4 x 4+T		Fubo φ 25	2 x 2,5+T			2 x 1,5						
DENOMINAZIONE UTILIZZO	Partenze varie esistenti	Partenze varie esistenti	Quadretto lavanderia	Quadretto Cucina	Quadretto luce sala mensa meno abbienti	luce corridoi servizi emergente	luce laboratori vecchia stieria spogliatoi deposito ripostigli	Prese CEE laboratori, stieria vecchia, elicotteri, tel. int.	Prese CEE Spogliatoio Mensa Ventole	Scatola a disposizione per tavoli caldi sala mensa meno abbienti	Protezione presa per manutenzione	Prese per manutenzione	Interruttore interruzione pianificazione d'emergenza	Generale	luce retro mensa	luce A	pulsante A	luce B	pulsante B

QUADRETTO LUCI SALA MENSA

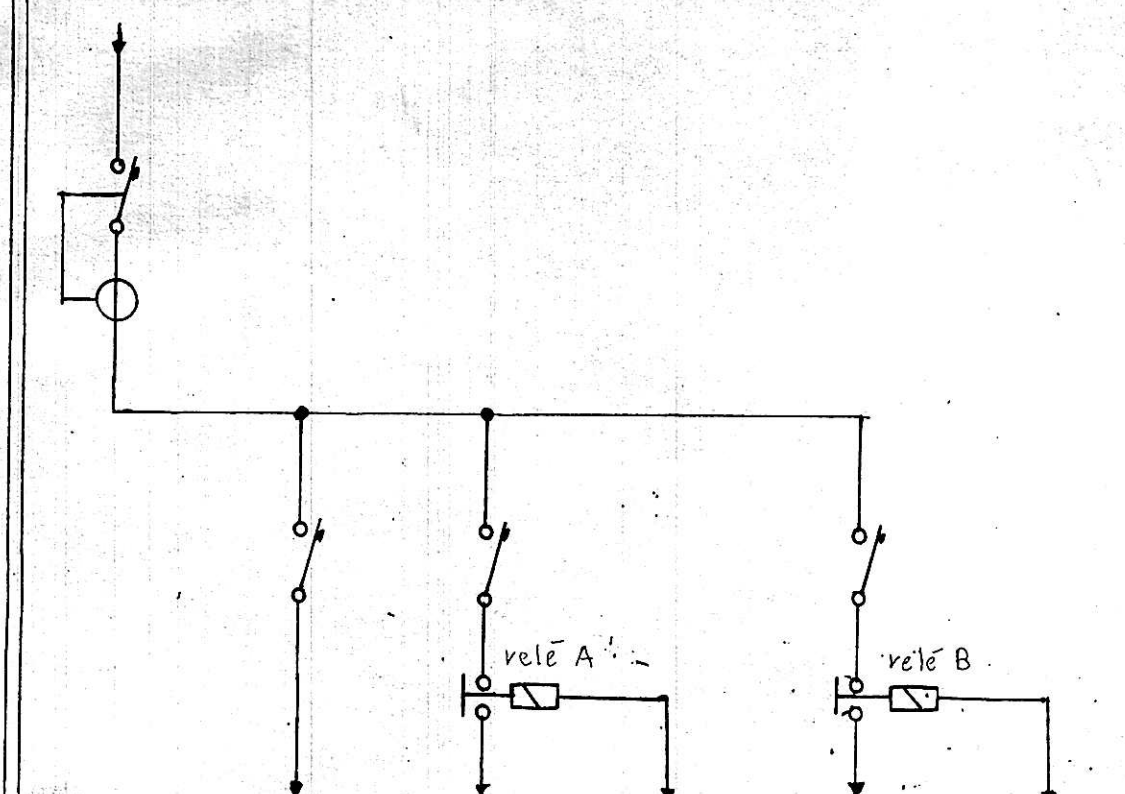


QUADRO LAVANDERIA

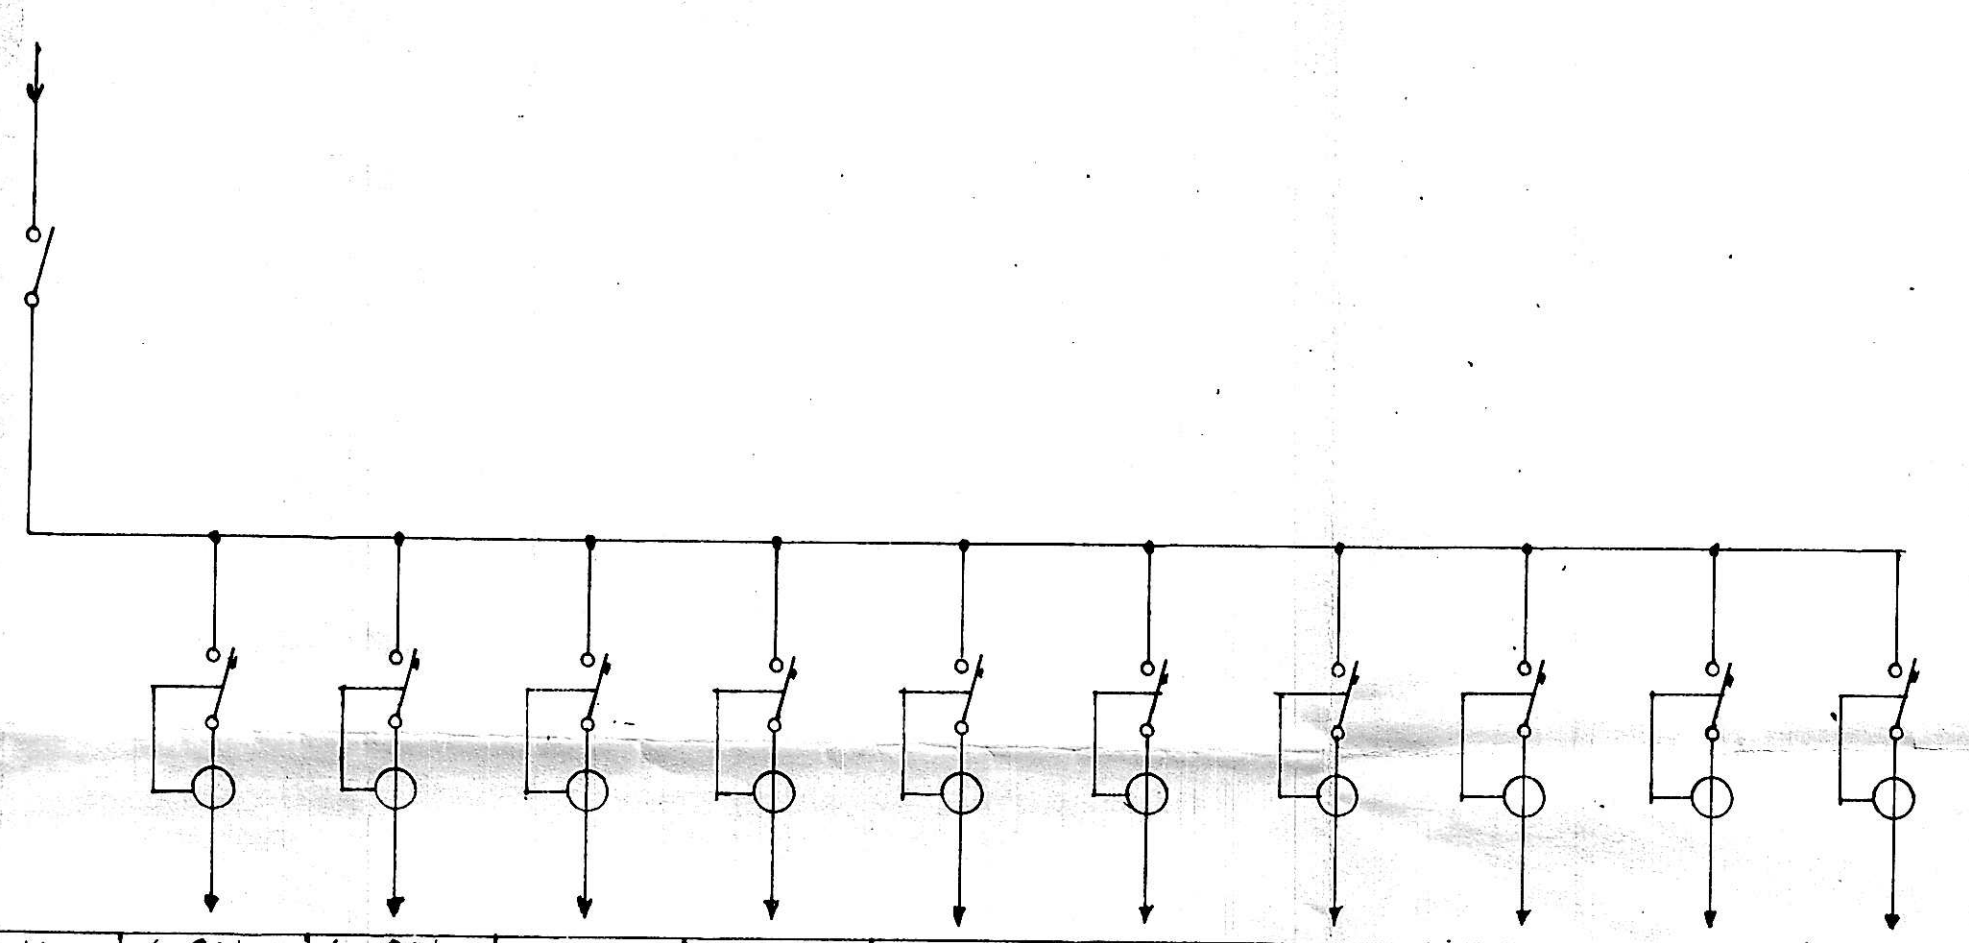

4x160	4x32/0,5	4x32/0,5	4x32/0,5	4x32/0,5	4x32/0,5	4x16/0,5	4x16/0,5	4x16/0,5	4x16/0,5	4x10/0,3A
6	7					8	9	10	11	
11	12	13	14	15	16	17				
GENERALE	Quadro Essiccatore	Prese CEE lavatrice nuova N°1	Idem N°2	Idem N°3	Idem N°4	Prese CEE tri fase e monofase per lavatrici	Prese CEE monofase per Vapore	Prese GP stieria, centrifuga, prese per Ventole	Prese P per stieria da soffitto	luce e luce emergenza

QUADRO CUCINA

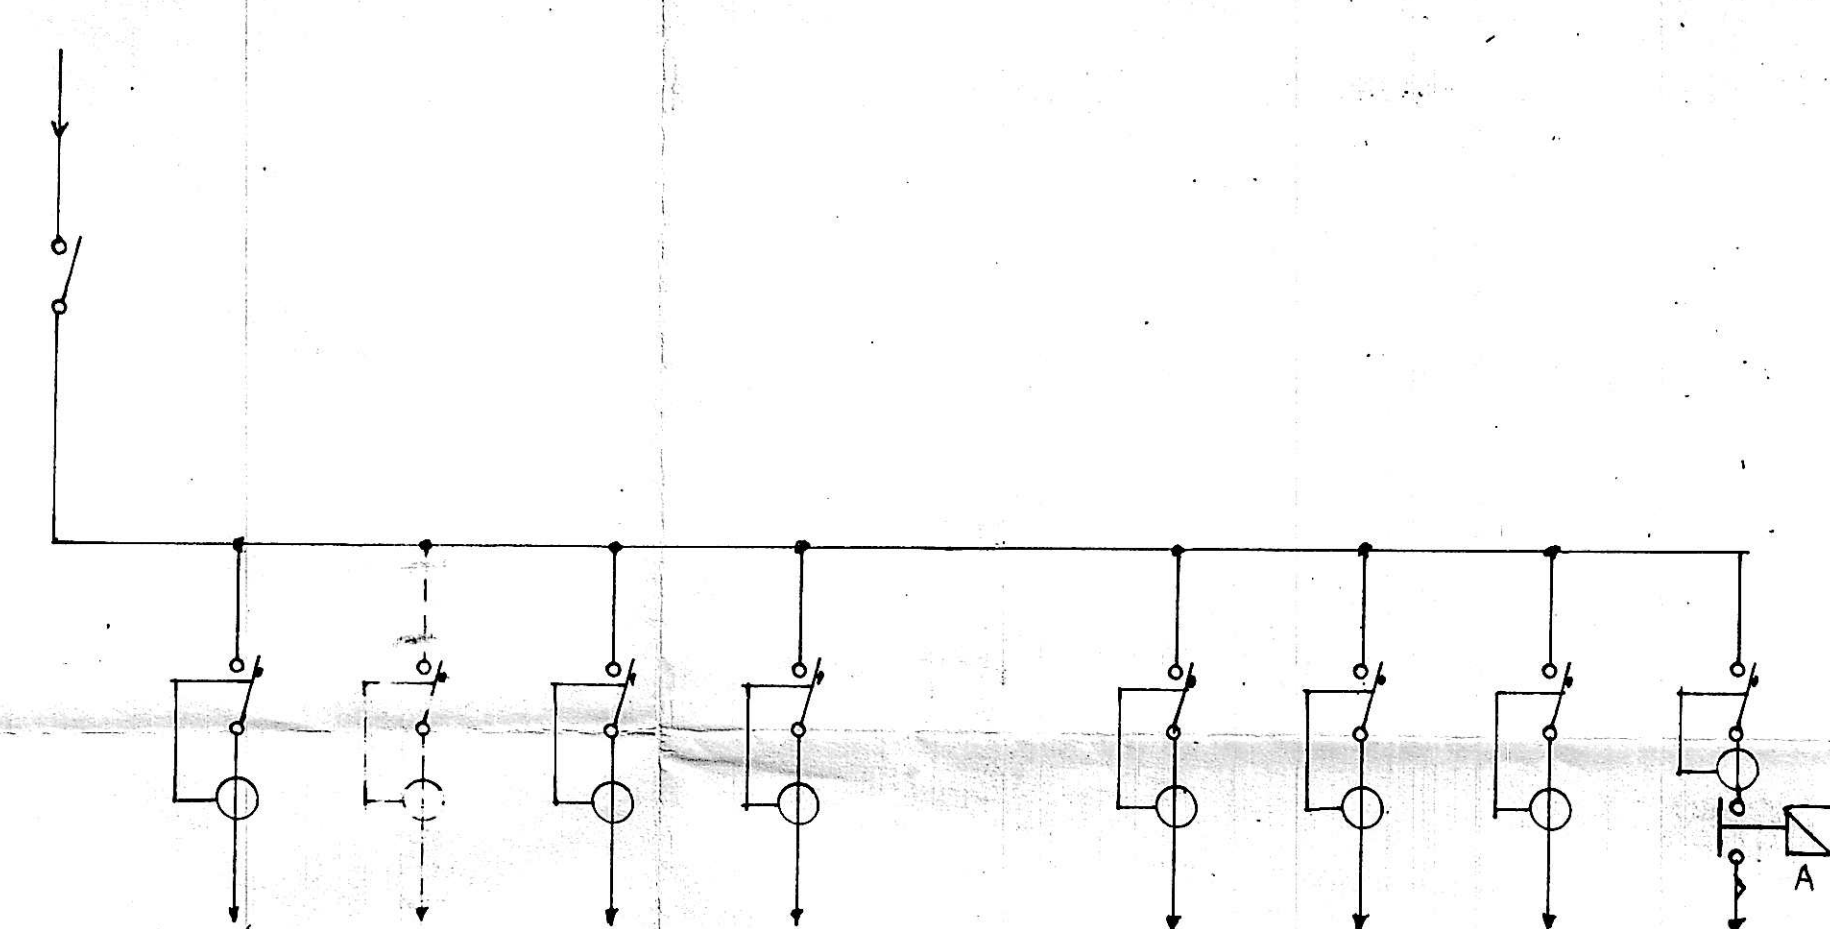

4x63A	4x25/0,3	Solo predispos.	4x25/0,5	4x25/0,5	4x16/0,5	4x16/0,5	4x10/0,3	4x32/0,5
12	13	14	15	16	17	18	19	20
21	22	23	24					
GENERALE	Autoclave	Celle frigorifere	Montacarichi N°1	Montacarichi N°2	Prese locali anti-celle frigorifere e scaldavivande, ventole	Prese banconi	luce e luce emergenza	aspiratore cappa

