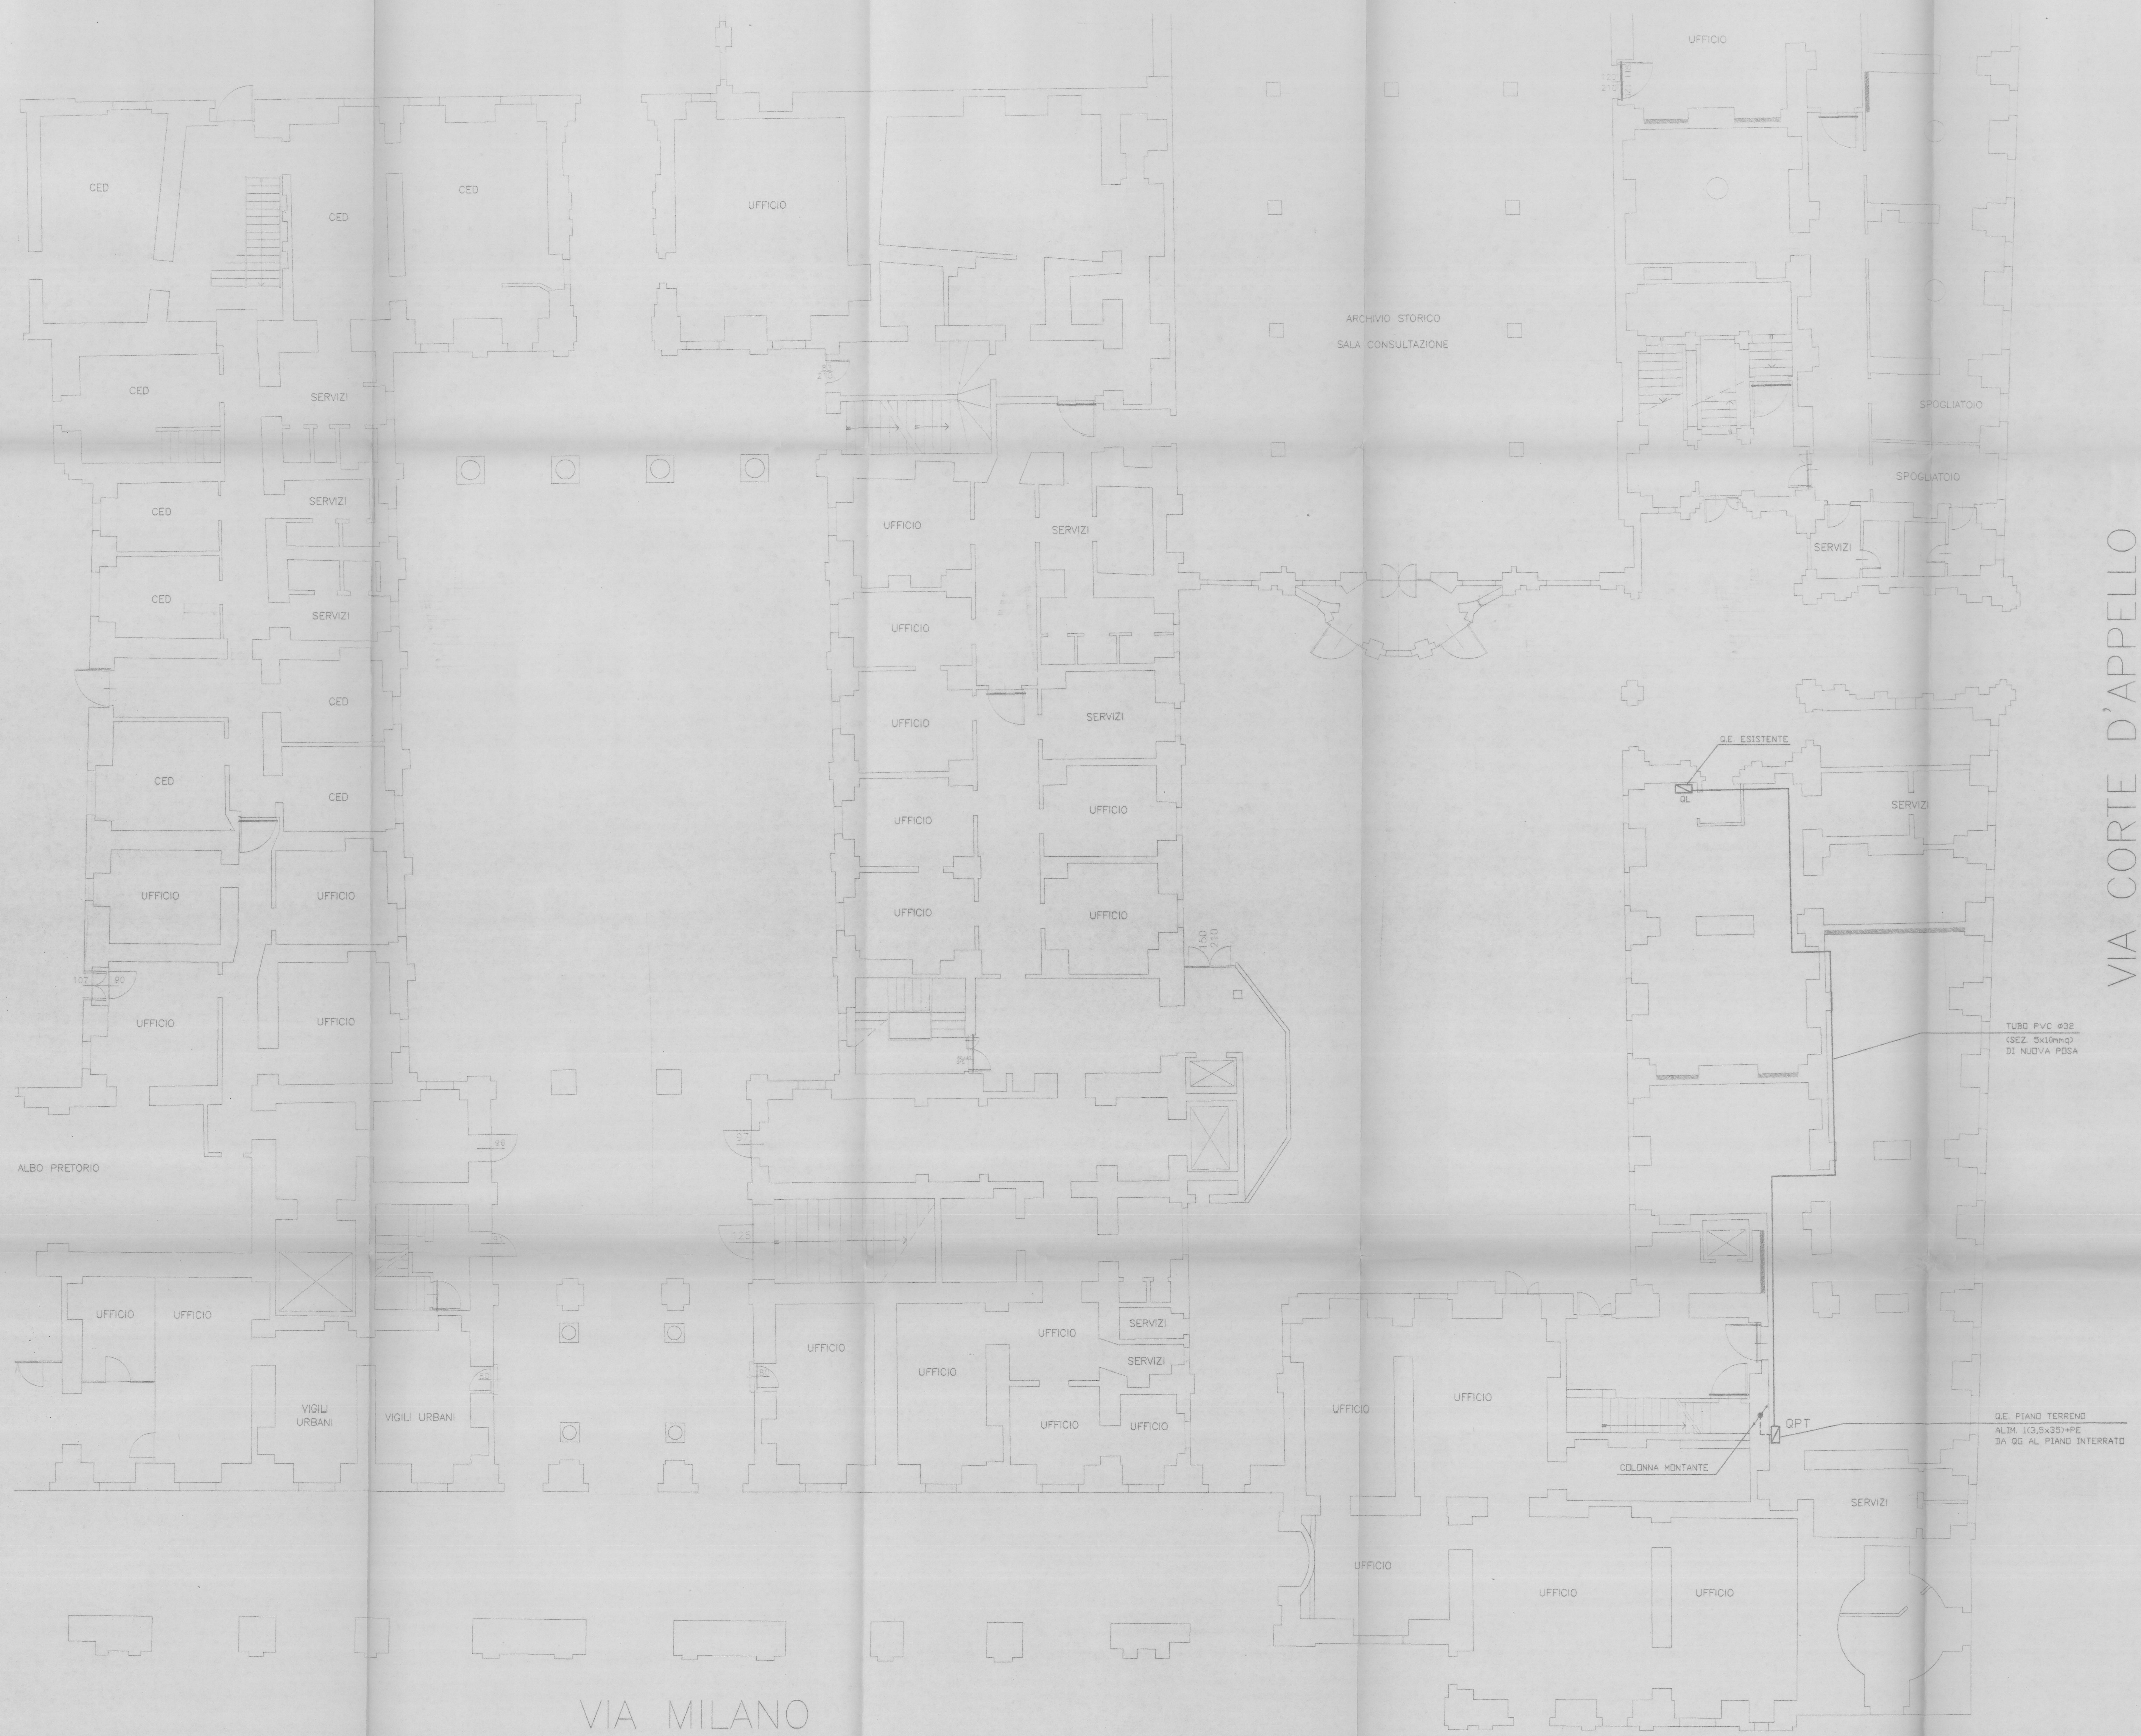

02610 2000 (ll) 11 S379

9615 PRESTAZIONE	96150302 FILE Tutti tranne 99 LAYERS	0302 DISEGNO N.	1 POS.	Maggio 2000 DATA	STATO FINALE DESCRIZIONE	C.C. OPERATORE

GT

GRUPPO TECNOIMPRESE s.r.l.

COMMITTENTE:
GT s.r.l.
VIA GUICCIARDINI, 3
10121 - TORINO

Ing. Edoardo CIARDIELLO n° 4484

CITTA' DI TORINO: OPERE DI ADEGUAMENTO DEGLI IMPIANTI ELETTRICI:
DEL PALAZZO CIVICO DI PIAZZA PALAZZO DI CITTA', 1 - TORINO
ALA LATO VIA CORTE D'APPELLO (CORTILE DEL BURRO)-PIANO TERREN[illegible]
IMPIANTI DI ILLUMINAZIONE-F.M.-CANALIZZAZIONI

SCALA 1/100

Il presente disegno e' di nostra esclusiva proprieta', ed e' sotto la protezione della legge sulla propri[illegible]ta' letteraria. Ne sono vietate per qualsiasi motivo la riproduzione e la cessione a terzi anche parziali.