IRIDE Aggiornamento documentale
N. 1371

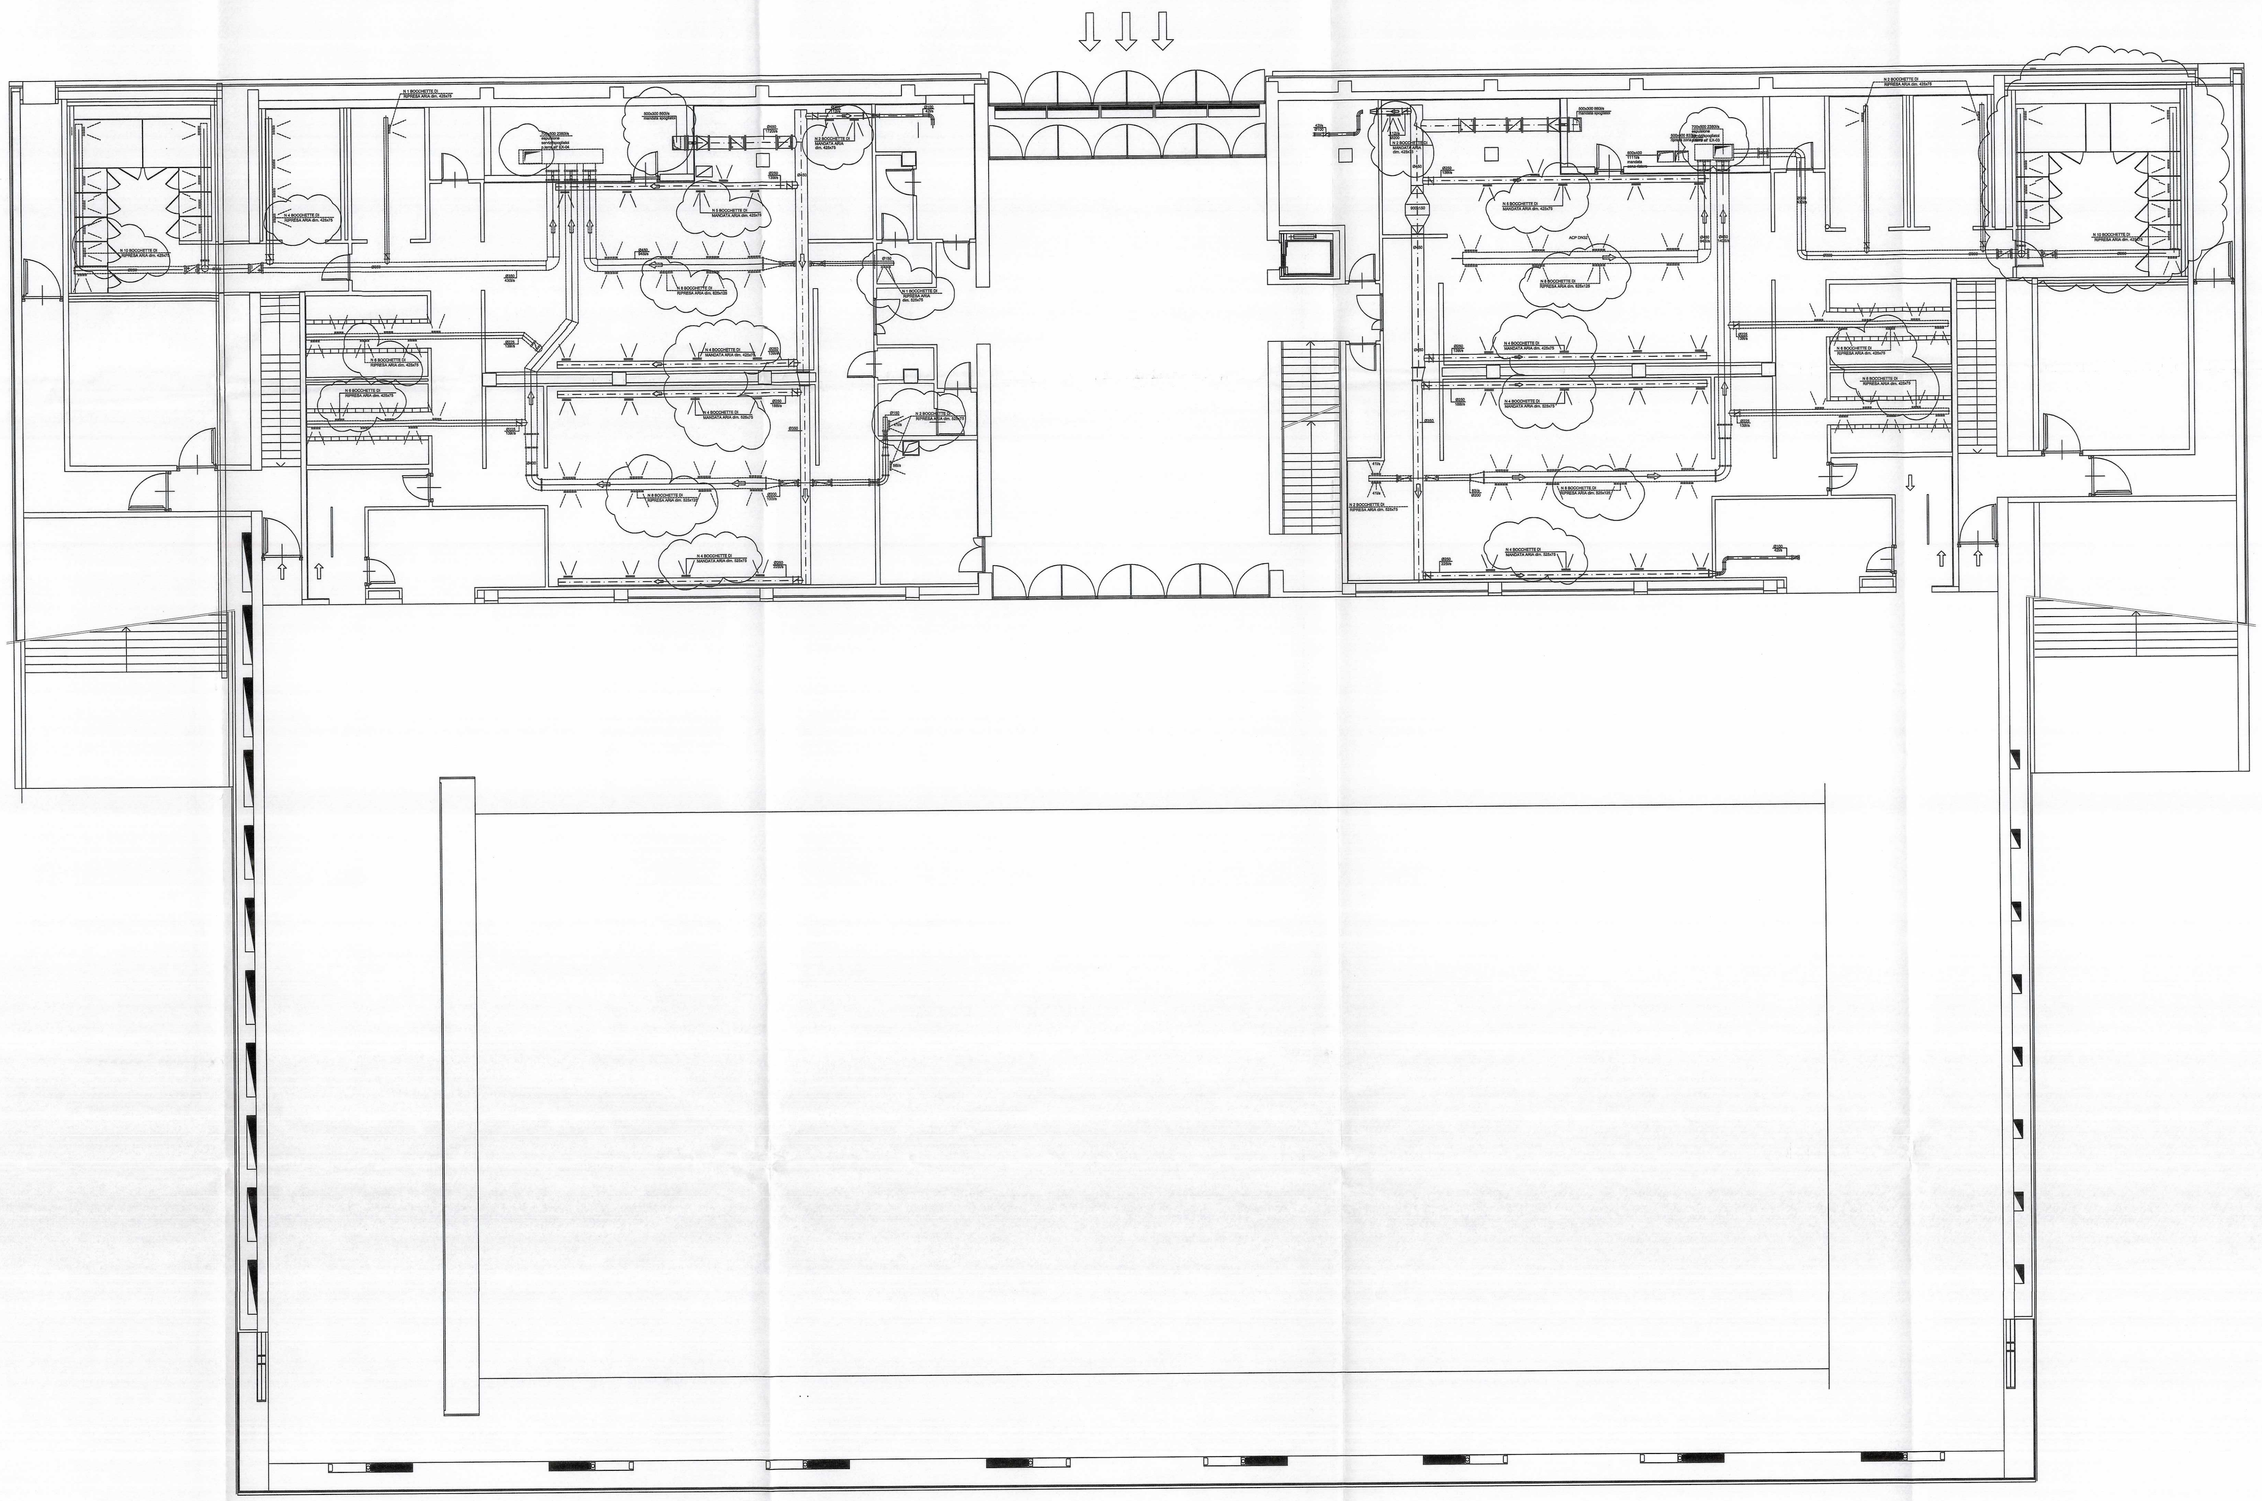

NOTA:

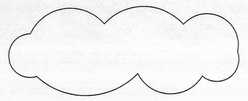

RACCHIUSE NELLE NUVOLETTE SONO INDICATE LE PARTI DI IMPIANTO REALIZZATE DA CO.I.L.

Rev	Data	Descrizione	Emesso	Verificato	Approvato
0	03/12/2010	AS BUILT	MLM	MRR	LCG

CLIENTE: IRIDE SERVIZI

CANTIERE: PALAZZO DEL NUOTO - TORINO

N° DISEGNO: 0 0 9 1 3 5 A I 5 2 A

IMPIANTO: DIFFUSIONE ARIA

RIF.: 135/09 COMM.: 1115 SCALA: 1:100

OGGETTO: DISTRIBUZIONE CANALI SPOGLIATOI LIVELLO +0

CO.I.L.

PROGETTAZIONE E COSTRUZIONE IMPIANTI TECNOLOGICI – CONDIZIONAMENTO – RISCALDAMENTO

CO.I.L. srl – Via Antonio Pacinotti 3 – 10098 Cascine Vica – Rivoli (TO) – Tel 011/9581763 – Fax 9571865 – P.IVA 02654750016 – e mail: info@coiliscalda-srl.it