


CITTÀ DI TORINO  
PALAZZETTO DELLO SPORT  
IMPIANTI ELETTRICI  
POSIZIONAMENTO DEL GRUPPO DI CONTINUITÀ  
PLANIMETRIA

Progettazione: AZIENDA ENERGETICA MUNICIPALE

Disegnato	Controllato	Data	Scala	Tavola N°
83-26-27		21/2/84	1:500	38
Disegno N°	Aggiornamenti (a) (b) (c)	1° 2° 3°		Visato

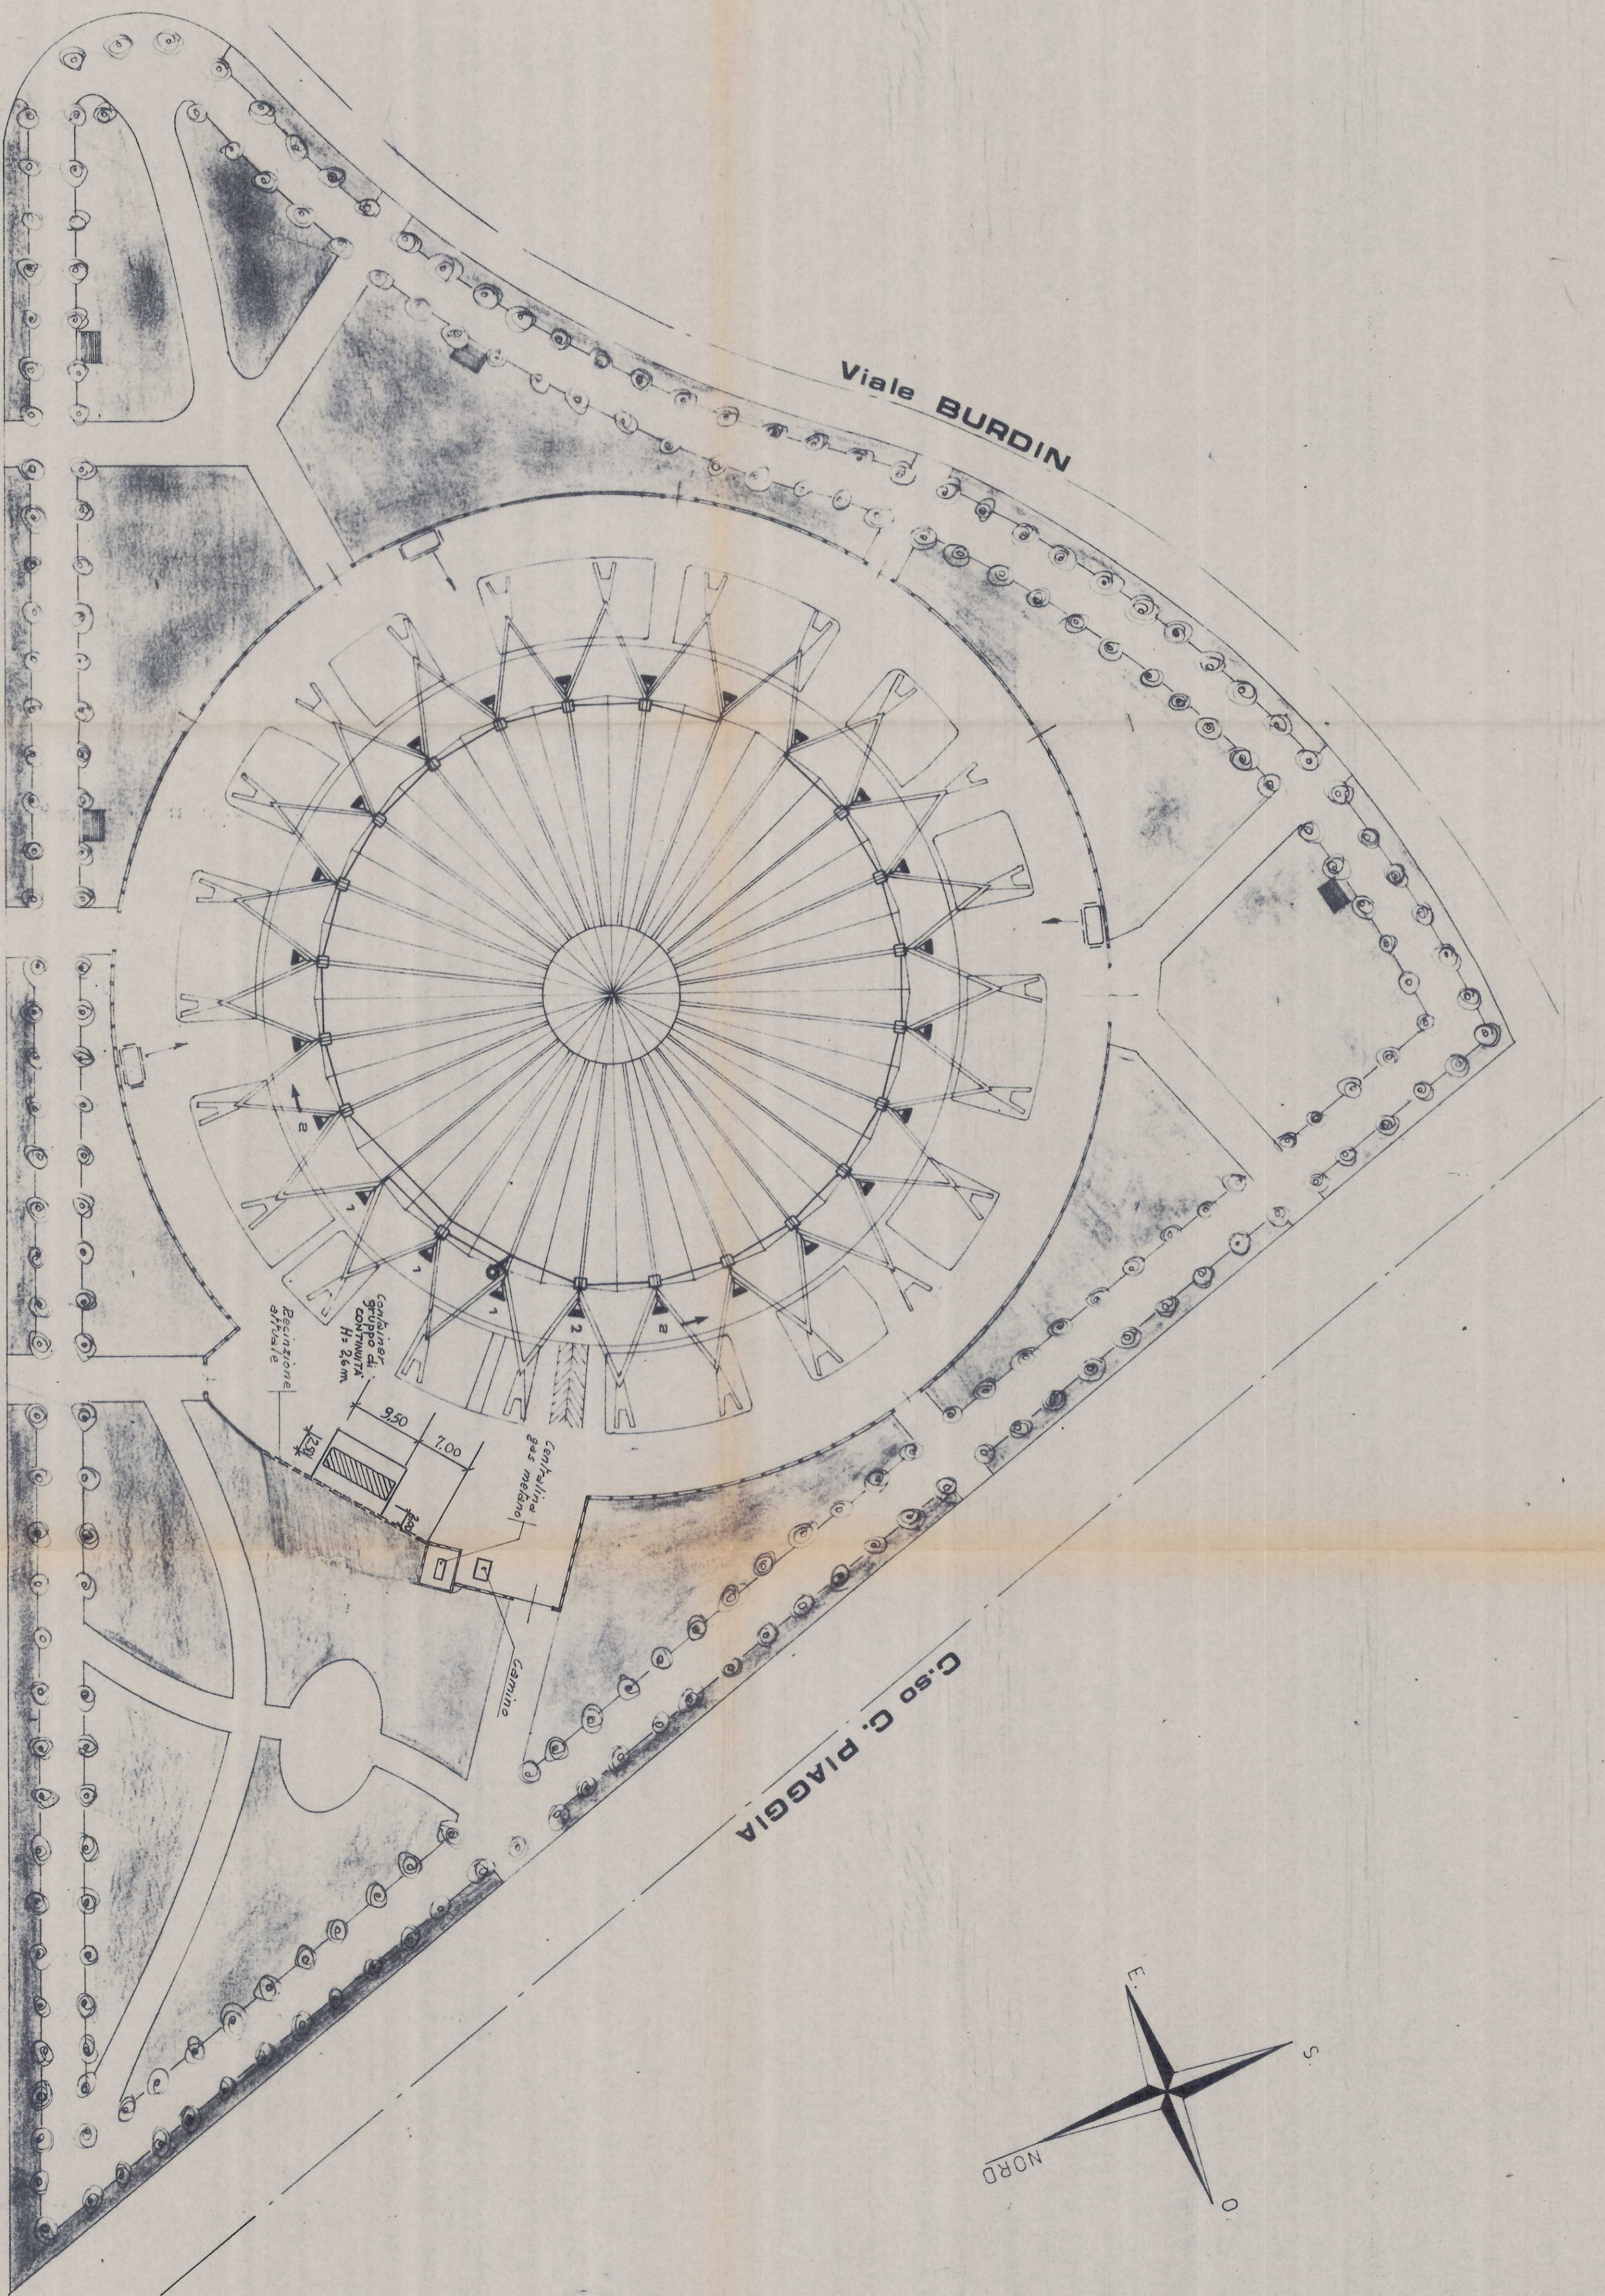

Viale L. BISTOLFI