PIANTA PIANO SETTIMO - Scala 1:50

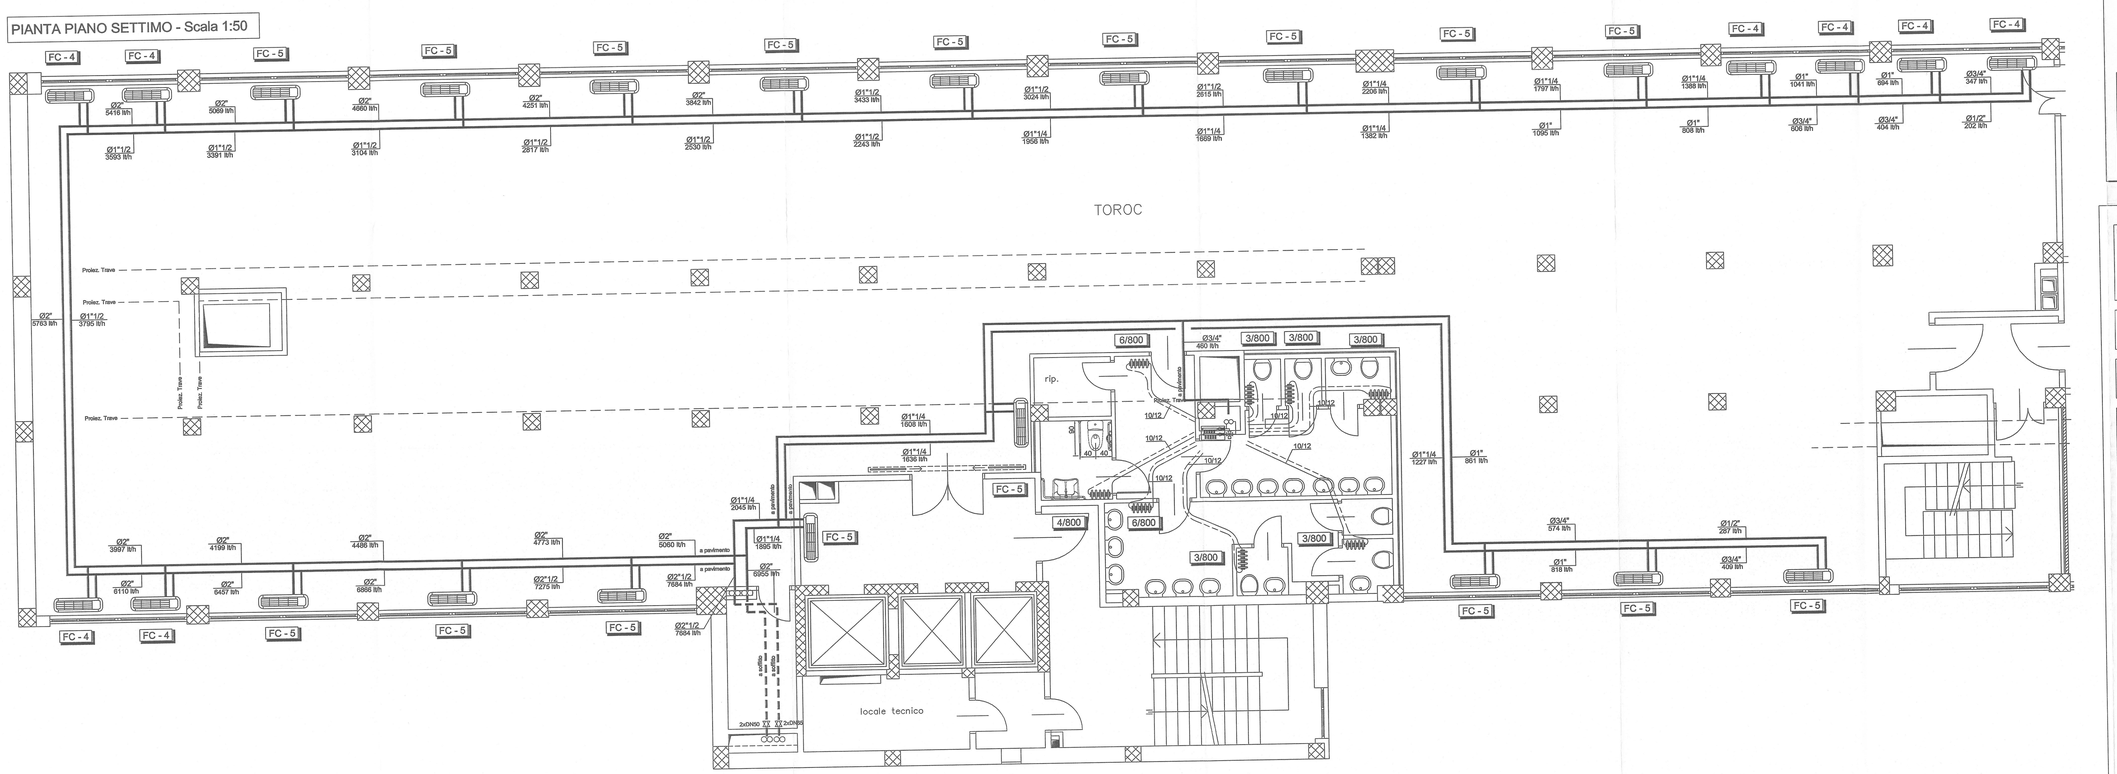

LEGENDA

TUBAZIONI MANDATA E RITORNO CIRCUITO DI RAFFRESCAMENTO REALIZZATE IN FERRO NERO TIPO MANNESMANN S.S. E COIBENTATE CON ISOLANTE A CELLULE CHIUSE SECONDO L10/91 (Idoneo per Acqua Refrigerata)

TUBAZIONI MANDATA E RITORNO CIRCUITO DI RISCALDAMENTO REALIZZATE IN FERRO NERO TIPO MANNESMANN S.S. E COIBENTATE CON ISOLANTE A CELLULE CHIUSE SECONDO L10/91 (Idoneo per Acqua Calda)

COLLETTORE DI DISTRIBUZIONE CORREDATO DA VALVOLA A TRE VIE COMPLETA DI SERVOCOMANDO (24V) PREDISPOSTA PER COMANDO DA TERMOSTATO/REGOLATORE AMBIENTE

TUBAZIONI MANDATA E RITORNO CIRCUITO RADIATORI REALIZZATE IN RAME RICOTTO PREISOLATE CON ISOLANTE A CELLULE CHIUSE SPESS. >6mm CORRENTI SOTTO PAVIMENTO (Coibentazione secondo L10/91)

VALVOLE DI INTERCETTAZIONE A SFERA

COLONNE MONTANTI REALIZZATE IN FERRO NERO TIPO MANNESMANN S.S. E COIBETATE ESTERNAMENTE CON ISOLANTE A CELLULE CHIUSE CIRCUITI DI RISC./RAFFRESC. (Spostamento Dal Controsoffitto a Sottopavimento)

RADIATORE A PIASTRE IN ALLUMINIO AD ALTO POTERE RADIANTE PREVERNICIATI (COLORE A SCELTA DELLA D.L.)

VENTILCONVETTORE A 4 TUBI E 2 BATTERIE PROVVISTO DI CARTER METALLICO, CON A BORDO VALVOLA A TRE VIE DI MISCELAZIONE, PANNELLO DI COMANDO CON SELETTORE VELOCITA' E TERMOSTATO AMBIENTE Mod."Micropro" - (MARCA "GALLETTI" - Mod. ESTRO)
(N.B.Prevedere Valvole di Intercettazione a sfera -n°2+2)

Dati Elettrici:

Modello	Pot. estiva	Port.H2O estiva	Pot. invernale	Port.H2O Invernale	Corrente max assorbita	Potenza Max	Tens.Alim.
FC - 1	1,13 Kw	194 l/h (Bisacco Ø1/2")	1,89 Kw	168 l/h (Bisacco Ø1/2")	0,16A	37W	230V 1F 50Hz
FC - 4	2,02 Kw	347 l/h (Bisacco Ø3/4")	2,30 Kw	202 l/h (Bisacco Ø1/2")	0,21A	46W	230V 1F 50Hz
FC - 5	2,38 Kw	409 l/h (Bisacco Ø3/4")	3,27 Kw	287 l/h (Bisacco Ø1/2")	0,27A	62W	230V 1F 50Hz
FC - 10	6,71 Kw	1,154 l/h (Bisacco Ø1")	7,91 Kw	680 l/h (Bisacco Ø1")	0,80A	182W	230V 1F 50Hz

PROGETTISTA E DD.LL.

ROBERTO DAL DEGAN

ARCHITETTO

VIA MAGENTA, 56 -10128 Torino - Tel. 011-538.500

COMMITTENTE:

Organizing Commettee for the XX Olympic Games
Torino 2006
via Nizza 262/58 - 10126 Torino

TIPO di LAVORO:

Ristrutturazione per allestimento uffici del fabbricato sito in Torino, Via Bologna n.74

TAVOLA: PIANTA PIANO 7°-Parte "B"
Impianto di Riscaldamento/Raffrescamento

TAV. AS-BUILT R-03/B
Palazzo

SCALA: 1:50

DATA: 10.2005

AGGIORNAMENTI:

PROGETTISTA E DD.LL. IMPIANTI TERMO-MECCANICI

simtec engineering

Progettazione, Consulenza, Direzione Lavori
Impianti tecnologici civili ed industriali
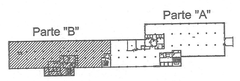
C.so ROSSELLI n°68 - 10129 TORINO - TEL.011/55.55.077 - 55.059.81
Fax.011/55.90.730
info@simtec.it