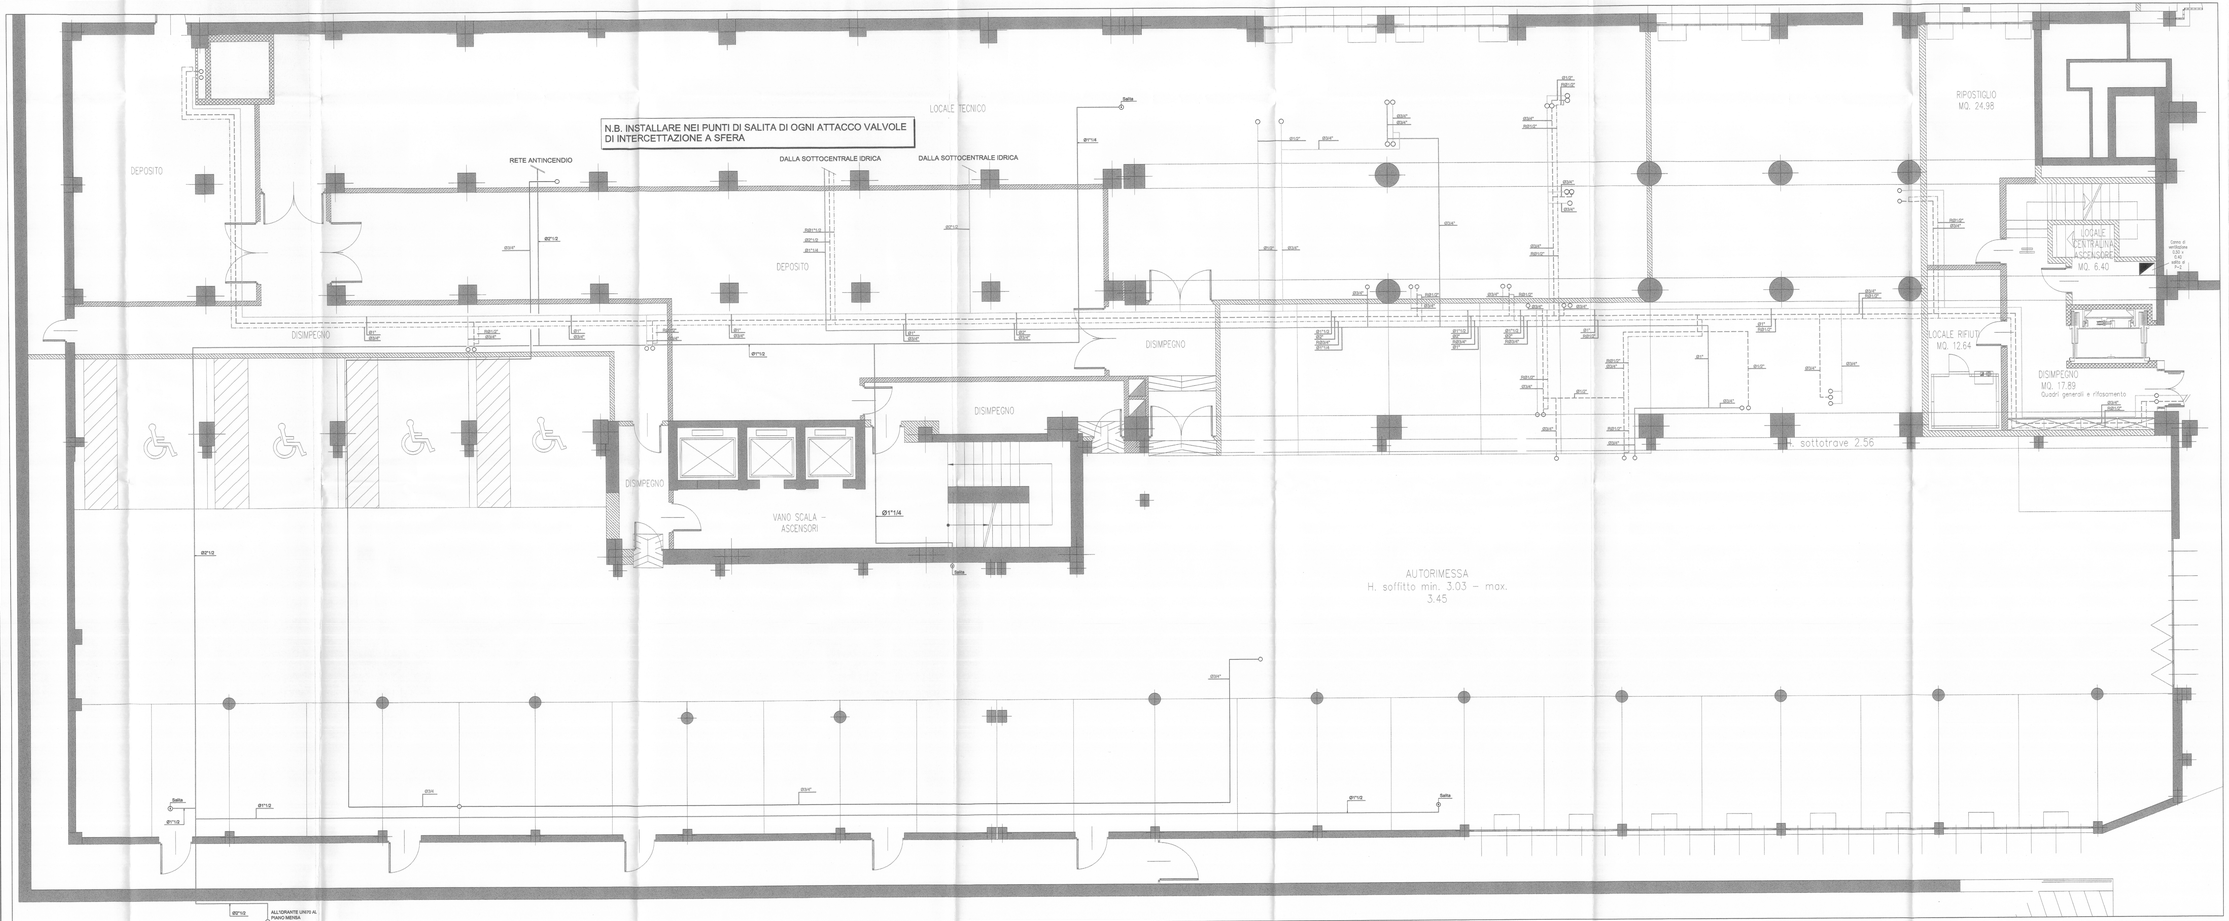

PROGETTISTA E D.LL.

ROBERTO DAL DEGAN

ARCHITETTO

VIA MAGENTA, 38 -10128 Torino - Tel. 011-538.300

COMMITTENTE:

Organizing Commettee for the XX Olympic Games Torino 2006 via Nizza 262/58 - 10126 Torino

TIPO di LAVORO:

Manutenzione straordinaria del fabbricato sito in Torino, C.so Novara n.96

TAVOLA: IMPIANTO IDRICO E ANTINCENDIO

Realizzazione ristorante aziendale - Piano Interrato

TAV.: AS-BUILT 10 — IMP. IDRICO/ANTINC.

SCALA: 1:50

DATA: 26.11.2003

AGGIORNAMENTI:

PROGETTISTA E D.LL. IMPIANTI TERMO-MECCANICI

simtec — Ingegneria, Consulenza, Direzione Lavori — Highest knowledge and engineering

C.so MORTARA n°88 - 10128 TORINO — TEL. e FAX 011/3030512

Tel. 011 / 56.05.977 - 56.05.581

Fax 011/56.90.120 - P.IVA 07060570013

PROGETTISTA E D.LL. IMPIANTI ELETTRICI

STUDIO TECNICO ASSOCIATO

Dott. Ing. S.r.l.

VIA MAPPANO, 91 - 10090 MAPPANO (TO)

Dr. Ing. ROBERTO A. VIGLIETTO

Dr. Ing. GIANLUCA VIGLIETTO

e-mail: gvigliet@arpnet.it

PROGETTISTA E D.LL. PER LA RISTRUZIONE

STUDIO ARCHITETTURA

DANTE BALESTI ARCHITETTO

10098 Rivoli (TO) - Via Piave, 38/A - Tel. e Fax 011/9585.211

IMPRESA ESECUTRICE

Lavorazione Impianti Condizionamento Termici Idrici Sanitari

Corso SOMMELLIER,17 10128 - TORINO TEL.011/56.83.656-FAX 011/56.83.542