



# CITTA' DI TORINO

ALLOGGIO CUSTODE  
VIALE LUIGI HUGUES, 10

IMPIANTI GAS PER USO COTTURA

Titolare dell'Attività:



Esecutore:




## RILIEVO STATO DI FATTO

OGGETTO	PLANIMETRIA LOCALI E SCHEMA IMPIANTO	NOME FILE: HUGUES_10 AC
		RIFERIMENTO
		SCALA

REV	MODIFICHE	DATA	DISEGNATORE	ELABORATO 01
0	EMISSIONE	11-04-12	DORE EZIO	

A TERMINI DI LEGGE QUESTO DISEGNO E' DI NS. PROPRIETA' E NON POTRA' ESSERE COMUNICATO A TERZI O RIPRODOTTO SENZA NS. ESPLICITA AUTORIZZAZIONE

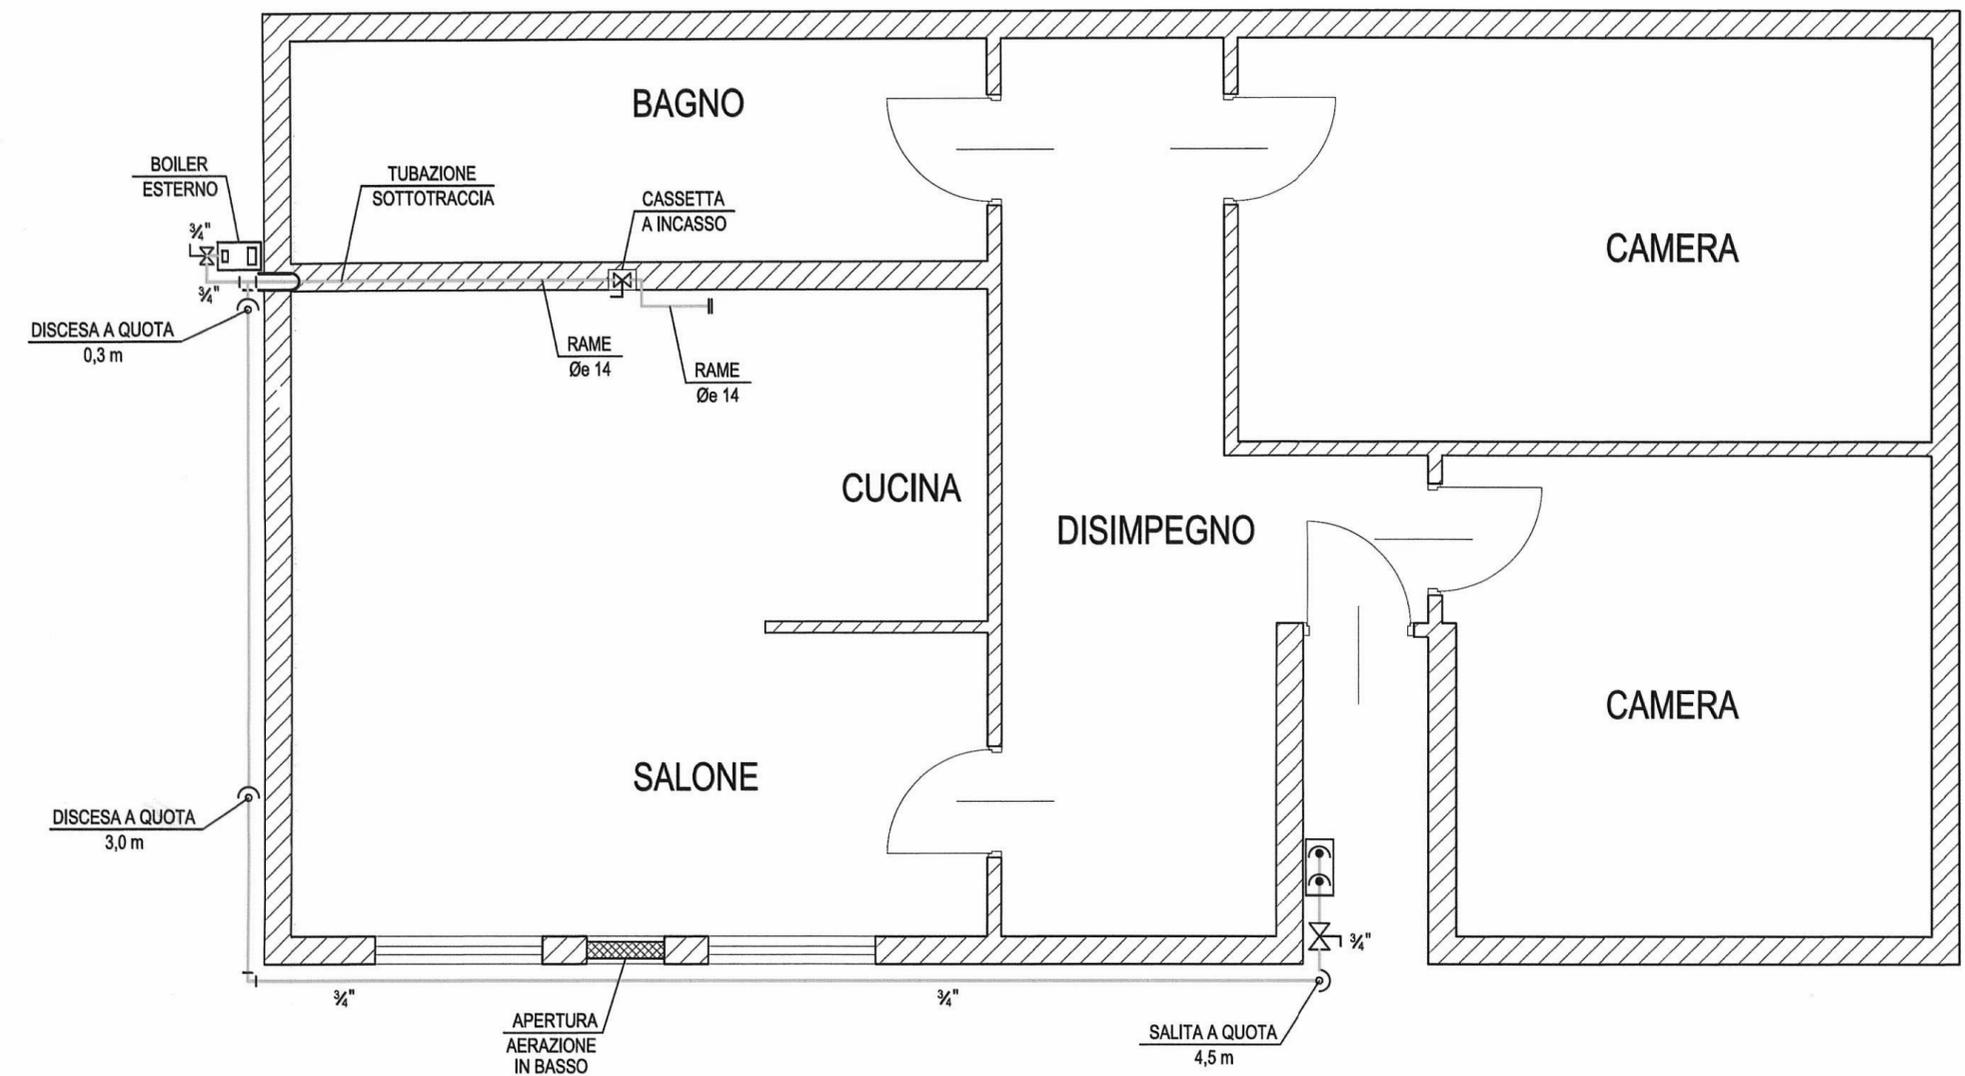

ALLOGGIO CUSTODE - VIALE LUIGI HUGUES, 10

### LEGENDA:

- CENTRALINA ELETTRONICA RILEVAZIONE FUGHE GAS
- CONDUTTORI ELETTRICI
- SENSORE FUMI
- SENSORE GAS
- DISCESA/SALITA TUBAZIONE
- VALVOLA DI INTERCETTAZIONE MANUALE
- ELETTROVALVOLA COLLEGATA AL RILEVATORE DI GAS
- MISURATORE
- TUBO GAS
- GUAINA CHIUSA VERSO L'INTERNO E SPIATO VERSO L'ESTERNO
- SCALDACQUA ISTANTANEO
- SCALDACQUA ACCUMULO
- PRESA DI AERAZIONE FISSA
- PENTOLONE
- GRANDE CUCINA