




PIANO -2

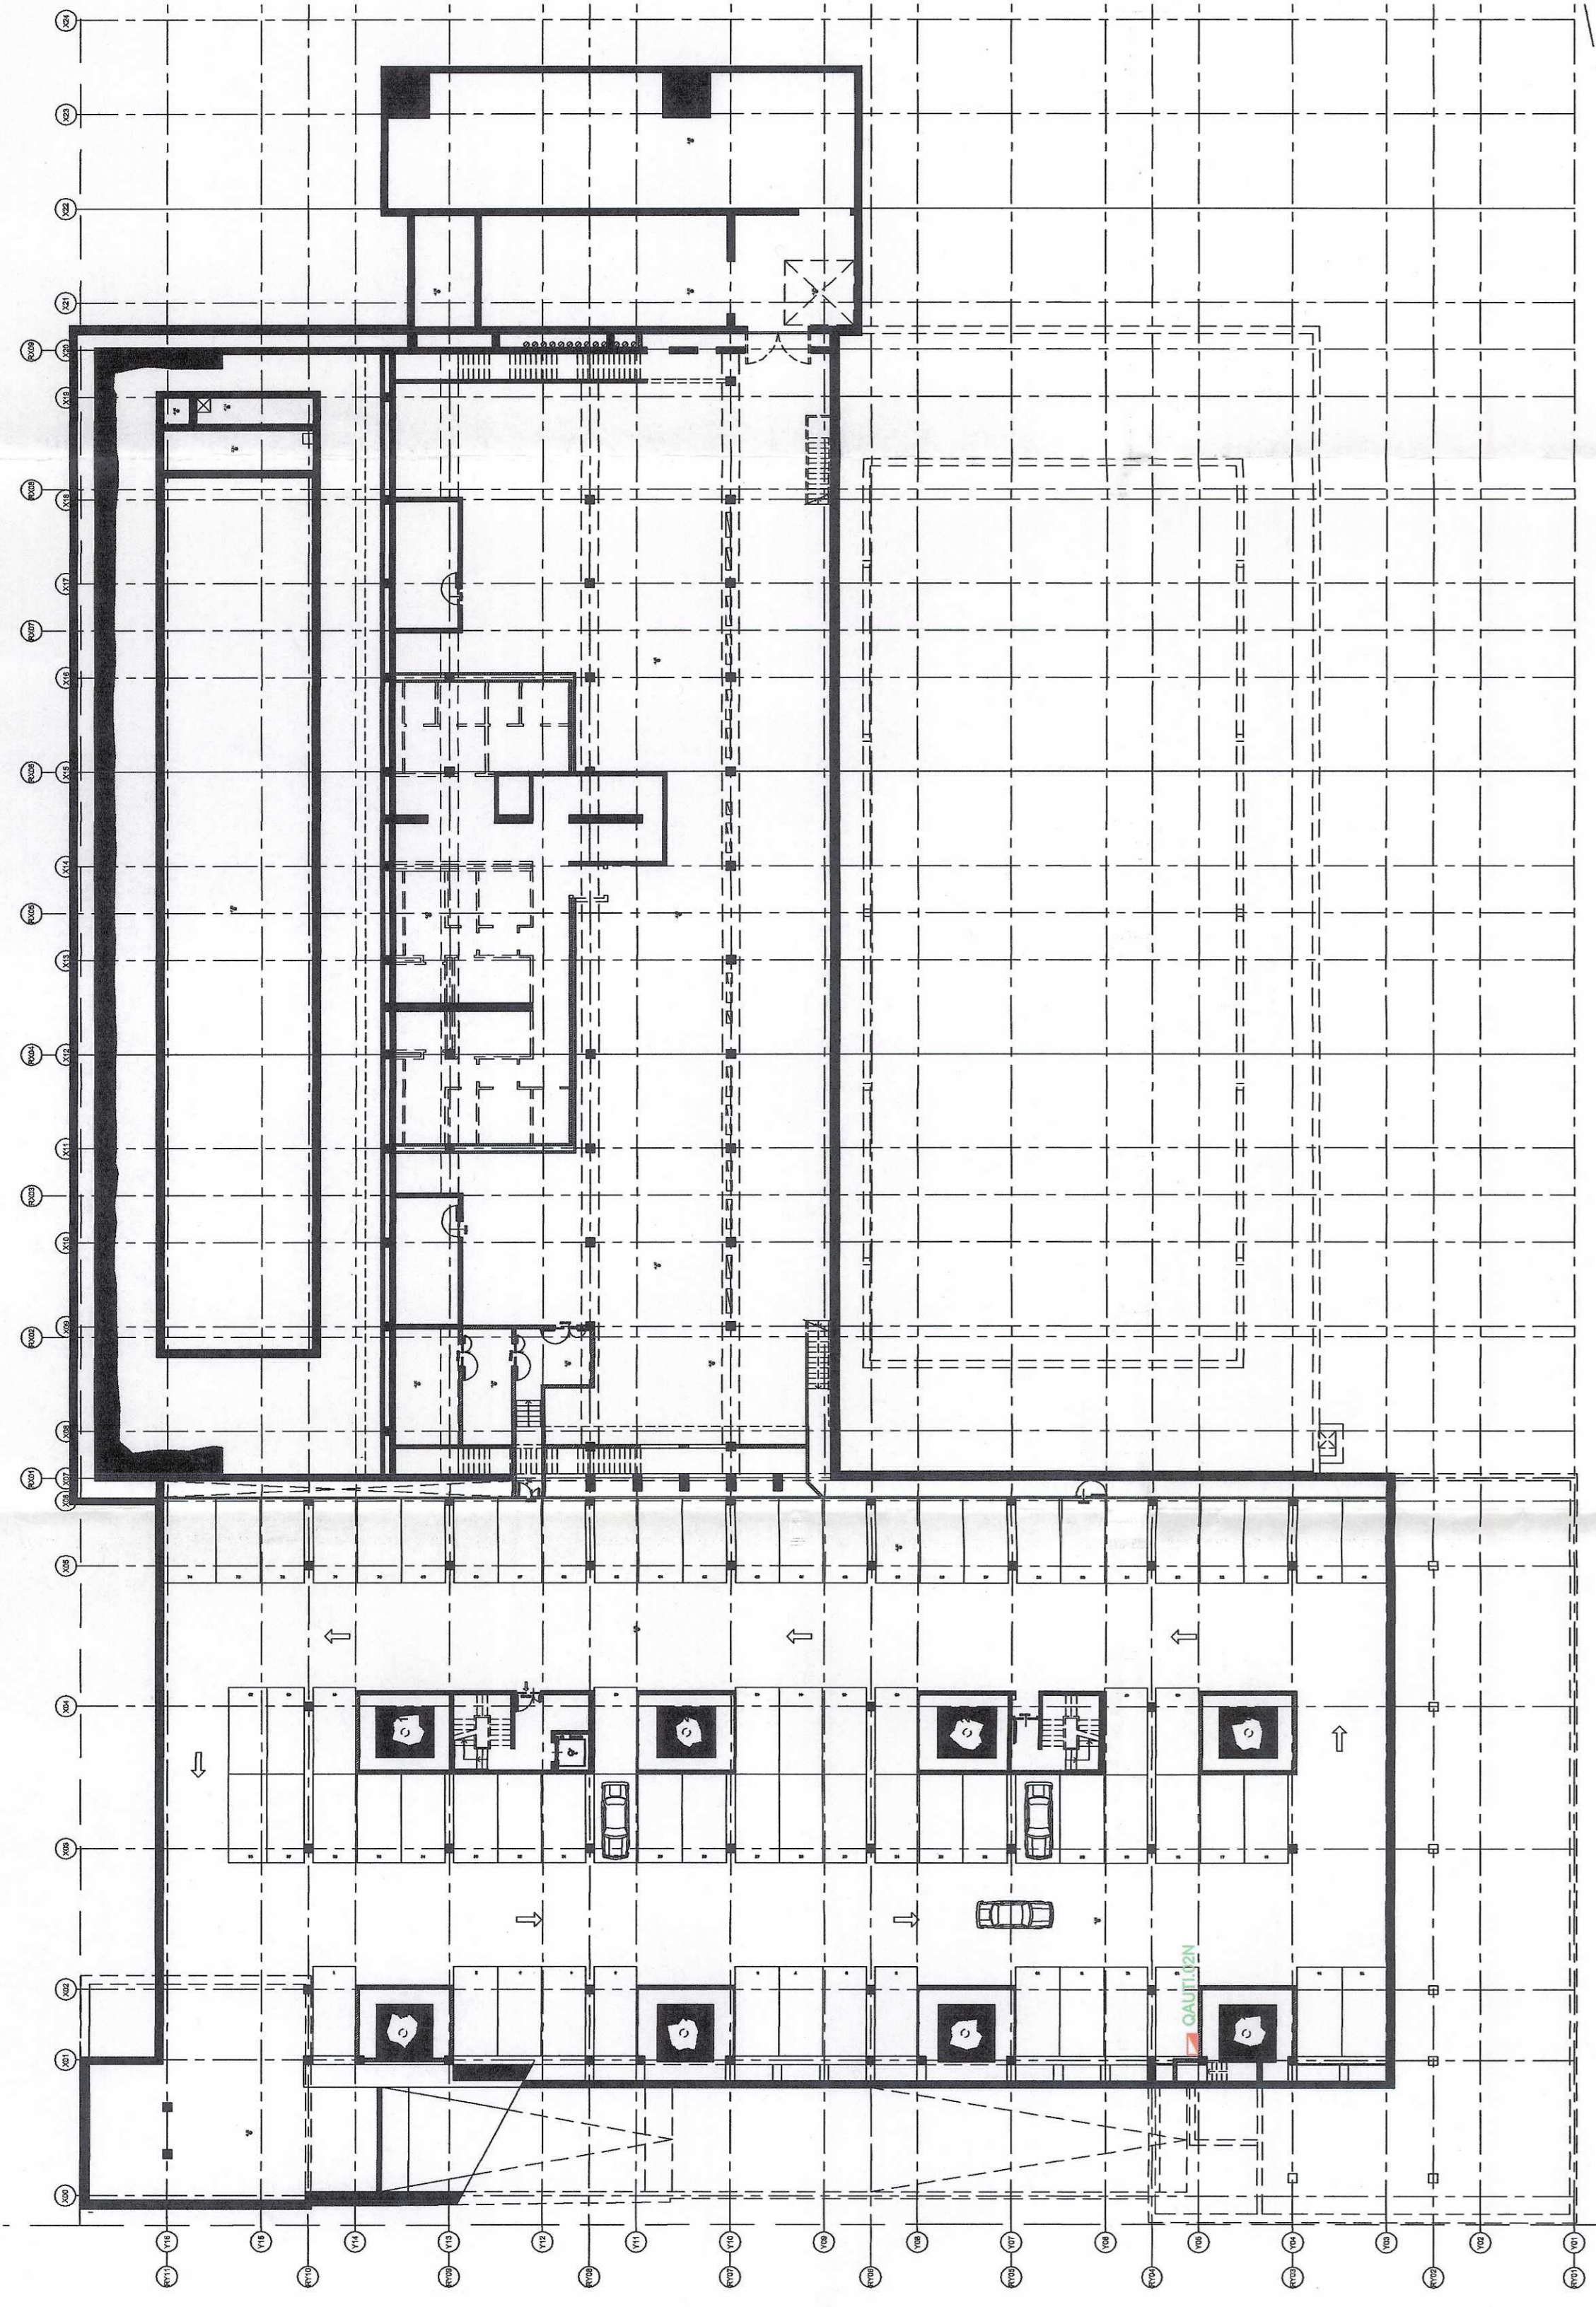


PIANO -1

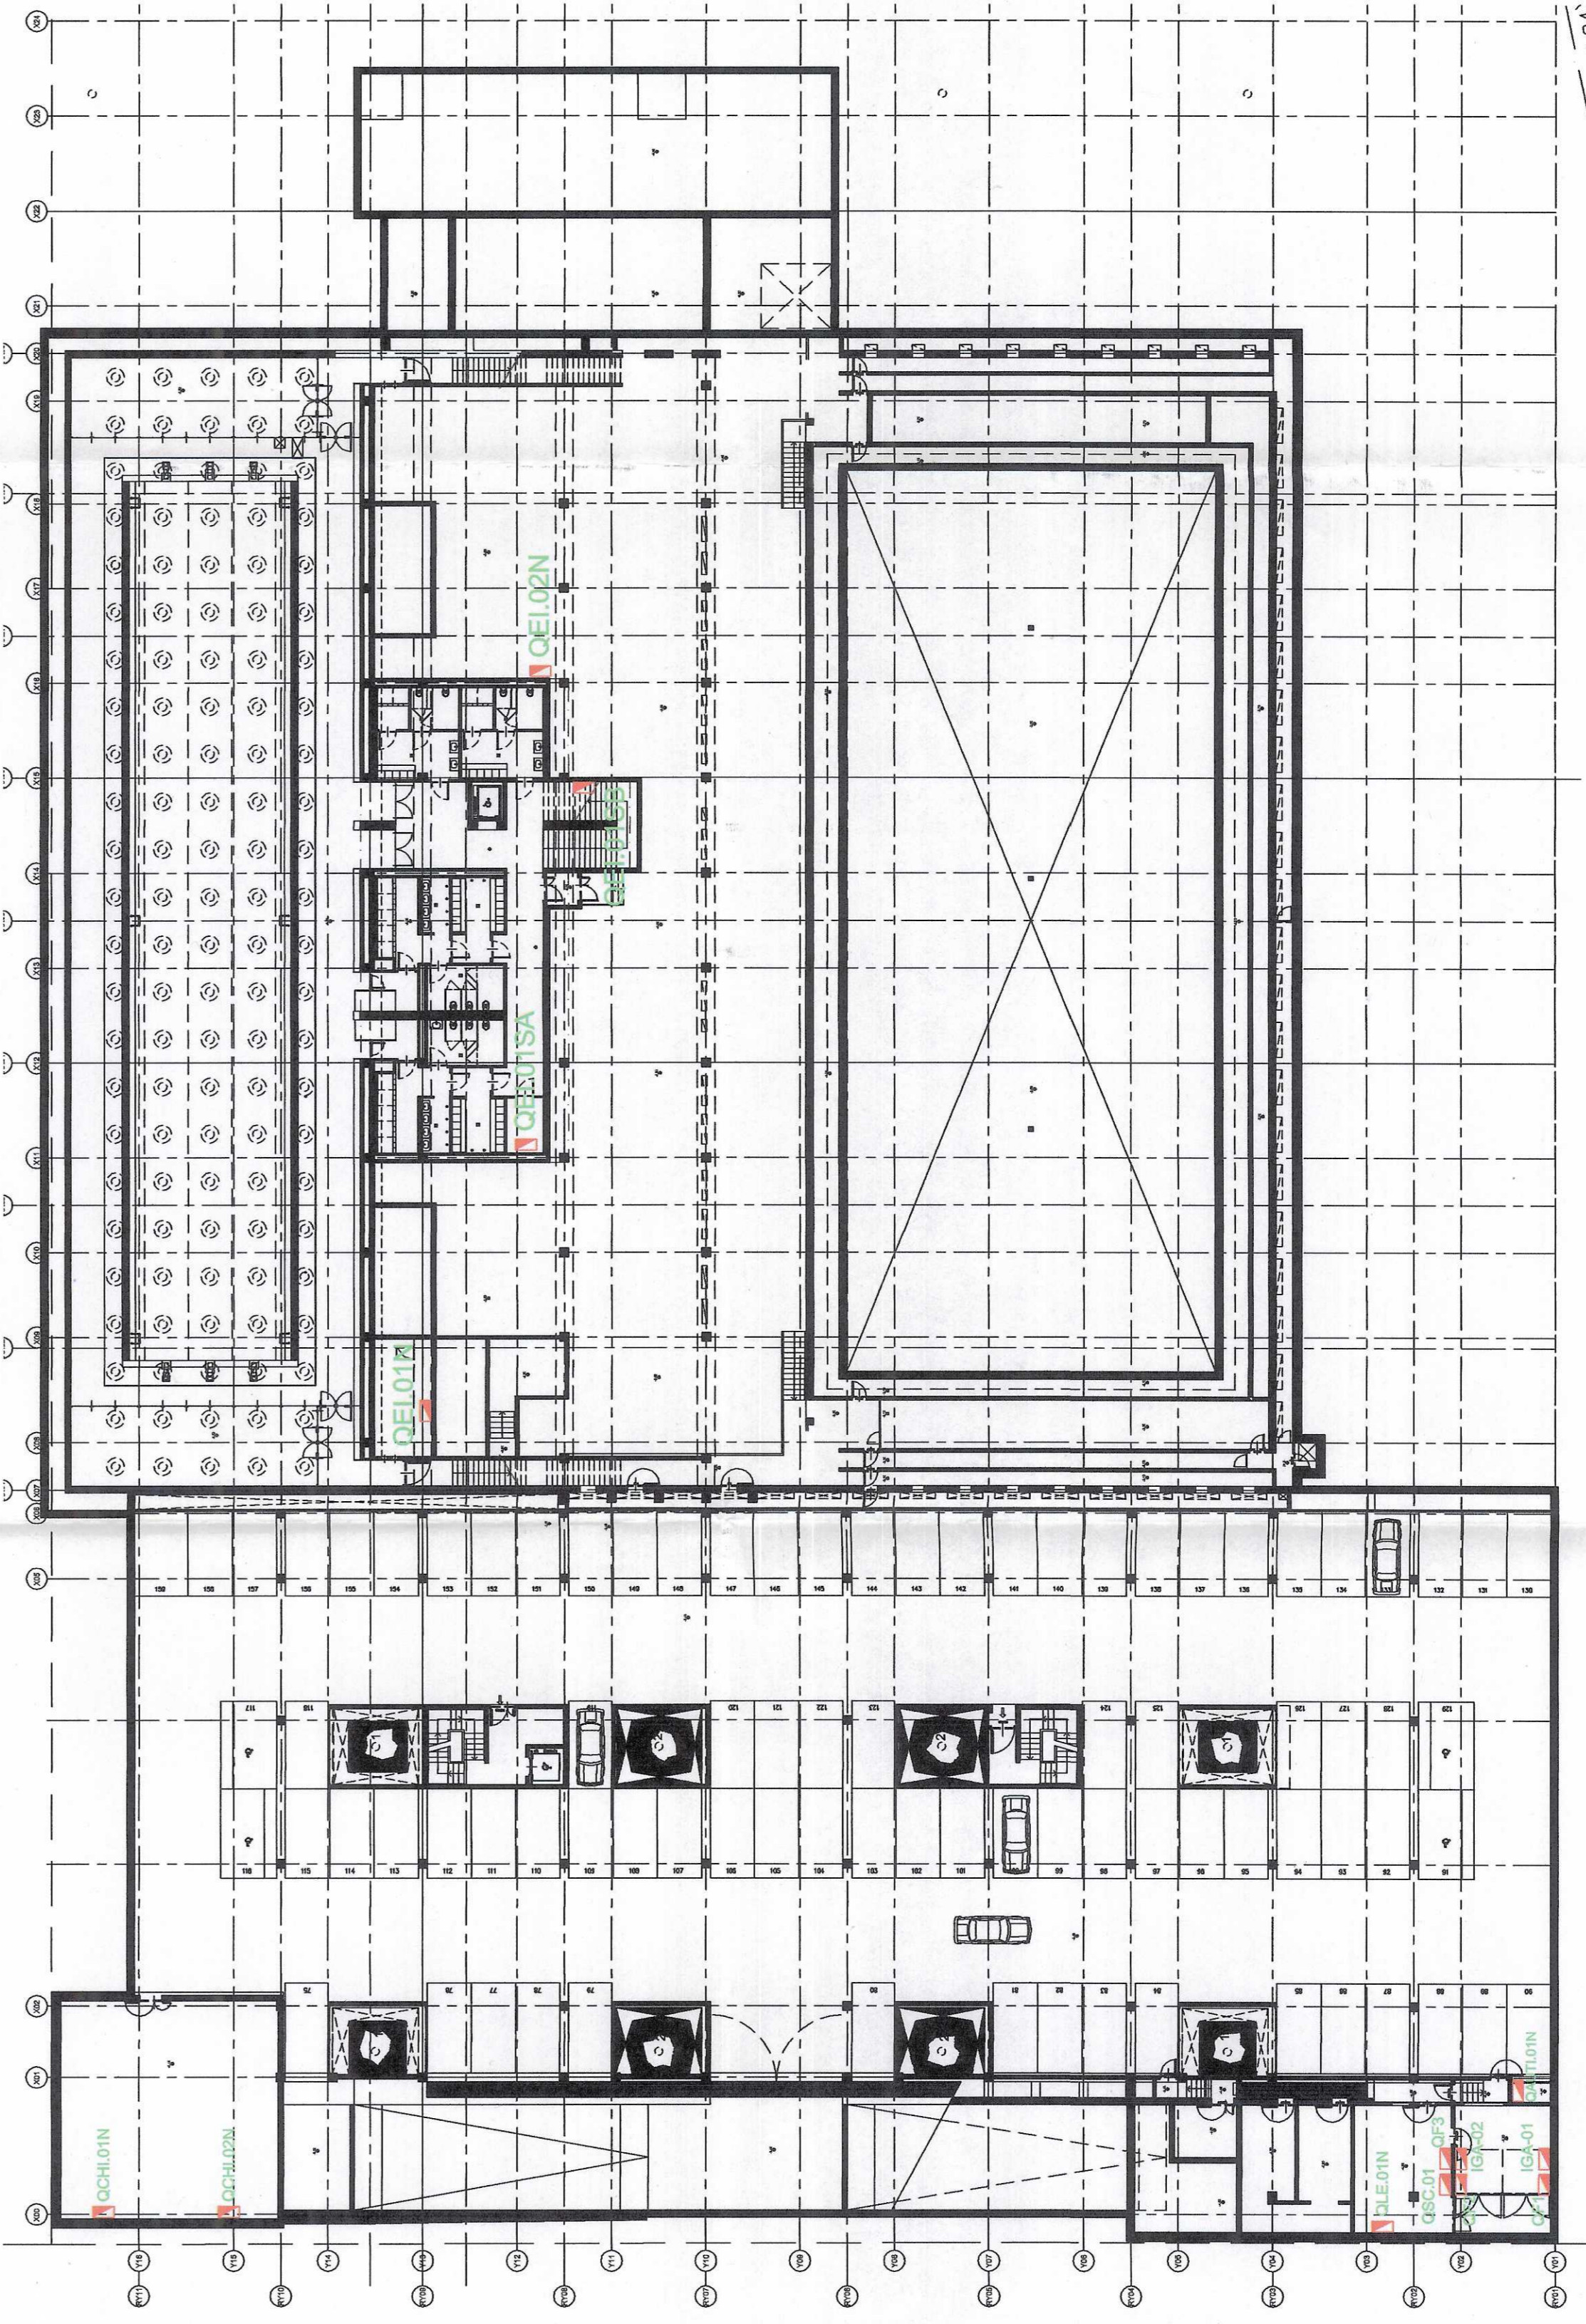


PIANO +0

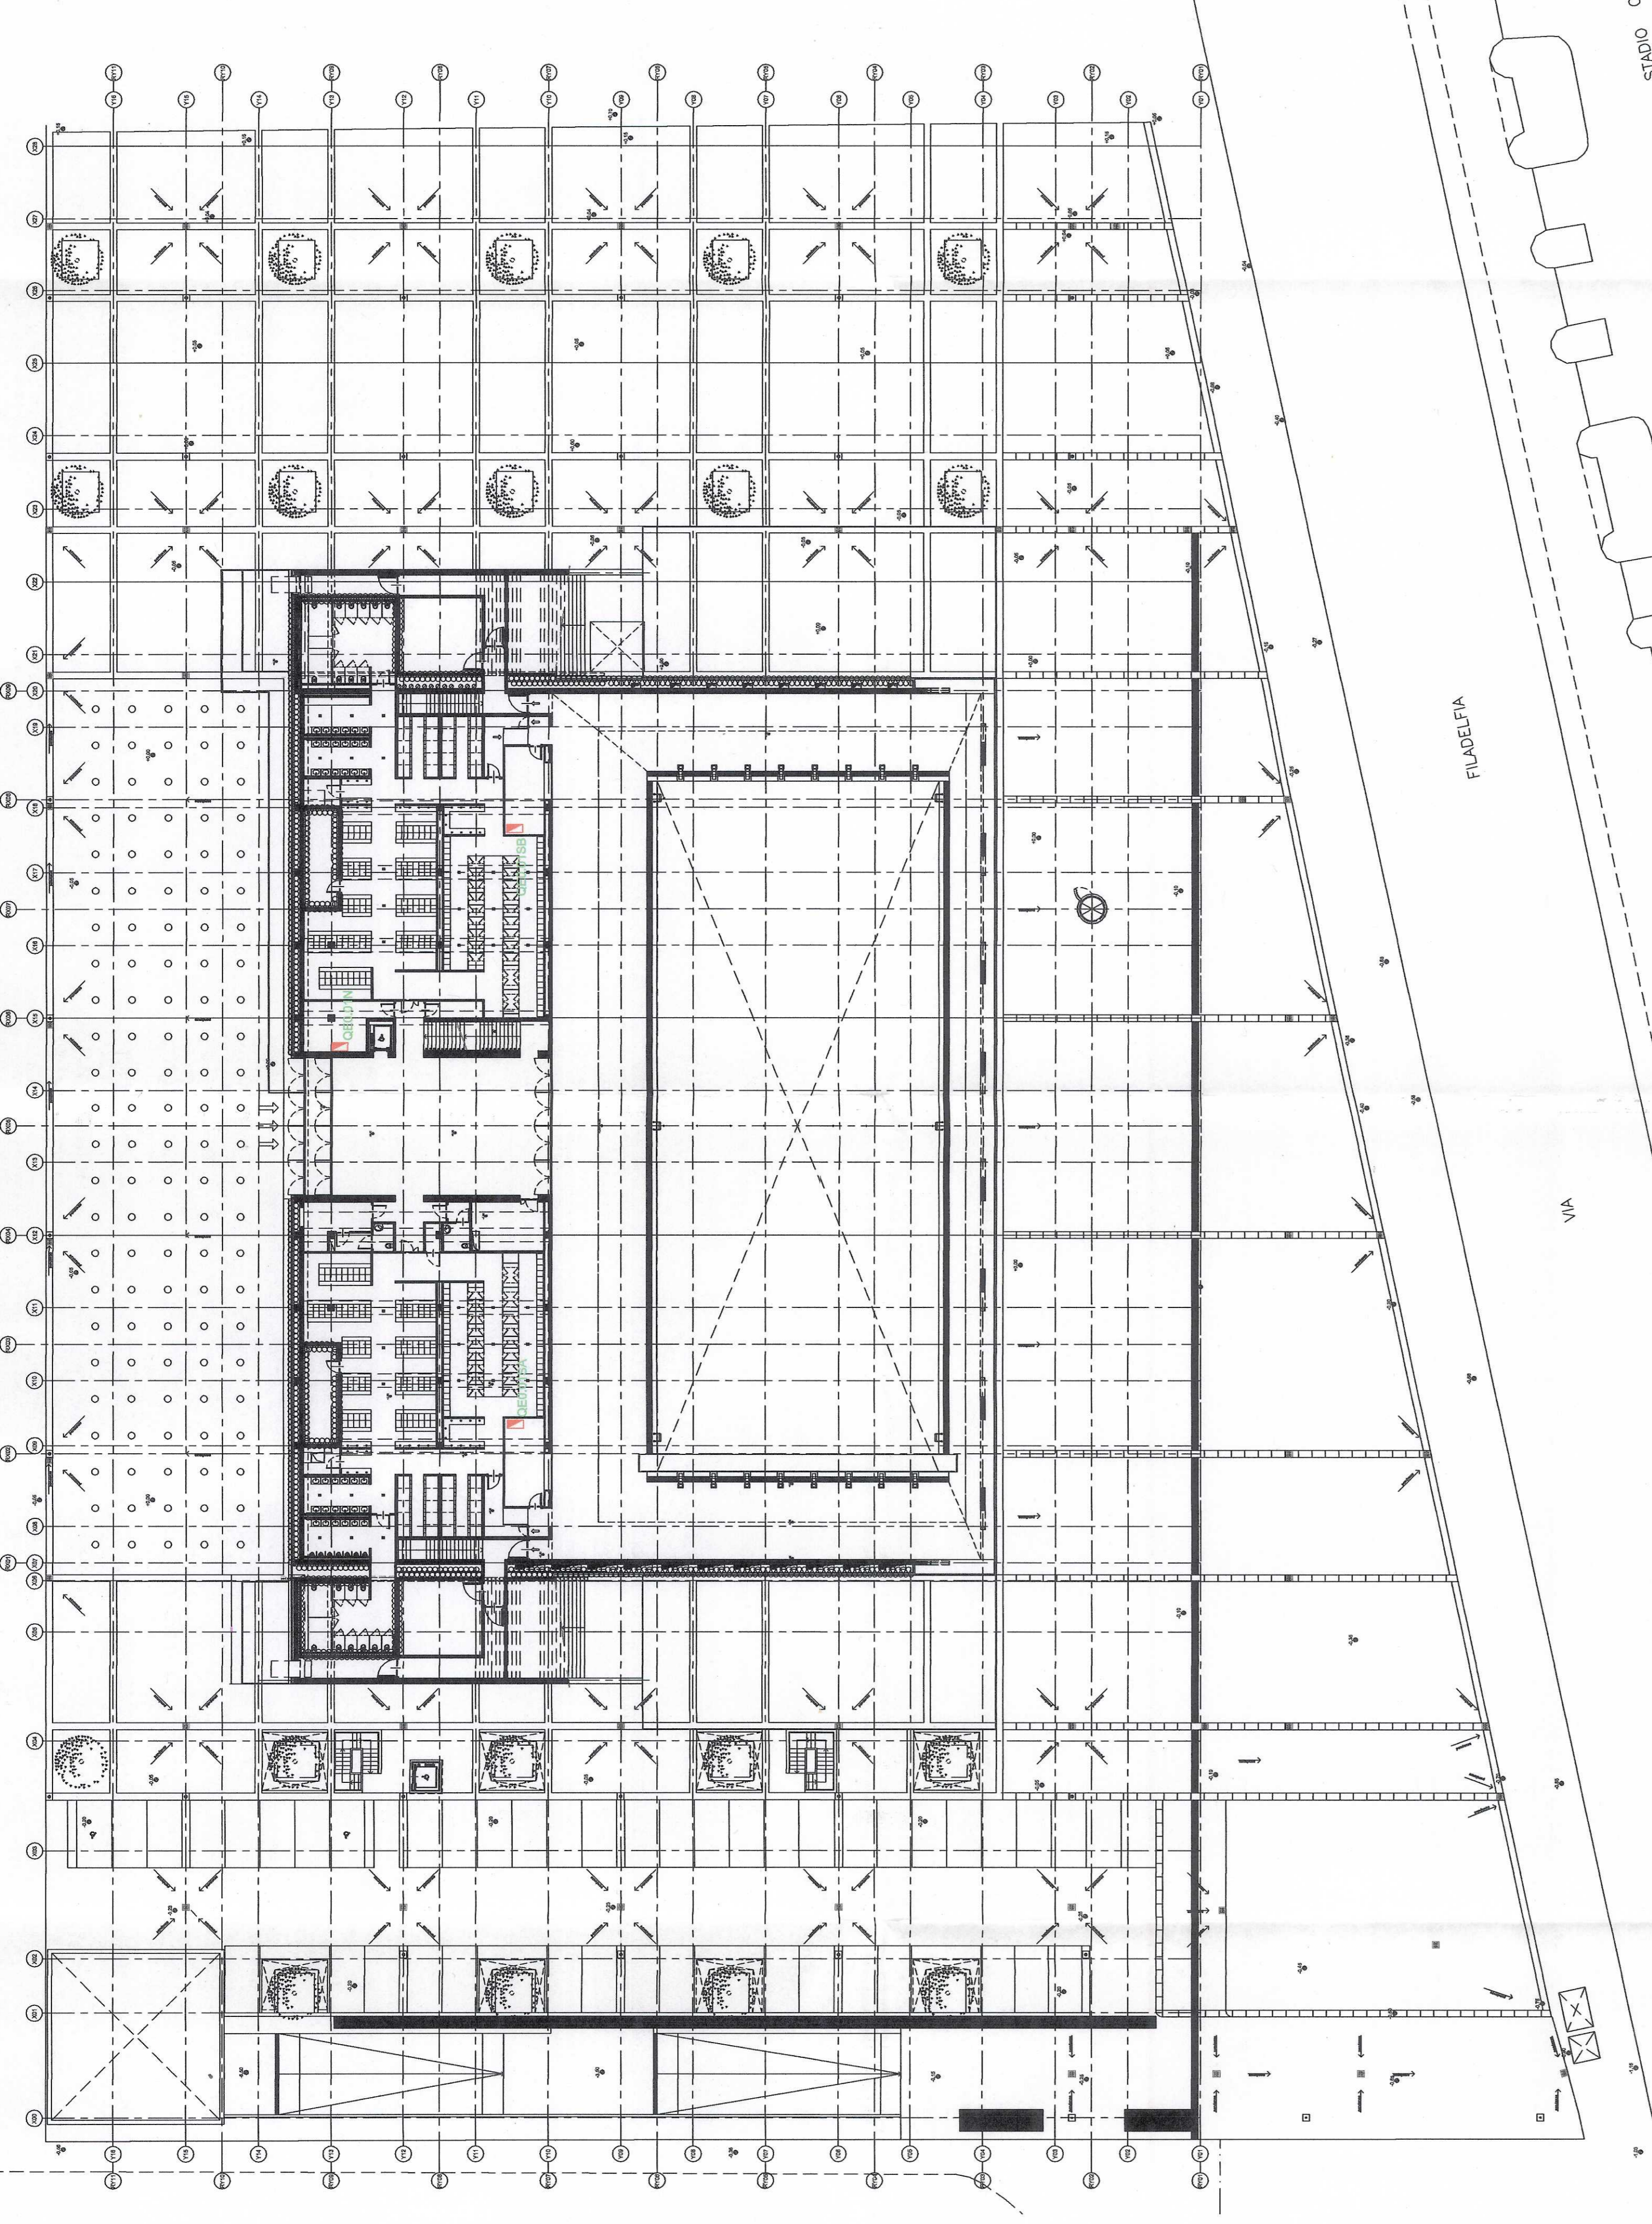

PIANO +1

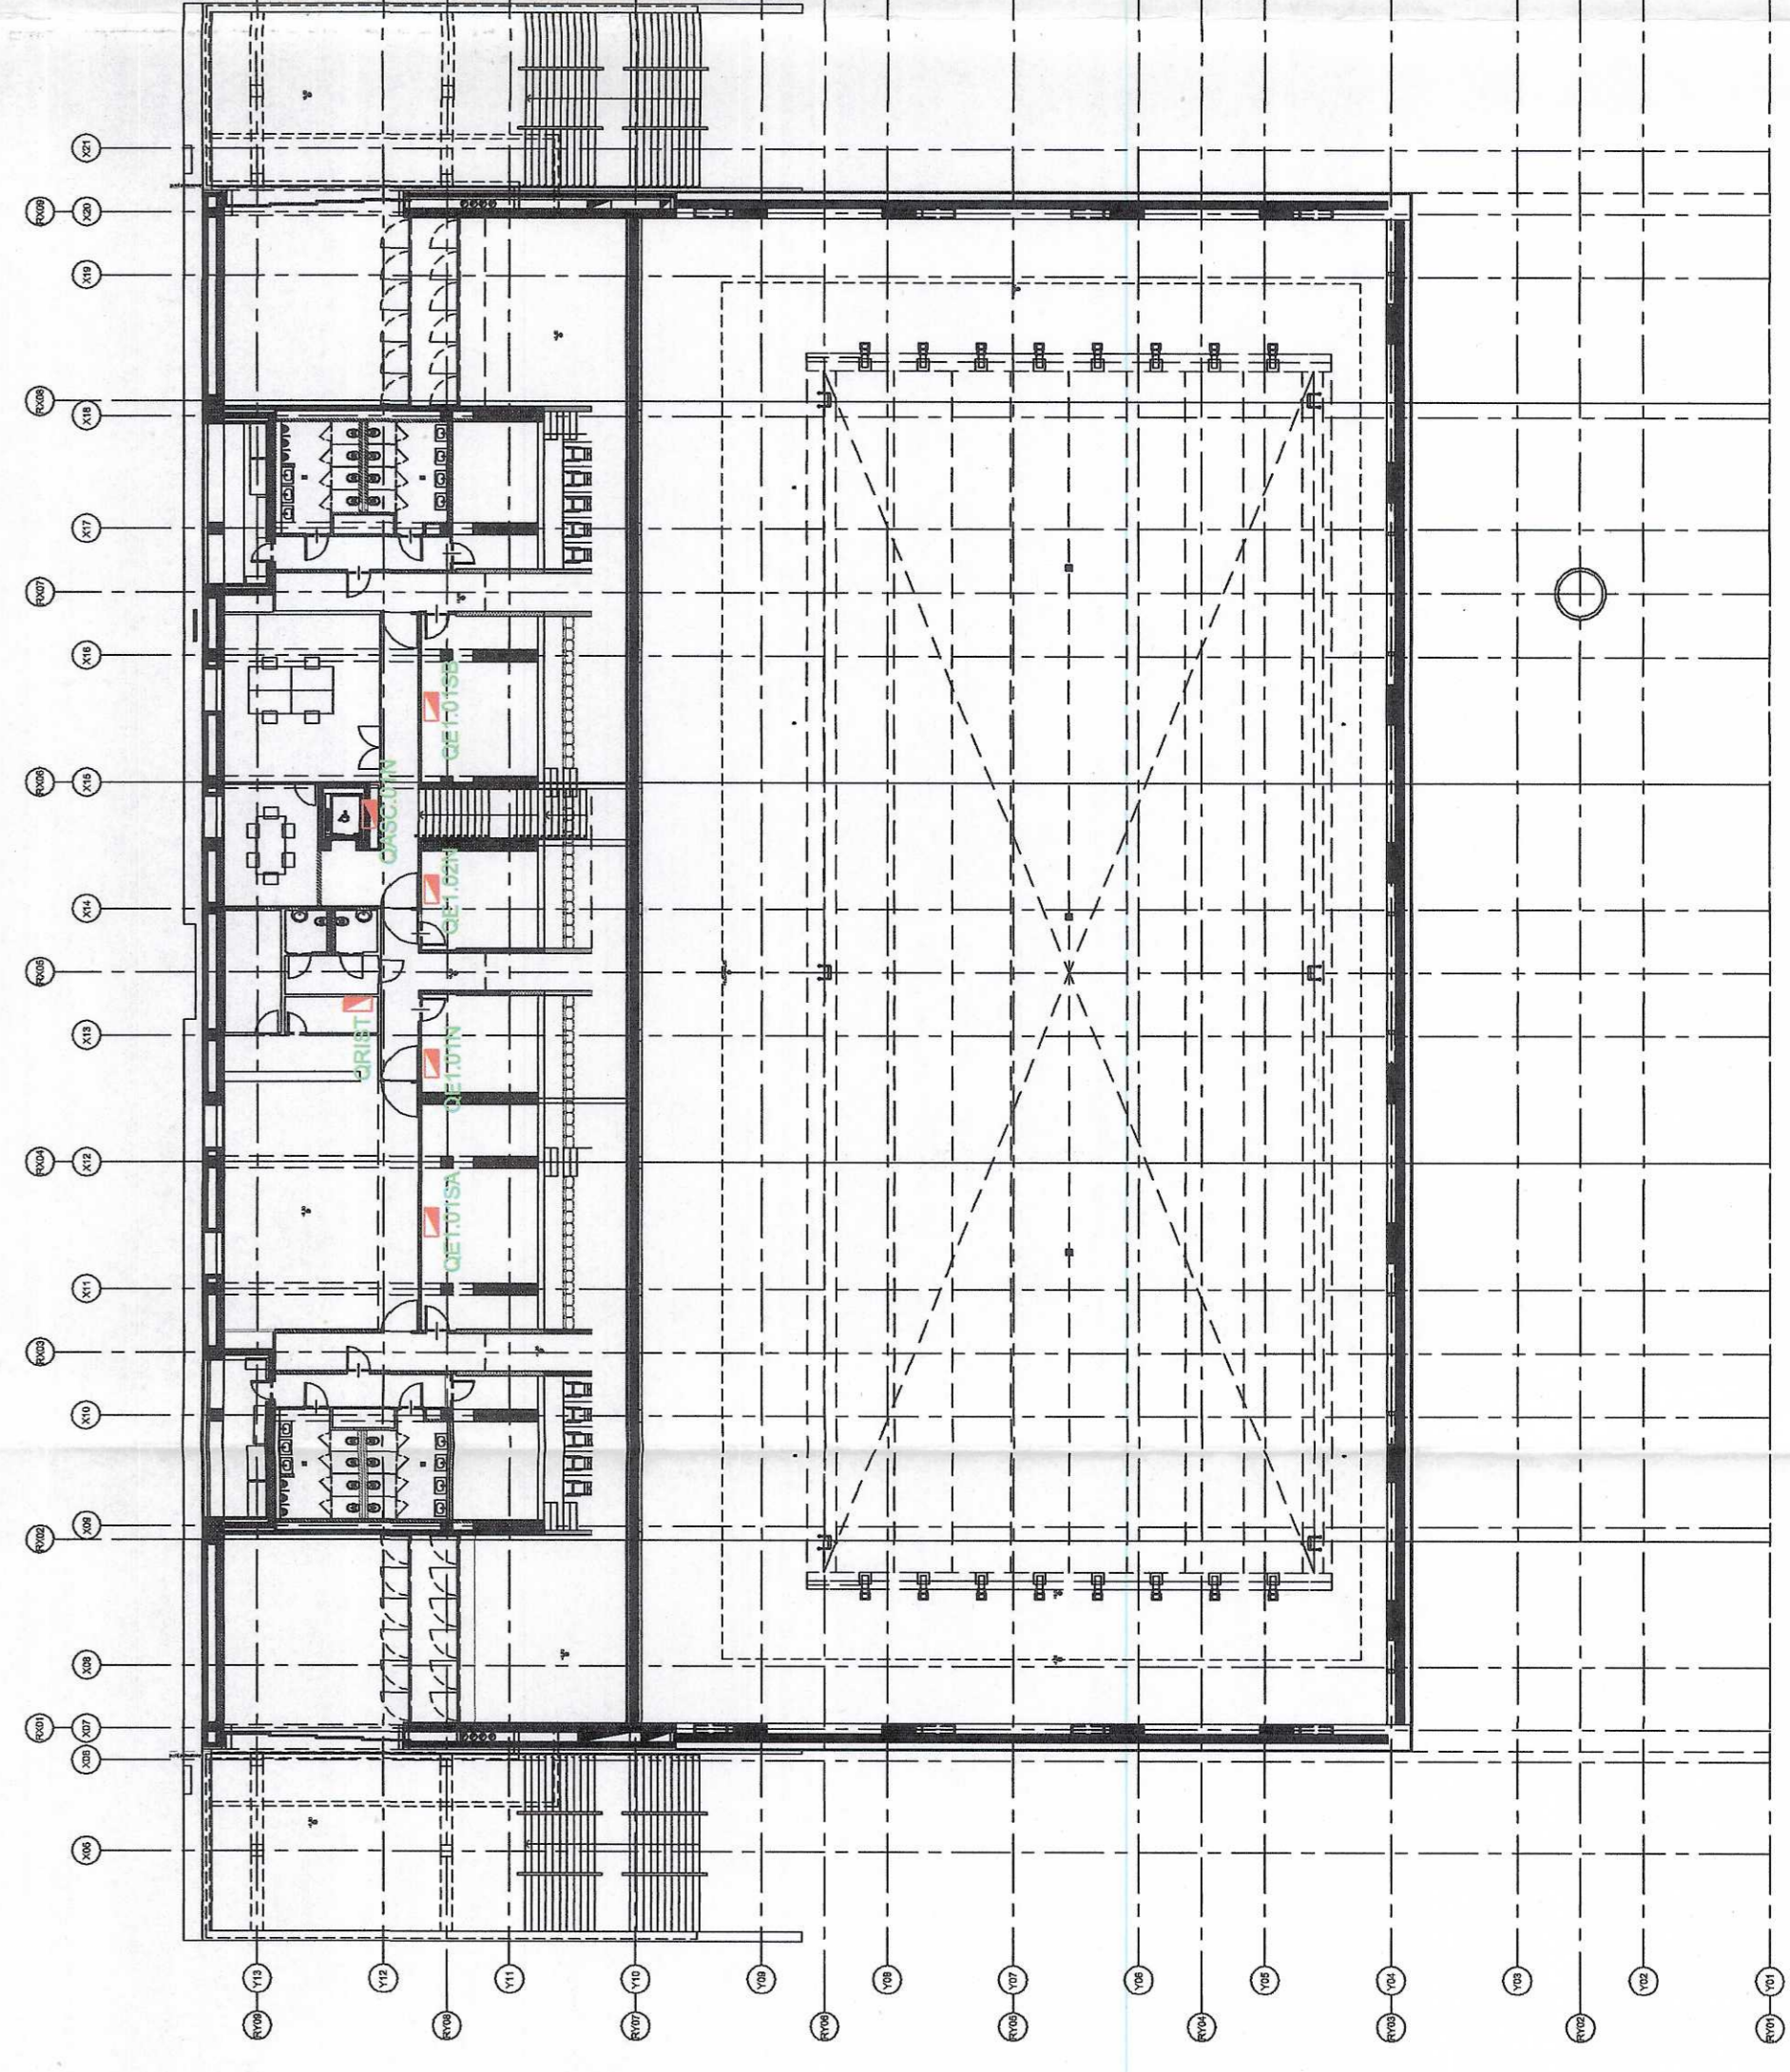

PIANO +2

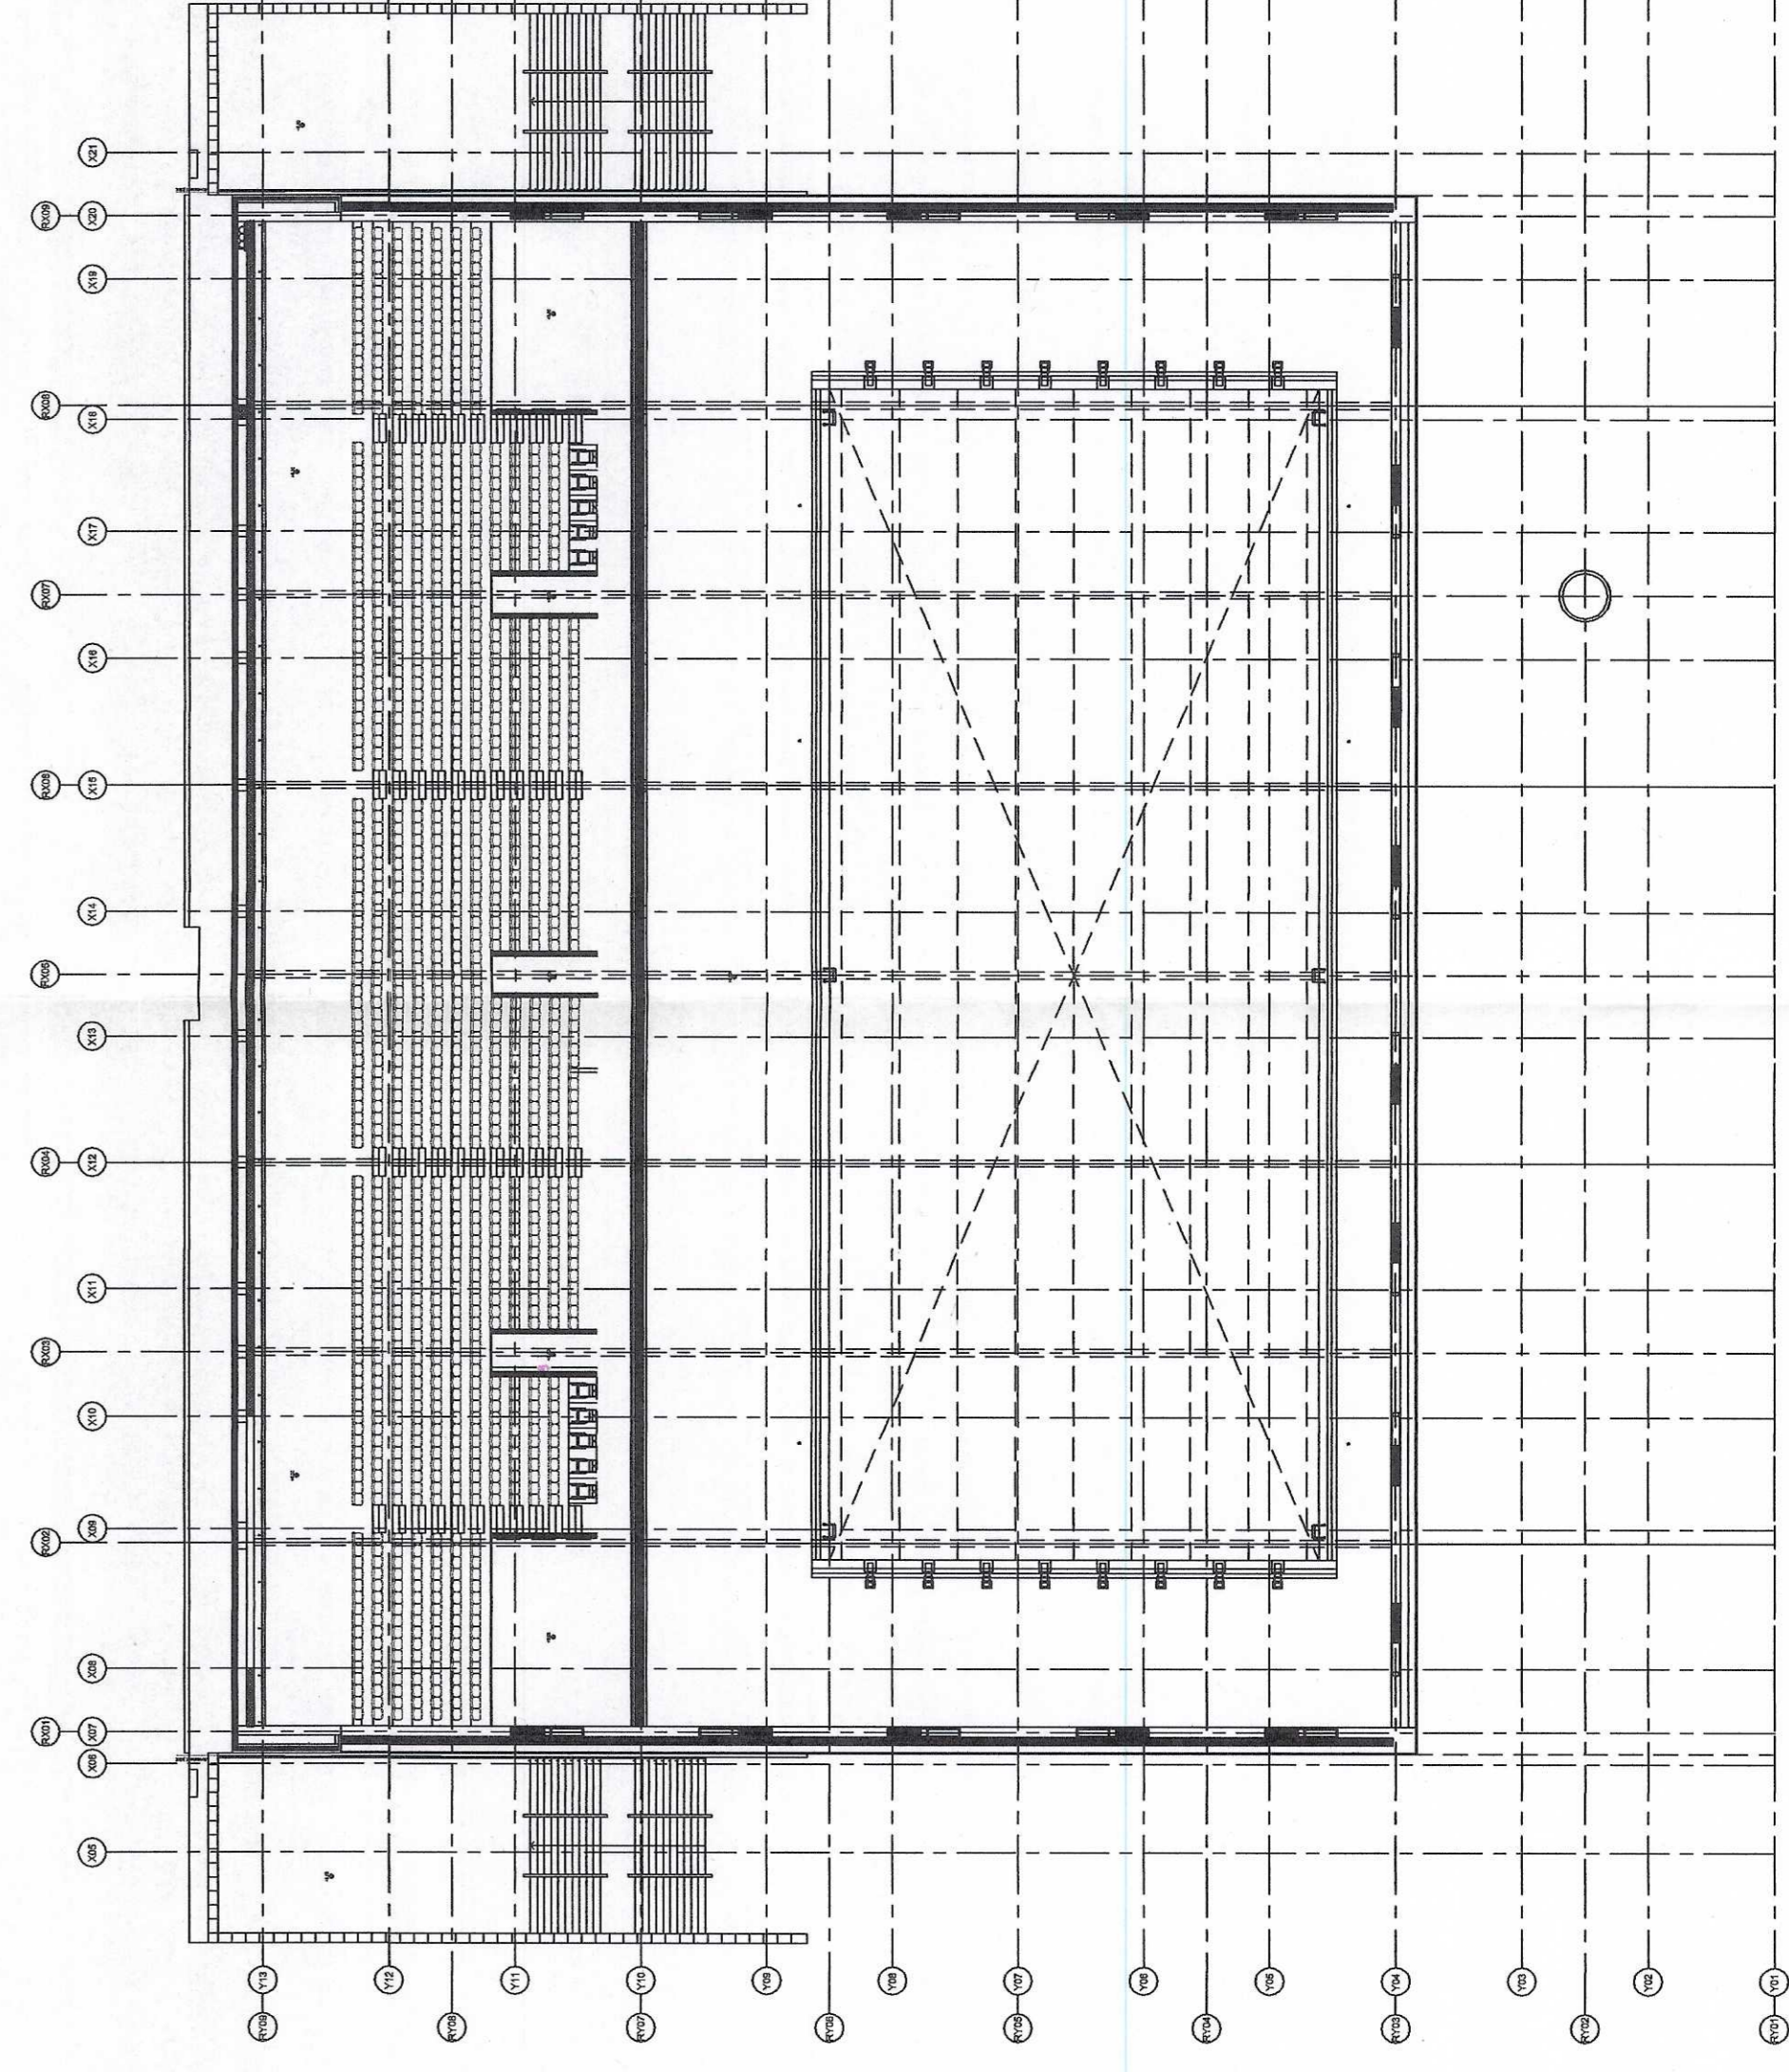


LEGENDA

NOTE




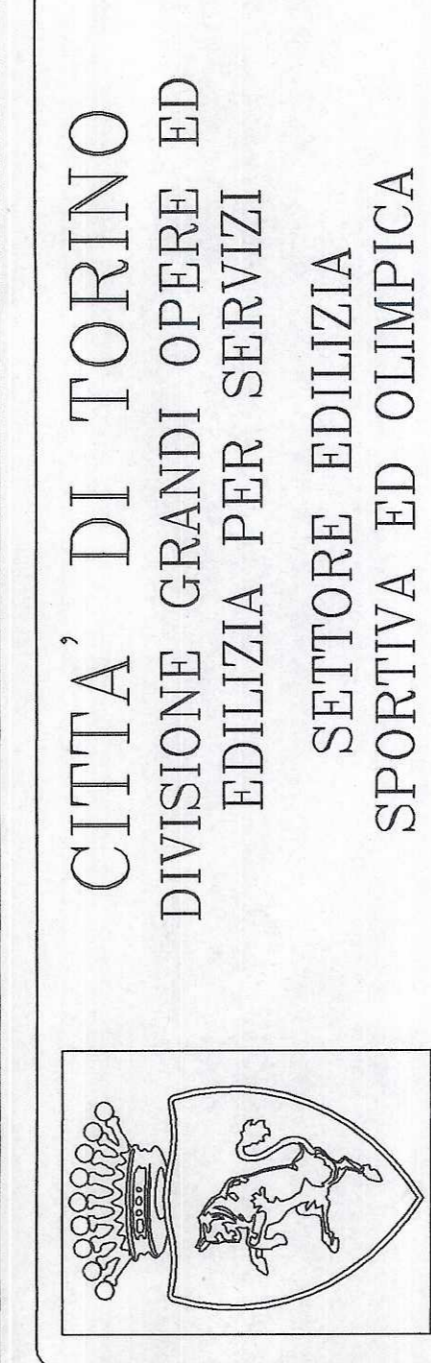

CITTA' DI TORINO
 DIVISIONE GRANDI OPERE ED
 EDILIZIA PER SERVIZI
 SETTORE EDILIZIA
 SPORTIVA ED OLIMPICA

RIQUALIFICAZIONE DELL'AREA SPORTIVA
 MARCHI-COMBI - PALAZZO DEL NUOTO

IMPRESA ESECUTRICE
Telesimpianti s.r.l.



APPROVAZIONE
 N. 3265

AS BUILT

IMPIANTI ELETTRICI
 POSIZIONE QUADRI ELETTRICI

SCALA 1:300

REV.	MODIFICHE	DATA	DISegnATORE
1	STATO D. FATTO	20/04/2005	
2	AS BUILT - TELE IMPIANTI	27/05/2005	
3			

IE 01