


**CITTA' DI TORINO**  
 DIREZIONE GENERALE  
 SERVIZI TECNICI E PATRIMONIO  
 D04 - DIVISIONE EDIFICI MUNICIPALI  
 SETTORE B-RISTRUTTURAZIONI E  
 NUOVI EDIFICI MUNICIPALI

**Circ.6 - EX STABILIMENTO CEAT - Via Leoncavallo 25**  
 Ristrutturazione ad uso sociale, anagrafe, sede WI.UU., biblioteca

Progetto architettonico:  
 arch. Dario Sardi  
 arch. Antonella Marchetti  
 ing. Paolo Borrida  
 Progetto strutturale:  
 ing. Ermanno Pretta  
 ing. Giovanni Cusano  
 ing. Antonio D'Arpa  
 P.I. Mauro Raimondo  
 geom. Roberto Bollero

Progetto impiantistico:  
 ing. Antonio D'Arpa  
 ing. Salvatore Cali Quaglia

Responsabili del procedimento e  
 Direzione Tecnica:  
 arch. Dario Sardi

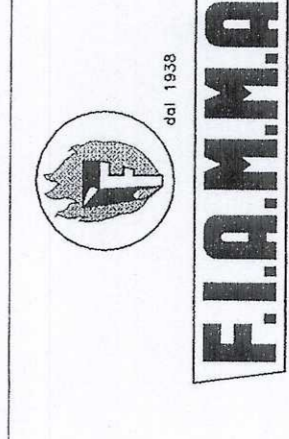

**AS BUILT IMPIANTO**  
 CENTRALE DI POMPAGGIO  
 IMPIANTO SPRINKLER ED IDRANTI  
 quota - 3.47

OGGETTO  
 0 ESPOSIZIONE  
 1 AS BUILT

DATA  
 05/2003 P.I. Mauro Raimondo  
 06/2005 F.I.A.M.M.A. spa

SCALE  
 1:50  
 1:25

ELABORATO  
 04/ant