

VARIANTE IN CORSO DOPERA  
RISTORANTE AZIENDALE TOROC

Schema 1/C

DATA	OGGETTO DELL'INTERVENTO	SCALA
19 NOV 2003	STRALCIO PIANTE SEMINTERRATO P-2	1:100



LABORATORIO: AR - IN 1  
PIANTA INTERRATO P-2 - SEMINTERRATO P-1 -  
PANO TERRA - SEZIONI E PROSPETTI



■ COSTRUITO  
□ DEMOLITO


STRALCIO PIANTA  
SEMINTERRATO P-2  
Scala 1:100

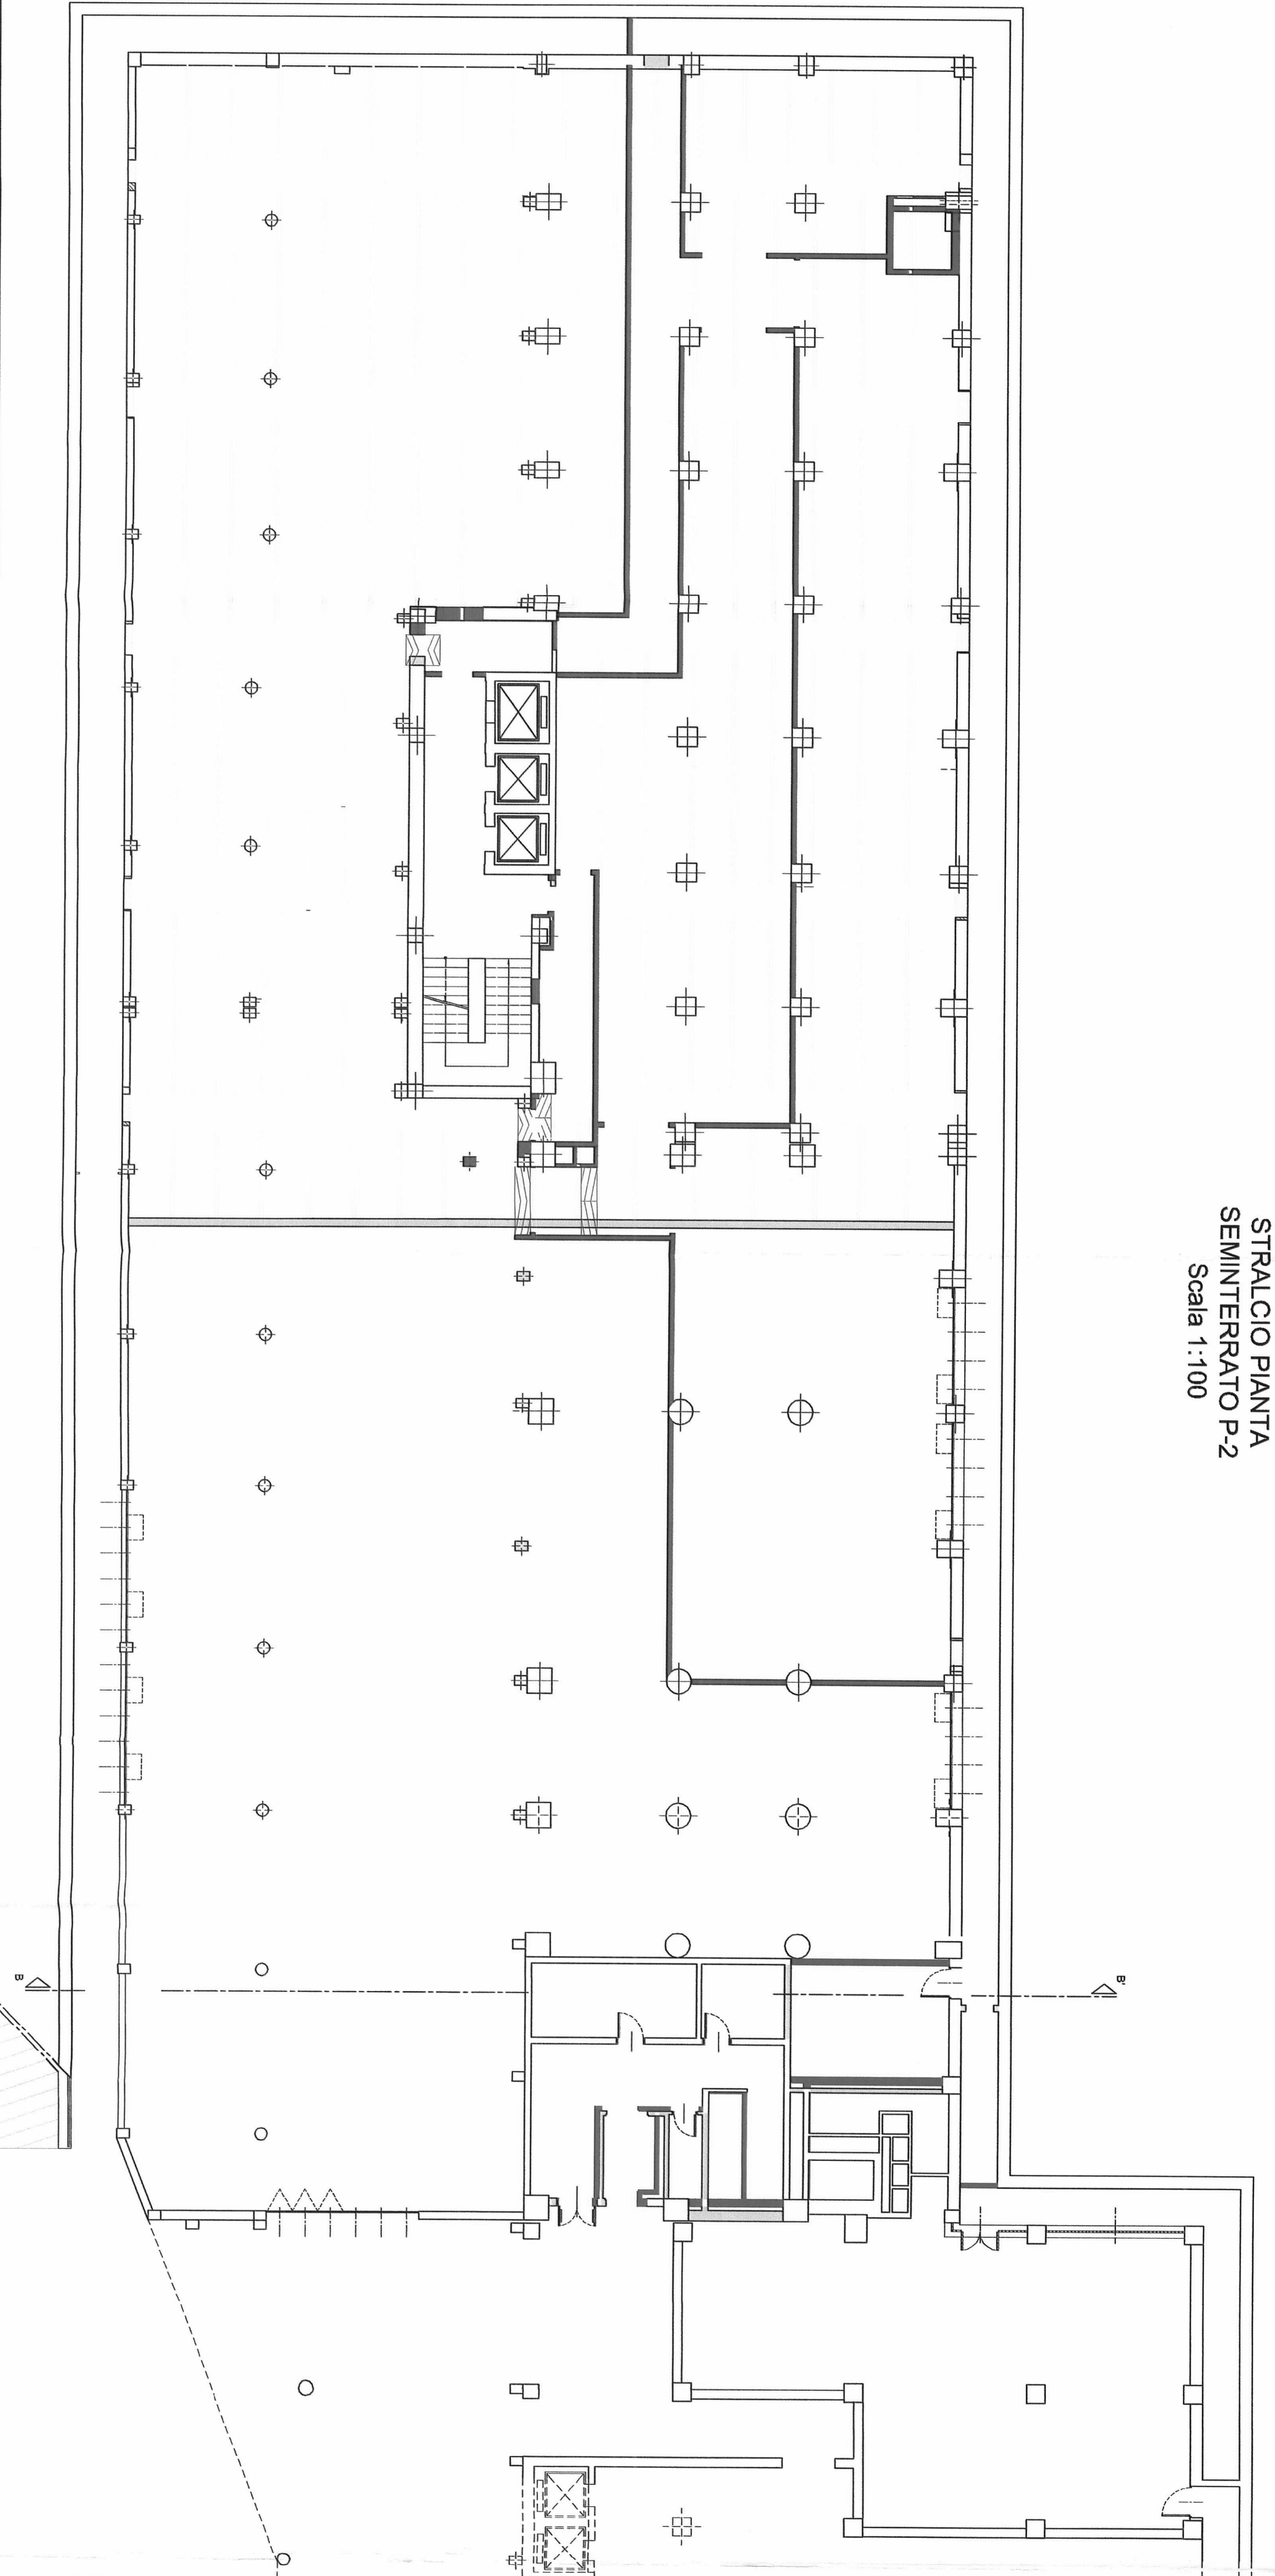


STRALCIO PIANTA  
PANO TERRA  
Scala 1:100

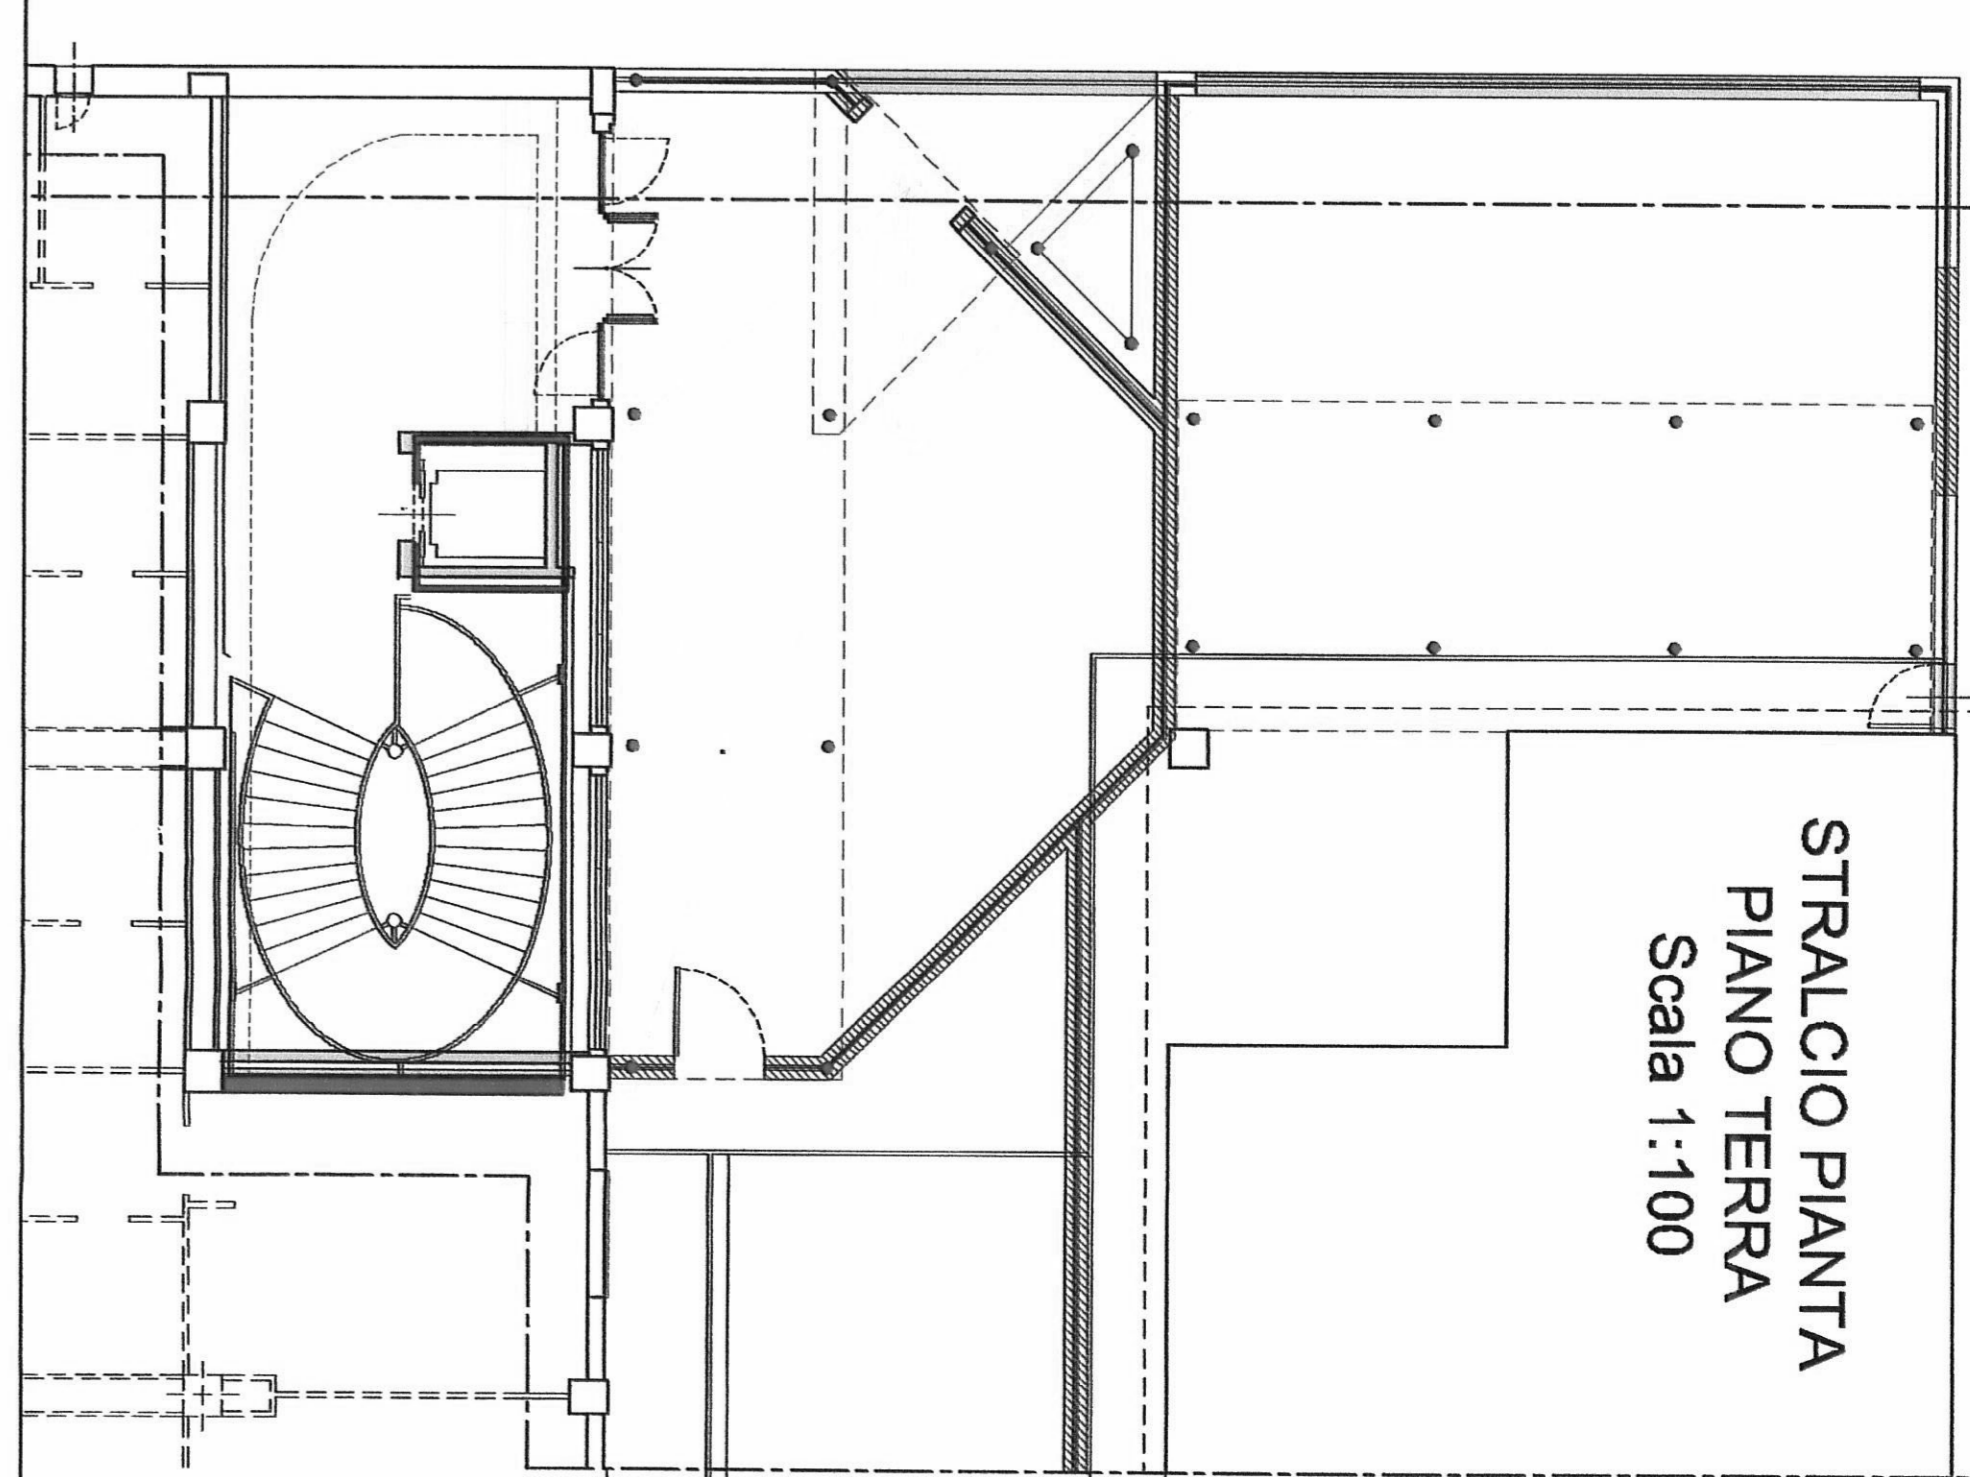


STRALCIO PROSPETTO OVEST  
Scala 1:100

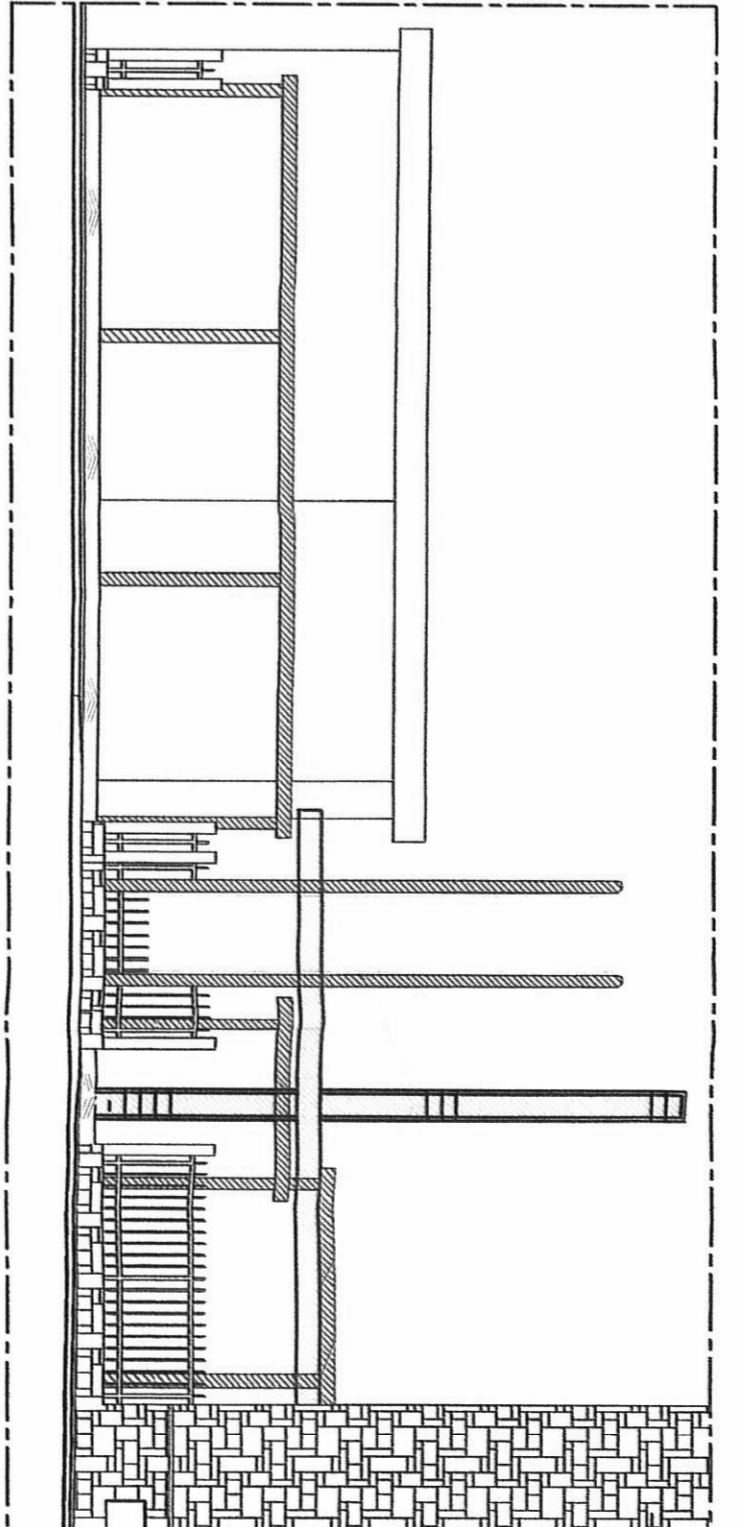


STRALCIO PROSPETTO NORD  
Scala 1:100

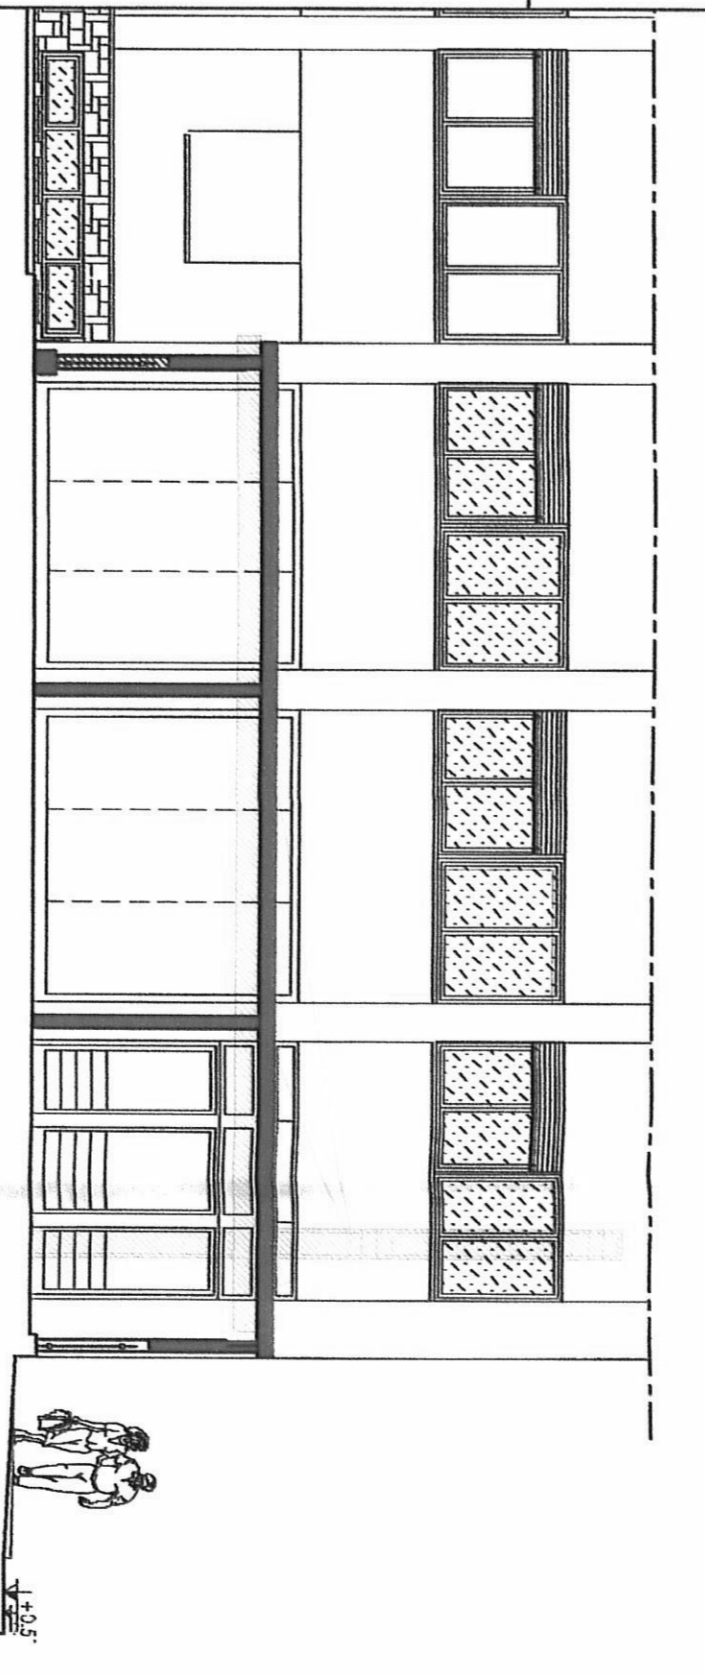

STRALCIO SEZIONE A - A'  
SCALA 1:100

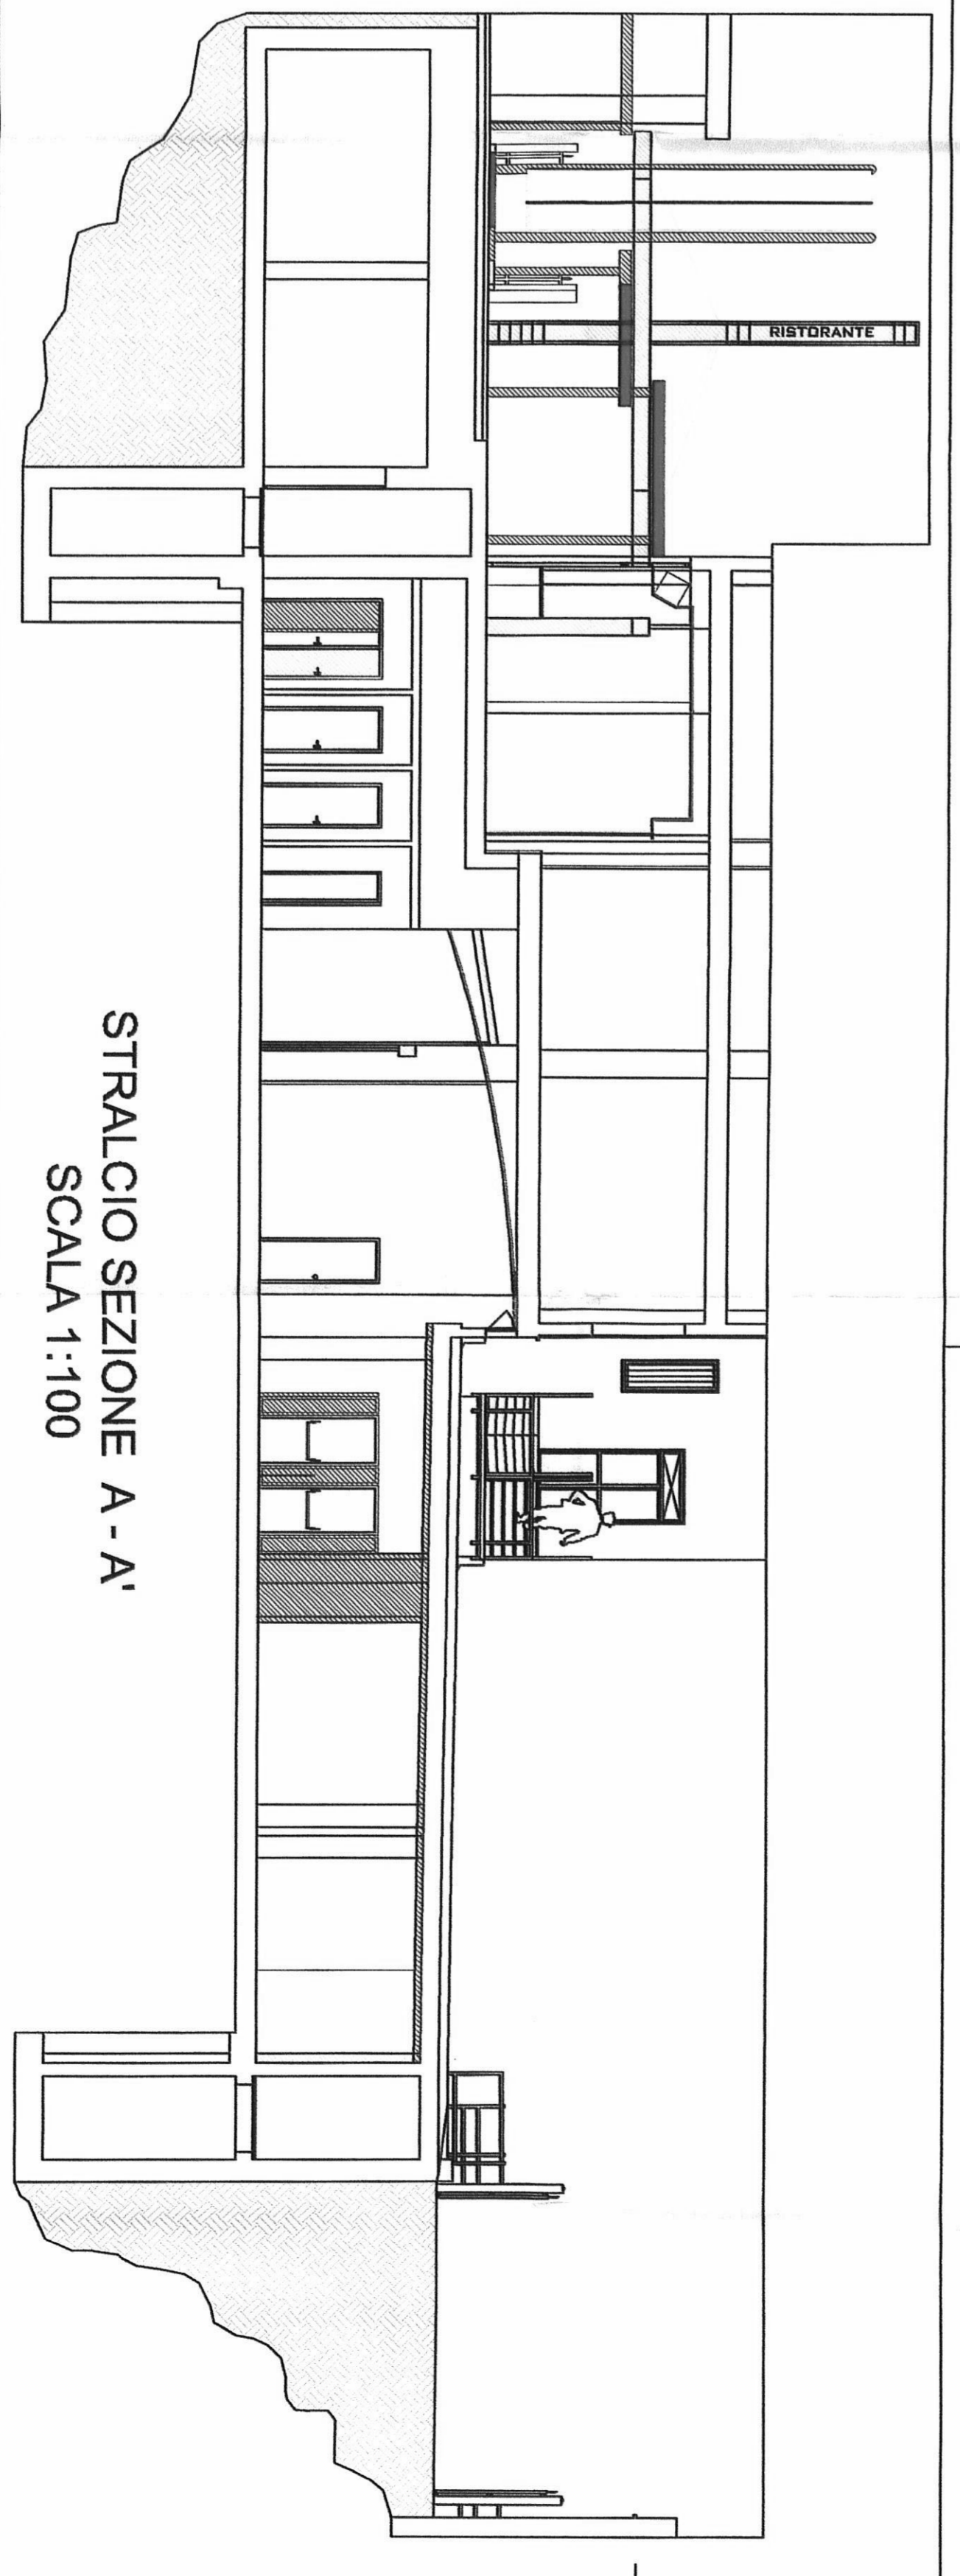

STRALCIO SEZIONE B - B'

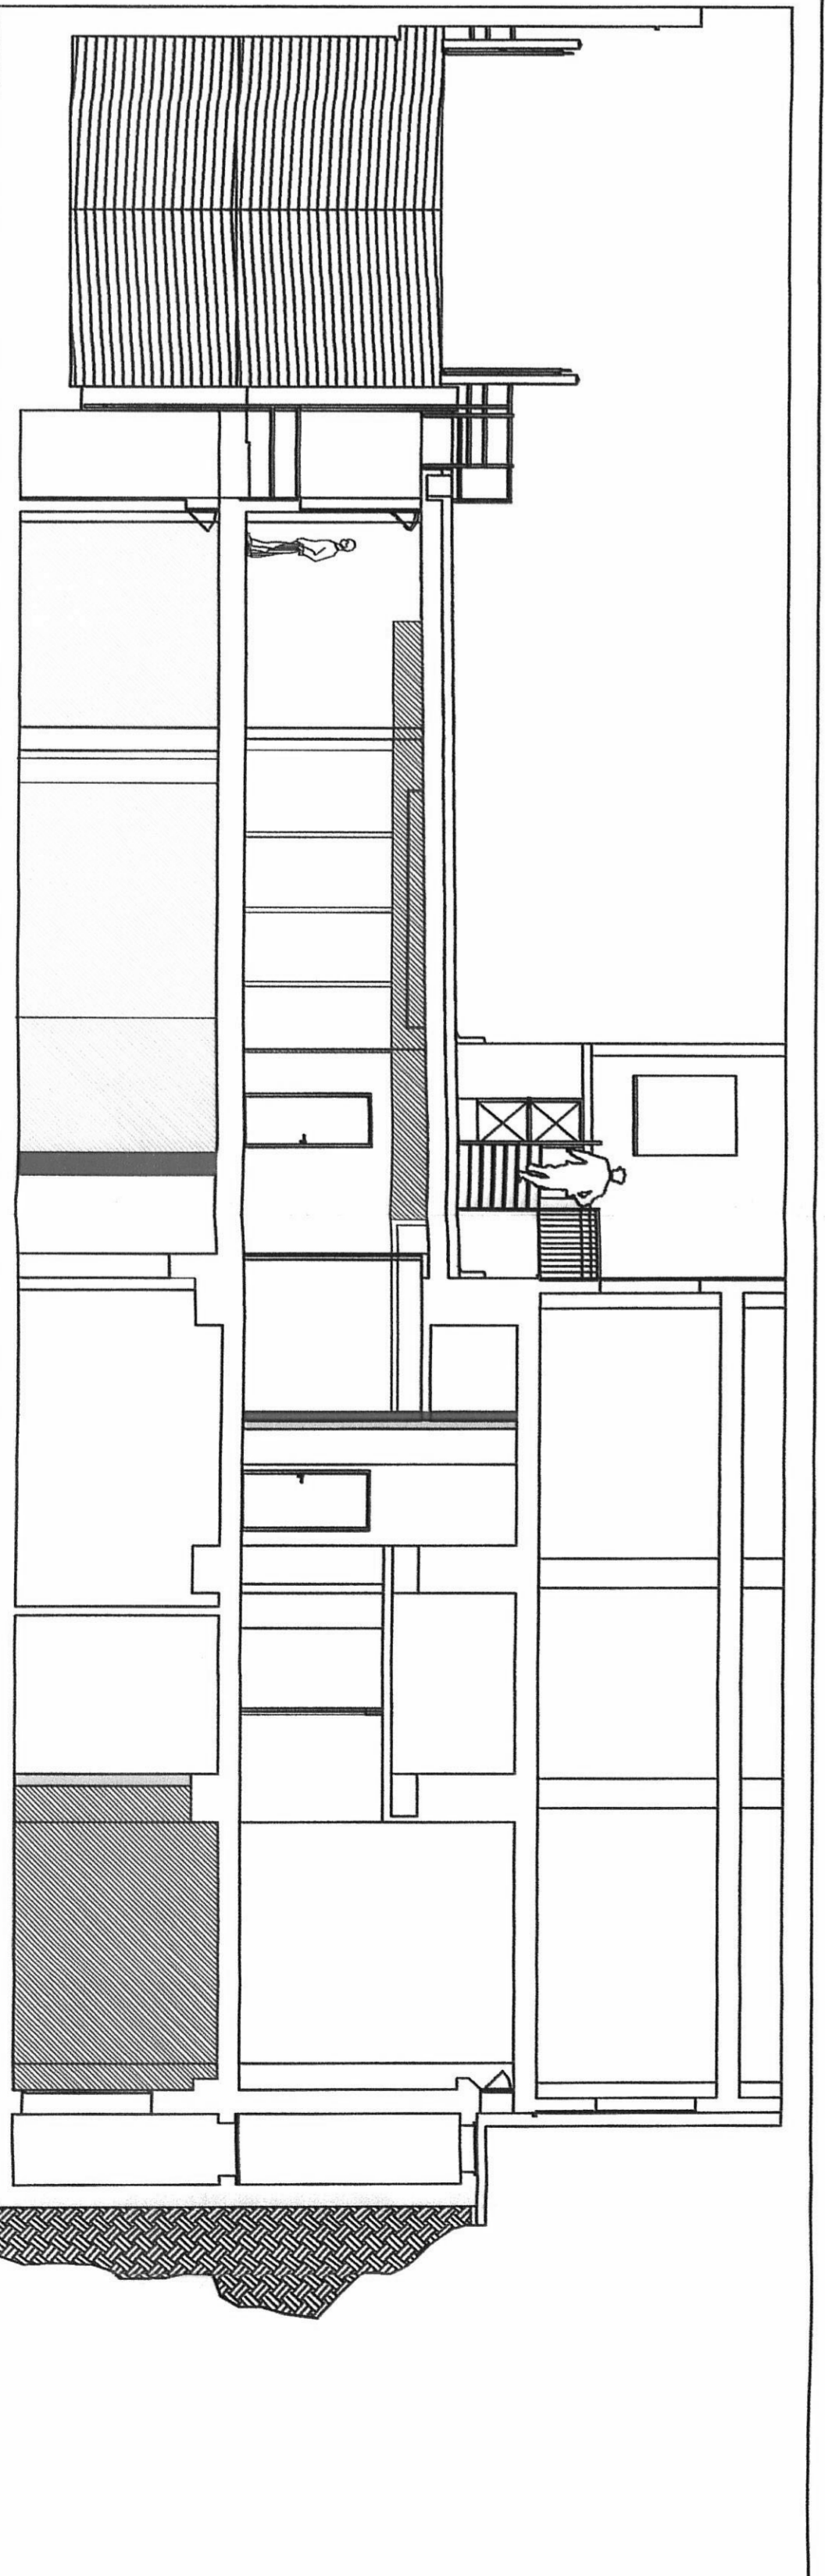

STRALCIO PIANTA  
SEMINTERRATO P-1  
Scala 1:100

