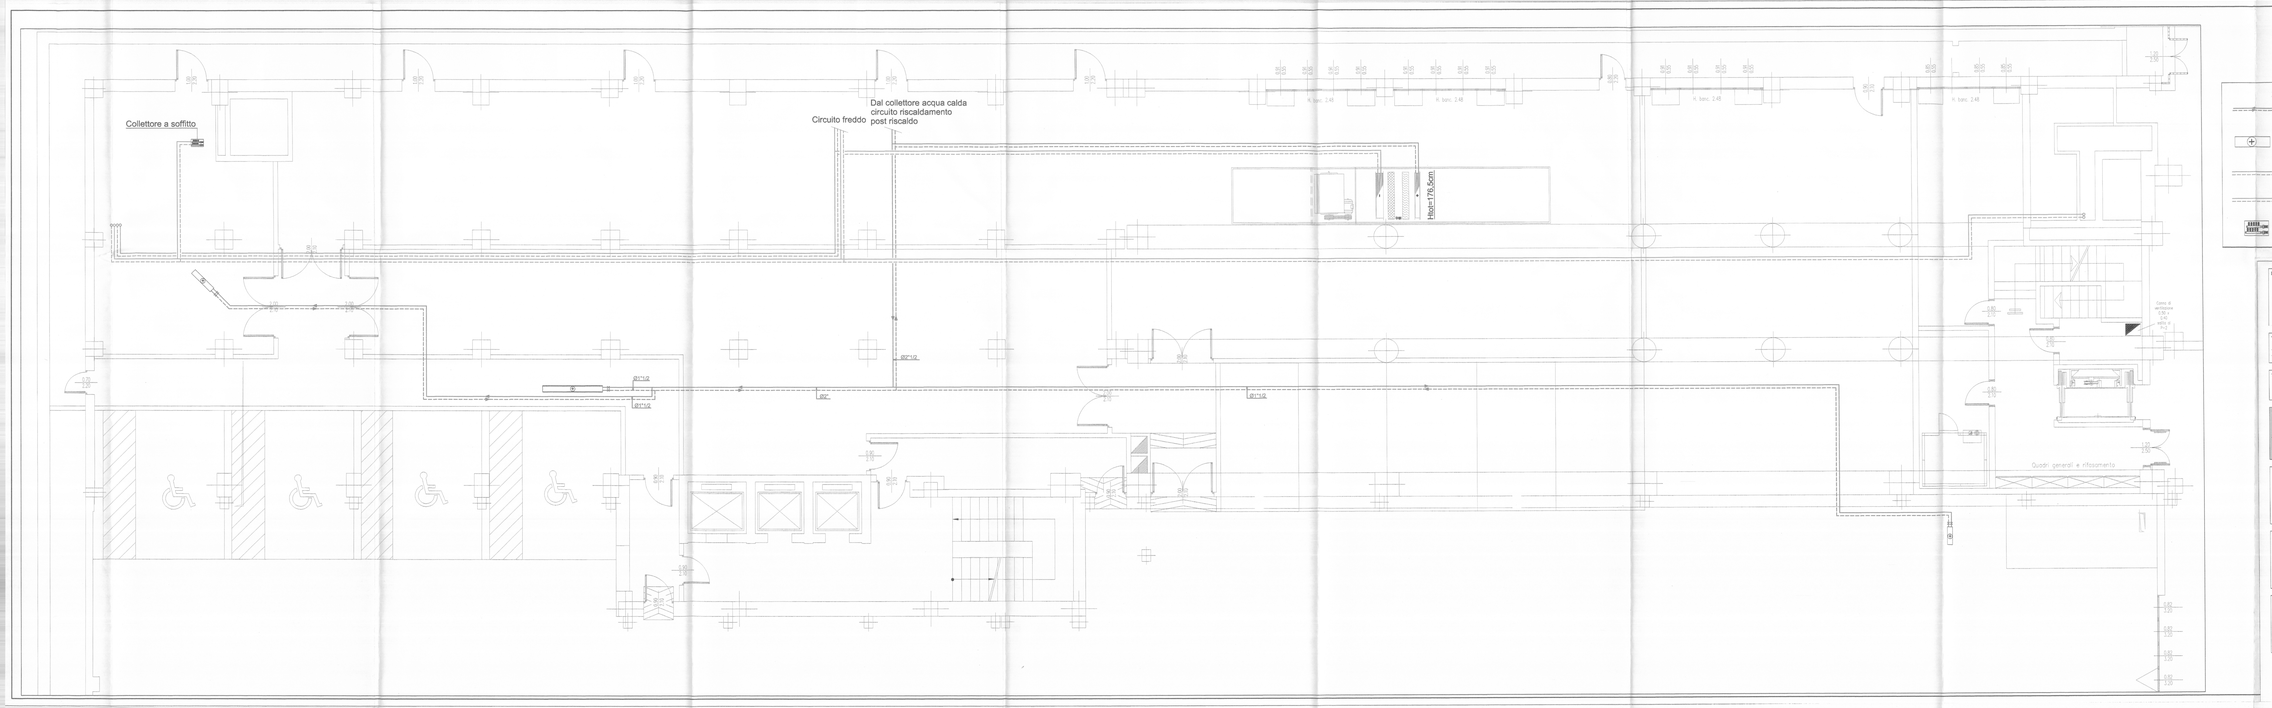

LEGENDA

- TUBAZIONE IN FERRO NERO TIPO MANNESMANN COIBENTATO SECONDO LA NORMATIVA VIGENTE CON ISOLANTE A CELLULE CHIUSE
- BATTERIA DI POST-RISCALDO (PER I DATI TECNICI FARE RIFERIMENTO ALLA TAVOLA CON LA SCHEDA TECNICA DELL'UTA RISTORANTE)
- TUBAZIONE FREDDO IN RAME RICOTTO PREISOLATE, CON ISOLANTE A CELLULE CHIUSE SPESS.>6mm CORRENTI A SOFFITTO
- TUBAZIONE CALDO IN RAME RICOTTO PREISOLATE, CON ISOLANTE A CELLULE CHIUSE SPESS.>6mm CORRENTI A SOFFITTO
- COLLETTORE DI DISTRIBUZIONE A SOFFITTO

PROGETTISTA E DD.LL.

ROBERTO DAL DEGAN
ARCHITETTO
VIA MAGENTA, 26 - 10128 Torino - Tel. 011-538.500

COMMITTENTE:

torino 2006
Organizing Commettee for the XX Olympic Games
Torino 2006
via Nizza 262/58 - 10126 Torino

TIPO di LAVORO:

Manutenzione straordinaria del fabbricato sito in Torino, C.so Novara n.96

TAVOLA: IMPIANTO DI RISCALDAMENTO

Realizzazione ristorante aziendale - Piano Interrato

TAV: AS-BUILT 12 TERMICO-INTERRATO

SCALA : 1:50

DATA: 26.11.2003

AGGIORNAMENTI:

PROGETTISTA E DD.LL. IMPIANTI TERMO-MECCANICI

simtec ingegneria
Progettazione, Consulenza, Sistemi Limiti
Impianti Tecnologici civili ed Industriali
C.so MODENA 196 - 10129 TORINO
Tel. 011 / 58.03.977 - 58.03.981
Fax 011/56.80.720 - P.IVA 07506570016

PROGETTISTA E DD.LL. IMPIANTI ELETTRICI

STUDIO TECNICO
Dott. Ing. Sr. PROFESSIONE DI CONTO
C.so MONCALIERI, 290 - 10133 TORINO (RAPPORO ITO)
TEL. 0668051 - P. IVA 08968510013
email: coppisi@everyday.com

PROGETTISTA E DD.LL. PER LA RISTORAZIONE


IMPRESA ESECUTRICE

HCTIS
Lavorazione Impianti Condizionamento Idrico Sanitari
Corso SOMMELLIER,17 10128 - TORINO TEL.011/56.83.656-FAX 011/56.83.542