


LEGENDA:

- LINEA
- LINEA
- PARETE
- CA
- Direzione di derivazione sistemi a correnti deboli
- Direzione generale di vista (accanto ai vani) (PC)
- Direzione generale di vista (accanto ai vani) (PC)
NOTE:
Tutti gli impianti elettrici rappresentati in disegno sono di nuova installazione.

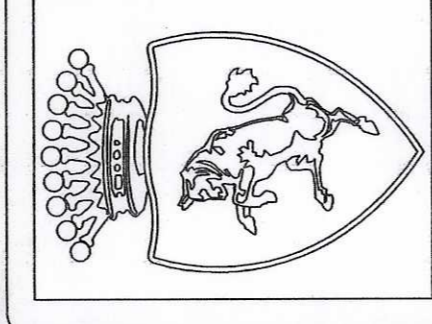

CITTA' DI TORINO
DIVISIONE GRANDI OPERE ED
EDILIZIA PER SERVIZI
SETTORE EDILIZIA
SPORTIVA ED OLIMPICA

RIQUALIFICAZIONE DELL'AREA SPORTIVA
MARCHI-COMBI - PALAZZO DEL NUOTO

tielle impianti s.r.l.
TORINO - Via Bagnole 31/9

tielle impianti s.r.l.
Via Bagnole 31/9
10127 TORINO (TO)

IMPRESA ESECUTRICE

tielle impianti s.r.l.
C.so Garibaldi 70
10127 TORINO (TO)

Gruppo
Arch. Anna Leonzi
Arch. Pier Paolo Maggiora
Coordinatore
Arch. Adriano Maffei
Arch. Enrico Strammi
Ing. Gabriele De Vito

Capogruppo

Responsabili del Progetto
Ing. Giancarlo Revetillone
N. 3265

AS BUILT

OGGETTO: **PROGETTO IMPIANTI ELETTRICI E SPECIALI
PIANTA LIVELLO 2**

MODIFICA ED INTEGRAZIONE SISTEMI DI
ILLUMINAZIONE NORMALE - SICUREZZA -
F.M. - ASSERVIMENTI UTENZE TECNOLOGICHE

REV.	MODIFICHE	DATA	DESCRIZIONE
0	EMISSIONE	31/07/2006	
1	AS BUILT - TIELLE IMPIANTI	31/10/2009	
2			
3			

ELABORATO
SCALA 1:100

**PV3-
IE01**

NOVE FILE
PV3-IED.LWG
RIFERIMENTO

Scala 1:11

