



iride  
Architettura  
documentazione  
N. 1371

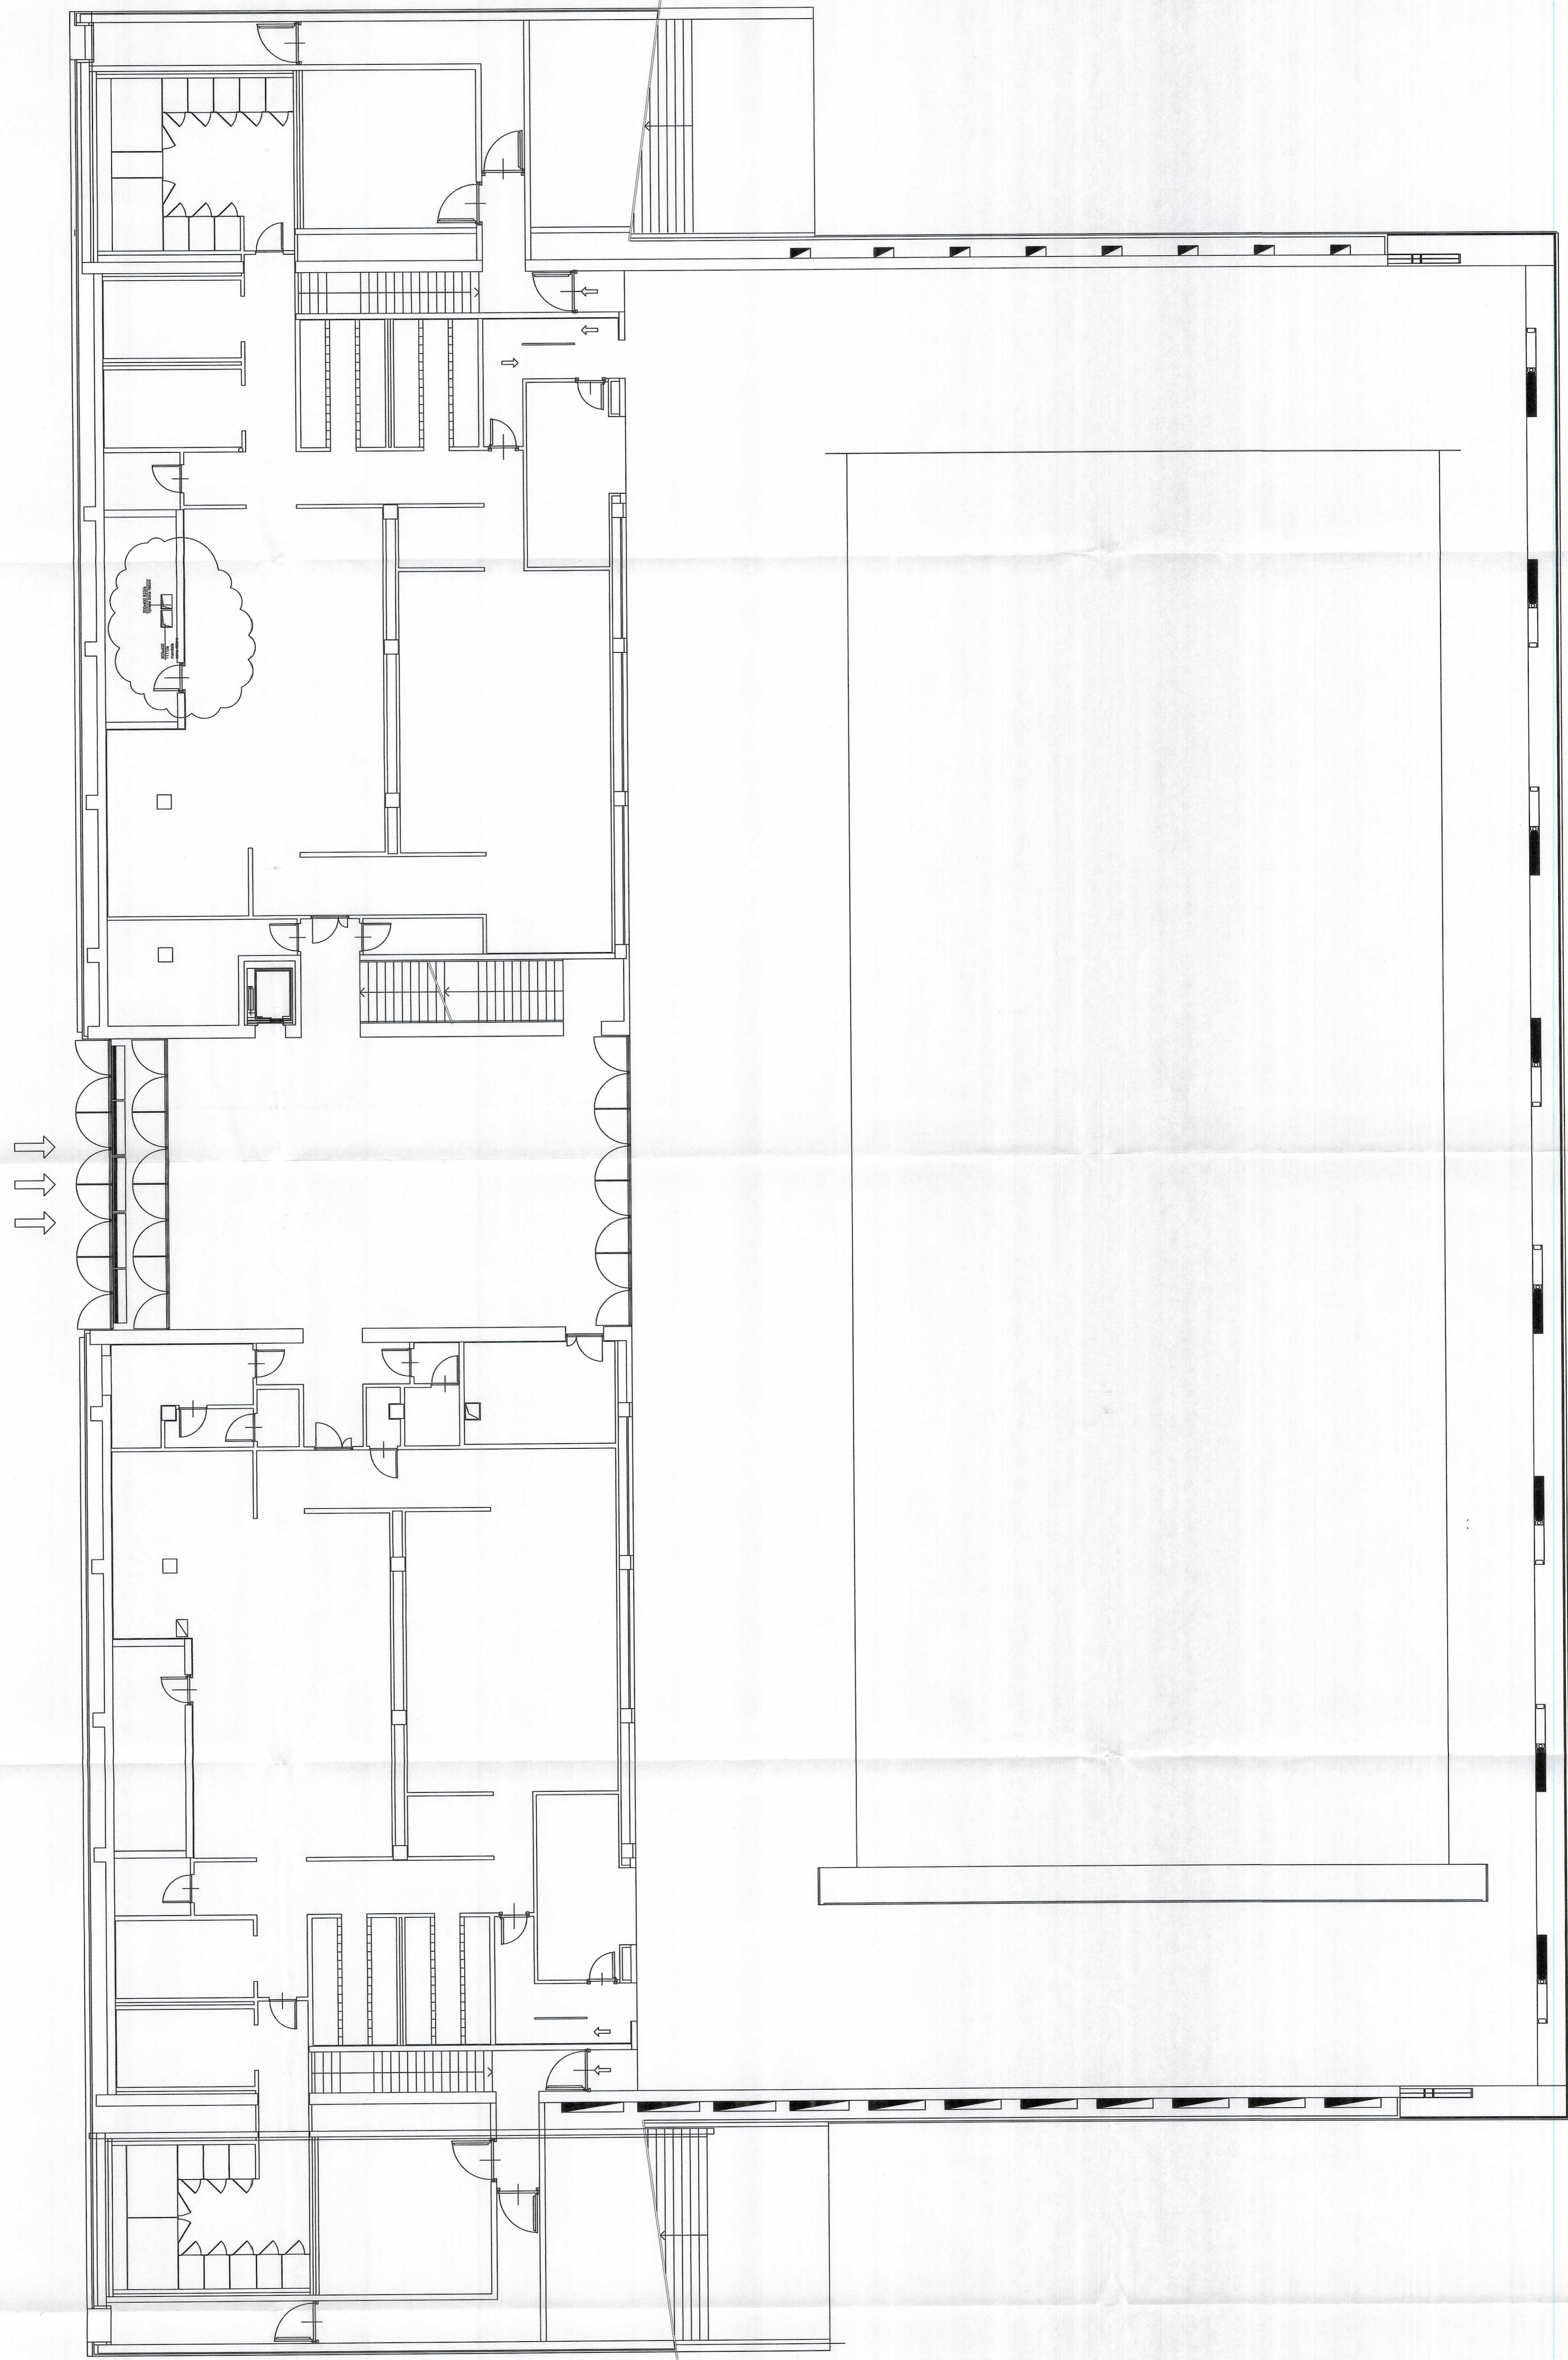

NOTA:

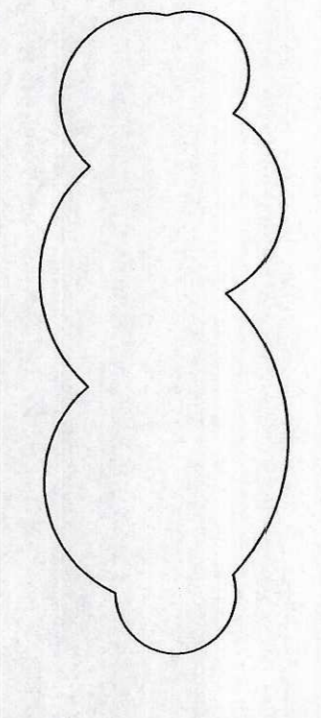

RACCHIUSE NELLE INVOLUTE SONO INDICATE LE PARTI DI IMPIANTO REALIZZATE DA COLI.

DATA	DESCRIZIONE	STATO	PRODOTTORE	PRODOTTORE	PRODOTTORE
03/02/2007	AS BUILT	ILUM	ARRR	LOS	APPROVA

CLIENTE: IRIDE SERVIZI  
PROGETTO: PALAZZO DEL MUOTO - TORINO  
IMPIANTO: DIFFUSIONE ARIA  
OGGETTO: DISTRIBUZIONE CANALI  
LIVELLO: +0

PRODOTTORE E COORDINATORE: IRIDE ARCHITETTURA  
PROGETTORE: IRIDE ARCHITETTURA  
PRODOTTORE: IRIDE ARCHITETTURA  
