CITTA' DI TORINO

Divisione Servizi Culturali
Settore Edifici per la Cultura
Via San Francesco da Paola n. 3
10123 Torino

PROGETTO DI RESTAURO E RIQUALIFICAZIONE FUNZIONALE DI VILLA AMORETTI ED ARANCIERA DEL PARCO RIGNON, Via Filadelfia, n. 205, Torino

Gruppo di progettazione:
Progettazione Settore Edifici per la Cultura

Progetto architettonico: Arch. Rosalba Stura, Ing. Rodolfo Zarrelli, Geom. Mauro Buno
Coordinamento progetto architettonico: Arch. Rosalba Stura

Progettazione Associazione Temporanea di Professionisti

Progetto strutturale: Ing. Mario Bonchetta
Progetto impianti fluidomeccanici: Ing. Giovanni Francesco Lo Cigno
Progetto impianti elettrici: Ing. Sergio Brero
Redazione piano di sicurezza e coordinamento: Ing. Gianluca Chiesa
Coordinamento Associazione Temporanea di Professionisti: Arch. Stefano Trucco
Responsabile di Procedimento e
Dirigente del Settore Edifici per la Cultura:
Ing. Sergio Brero

AS-BUILT	NUOVO PADIGLIONE
OGGETTO: PROGETTO IMPIANTI ELETTRICI SPECIALI RETE DI TERRA DISPERDENTE Pianta piano seminterrato – Nuovo padiglione	FILE: 02070_E23(Ep04As) P.SEM.*DWG SCALA: 1:50
IMPRESA ESECUTRICE CEMS IMPIANTI TECNOLOGICI via S.Gennaro, n.205 - Nola/Piazzolla (NA) c.a.p. 80037 - tel. (ufficio) 0815115450 e-mail: cems@cems.it - fax: 0815115490	ELABORATO E.p. 04As

Rev.ne	Data	Descrizione	Elabor.	Verif.	Approv.
0	05/02/2007	AS-BUILT	Pirone	Fulcio	GRB

IL PRESENTE ELABORATO GRAFICO E' VALIDO UNICAMENTE PER GLI IMPIANTI ELETTRICI ED AFFINI

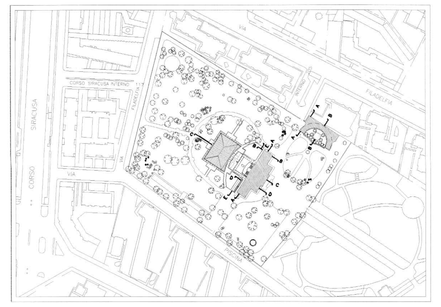

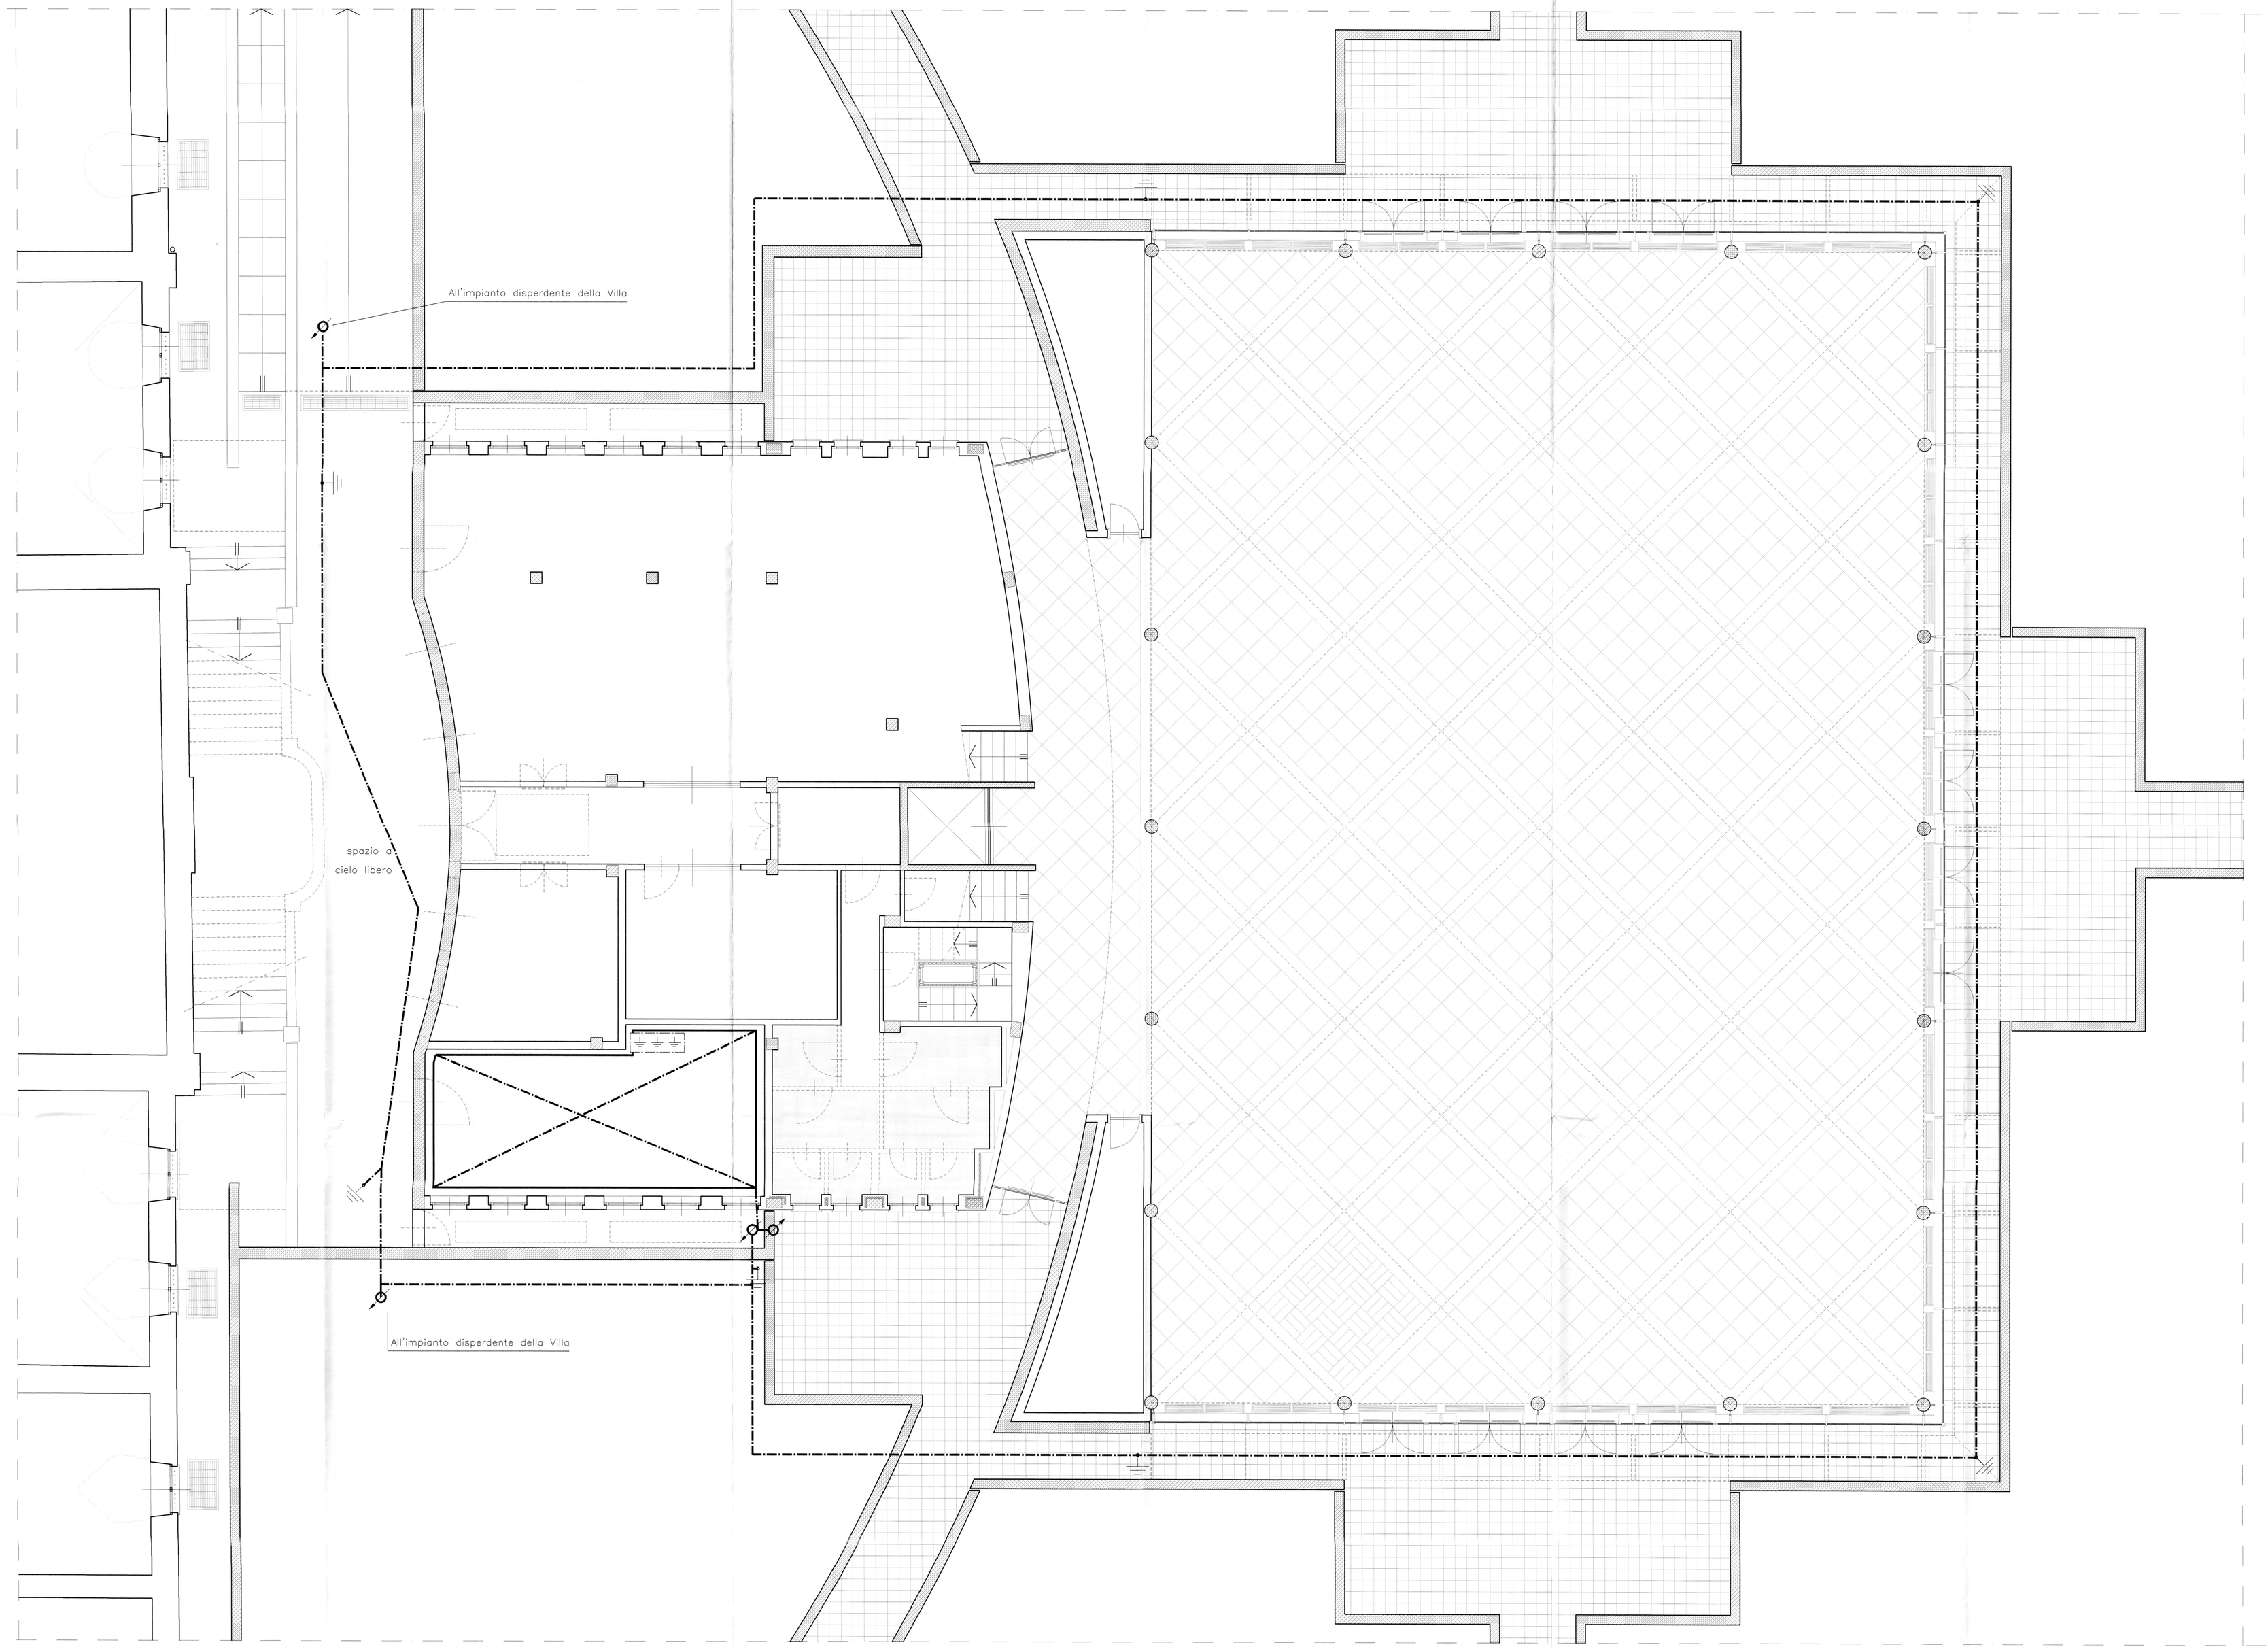

SIMBOLO	DESCRIZIONE
	CORDA DI RAME NUDO RIGIDO 1x95mmq
	BANDELLA DI TERRA DI CABINA 30x3mm
	DISPERSORE IN ACCIAIO RAMATO ø20mm
	NODO EQUIPOTENZIALE DI TERRA