

CITTÀ DI TORINO

Divisione V. - PIANI REGOLATORI - C. ORBASSANO -


WILLA AMORETTI

Scala 1:1000



h. 25
h. 21,40
h. 18
h. 17

Planimetria allegata a via convezione fra la città di Torino e la contea di Aosta Rossana di Collegno per la sezione alla città, come zona area pubblica, di una parte dell'area del parco della villa Amoretti.

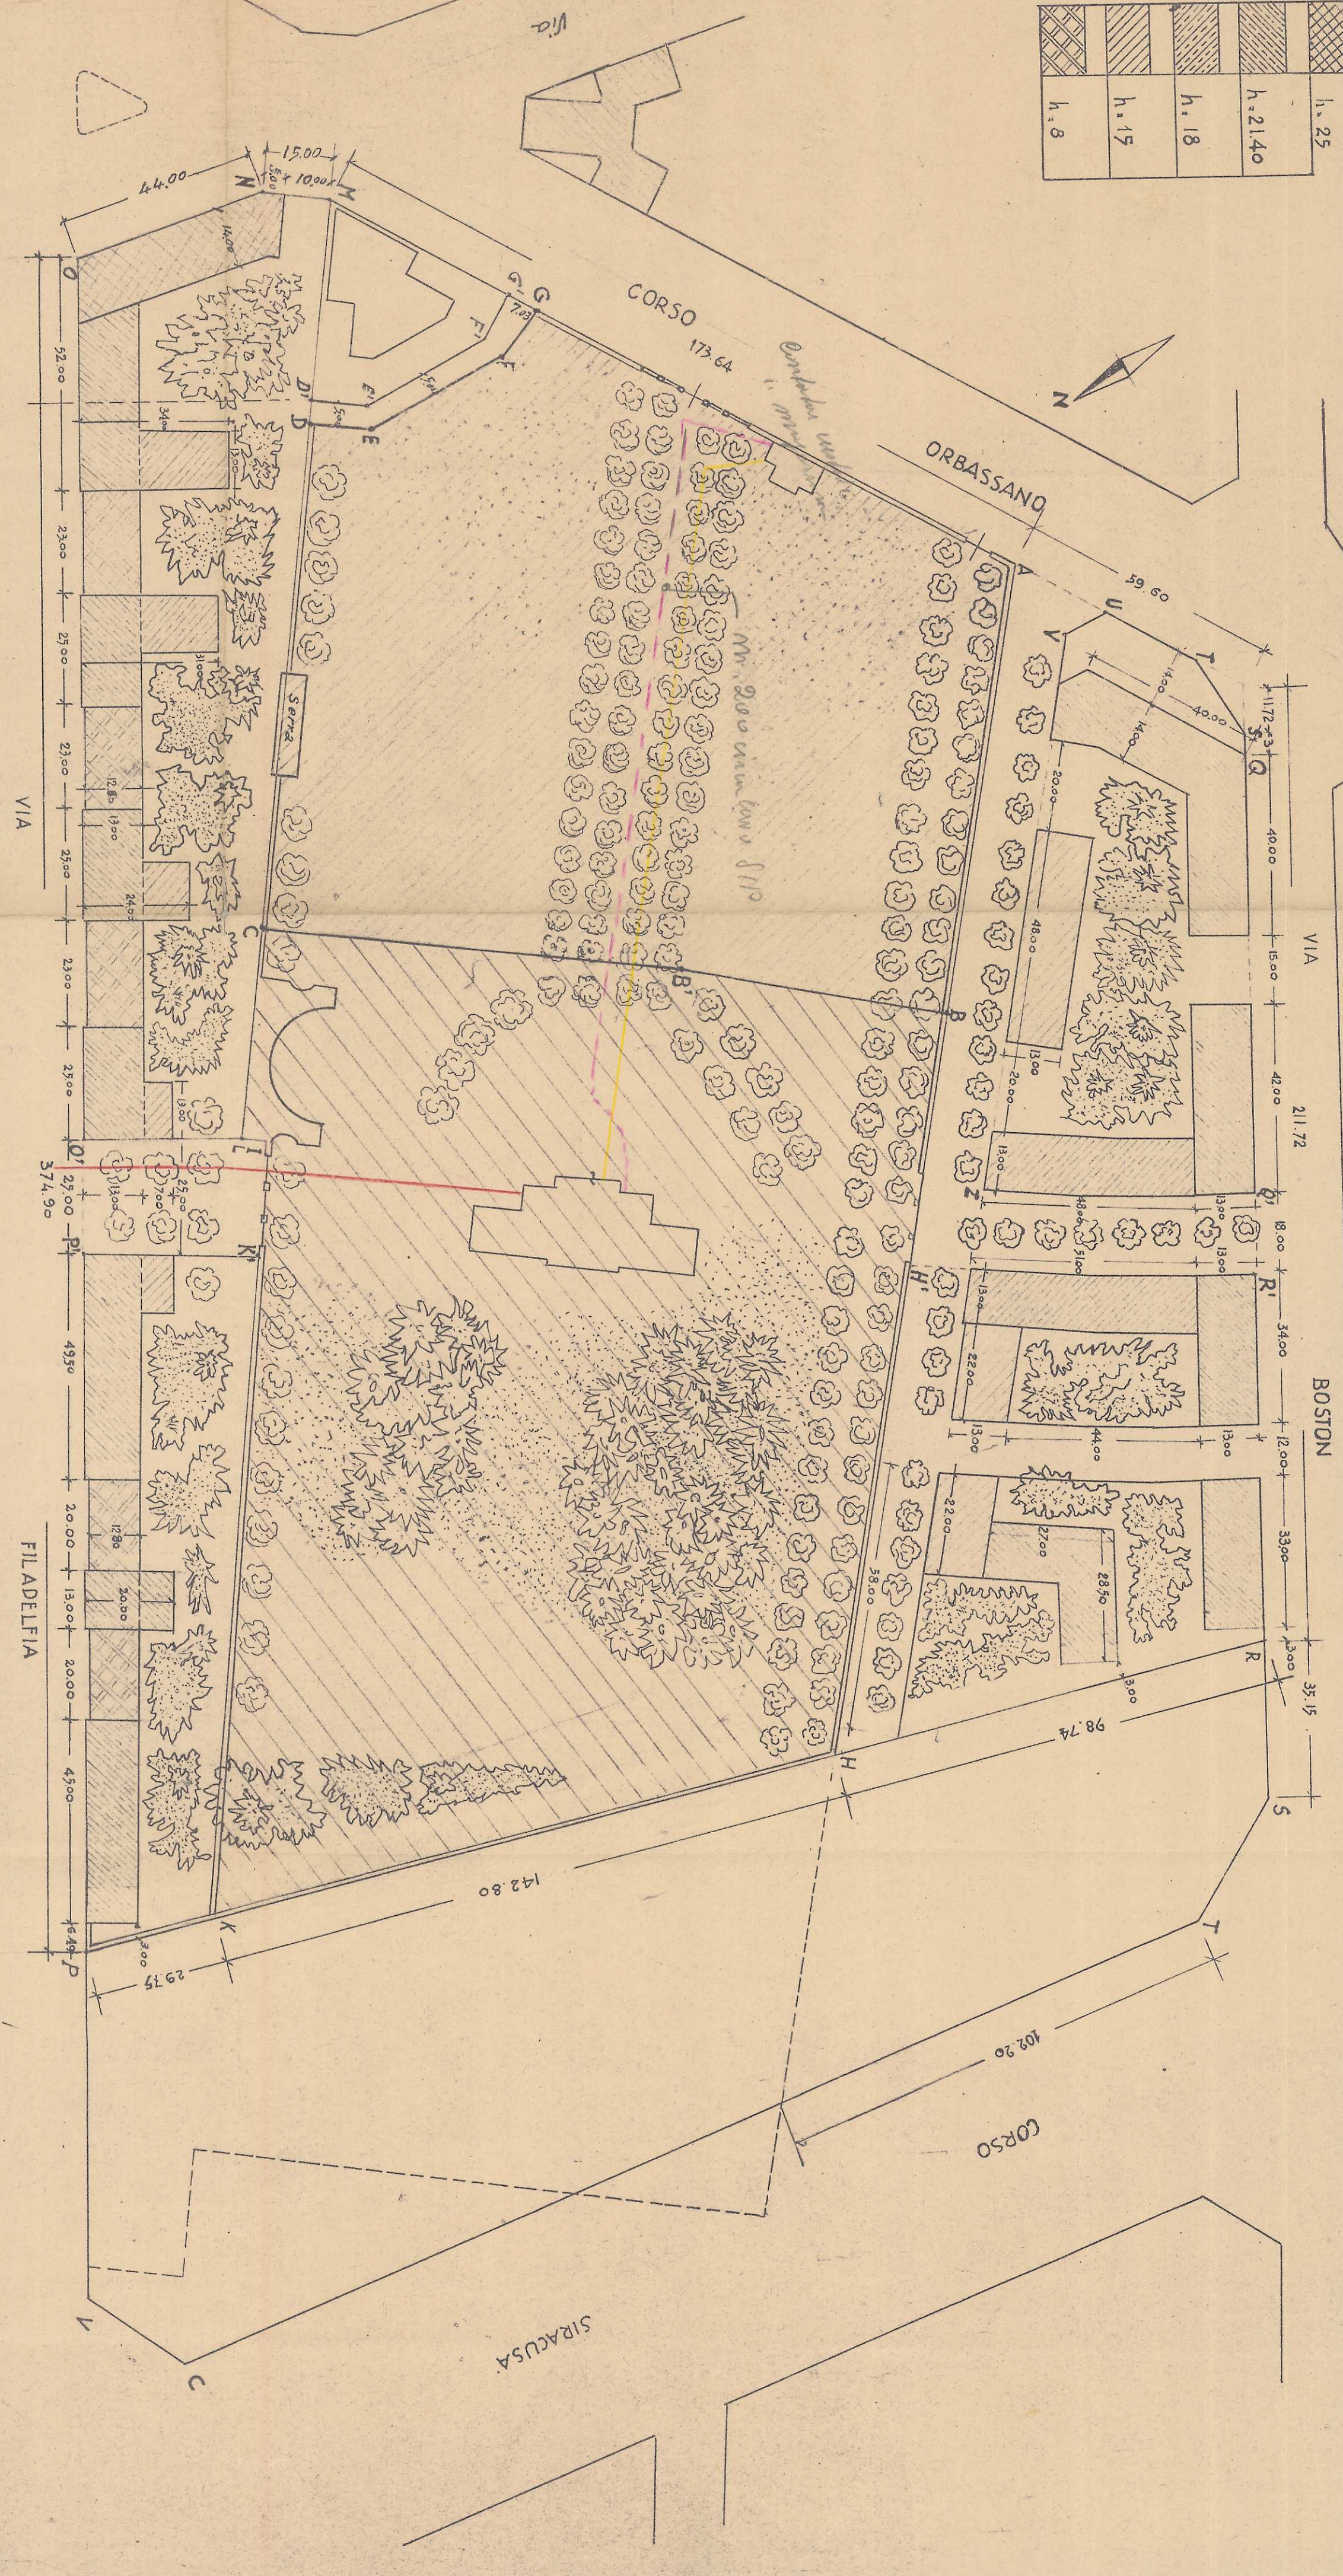

Area ABCDEFGA ceduta alla città (F. 287 N. 873 p.)
 Area BHIKJLGS girata a verde privato, con contributo villa e costruzioni accessorie.

Area MGFEDIKRPPQNN e ABHHRQDTA soggette per la suddivisione, in ordinamenti ed in allora, al piano indicata nella presente planimetria con destinazione a verde privato alla zona indicata, della quale sono costituite di fatto e di diritto.
 Area OIKPQ e ABHRSZVA adiacenti a verde pubblico cedute gratuitamente alla Città senza aree di compensazione.

N. 4100 - 9.2.1957/58