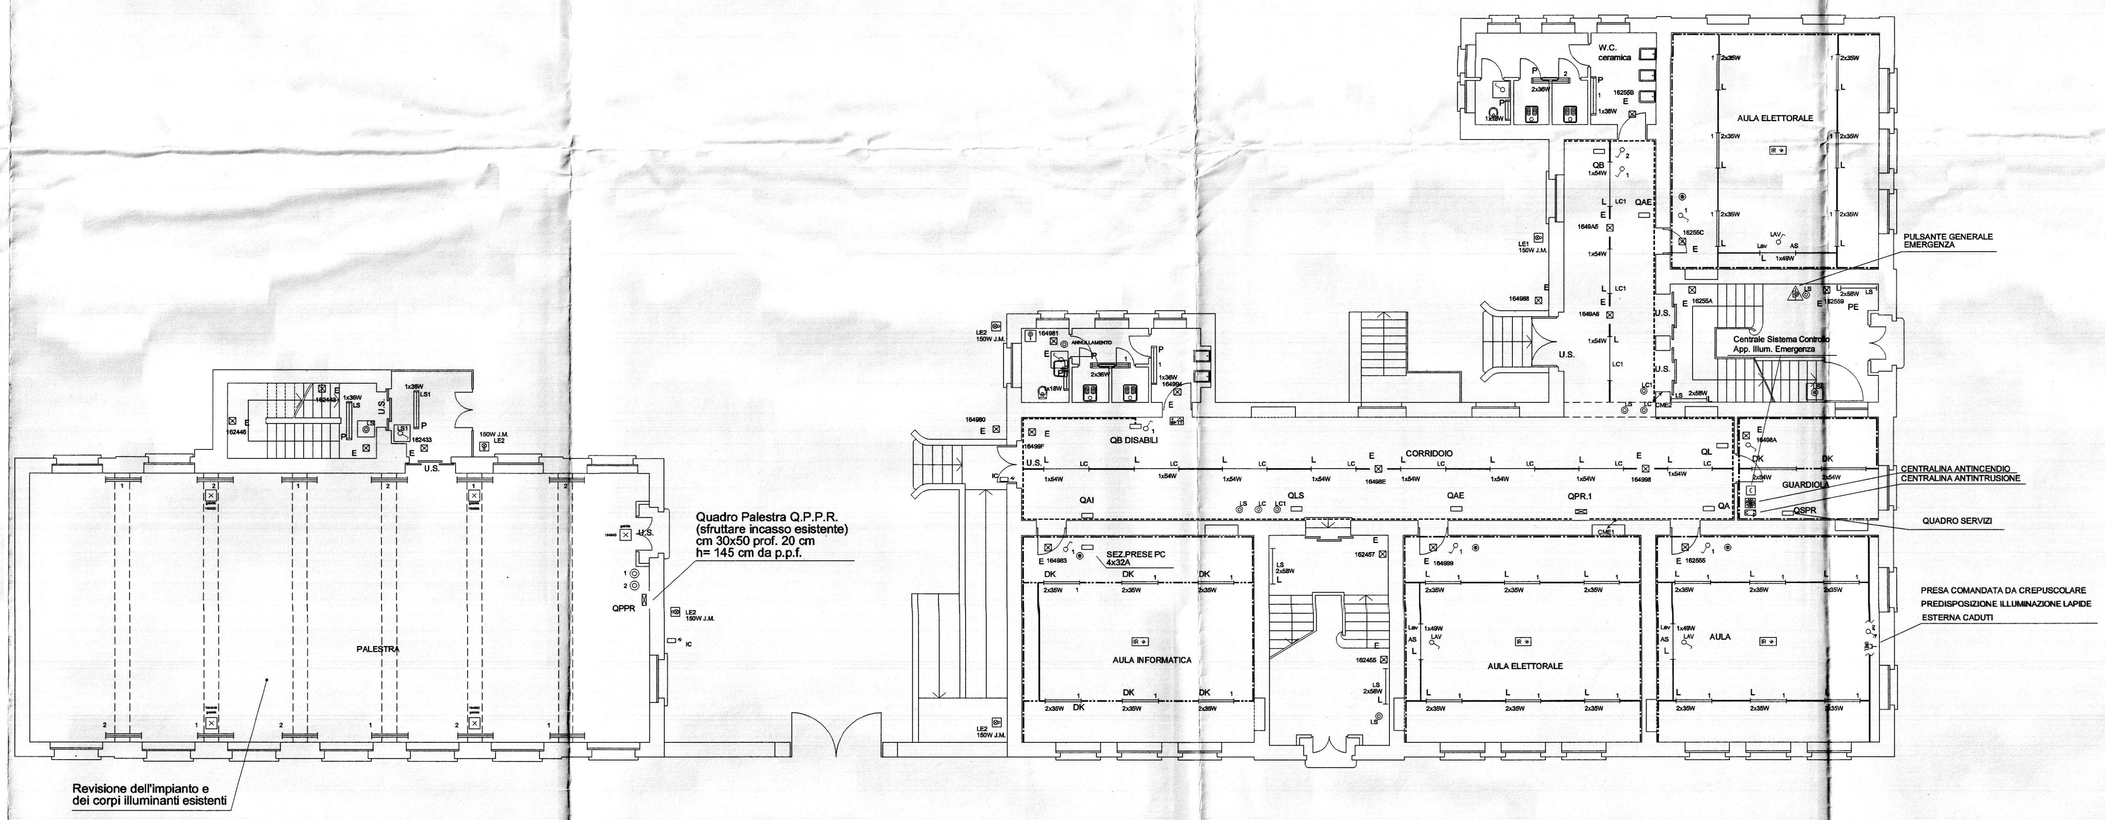

RIF.	LEGENDA SIMBOLI
	Quadro di Distribuzione (Quadro Generale - Quadro di Piano)
	Quadro di Distribuzione di Zona / Locale (Aula - Ufficio - ecc...)
	Canalina in PVC a 4 scomparti dim. 150x60 mm per la Distribuzione Primaria (esistente)
	Canalina in PVC a 4 scomparti dim. 200 / 150x60 mm per la Distribuzione Primaria (di nuova fornitura)
	Canalina in PVC a 3 scomparti dim. 100 / 80x40 mm per la Distribuzione Secondaria
	Canalina metallica bianca dim. 60x20/40 mm per la Distribuzione Luce (di nuova fornitura)
	Canalina metallica bianca dim. 60x20/40 mm per la Distribuzione Luce (esistente)
	Tubazione in PVC (Simbolo Generale)
	Cassetta di connessione/derivazione stagna da parete
	Sezionatore di emergenza
	Pozzetto d'ispezione interrato
P 1x18W	Apparecchio illuminante di tipo in policarbonato completo di n.° 1 lampada fluorescente da 18W
P 2x18W	Apparecchio illuminante di tipo in policarbonato completo di n.° 2 lampade fluorescenti da 18W
P 1x36W	Apparecchio illuminante di tipo in policarbonato completo di n.° 1 lampada fluorescente da 36W
P 2x36W	Apparecchio illuminante di tipo in policarbonato completo di n.° 2 lampade fluorescenti da 36W
P 1x58W	Apparecchio illuminante di tipo in policarbonato completo di n.° 1 lampada fluorescente da 58W
P 2x58W	Apparecchio illuminante di tipo in policarbonato completo di n.° 2 lampade fluorescenti da 58W
A 4x18W	Apparecchio illuminante con schermo acrilico completo di n.° 4 lampade fluorescenti da 18W
L 1x49W AS	Apparecchio illuminante di tipo lamellare completo di n.° 1 lampada fluorescente da 49W (asimmetrico per lavagne) - NORMALE LIVELLO ESTETICO
L 2x28W	Apparecchio illuminante di tipo lamellare completo di n.° 2 lampade fluorescenti da 28W (Aule - Corridoi) - NORMALE LIVELLO ESTETICO
L 1x35W	Apparecchio illuminante di tipo lamellare completo di n.° 1 lampada fluorescente da 35W (Aule - Corridoi) - NORMALE LIVELLO ESTETICO
L 2x35W	Apparecchio illuminante di tipo lamellare completo di n.° 2 lampade fluorescenti da 35W (Aule - Corridoi) - NORMALE LIVELLO ESTETICO
L 1x54W	Apparecchio illuminante di tipo lamellare completo di n.° 1 lampada fluorescente da 54W (Aule - Corridoi) - NORMALE LIVELLO ESTETICO
L 2x54W	Apparecchio illuminante di tipo lamellare completo di n.° 2 lampade fluorescenti da 54W (Aule - Corridoi) - NORMALE LIVELLO ESTETICO
DK 1x35W	Apparecchio illuminante di tipo lamellare dark light completo di n.° 1 lampada fluorescente da 35W (Uffici) - NORMALE LIVELLO ESTETICO
DK 2x35W	Apparecchio illuminante di tipo lamellare dark light completo di n.° 2 lampade fluorescenti da 35W (Uffici) - NORMALE LIVELLO ESTETICO
DK 1x54W	Apparecchio illuminante di tipo lamellare dark light completo di n.° 1 lampada fluorescente da 54W (Uffici) - NORMALE LIVELLO ESTETICO
DK 2x54W	Apparecchio illuminante di tipo lamellare dark light completo di n.° 2 lampade fluorescenti da 54W (Uffici) - NORMALE LIVELLO ESTETICO
	Punto luce
	Punto luce a parete
	Apparecchio illuminante completo di lampada fluorescente (luce normale)
	Interruttore unipolare
	Interruttore bipolare
	Deviatore unipolare
	Pulsante
	Pulsante luminoso
	Interruttore unipolare entro contenitore stagno
	Interruttore bipolare entro contenitore stagno
	Deviatore unipolare entro contenitore stagno
	Pulsante entro contenitore stagno
	Pulsante luminoso entro contenitore stagno
	Punto luce da esterno su palo - sbraccio - proiettore a muro
E	Complesso autonomo di illuminazione di sicurezza
	Fotocellula

CITTA' DI TORINO

OPERE DI ADEGUAMENTO NORMATIVO FUNZIONALE E TECNICO
DEGLI IMPIANTI ELETTRICI, SPECIALI
ISTITUTO SCOLASTICO : S.E.L. "PARATO"
Via Aquileia, 8 – TORINO

FINANZIAMENTO ANNO 2004 – LOTTO A –

IMPRESA ESECUTRICE

COTTI IMPIANTI S.r.l.
via Goldoni, 8 – 10092 Beinasco (TO)
011/3989450 – (fax) 011/3989451
info@cottiimpianti.it

COTTI IMPIANTI S.r.l.
VIA GOLDONI, 8 - 10092 BEINASCO (TO)
Tel. 011 398 94 50 - Fax 011 398 94 51
Codice fiscale / Partita I.V.A. 07...

28 SET. 2004

Titolare dell' attivita'

AEM
AZIENDA ENERGETICA METROPOLITANA TORINO S.p.A.
LA DIREZIONE – SERVIZI TECNOLOGICI AL COMUNE

Il Progettista :
Ing. Massimiliano GHIONE

collaboratori al progetto :
P.I. Mario NEGRO
P.I. Bruno FENOGLIO

PROGETTO DEFINITIVO

OGGETTO
PIANTA PIANO RIALZATO
IMPIANTO DI ILLUMINAZIONE NORMALE / EMERGENZA

NOME-FILE	Scala Plot
PS47_E02_A	1 = 1
RIFERIMENTO	
SCALA	1 : 100

REV	MODIFICHE	DATA	DISEGNATORE
0	emissione	giugno 2004	
1	revisione	settembre 2004	
2	AS BUILT	APRILE 2006	
3			
4			
5			

ELABORATO
E-02