PROGETTISTA E DD.LL.
ROBERTO DAL DEGAN ARCHITETTO
Via Santa Teresa 15 - 10121 Torino
tel. 011.538.300/fax 011.537.150
E.mail: studio@archidaldegan.it

COMMITTENTE:
Organizing Commettee for the XX Olympic Winter Games Torino 2006
C.so Novara 96 - 10152 Torino

TIPO di LAVORO:
Ristrutturazione per allestimento uffici del fabbricato in Torino, Via Bologna n.74

TAVOLA:
Pianta piano rialzato
Rete Canaline e Impianto di illuminazione normale/emergenza

TAV. 292-03

SCALA :1:100

DATA: 12.02.2004

AGGIORNAMENTI :
AS-BUILT
LATO "A" 16.05.2005
LATO "B" 16.05.2005

PROGETTISTA E DD.LL. IMPIANTI TERMO-MECCANICI
simtec ingegneria
Progettazione, Consulenze, Direzione Lavori Impianti Tecnologici Civili ed Industriali
C.so ROSSELLI n°66 - 10129 TORINO - TEL.011/58.059.77 Fax 011/56.80.750 info@simtec.it

PROGETTISTA E DD.LL. IMPIANTI ELETTRICI
STP STUDIO TECNICO PROFESSIONALE DI C. CIPOLLA
VIA MAPPANO, 31 - 10074 LANZO TORINESE (TO)
TEL. 011/9629061 - P. IVA 09259000016
C. C. I. A. A. N. 1000 P.S./1.3
e-mail: stp.52@fastwebnet.it

ESECUZIONE IMPIANTI ELETTRICI
TEKIND TEKIND srl
Tekind s.r.l. Tecnologie Industriali
10044 Pianezza - (TO) - Via Collegno, 45 bis
Tel. ++39 011 9661027 (r.a.) - Fax ++39 011 9664021
E-mail info@tekindsrl.it

QUESTA TAVOLA E' VALIDA SOLO PER L'IMPIANTO ELETTRICO

LEGENDA SIMBOLI

SIMBOLO	DESCRIZIONE
	QUADRO ELETTRICO (SIMBOLO GENERALE)
	CANALINA METALLICA ZINCATA
	CANALINA IN PVC A PAVIMENTO
	SCATOLA DI DERIVAZIONE
	CANALIZZAZIONE VERSO L'ALTO/VERSO IL BASSO
	POZZETTO PASSAGGIO CAVI
	PLAFONIERA CON CORPO E SCHERMO IN POLICARBONATO 1x18W - IP65
	PLAFONIERA CON CORPO E SCHERMO IN POLICARBONATO 1x36W - IP65
	PLAFONIERA CON CORPO E SCHERMO IN POLICARBONATO 2x36W - IP65
	PLAFONIERA CON CORPO E SCHERMO IN POLICARBONATO 2x58W - IP65
	PLAFONIERA CON SCHERMO IN METACRILATO 1x36W
	PLAFONIERA CON SCHERMO IN METACRILATO 2x36W
	PLAFONIERA CON CORPO IN ACCIAIO VERNICIATO E OTTICA DARKLIGHT 2x36W

LEGENDA SIMBOLI

SIMBOLO	DESCRIZIONE
	PLAFONIERA CON CORPO IN ACCIAIO VERNICIATO E OTTICA DARKLIGHT 4x18W
	PLAFONIERA PER FILA CONTINUA 2x18W - TIPO NORLIGHT YPSILON
	PLAFONIERA PER FILA CONTINUA 2x36W - TIPO NORLIGHT YPSILON
	PLAFONIERA PER FILA CONTINUA 1x36W - TIPO NORLIGHT YPSILON
N/E	PLAFONIERA PER FILA CONTINUA 1x36W - TIPO NORLIGHT YPSILON CON TUBO FLUORESCENTE CON GRUPPO DI EMERGENZA AUTONOMO S.A.
N/E	PLAFONIERA PER FILA CONTINUA 2x36W - TIPO NORLIGHT YPSILON CON TUBO FLUORESCENTE CON GRUPPO DI EMERGENZA AUTONOMO S.A.
	FARETTO DA INCASSO 1x26W TIPO SIDE NET 18-BI-PLC 84
	FARETTO DA INCASSO 2x26W TIPO SIDE NET 18-BI-PLC 84
	APPARECCHIO ILLUMINANTE LUCE PLAN A PARETE mod. STRIP D22 6x24W
	APPARECCHIO ILLUMINANTE LUCE PLAN A PARETE mod. STRIP D22 4x24W
	APPARECCHIO ILLUMINANTE LUCE PLAN A PARETE mod. STRIP D22 2x24W
	FARETTO DA INCASSO TRILUX mod.2902 W-B/TCT26 2x26W
	APPARECCHIO ILLUMINNTE LUCE PLAN mod. LIGHT DISC D41/32.22

LEGENDA SIMBOLI

SIMBOLO	DESCRIZIONE
	APPARECCHIO ILLUMINANTE TIPO FONTANA KODO 1x70W JM
	PALO CON PROIETTORE
	LAMPADA DEL TIPO A TARCAMUGA 60W - 230V
	PLAFONIERA CON CORPO E SCHERMO IN POLICARBONATO 1x18W COMPLETA DI ALIMENTAZIONE A BATTERIA IN TAMPONE, AUTONOMIA SUPERIORE AD 1H
	FARETTO DA INCASSO 2x26W CON GRUPPO DI EMERGENZA AUTONOMO S.A TIPO SIDE NET 18-BI-PLC 84
	INTERRUTTORE UNIPOLARE DA INCASSO
	INTERRUTTORE UNIPOLARE DA ESTERNO IN CASSETTA IP44 MIN.
	PULSANTE UNIPOLARE
	RELE' PASSO-PASSO
	PULSANTE SOTTOVETRO CON DISPOSITIVO ATTO A SEGNALARE L'INTEGRITA' DEL CIRCUITO
	BLINDOLUCE FOSNOVA - 4x16A
	CNEPUSCOLARE
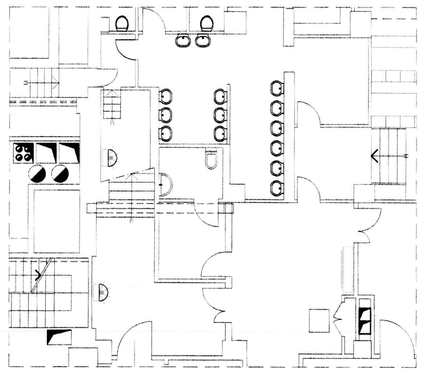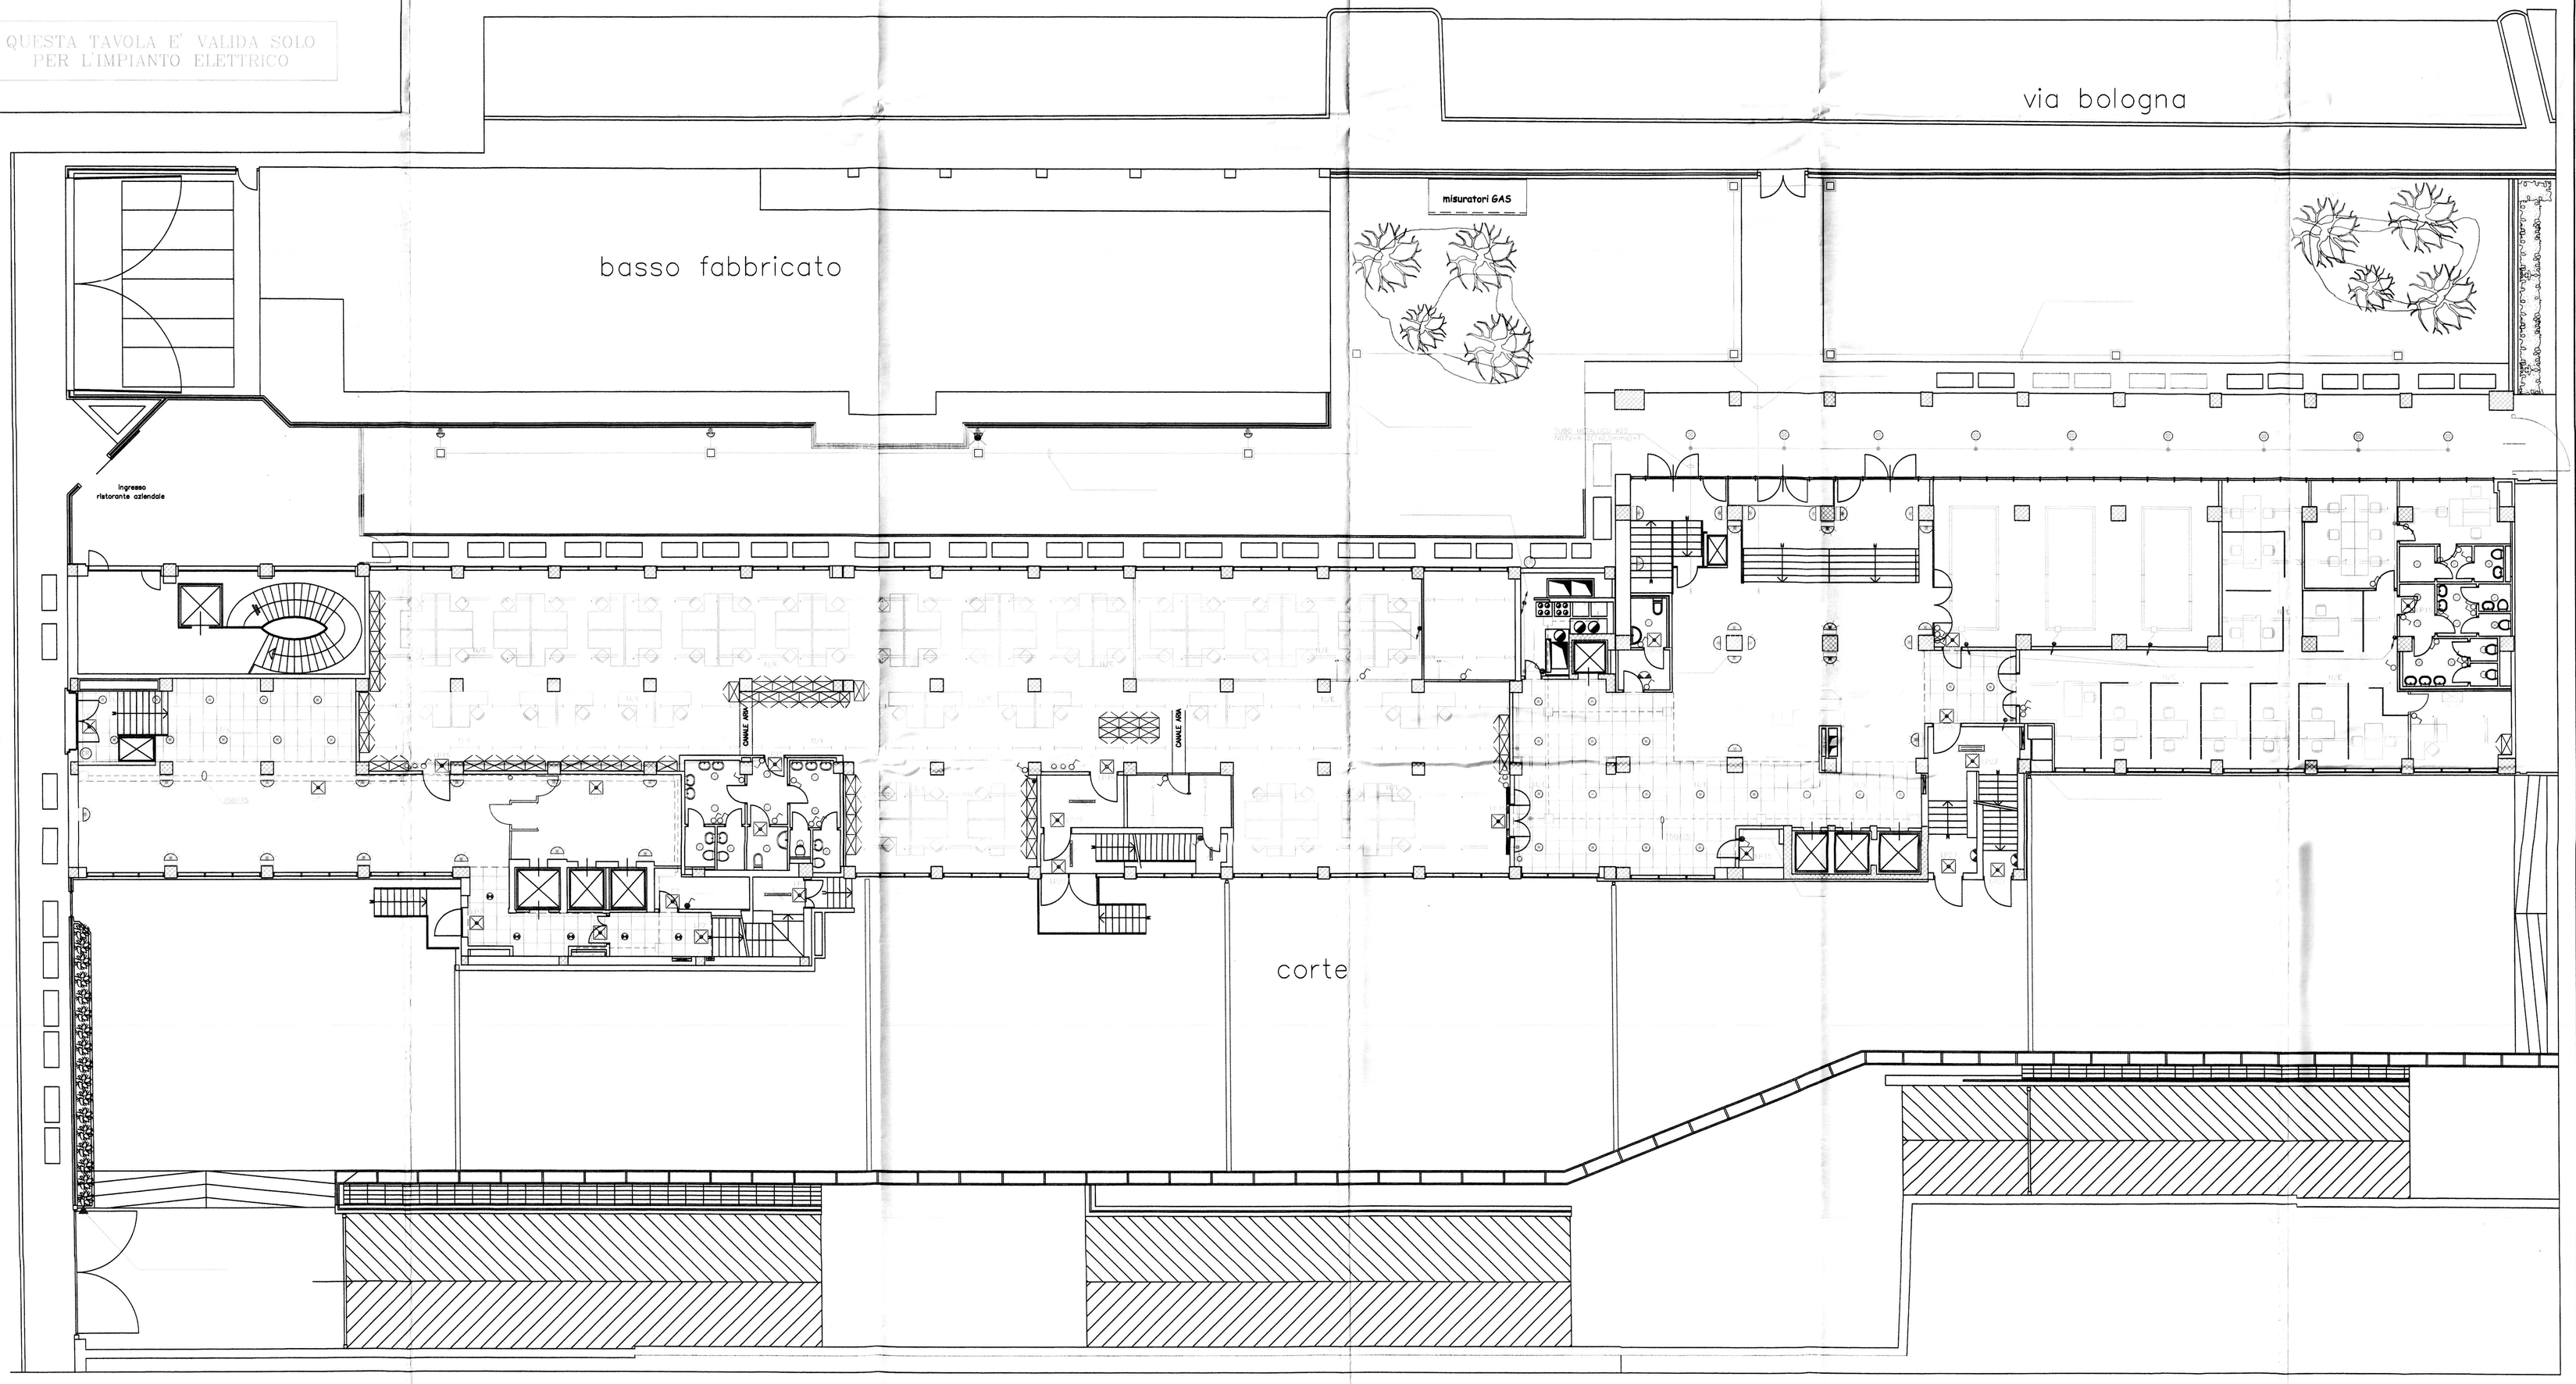
STRALCIO PIANO SEMINTERRATO