CITTA' DI TORINO

PALAZZO CIVICO – P.zza Palazzo di Citta' N°1

OPERE DI ADEGUAMENTO NORMATIVO, FUNZIONALE E TECNICO DI PARTE DEGLI IMPIANTI ELETTRICI DI PALAZZO CIVICO

Titolare dell' attivita'

AEM — AZIENDA ENERGETICA METROPOLITANA TORINO S.p.A.
LA GRIZZONE – SERVIZI TECNICI CONSULNU

Il Progettista :

collaboratori al progetto :
UFFICIO TECNICO PERUCCA S.R.L.

AS-BUILT

OGGETTO

IMPIANTO F.M. e ILLUMINAZIONE

PIANTA PIANO QUARTO – zona "A" – "C"

NOME-FILE: Scala Plot

RIFERIMENTO: 0000

SCALA

REV	MODIFICHE	DATA	DISEGNATORE
0	EMISSIONE	LUG. 2003	
1			
2			
3			
4			
5			

ELABORATO: 13/a

A TERMINI DI LEGGE QUESTO DISEGNO E' DI NS.PROPRIETA' E NON POTRA' ESSERE COMUNICATO A TERZI O RIPRODOTTO SENZA NS. ESPLICITA AUTORIZZAZIONE

LEGENDA SIMBOLI
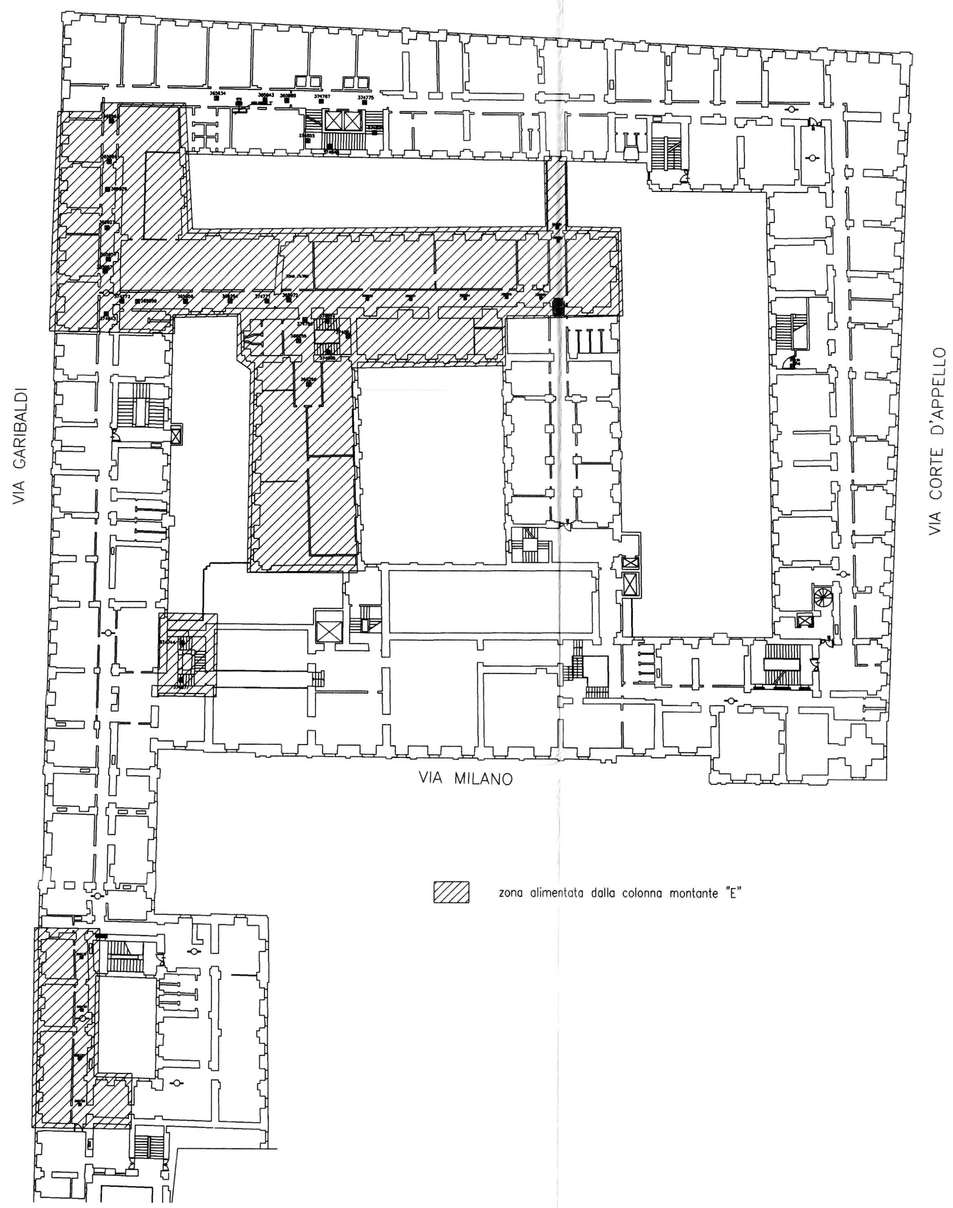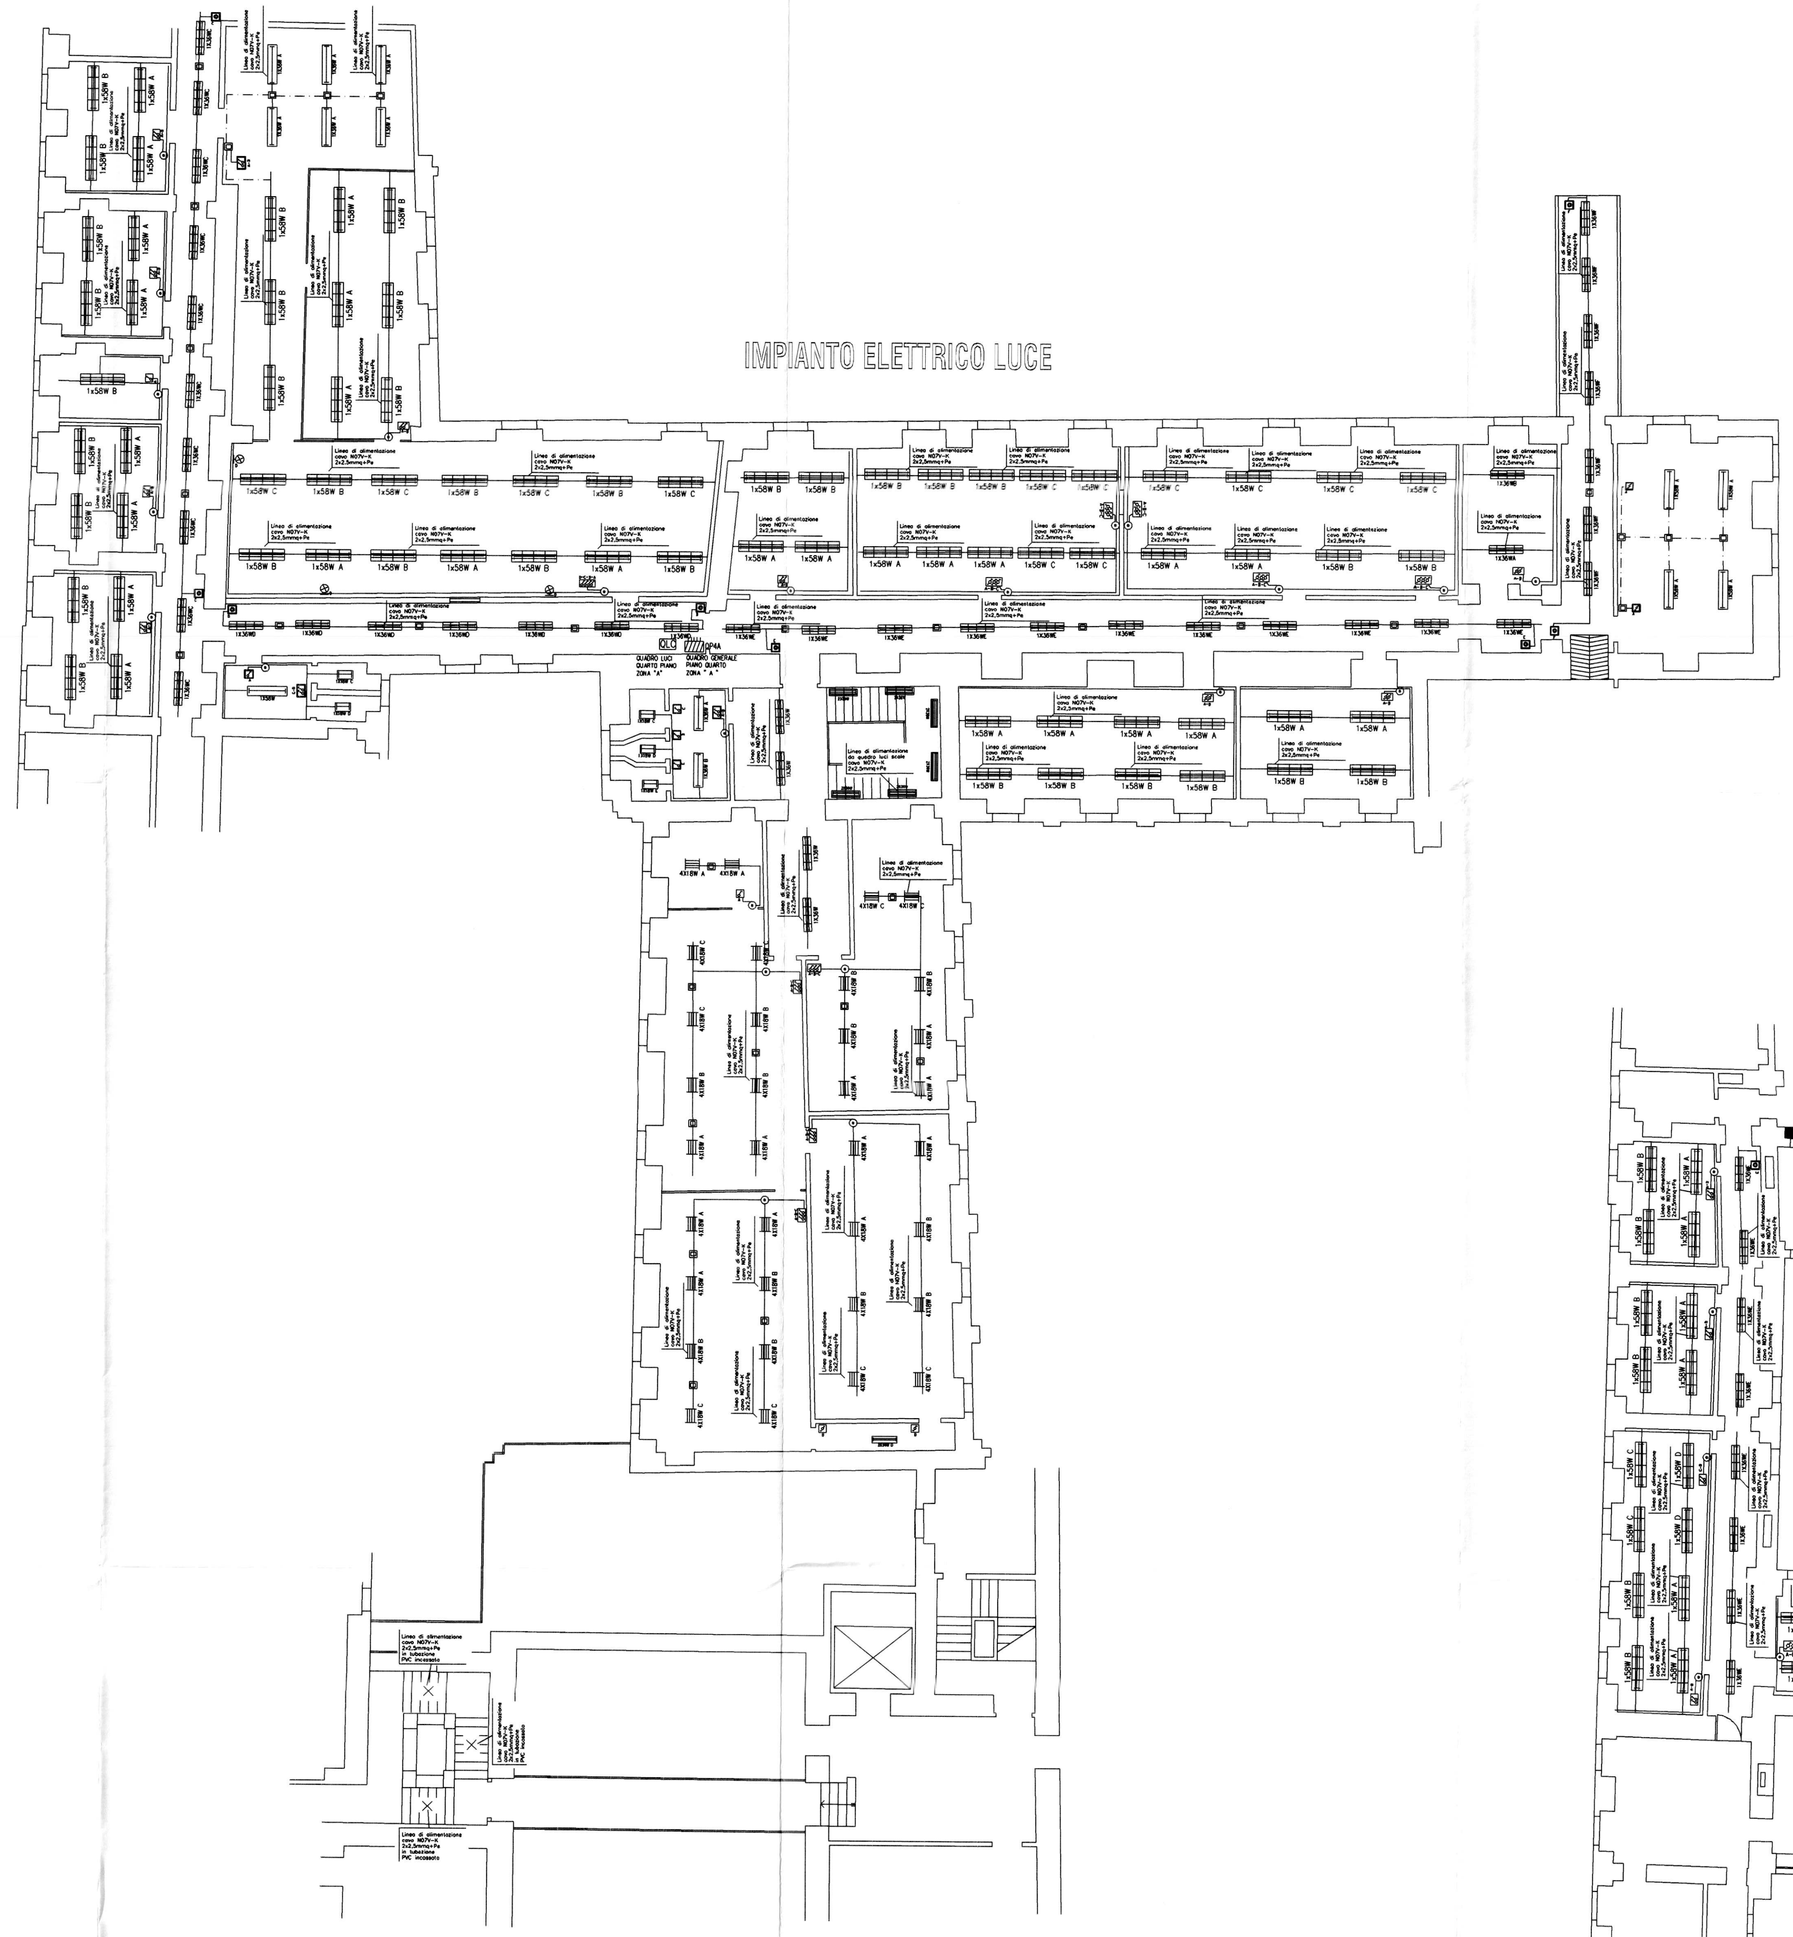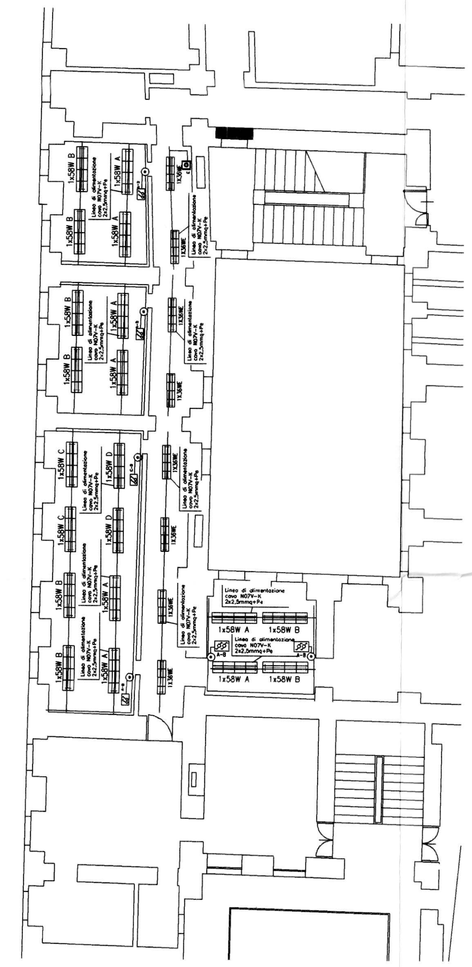
Simbolo	
	Quadro di distribuzione piano zona " E "
QL	Quadro generale di locale
QLC	Quadro generale di alimentazioni luci corridoio
QPC	Quadro generale di alimentazione armadio pc
	Scatola portafruito incassata con n° 3 interruttori unipolari
	Scatola portafruito incassata con n° 2 interruttori unipolari
	Scatola portafruito incassata con n° 1 interruttore unipolare
	Scatola portafruito incassata con n° 1 deviatore unipolare
	Scatola portafruito incassata con n° 2 deviatori unipolari
	Scatola portafruito stagna IP55 con n° 3 interruttori unipolari
	Scatola portafruito stagna IP55 con n° 2 interruttori unipolari
	Scatola portafruito stagna IP55 con n° 1 interruttore unipolare
	Scatola portafruito incassata con n° 1 pulsante
1x58W	Plafoniera lampadare con ottica Dark 1x58W
1x36W	Plafoniera lampadare 1x36W
1x58W	Apparecchio d'illuminazione con corpo e coppa in policarbonato 1X58W IP 55
1x36W	Apparecchio d'illuminazione con corpo e coppa in policarbonato 1X36W IP 55
1x18W	Apparecchio d'illuminazione con corpo e coppa in policarbonato 1x18W IP 55
	Corpo illuminante con lampada ad incandescenza 60W tipo traforuga
	Corpo illuminante da parete tipo foratto con lampada alogena
4X18W	Plafoniera da incasso 4X18W con schermo tipo darklight
2X26W	Plafoniera da parete 2X26W in policarbonato
2x36W	Apparecchio d'illuminazione con corpo e coppa in policarbonato 2X36W IP 55
	Canale metallico portapparecchi
	Canale in PVC per distribuzione linee dorsali
	Tubazione o vista in PVC per distribuzione linee
	Cassetta di derivazione per distribuzione linee
	Cassetta di derivazione 100x100 IP55 per distribuzione linee
	Cassetta di derivazione 100x100 IP55 per predisposizione impianto antincendio
GP1	Gruppi prese GP1 linea dorsale f.m. (vedi tavola n° 8)
GP2	Gruppi prese GP2 linea dorsale privilegiata (vedi tavola n° 8)
GP3	Gruppi prese GP3 dati e telefono(vedi tavola n° 8)
GP4	Gruppi prese GP4 composti da n° 1 int. magnetotermico e n°1 presa schuko
GP5	Gruppi prese GP5 composti da n° 1 int. magnetotermico e n°3 prese schuko e n° 3 prese 10/16 A
	Montante discendente
	Montante discendente
	Impianto videosorveglianza
	Serratura elettrica
HUB	Armadio PC
BOLL	Boilerice
	Linee di alimentazione per corpo illuminante esistente