# SPESSORI ISOLAMENTO CANALI ARIA

| AMBIENTE D'INSTALLAZIONE | SPESSORE ISOLAMENTO | CONDUCIBILITA' λ 40° |
|---|---|---|
| PASSANTI IN AMBIENTI RISCALDATI | 13 mm | 0.040 |
| PASSANTI IN AMBIENTI NON RISCALDATI | 19 mm | 0.040 |
| PASSANTI ALL'INTERNO DELLE CENTRALI CON FINITURA IN LAMIERINO | 19 mm | 0.040 |

## LEGENDA

- CANALE DI MANDATA IN LAMIERA ZINCATA
- CANALE DI RIPRESA IN LAMIERA ZINCATA
- CONDOTTO FLESSIBILE
- VALVOLA DI ESTRAZIONE ARIA
- DIFFUSORE AD ALTA INDUZIONE
- BOCCHETTA DI RIPRESA
- BOCCHETTA DI MANDATA
- SERRANDA TAGLIAFUOCO
- SERRANDA DI REGOLAZIONE

## STRALCIO UFFICIO TIPO
SCALA 1:50

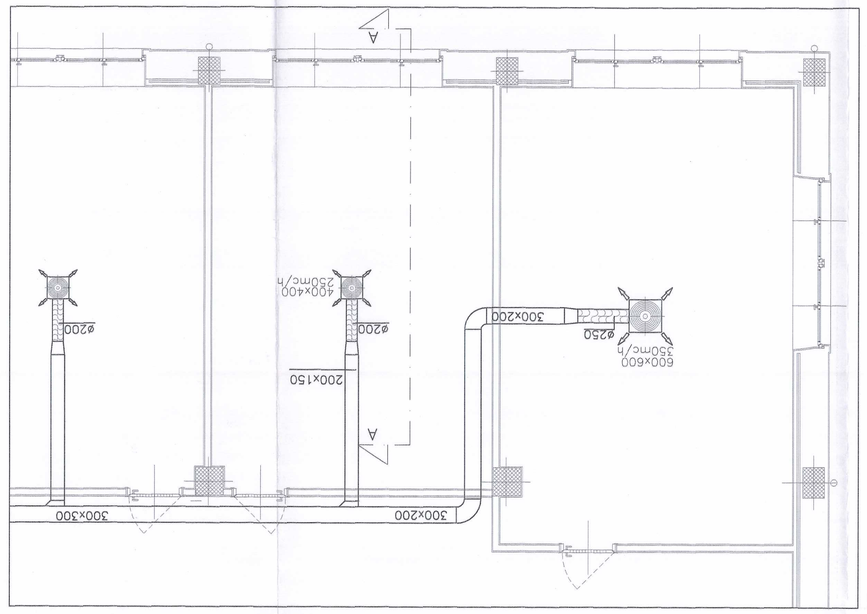


## SEZIONE A–A
SCALA 1:25

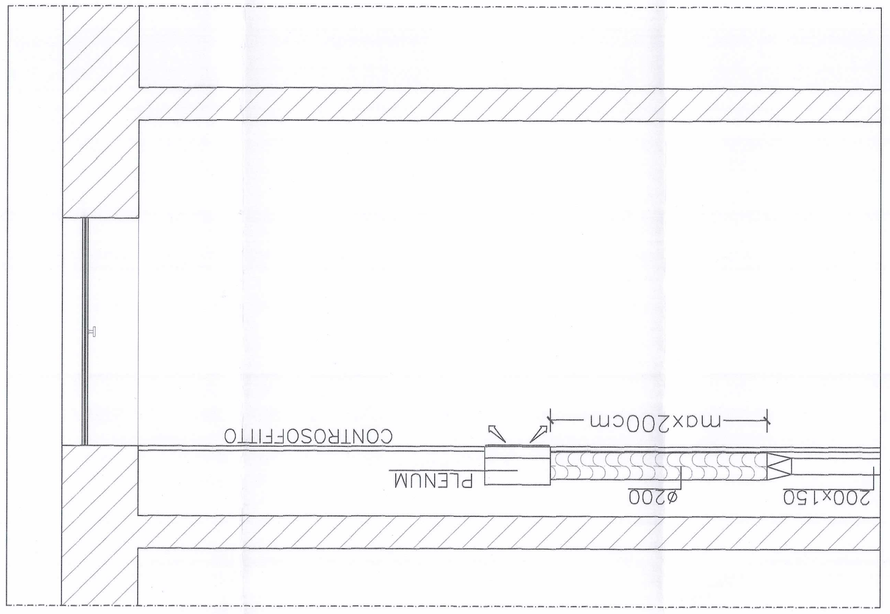


PIANO SECONDO

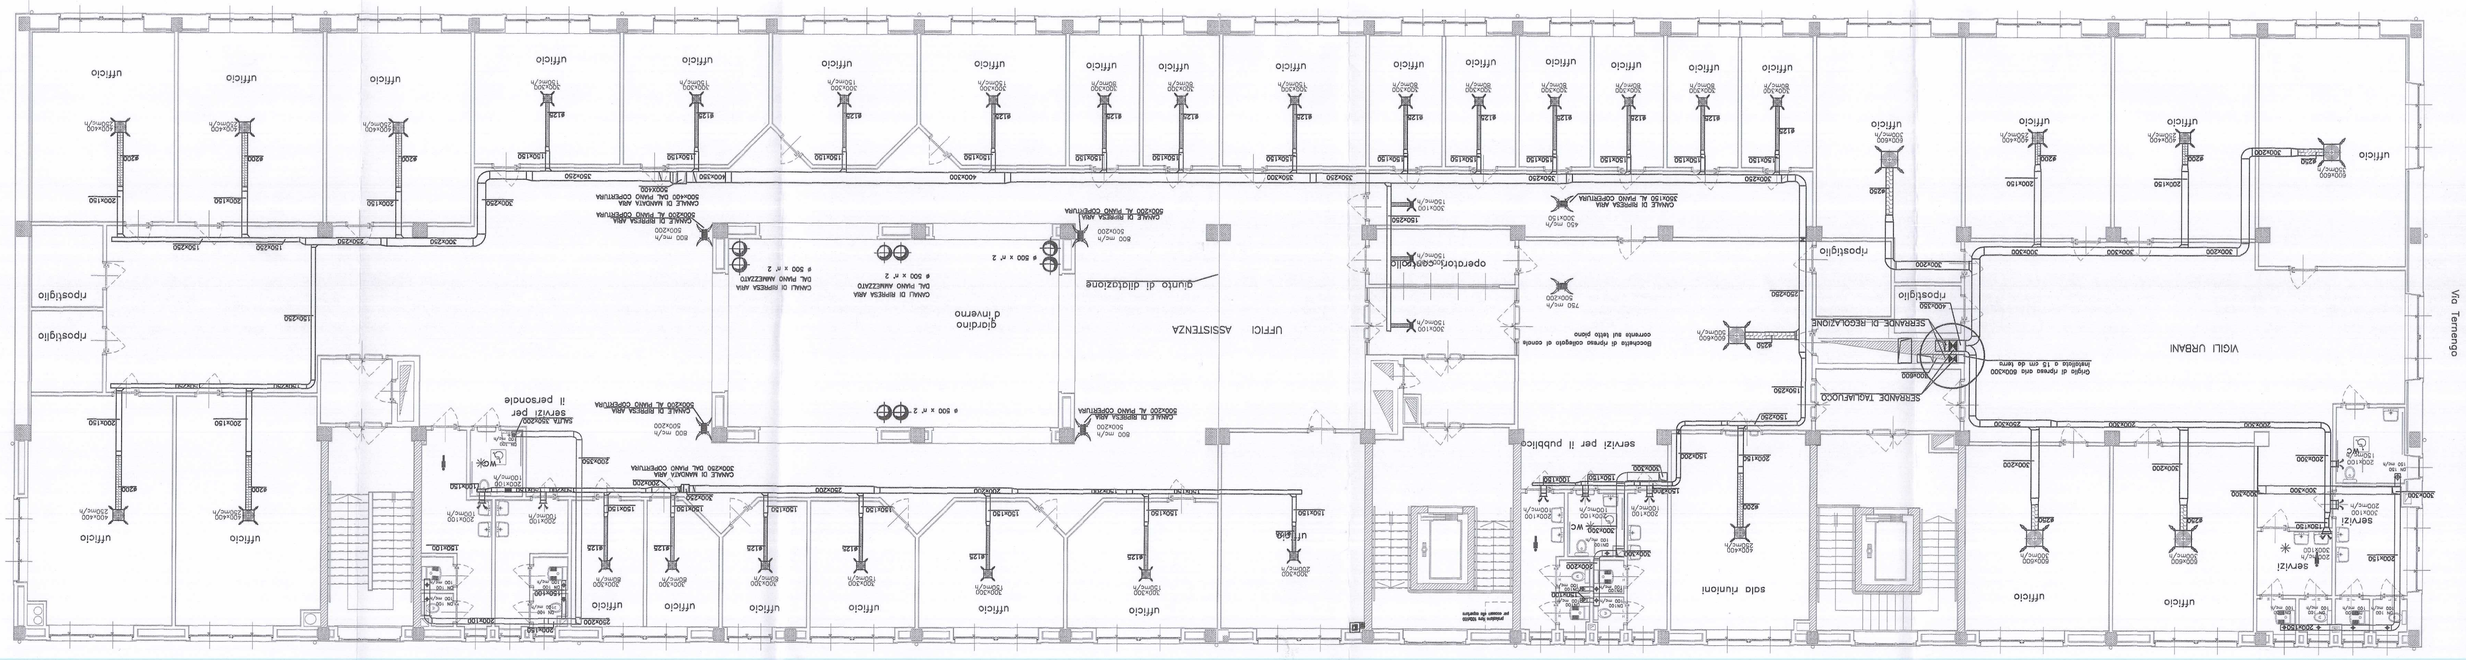


# CITTA' DI TORINO

VICEDIREZIONE GENERALE
SERVIZI TECNICI E PATRIMONIO
D04 – DIVISIONE EDIFICI MUNICIPALI
SETTORE R–RISTRUTTURAZIONI E NUOVI EDIFICI MUNICIPALI

CIT.6 – EX STABILIMENTO CEAT – Via Leoncavallo 25
Ristrutturazione ed uso scolastico, asilo nido, scuola materna, sede VV.UU., biblioteca

| | |
|---|---|
| Gruppo di progettazione | Progettista architettonico: |
| arch. Dario Bevilacqua | arch. Dario Bevilacqua |
| arch. Antonella Martinelli | Progettista strutturale: |
| geom. Guido Guerra | ing. Fabio Bottinelli |
| ing. Andrea Alciato | ing. Ermanno Pirella |
| p.i. Claudio Guastavigna | Impiantista termico – idrico: |
| ing. Antonio D'Arpa | p.i. Claudio Guastavigna |
| ing. Dario Cerra | p.i. Mauro Balocco |
| geom. Roberto Balocco | Impiantista elettrico: |
| | ing. Antonio D'Arpa |
| Responsabile del procedimento e Direttore Lavori: | Impiantista specialistico e gas tecnici: |
| arch. Dario Bevilacqua | ing. Salvatore Call Guaglio |

AS – BUILT

OGGETTO
IMPIANTO AERAULICO
PIANTA PIANO SECONDO

| NONE-FILE | Scala Plot |
|---|---|
| RIFERIMENTO | |
| SCALA | 1:100 |

IM07

| REV | MODIFICHE | DATA | DISEGNATORE |
|---|---|---|---|
| 0 | AS–BUILT | GIUGNO 2005 | |
| 1 | | | |
| 2 | | | |
| 3 | | | |
| 4 | | | |
| 5 | | | |

ELABORATO

| REVISIONE: | FILE: | REDAZIONE | VERIFICA | APPROVAZIONE: |
|---|---|---|---|---|
| DESCRIZIONE: | IM07.dwg | | | |
| IMPIANTO AERAULICO | | | | |


Soc. Coop. a r.l.
Sede Amministrativa
Via Cigna, 116 - 10148 TORINO
tel. 011/2397611 - fax 011/2397615
codice fiscale e partita IVA 00239290019