

VARIANTE IN CORSO D'OPERA  
RISTORANTE AZIENDALE TOROC

SEMPRE ATTUALE


BENCO DEGLI BARBARI	
DATA	SCALA
19 NOV 2003	1:100

Il Comune di Torino  
19 NOV 2003  
CITTA' DI TORINO  
SINDACO  
EDILIZIA CIVILIA


■ COSTRUITO  
□ DEMOLITO

ELABORATO: AR - IN 1  
PIANTA INTERATO P-2 - SEMINTERATO P-1 -  
PIANO TERRA - SEZIONI E PROSPETTI


STRALCIO PIANTA  
SEMINTERATO P-2  
Scala 1:100

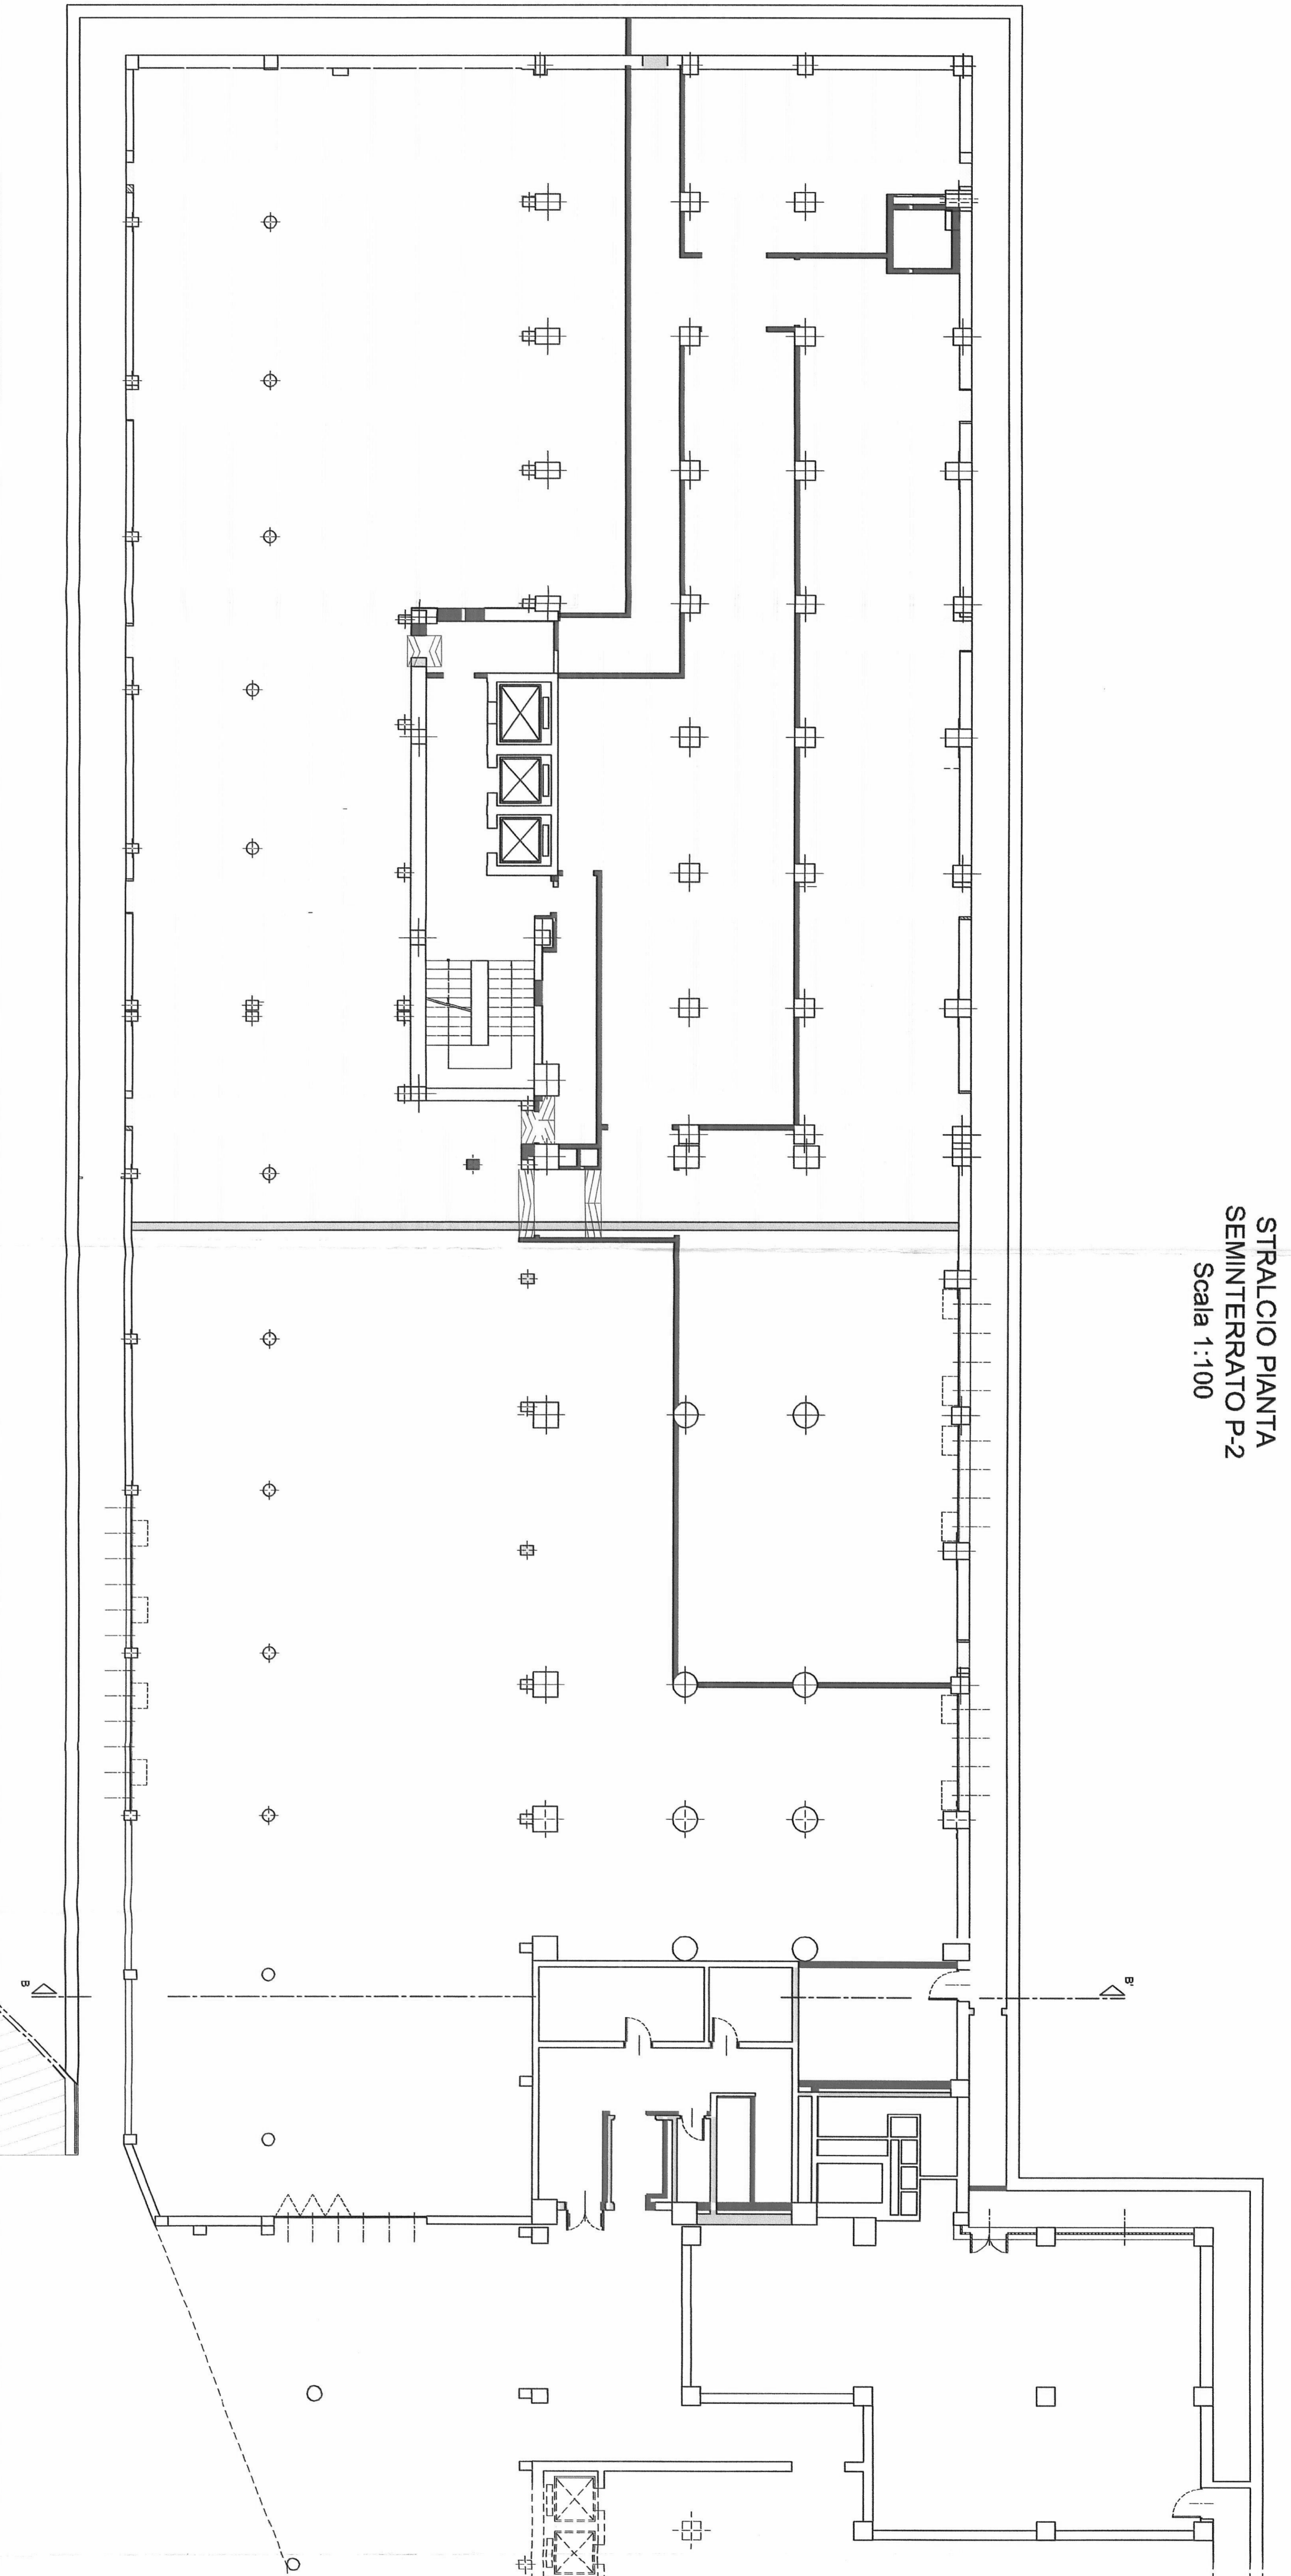


STRALCIO PIANTA  
PIANO TERRA  
Scala 1:100

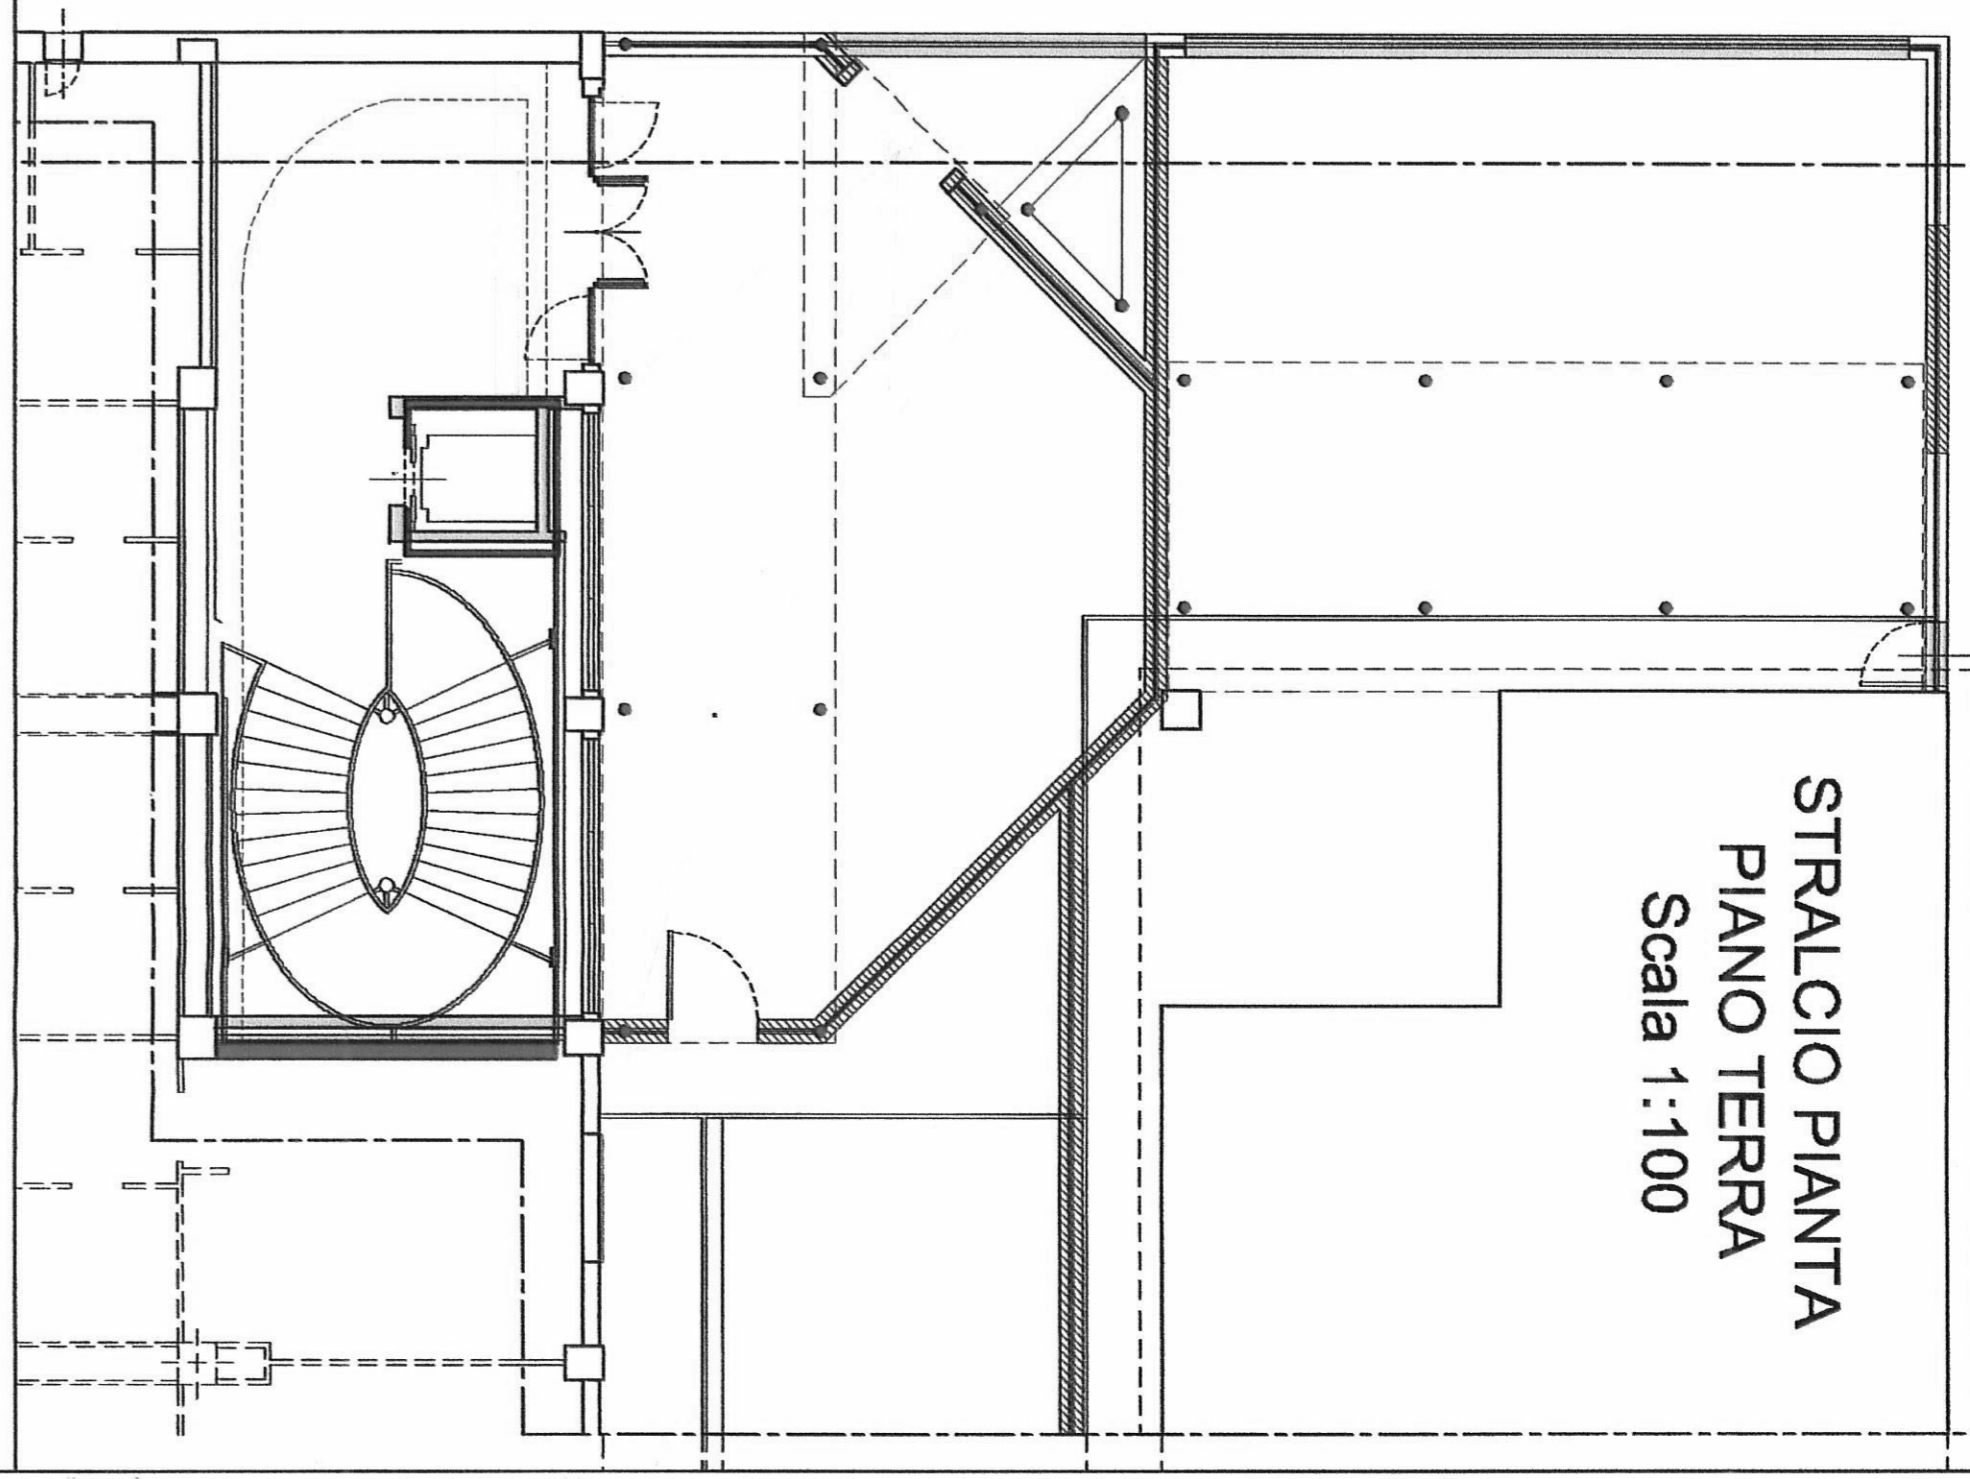


STRALCIO PROSPETTO OVEST  
Scala 1:100

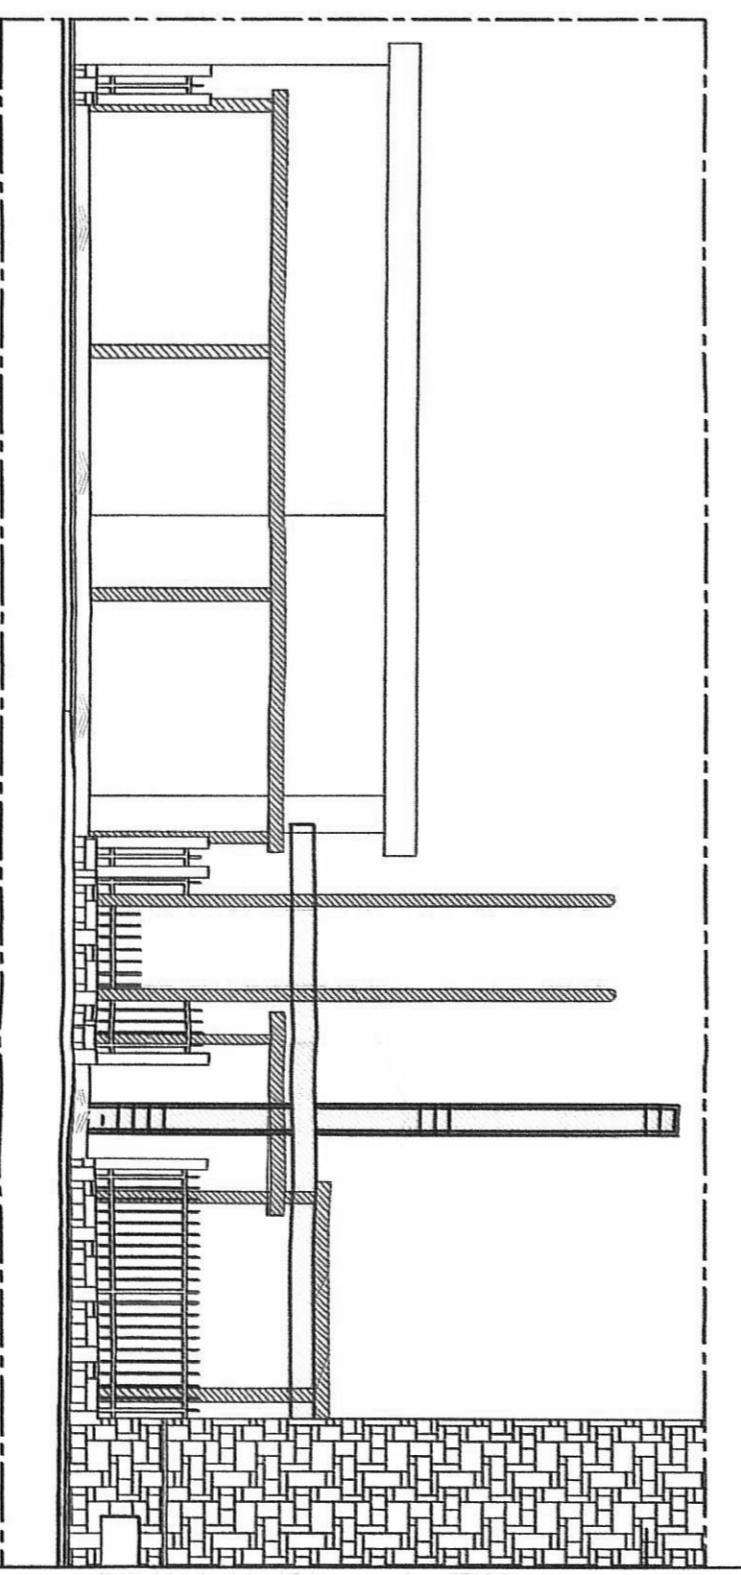


STRALCIO PROSPETTO NORD  
Scala 1:100

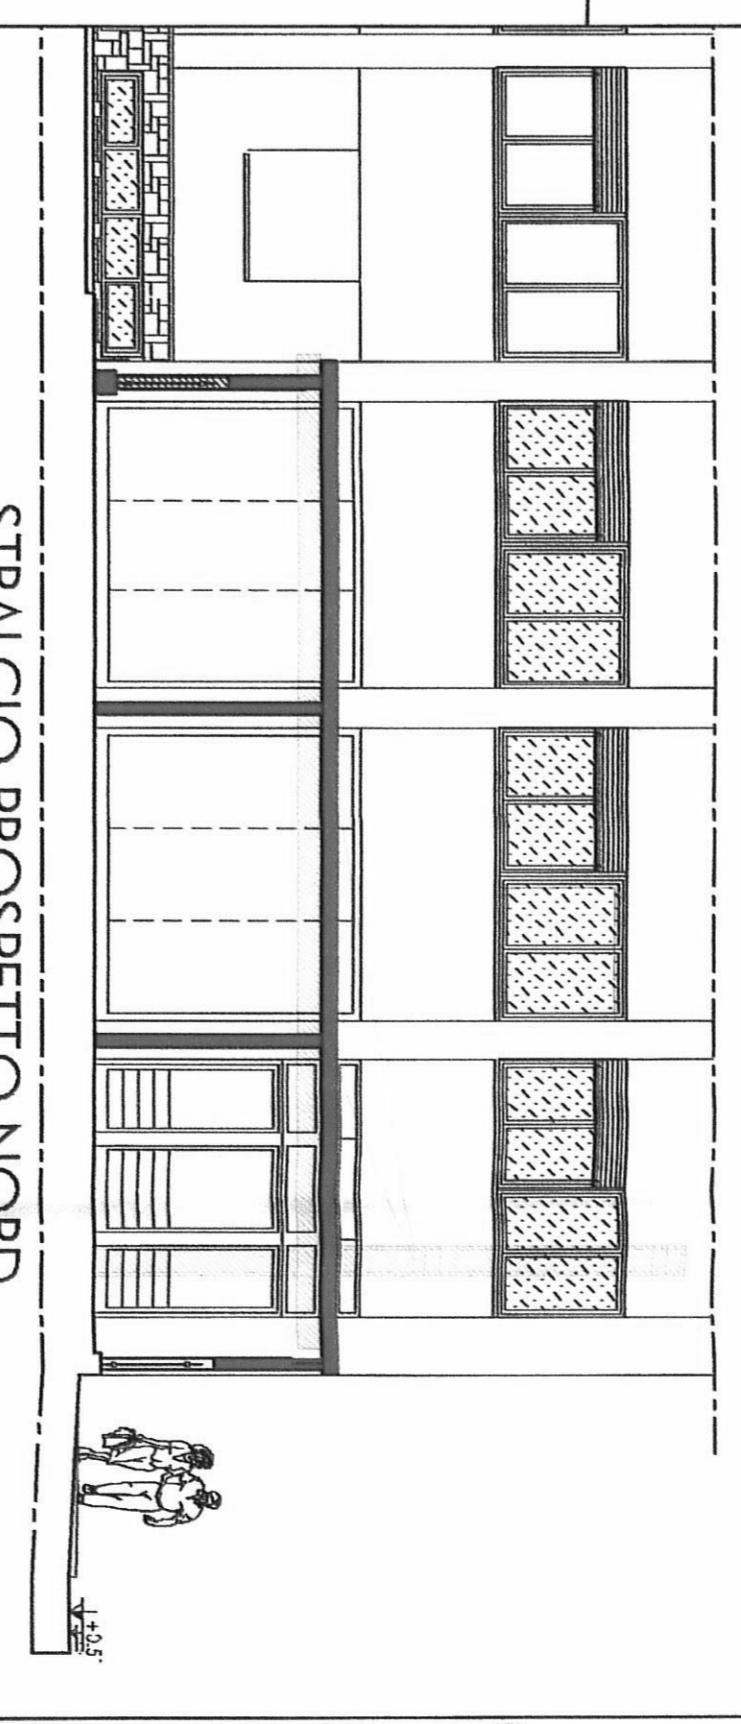

STRALCIO SEZIONE A - A'  
SCALA 1:100

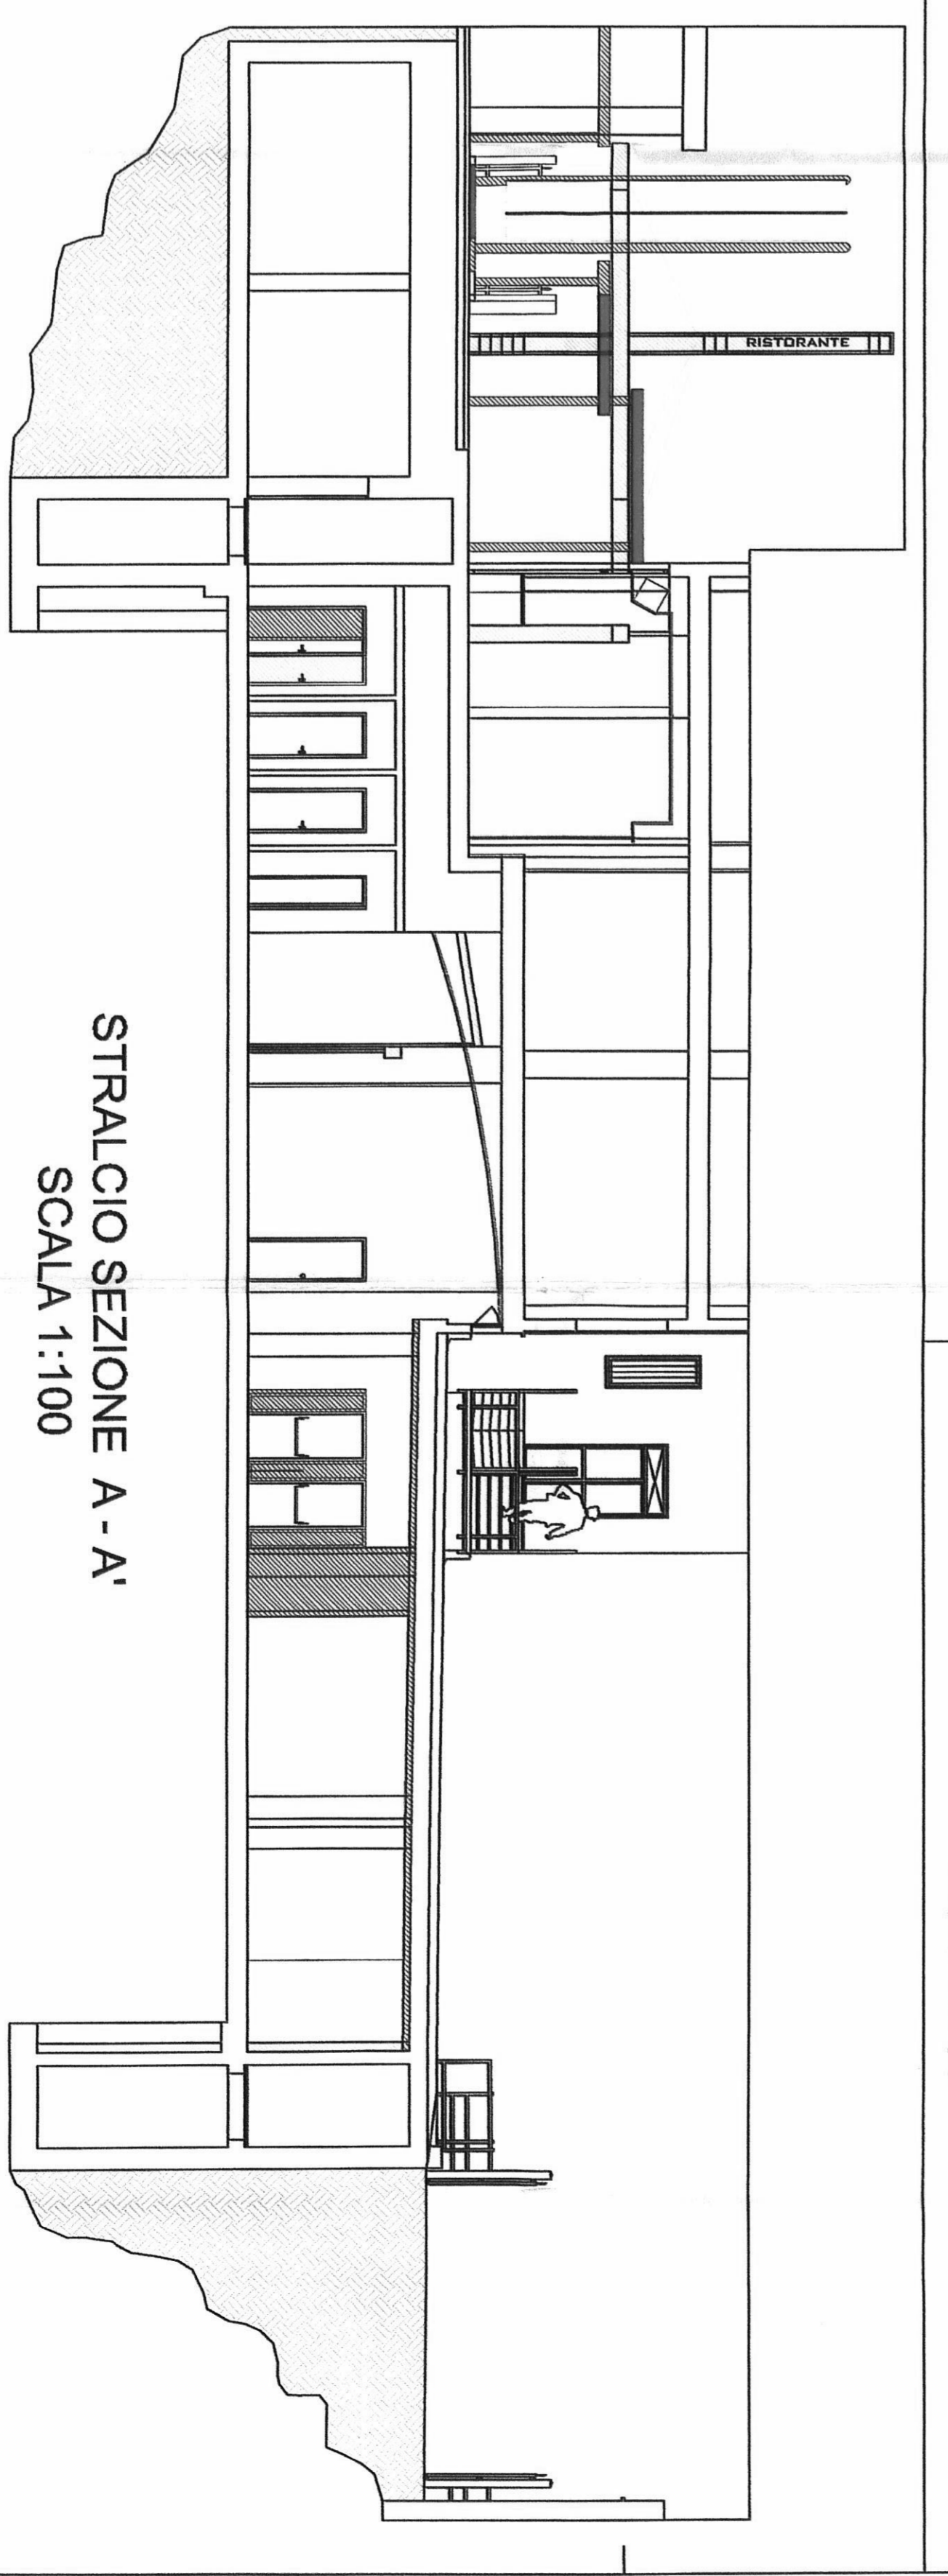

STRALCIO SEZIONE B - B'

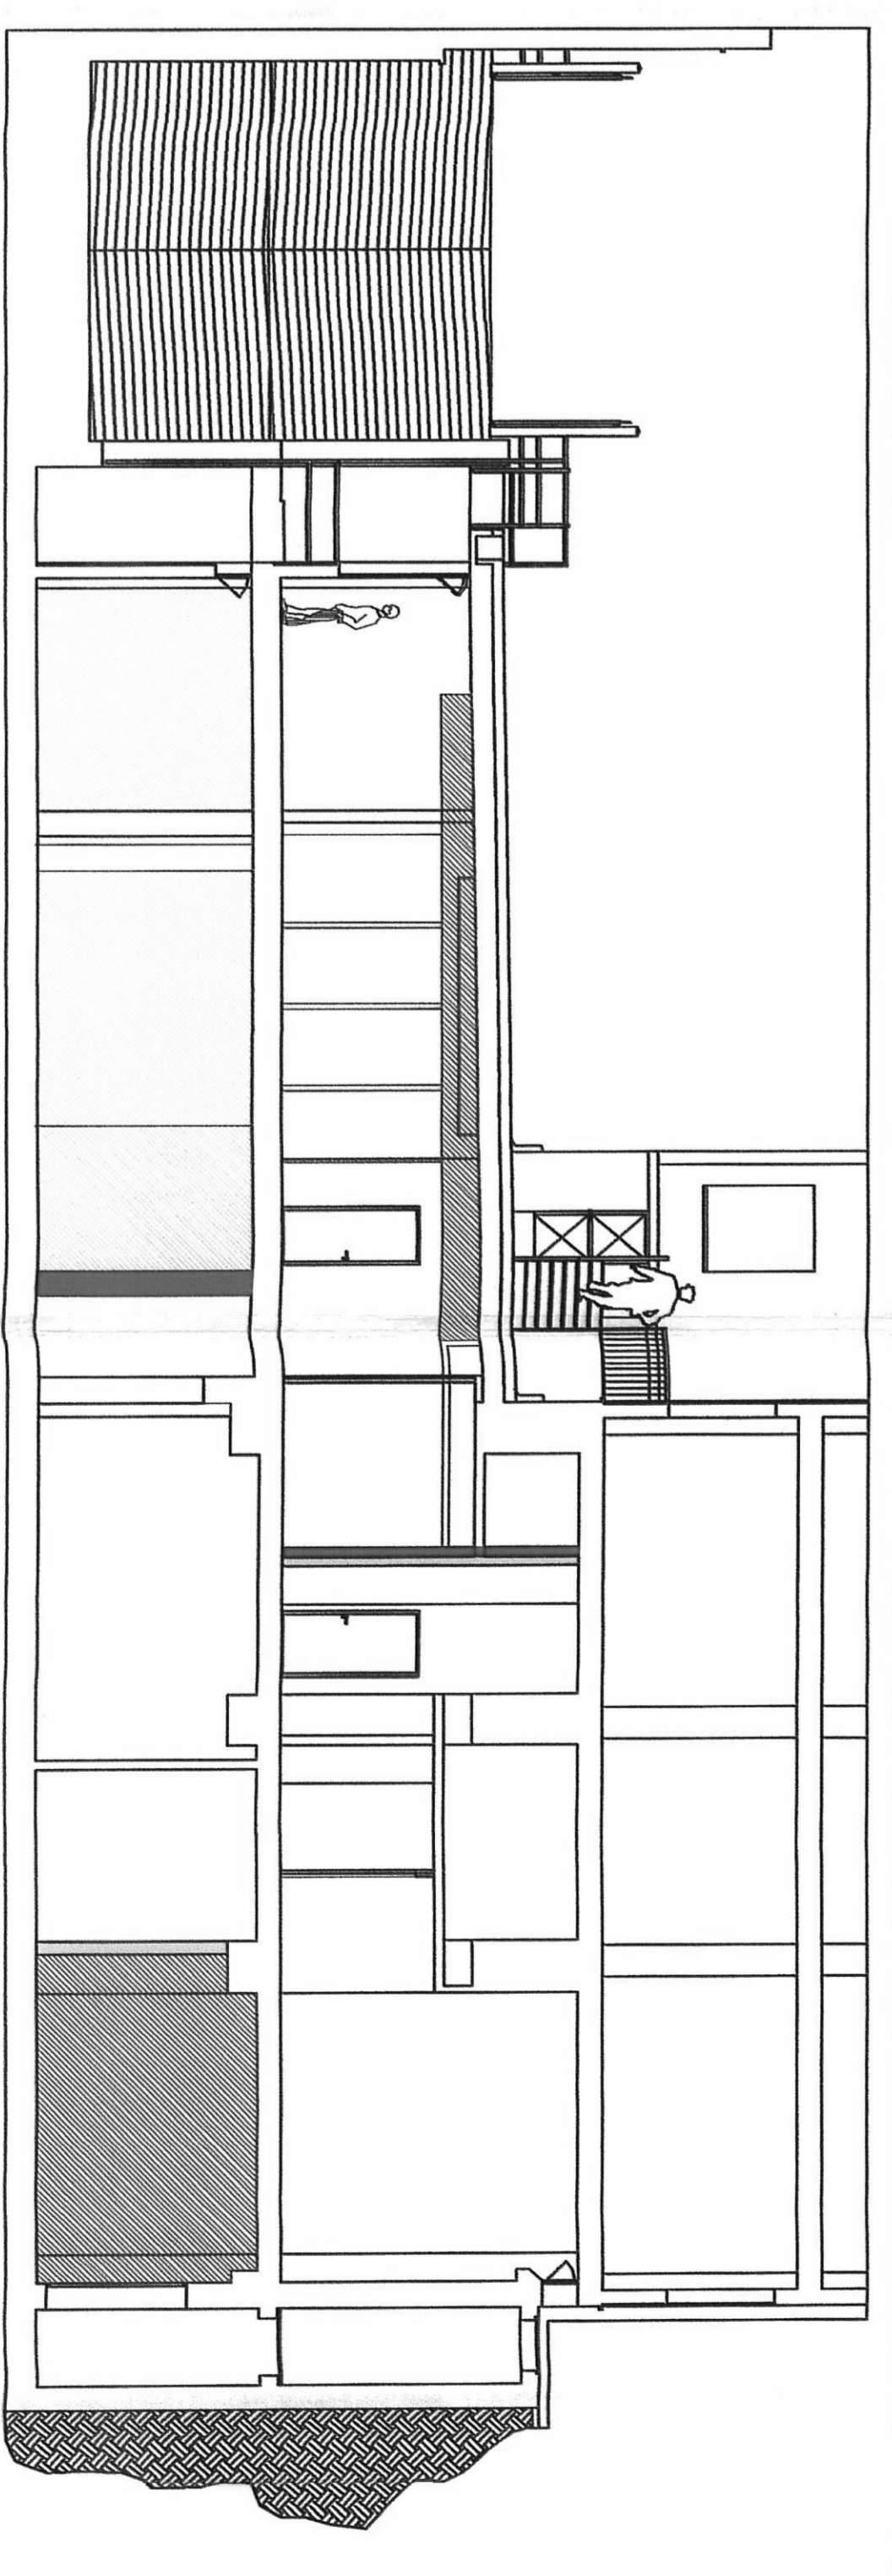

STRALCIO PIANTA  
SEMINTERATO P-1  
Scala 1:100

