



IRIDE
Abbronzamento
documentale
N. 1371

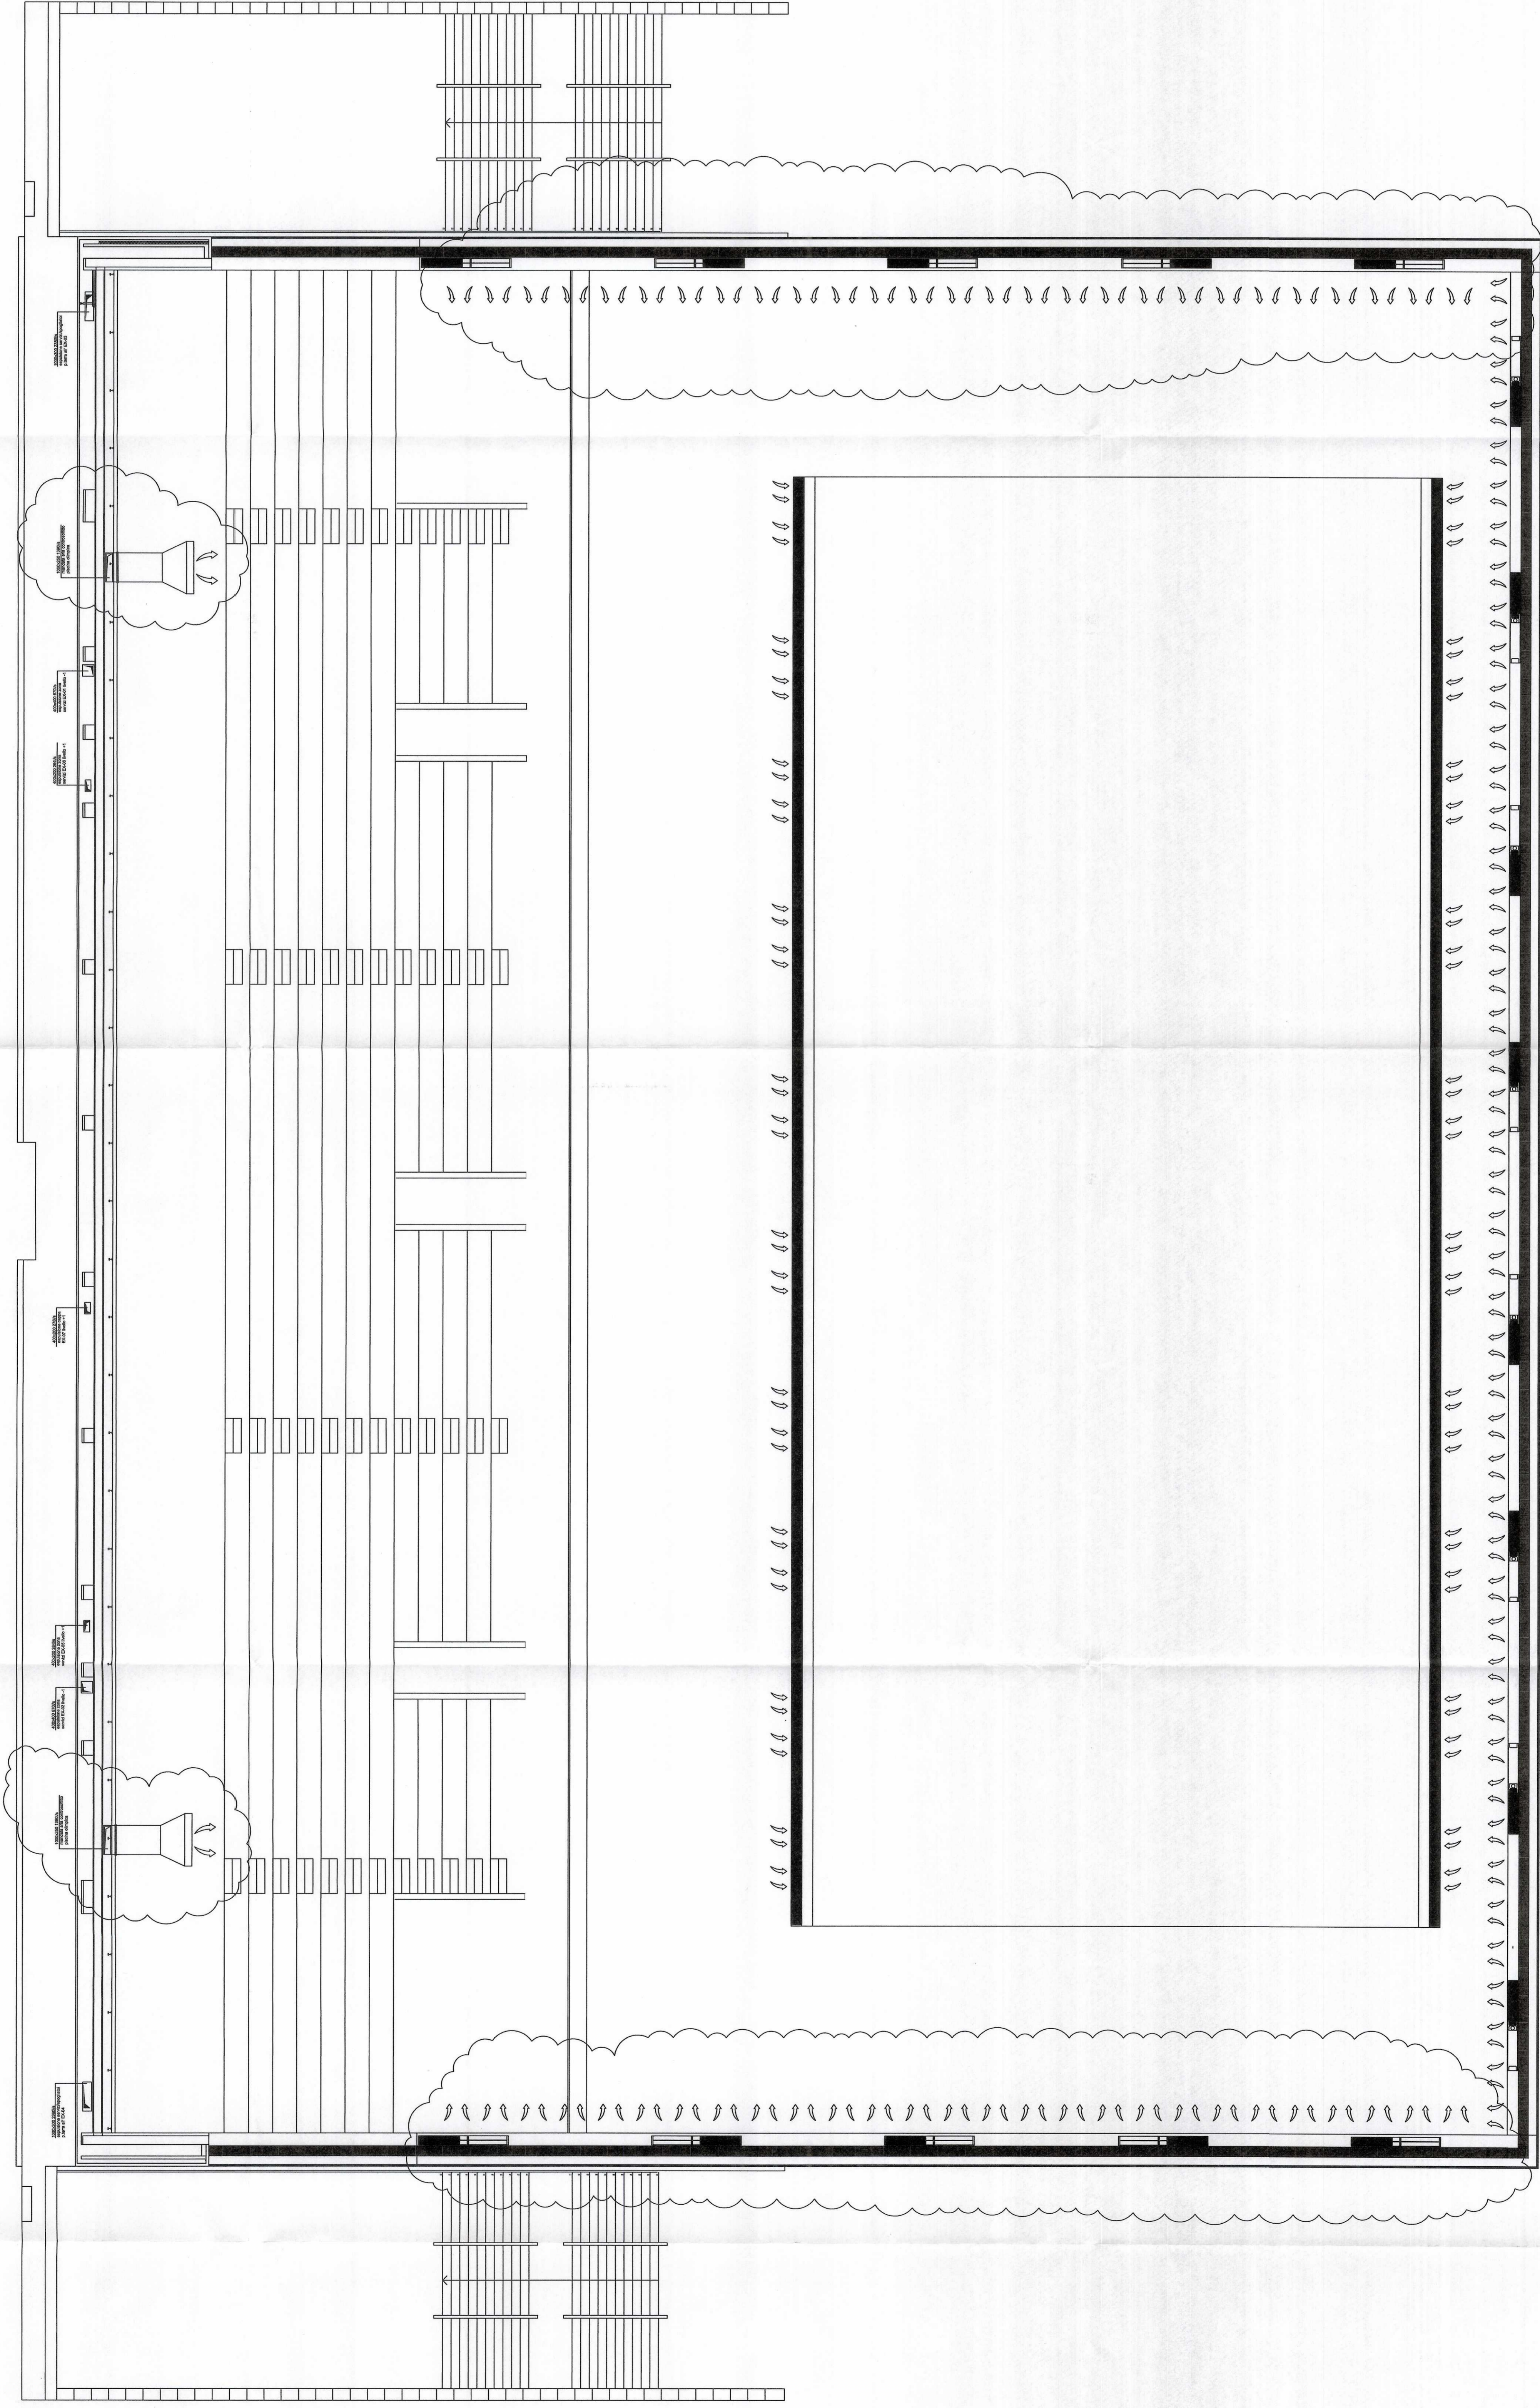

NOTA:

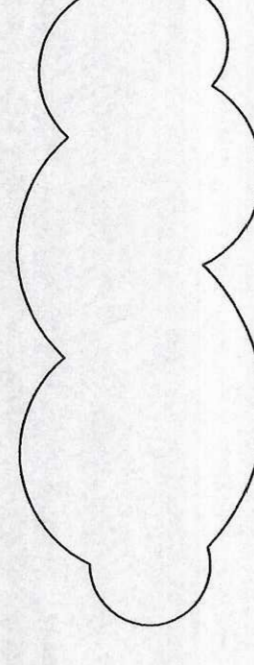

RACCHIUSE NELLE NUVOLETTE SONO INDICATE LE PARTI DI IMPIANTO REALIZZATE DA COLI.

PROGETTO	COLI	DATA	13/05/09	SCALE	1:100

PROGETTO E COORDINAMENTO: COLI
